


Samþykkt þann
08. Maí 2023
M. Bergmann, Elfróens í Hafnarfirði
Róbert Róbertsson

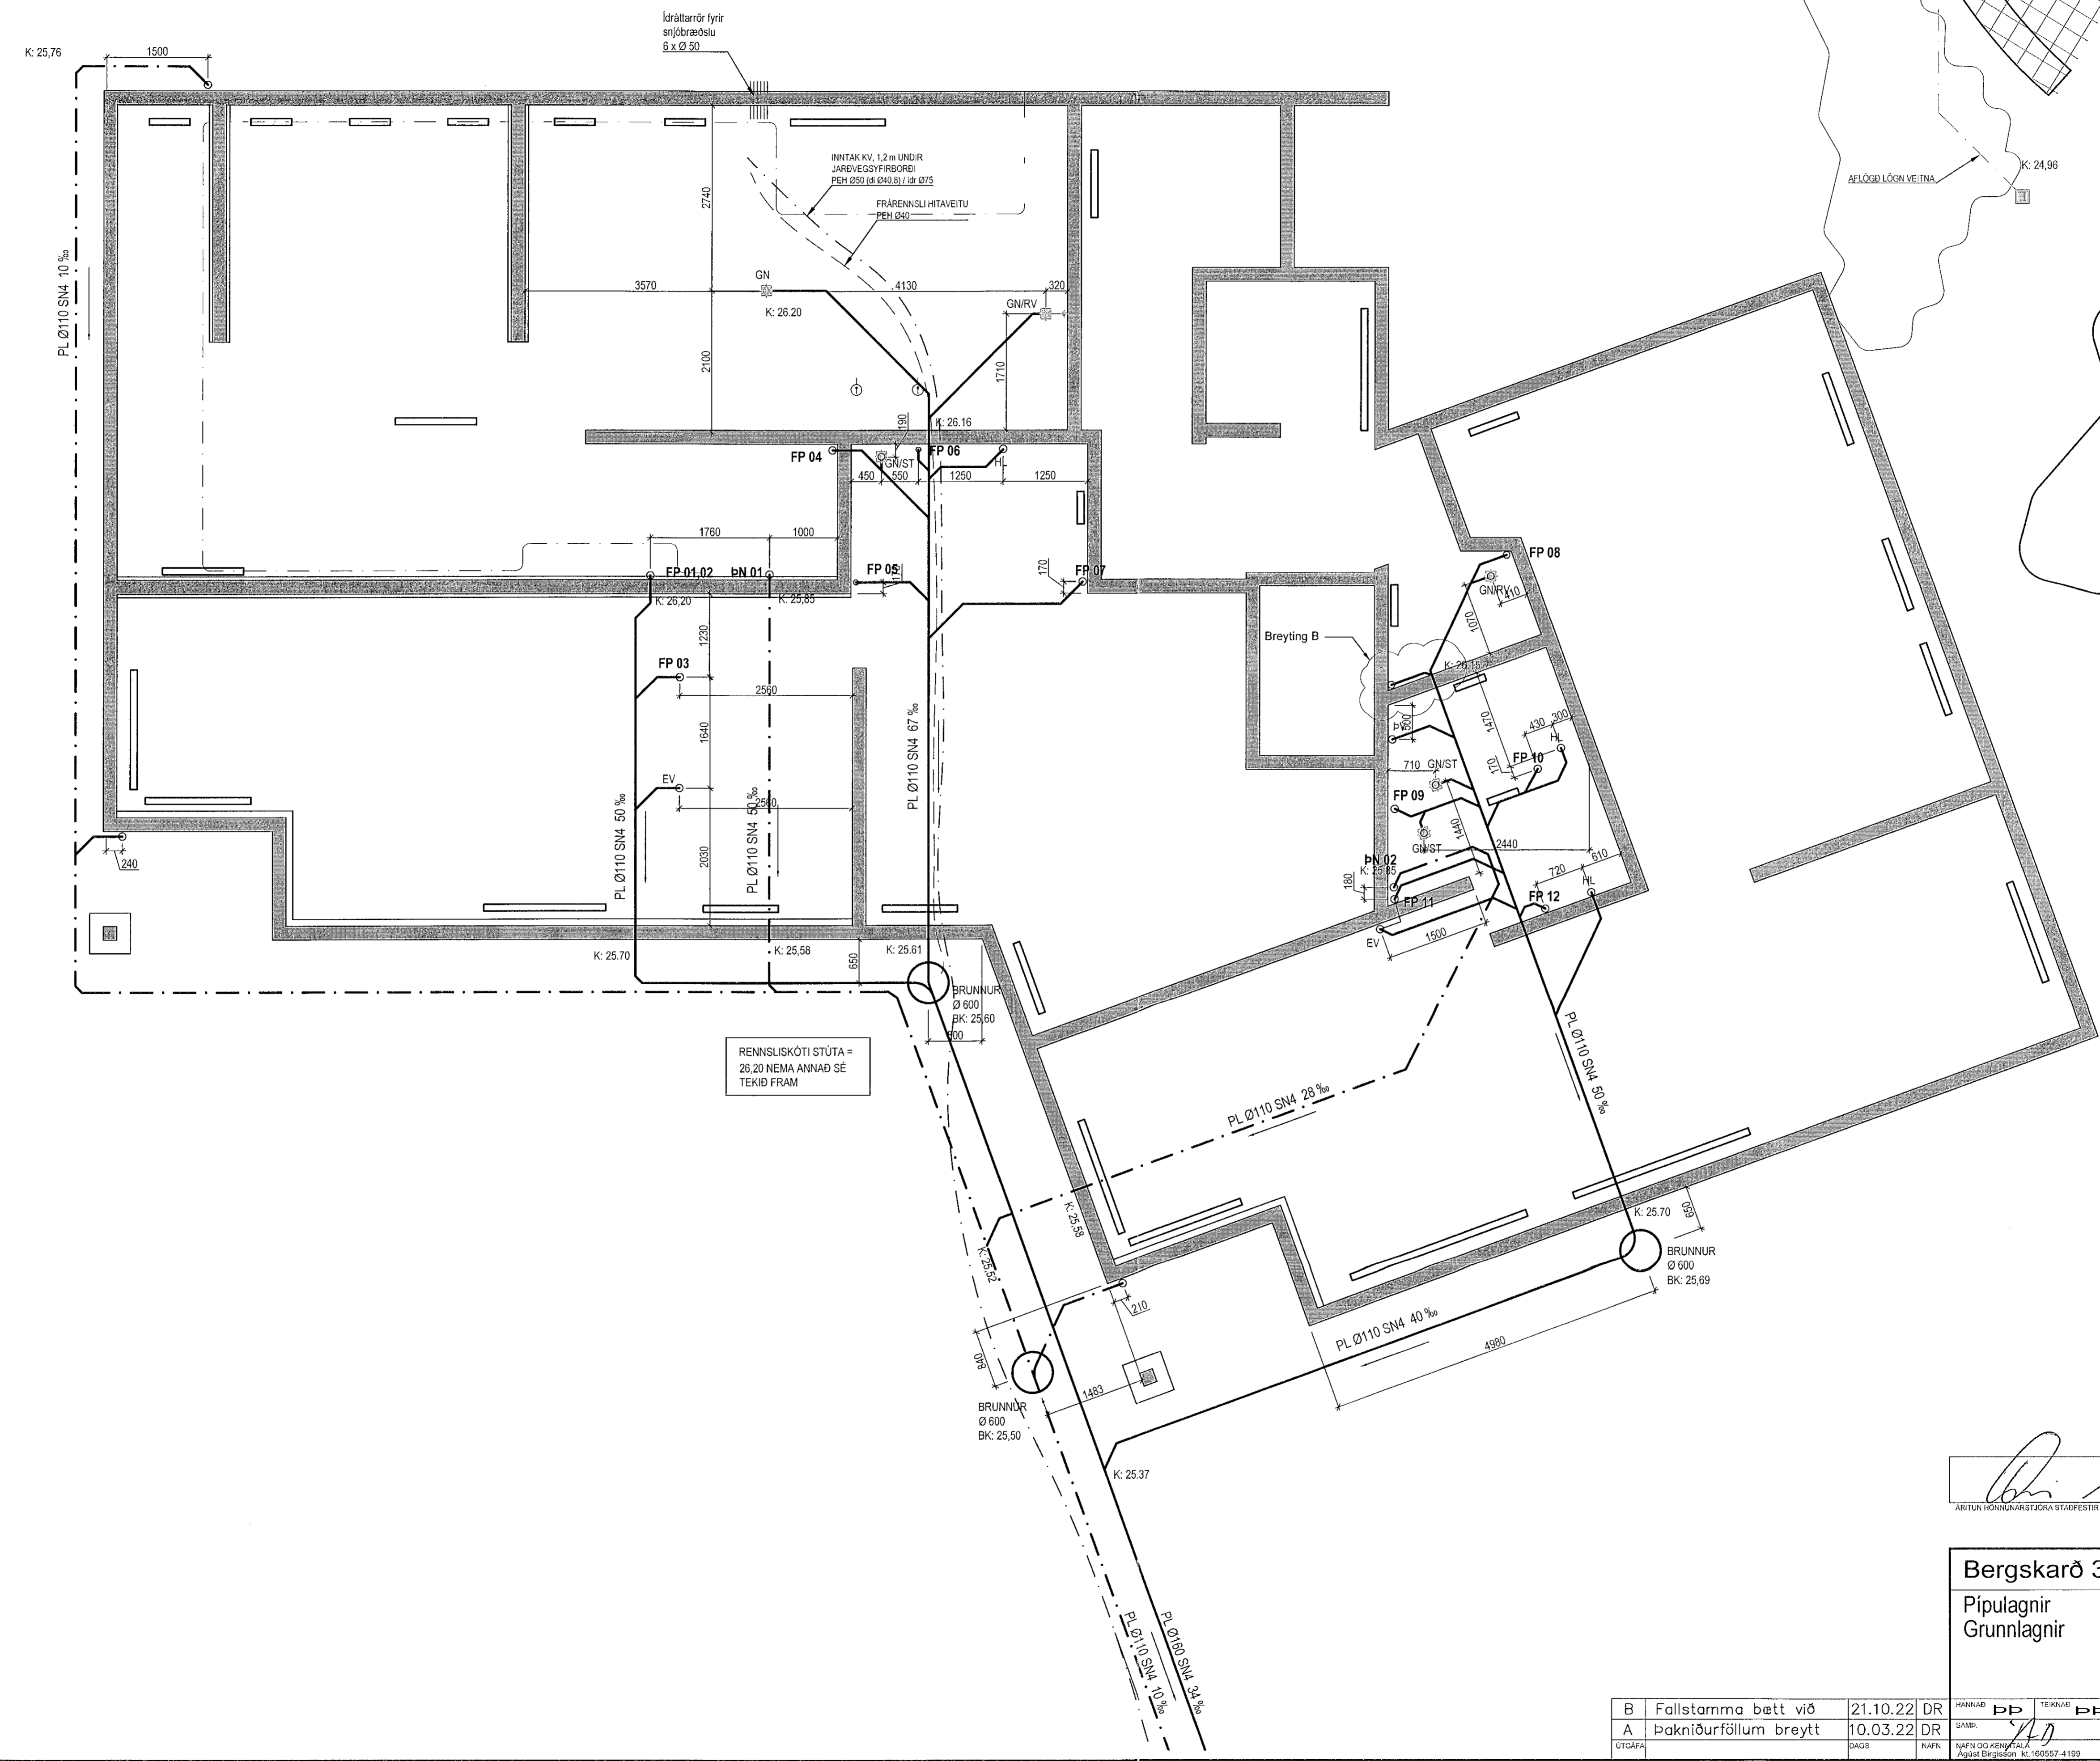

Ólafur Þ. Jónsson
ARJUN HÖNNAKARSTJÓRA STAÐFESTIR SAMRÆMIÐGANGRYFFIRFERÐ
UTGAFUMI ADALPRATTAR DÝGSETNING

Bergskarð 3 Hafnarfjörður
Pípulagnir
Grunnlagnir

VÍÐSJÁ
VERKFRÆÐISTOFA FRV
TRYGVAGÖTU 11, 101 REYKJAVÍK
SÍMI: 561 9040 FAX: 561 9044
NETFANG: vidsja@vidsja.is
www.vidsja.is

B	Fallstamma bött við	21.10.22	DR	HAHNAD	PP	TEIKNAD	PP	MÁK	1:50	VERNRN	17-107
A	Þakniðurföllum breytt	10.03.22	DR	SAMB.				SKRÁ	Lagnir	TEIKN. NR.	
UTGAFA		DAGS	NFN	NAFN OG KENNITALA	Agúst Elfróens	KF: 160557-4159		DAGS	06.03.2020	P01-1A	