


Samþykkt þann
 08. maí 2023
 Íh. byggingarfulltrúans í Hafnarhöð
 Róbert A. Róbertsson

NORÐUR ▼

▼ VESTUR

▲ AUSTUR

▲ SUÐUR

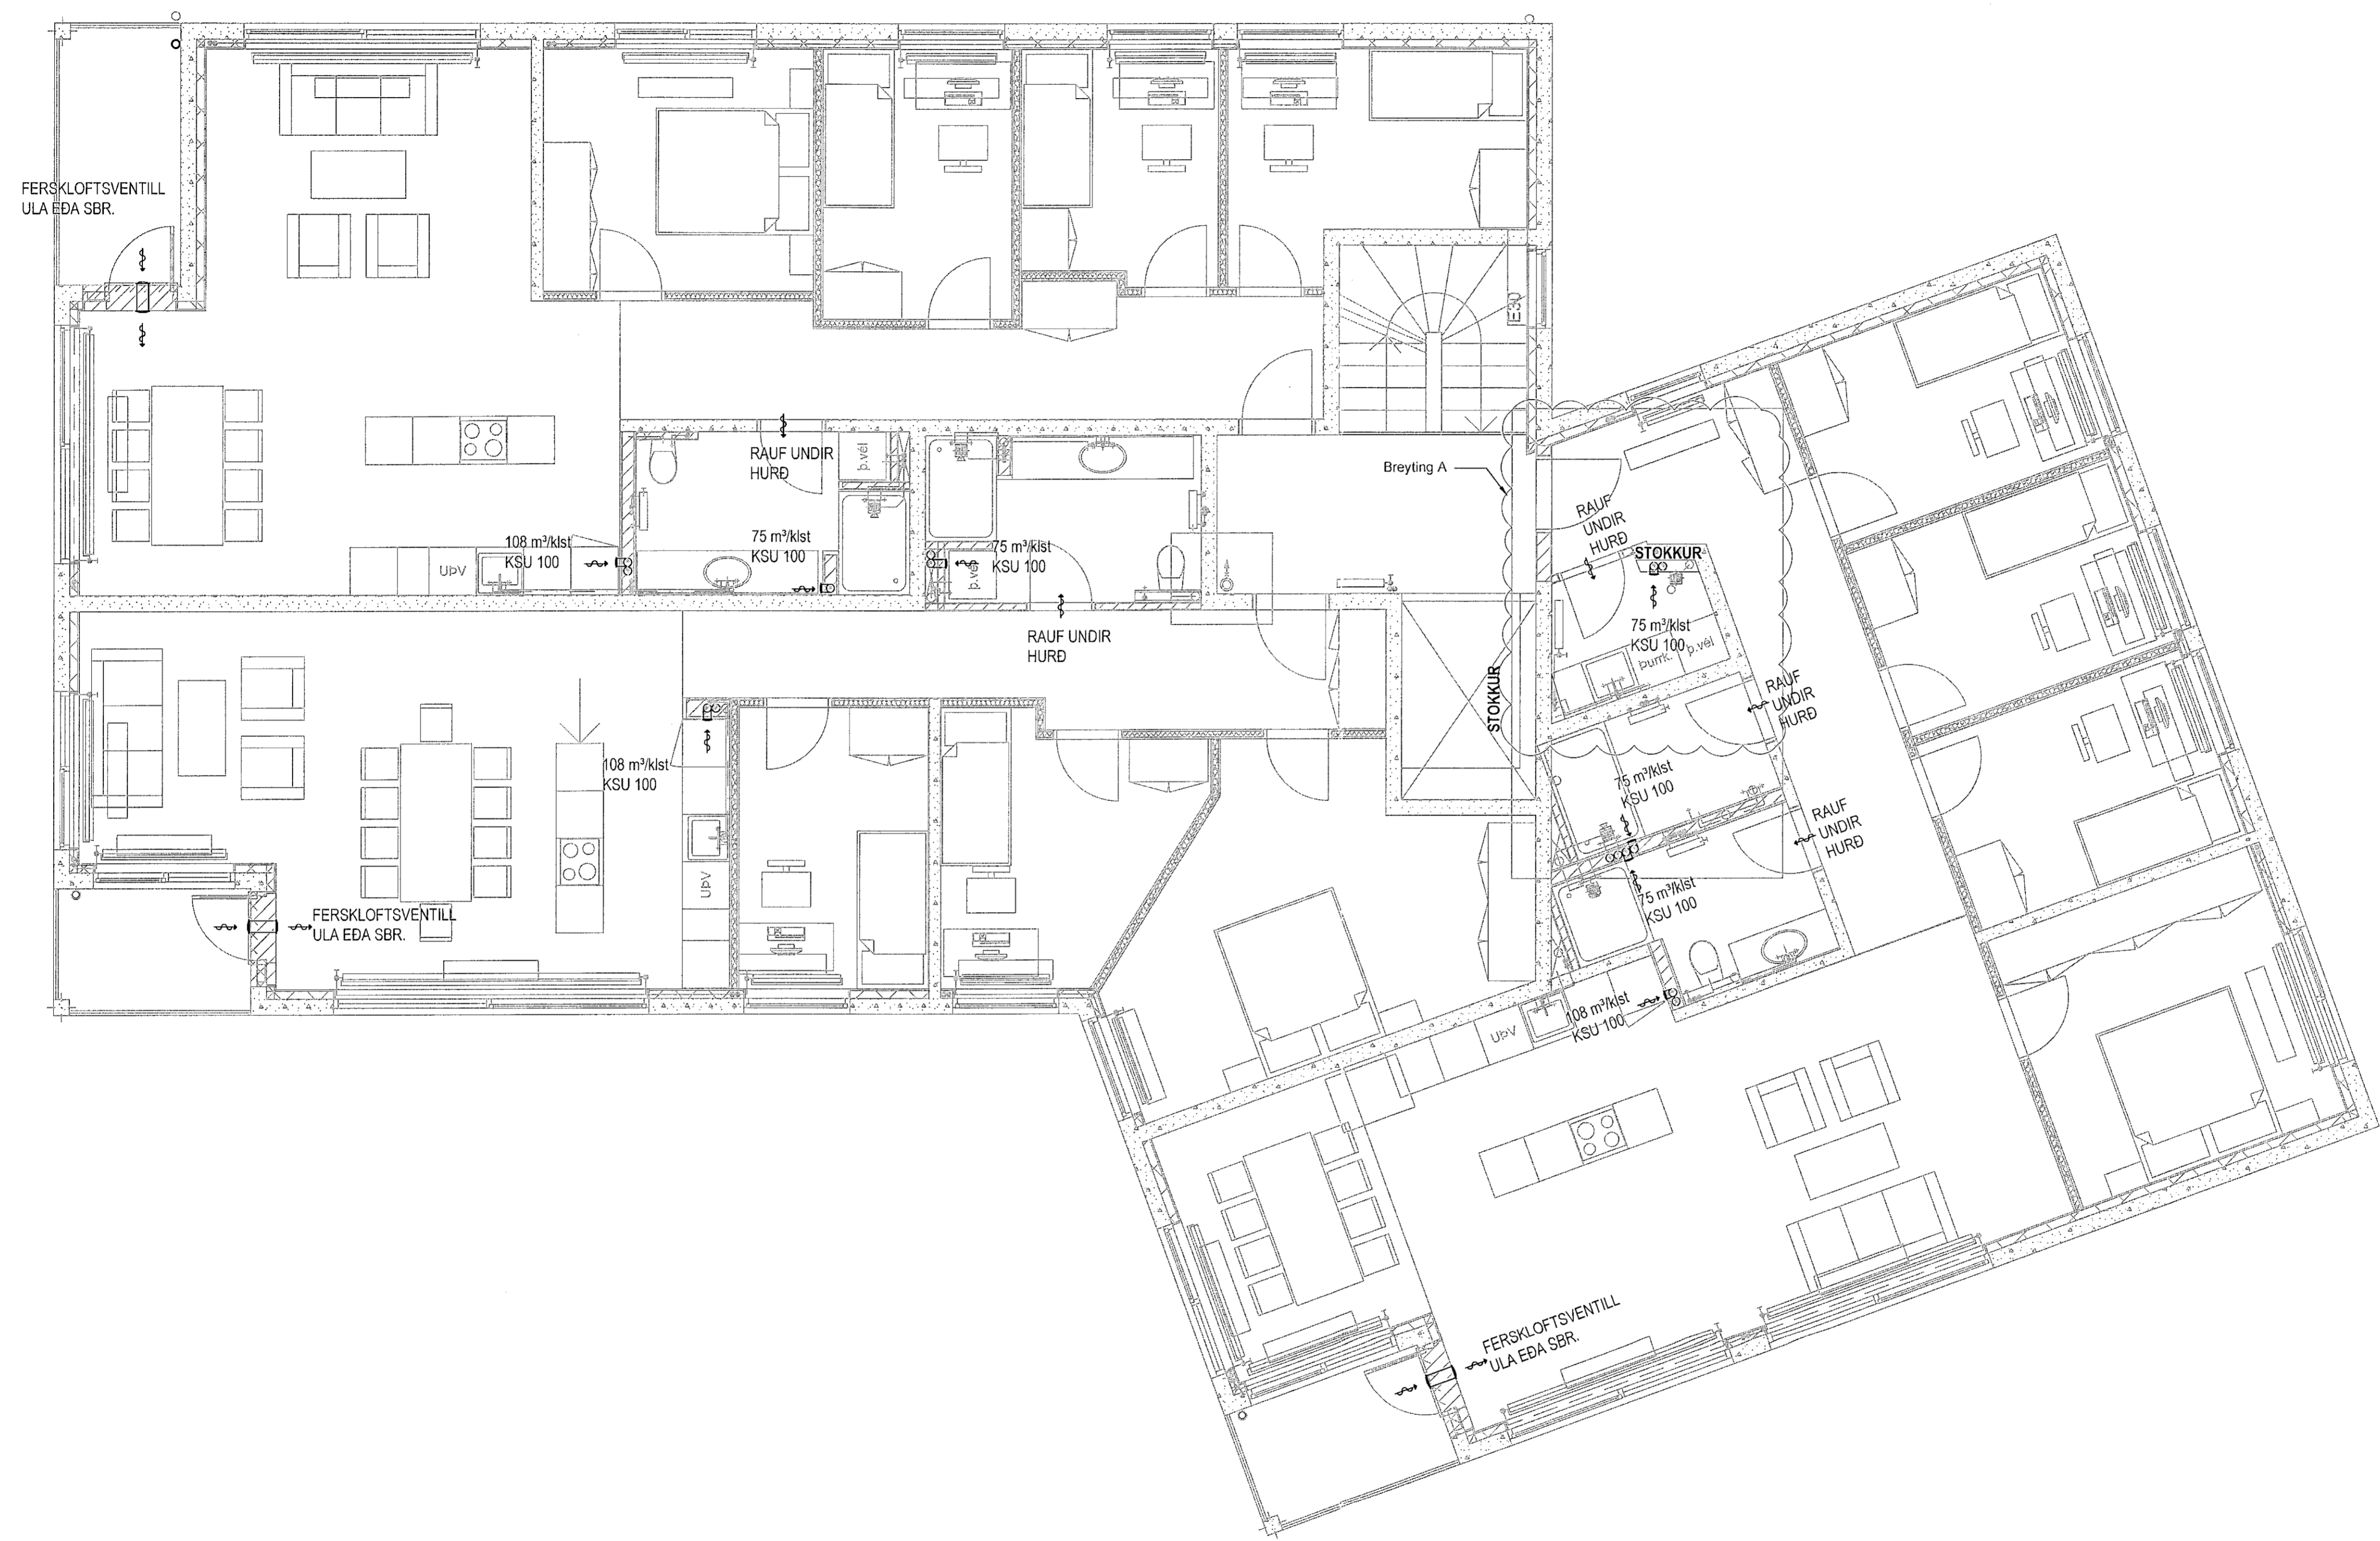

R. Róbertsson

Bergskarð 3 Hafnarfjörður
 Loftræsing
 Grunnmynd 2. hæð

VERKFRÆÐISTOFA FRV
 TRYGVAGÖTU 11, 101 REYKJAVÍK
 Sími: 561 9040 FAX: 561 9044
 Netfang: vidsja@vidsja.is
 www.vidsja.is

A	Purrkerbergi breytt í þvotta- hús	21.10.22	DR	HANNAÐ AB	TEIKNAD DR	MKV 1:50	VERNR. 17-107
UTGAFN	DAGS	ANFN	NAFN	SKRÁ	Lagnir	SKRÁ	TEIKN NR
				NAFN OG ACHTUNGLA Ágúst Bergsson kl. 160557-4199	SKRÁ	16.08.2022	L-02A