

Samþykkt bann
 08. maí 2023
 Th. byggingarfulltrúans í Hafnarfjörð
 Róbert A. Róbertsson


NORÐUR

VESTUR

SUÐUR

21°

AUSTUR

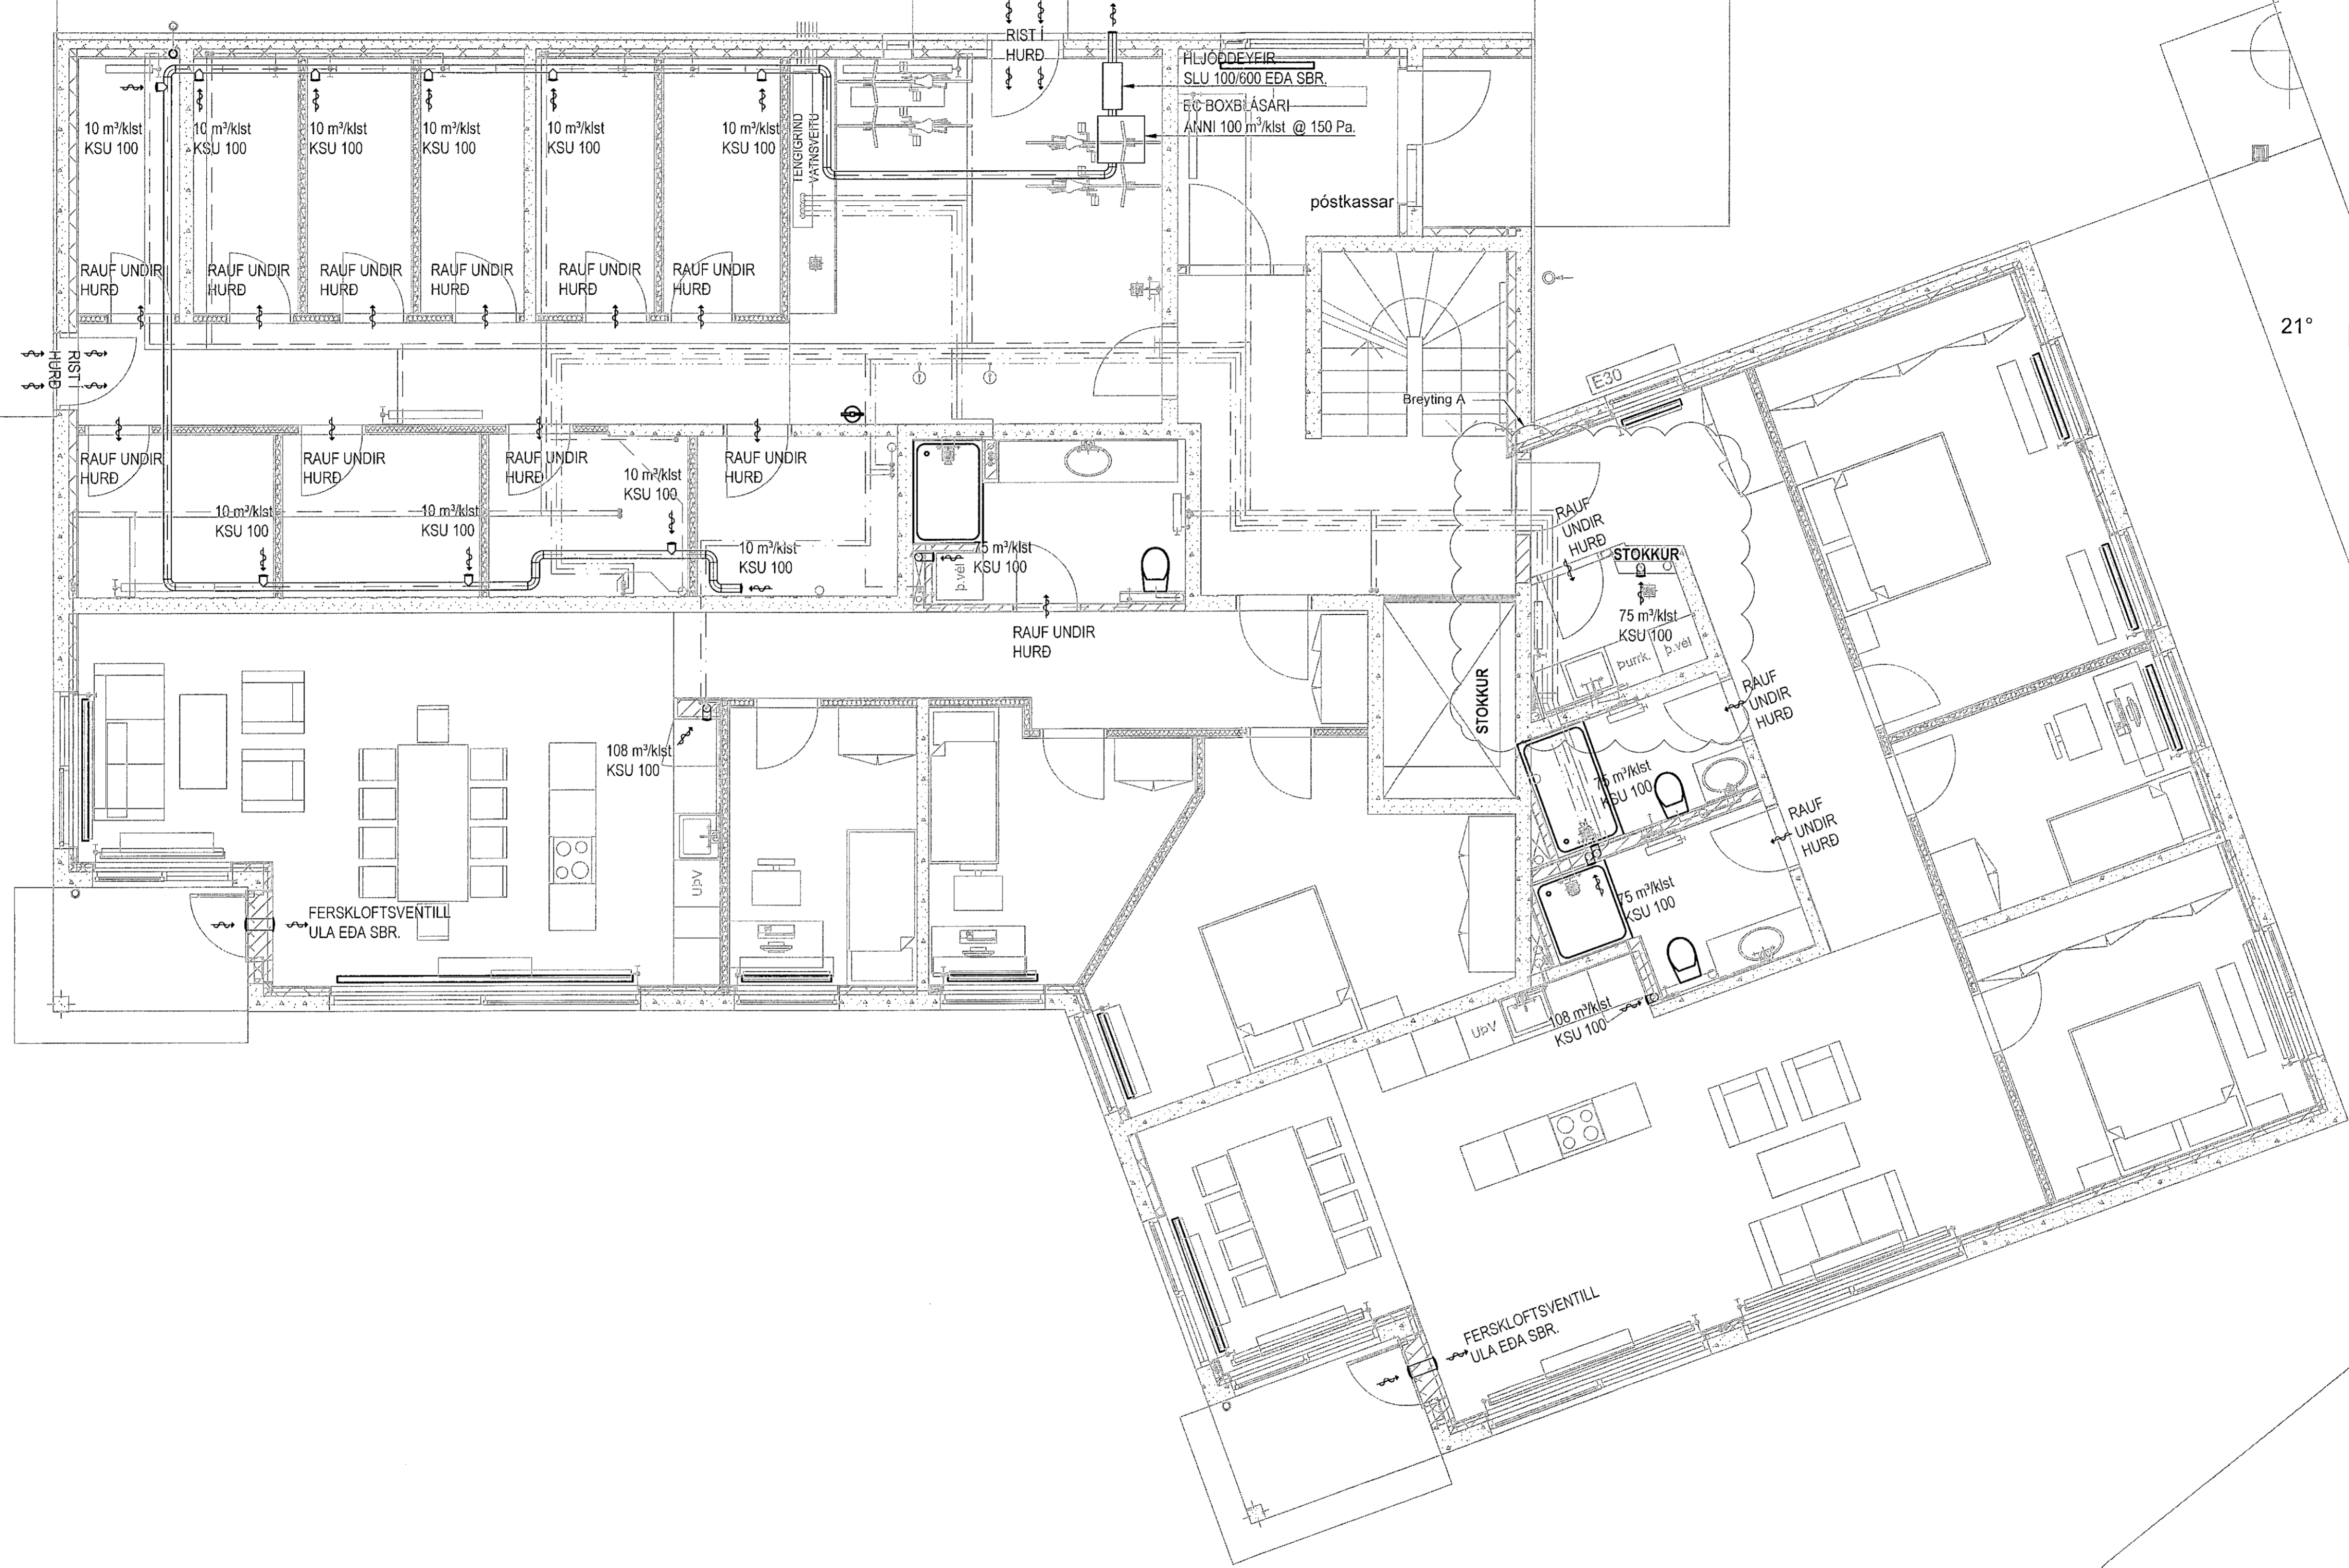


Bergskarð 3 Hafnarfjörður
 Loftræsing
 Grunnmynd 1. hæð

VÍÐSJÁ
 VERKFRÆÐISTOFA FRV
 TRYGVAGÖTU 11, 101 REYKJAVÍK
 Sími: 561 9040 FAX: 561 9044
 NETFANG: vidsja@vidsja.is
 www.vidsja.is

A	Purkherbergi breytt í þvotta- hús	21.10.22 DR	HAUVAÐ AB	TEIKNAD DR	MÖV 1:50	VERKUR 17-107
DTGAFI	DAGS	NAFN	NAFN OG KENNITALA Agust Þ. Róbertsson KÍ 160557-4199	SKRÁ Lagnir	DAGS 16.08.2022	TEIKN NR L-01-A