


UNDIRSTÖÐUR,
GRUNNMYND. 1:50

Stampaður
23. Júní 2021
Byggingaheiti 11 Hafnarfjörð

ÓJÁRNBENT UNDIR-
STADA, JAFNHÁ
SÖKKLUM

ÓJÁRNBENT UNDIR-
STADA, JAFNHÁ
SÖKKLUM

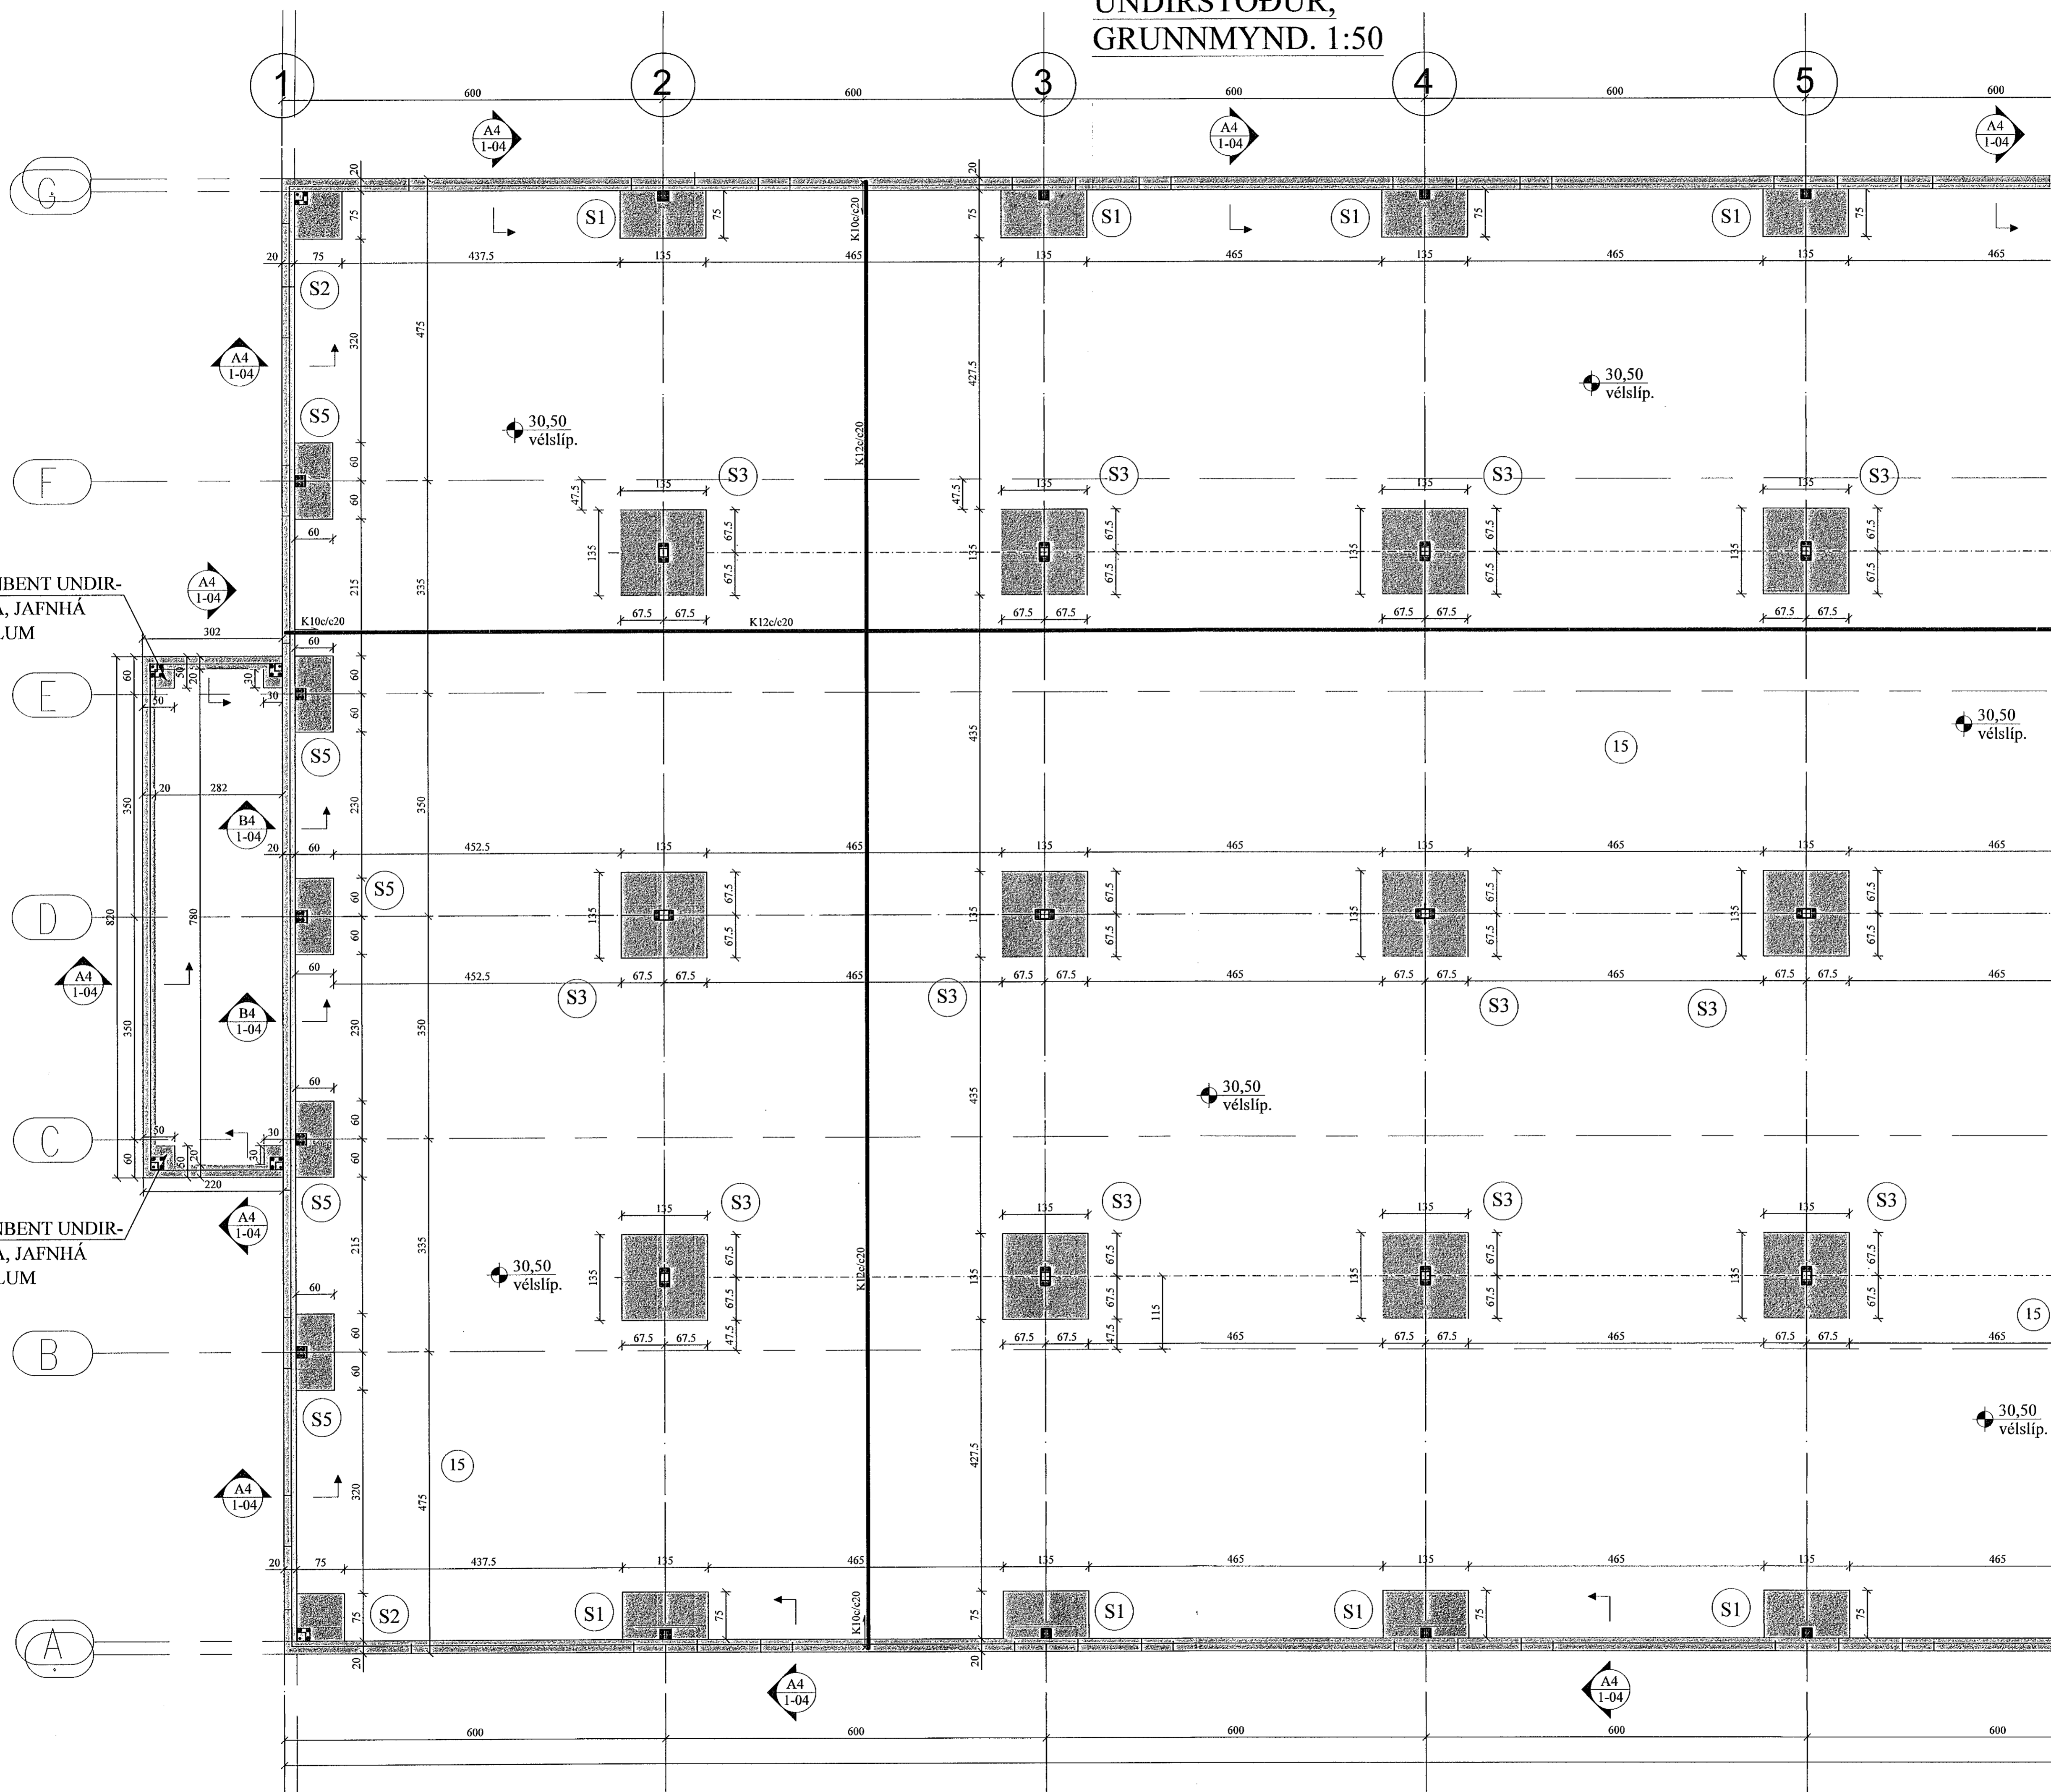

FRAMHALD, SJÁ
TEIKN. NR. 1-03

JÓN KRISTJÁNSSON BYGGINGARVERKFRÆÐINGUR
KT: 210754-4829

A 09.06.'21 B, ETT VÍÐ 2 UNDIRSTÖÐUM.
BREYTINGAR

TILVÍSANIR:
SKÝRINGAR..... SJÁ TEIKN. NR. 1-01

ATH:
Vanda skal til þjöppunar á fyllingu
 $E2/E1 \leq 2,3 - E2 \geq 120 \text{ Mpa}$

Reikn.	JKR	Mai '21	Útgáfudagur:	26.05.2021
Teikn.	JKR	Mai '21	Kvarði:	1:50
Ath.				
Samþ.				

BORGARHELLA 4 Nr. 1-02
Hafnarfjörður

Verkhuti
UNDIRSTÖÐUR,
GRUNNMYND.

Jón Kristjánsson
Byggingaverkfræðingur
VAX ehf.
Bíldistöðu 12
110 Reykjavík
Sími: 537-0002 GSM: 772-3154
Kt: 210754-4829
Netfang: jkr654@gmail.com