


BOLTAÚTSETNING,
GRUNNMYND. 1:50

Samþykkt þann
23. Júní 2021
Byggingarfulltrúi í Hafnarvíði

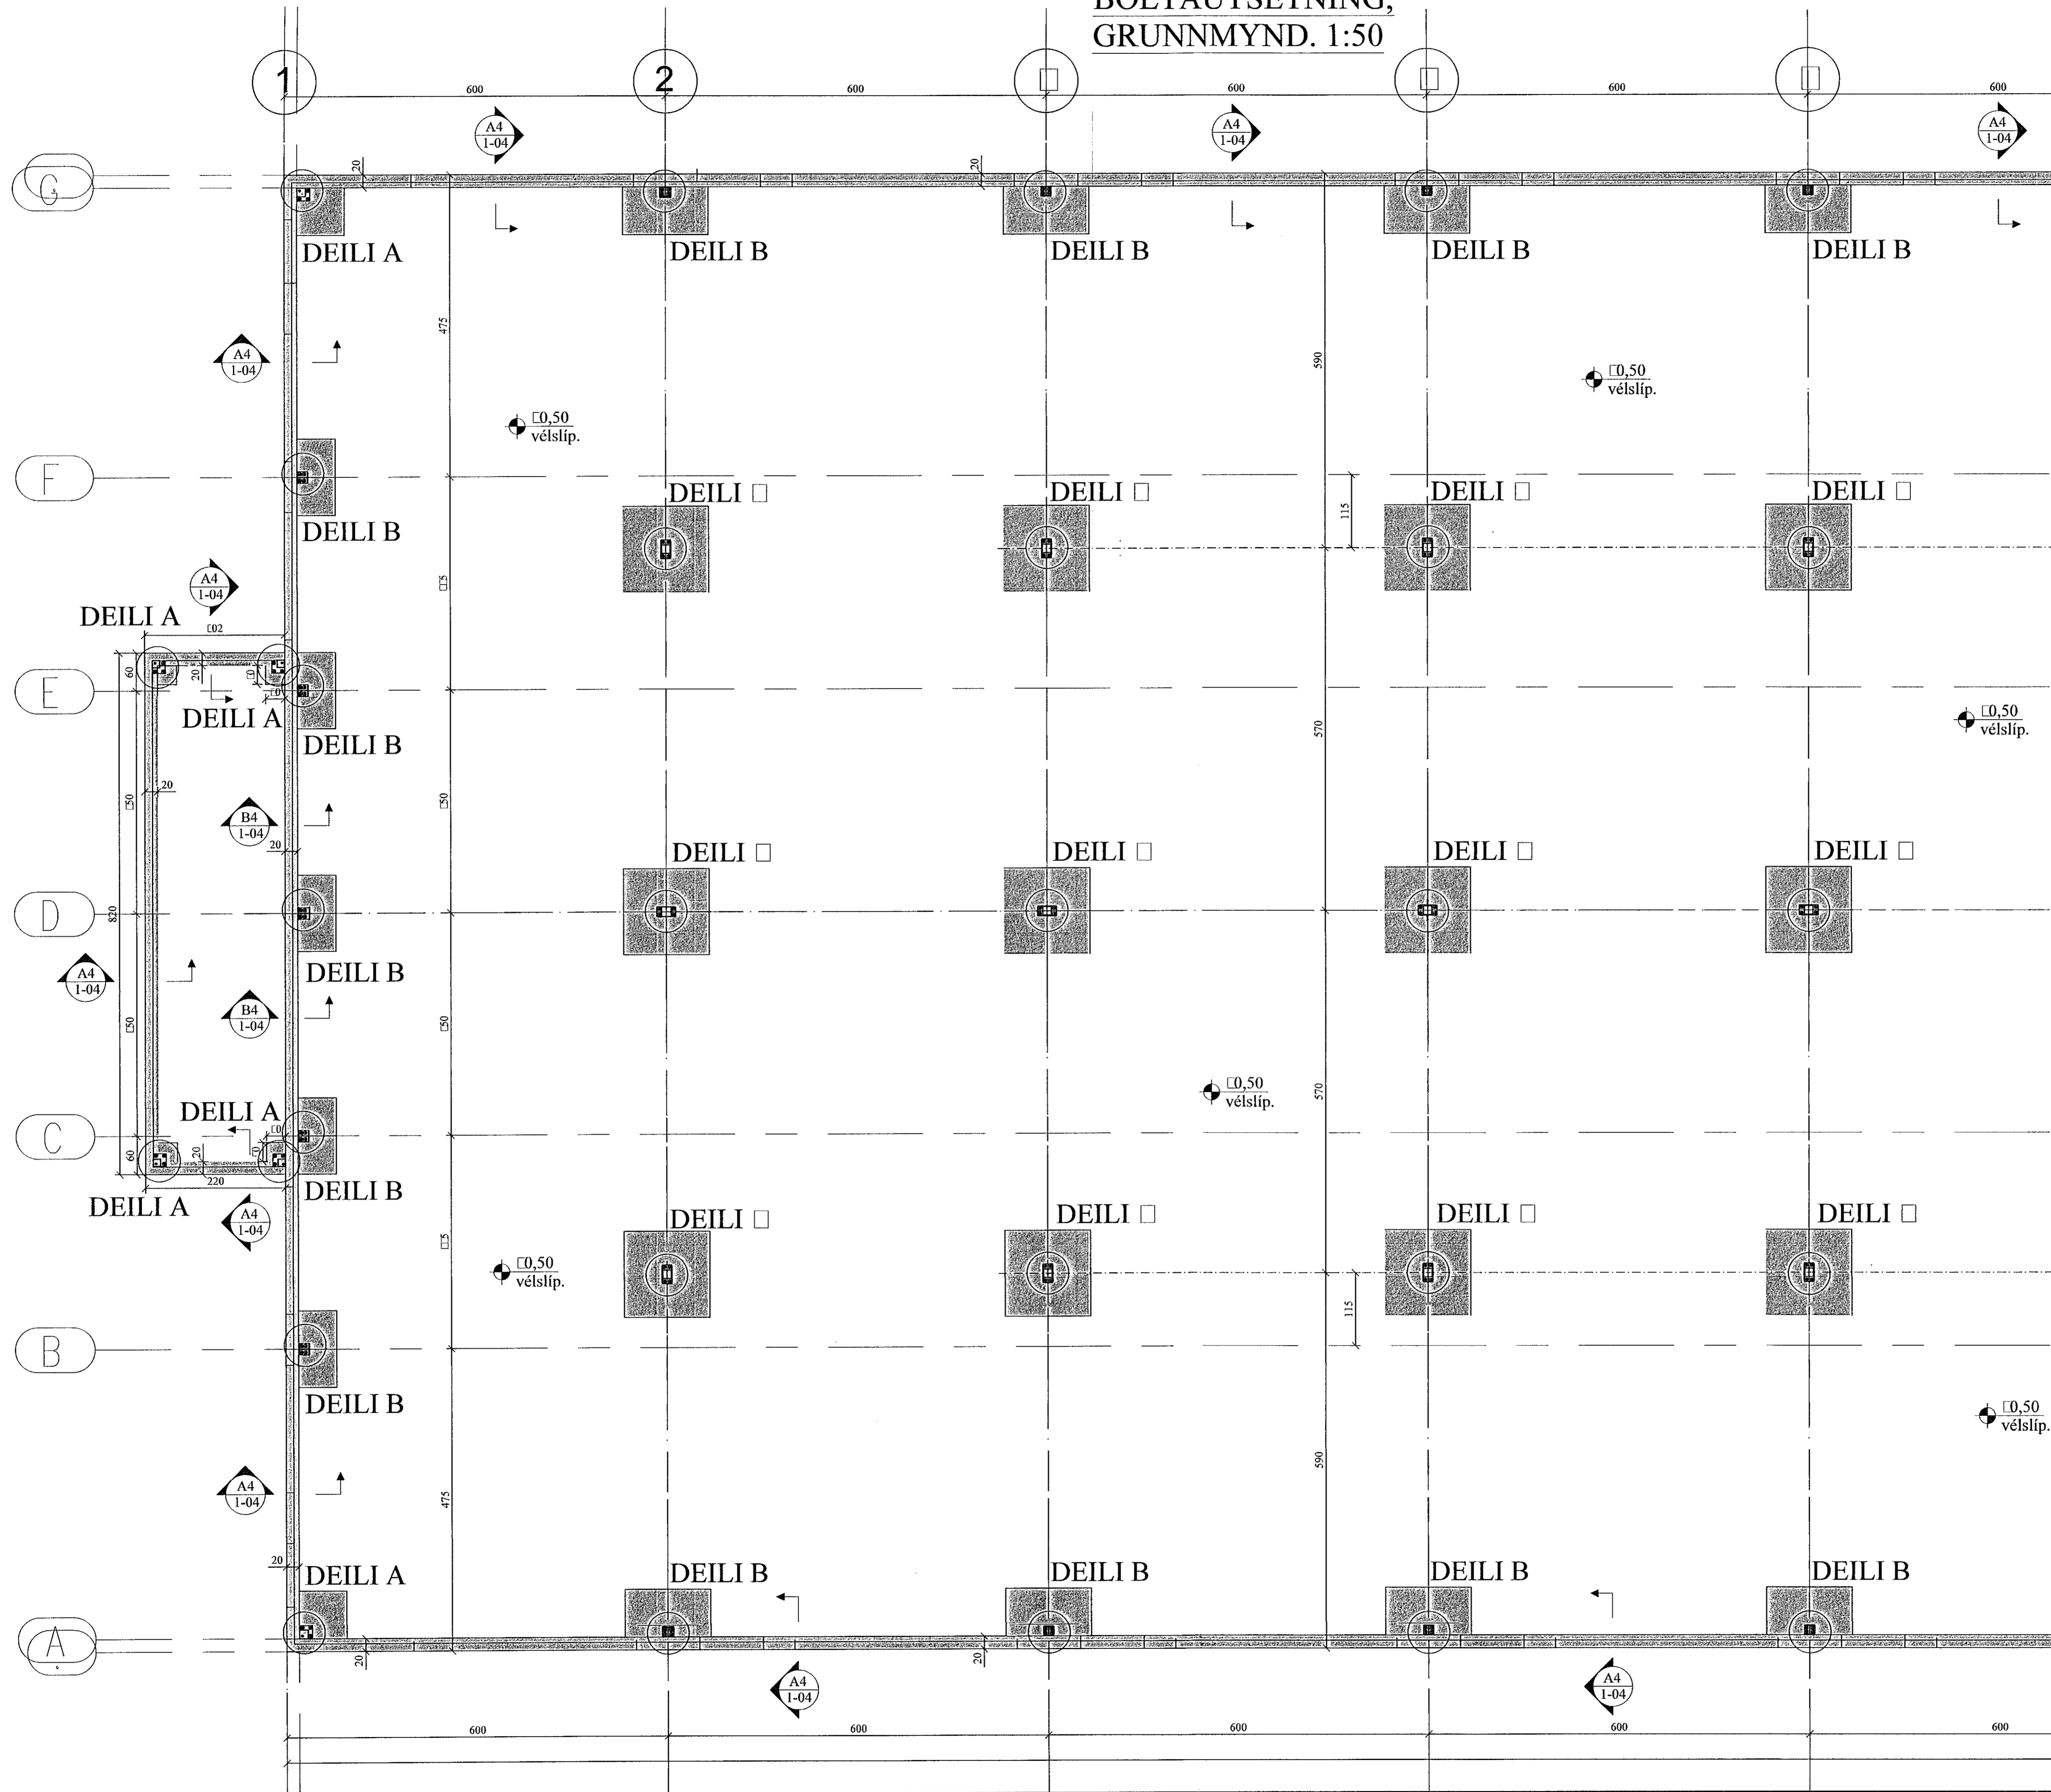

FRAMHALD, SJÁ
TEIKN. NR. 1-06

JÓN KRISTJÁNSSON BYGGINGARVERKFRÆÐINGUR
KT: 210754-4829

A 09.06.'21 B/ETT VID 2 BOLTAFASTINGUM.
BREYTINGAR

TILVÍSANIR:
SKÝRINGAR..... SJÁ TEIKN. NR. 1-01

(Handwritten signature)

Reikn.	JKR	Mai '21	Útgelt:	26.05.2021
Teikn.	JKR	Mai '21	Kvarði:	1:50
Ath.				
Samþ.				

BORGARHELLA 4 Nr. 1-05
Hafnarvíði

Verklutí
BOLTAÚTSETNING,
GRUNNMYND.

Jón Kristjánsson
Byggingarverkfræðingur
VSK nr.
Árnúlla 19
108 Reykjavík
Sími: 537-0002 Gsm: 772-3194
Kl. 210754-4829
Netfang: jkris54@gmail.com