


SKÝRINGAR
Sökkulskaut er skv. skýringarmynd M1
í tæknilegum tengiskilmálum Samorku.

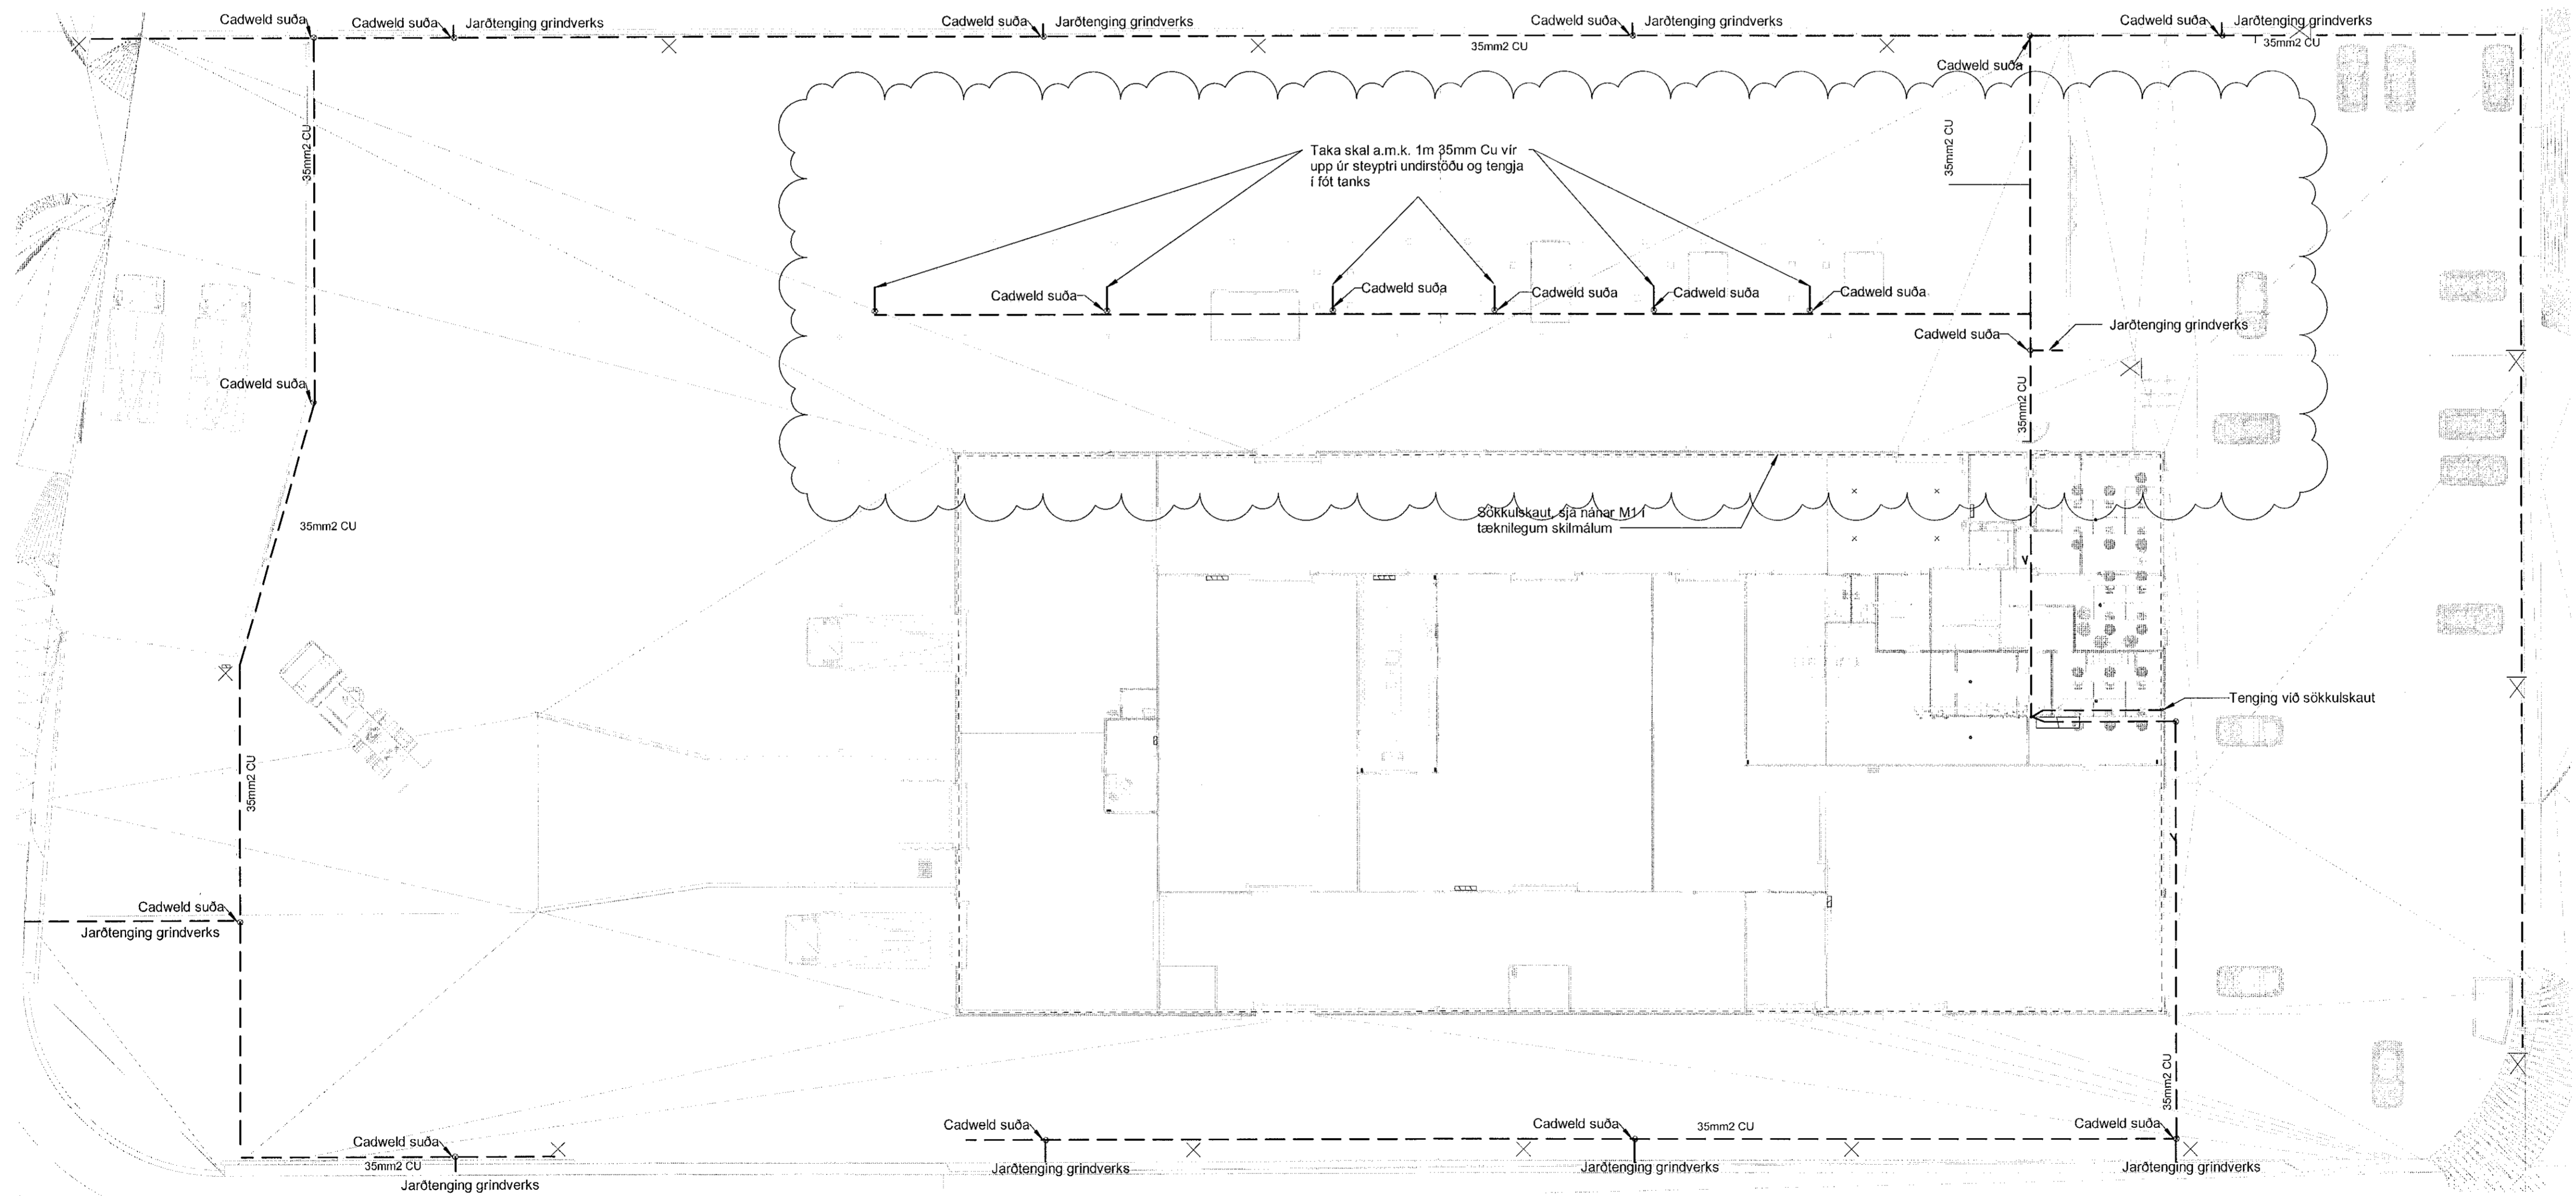


JARÐTENGINGAR, SÖKKULSKAUT
1 : 200

MÖTTEKIB
28. APR. 2021
fr. Byggingafráttabætur í Hálfmörð

NÆFN OG KT. SAMÞYKKINGAR:
ORRÚRNASON KT. 080964-5749
UNDEIRKETT HÖNNUNARSTJÓRN

ÖLL AFTRITUN TÆKNINGAR, AÐ HLUTA EGA HEILD, ER HÁÐ SKRIFLEGGU LEYFI HÖFUNDA

ÖG	DAGS	SKÝRINGAR	SMÞ
C1	14.04.21	Verktækning	KE
C2	03.06.21	Verktækning	FPF

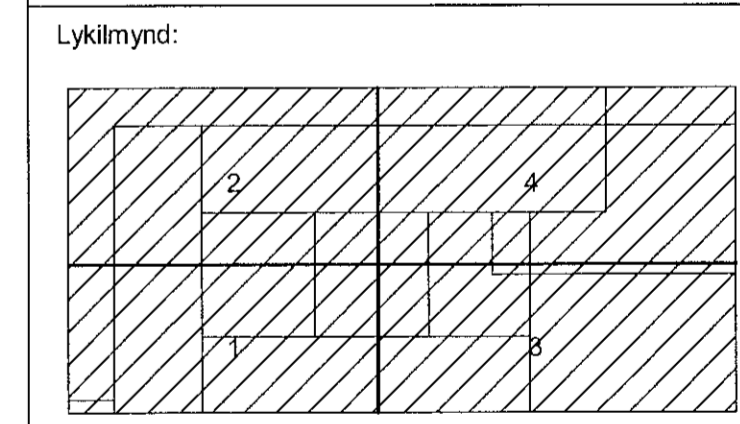

LOTA
Guðrúnarstigur 2-4 S. 560 5400, www.lota.is

HEITI VERKS:
LINDE - NSH
BÚÐAHELLA 8
HAFNARFJÖRÐUR

HEITI TÆKNINGAR:
RAFLAGNIR
JARÐTENGINGAR SÖKKULSKAUT
EINLÍNAMYND, SNIÐ

VERNRN:	TEKNI NR:	BL. NÚMUR:
6636-001	LINDE- E-6.100	1

MÁV:
1:200 A1

HANNAV:
A3

TEKNAV:
RIG

RYN:
EG

NÆFN OG KT. SAMÞYKKINGAR:
FRANK ÞÓR FRANKSSON KT. 220869-3349

Frank Þór Franksson