
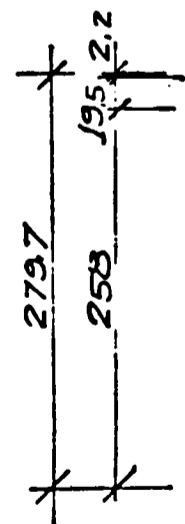



KJP

A ↙

HLÍÐ AÐ LAGER.

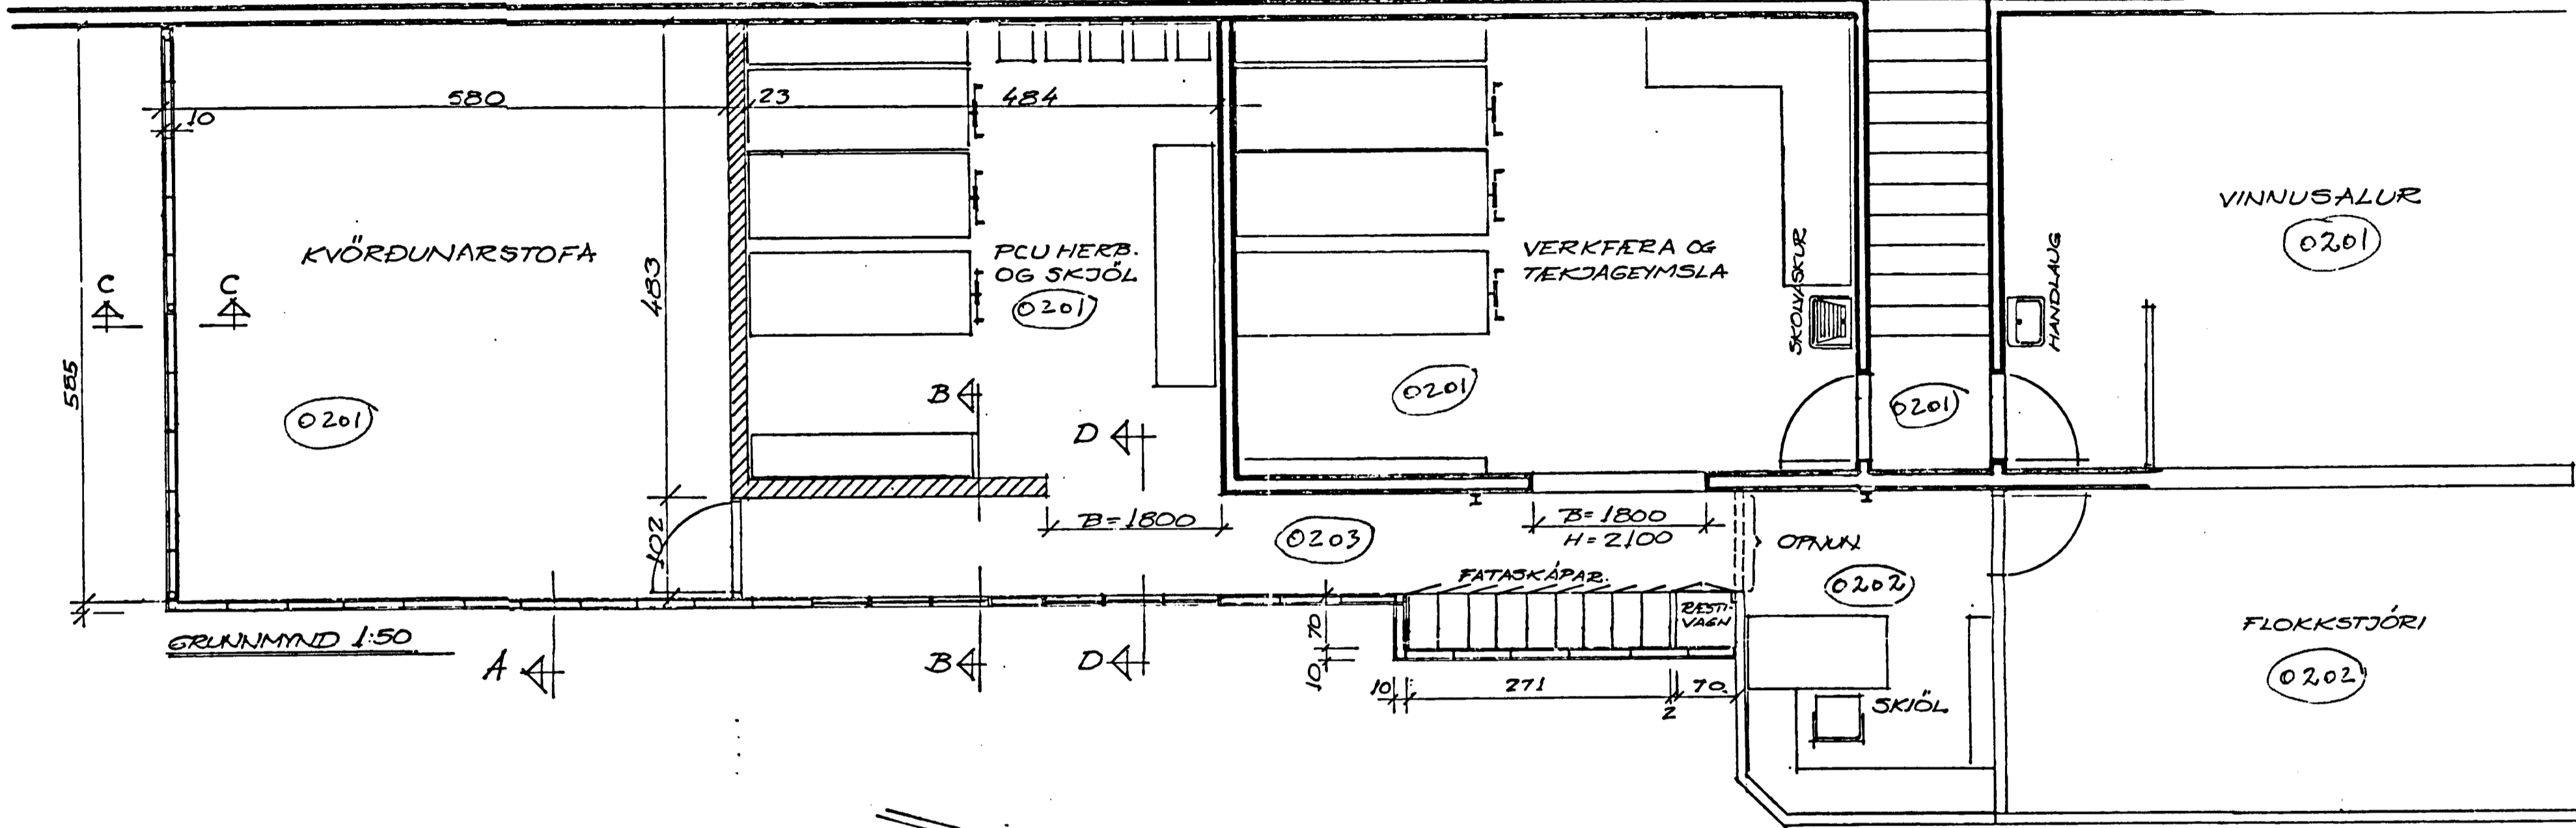

SNÍÐ A - A

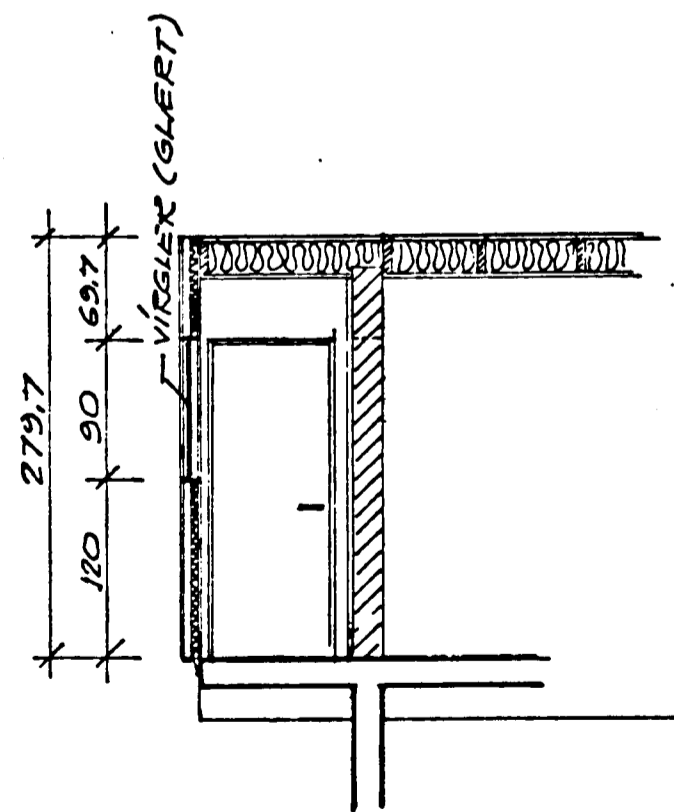

SNÍÐ B - B

Alcan á Íslandi hf.



Skráning matshluta bygginga í Straumsvík

ADALVERKSTÆÐI, LAGER	123154	19
<small>Heiti byggingar</small>	<small>Festanúmer</small>	<small>Landnúmer</small>

VST Verkfræðistofa Sigurðar Thoroddsen hf. kt. 611276-0289

Niels Indriðason 12/

Niels Indriðason kt. 181144-3949

2003-09-16

Dagsetning

BR.		DACS.	BREYTING	ÍSAL STRAUMSVÍK MELA OG RAFFEINDAVERKST. STÆKKUN	
TEKNIÞJÓNUSTAN SF <small>LÁGMÓLAS-108 REYKJAVÍK - SÍMI 813844 - FAX 814740</small>			HANNAÐ	KVARÐI 1:50	
<i>Niels Indriðason</i>			TEIKNAD S.O.	DACS. 27-9-93	
			YFIRFARIÐ	181942 7110BA1232	