


Samþykkt þann
13 OKT. 2003

Byggingafulltrúinn í Hafnarfirði
F.h. Kristján Þóráriússon

KJP

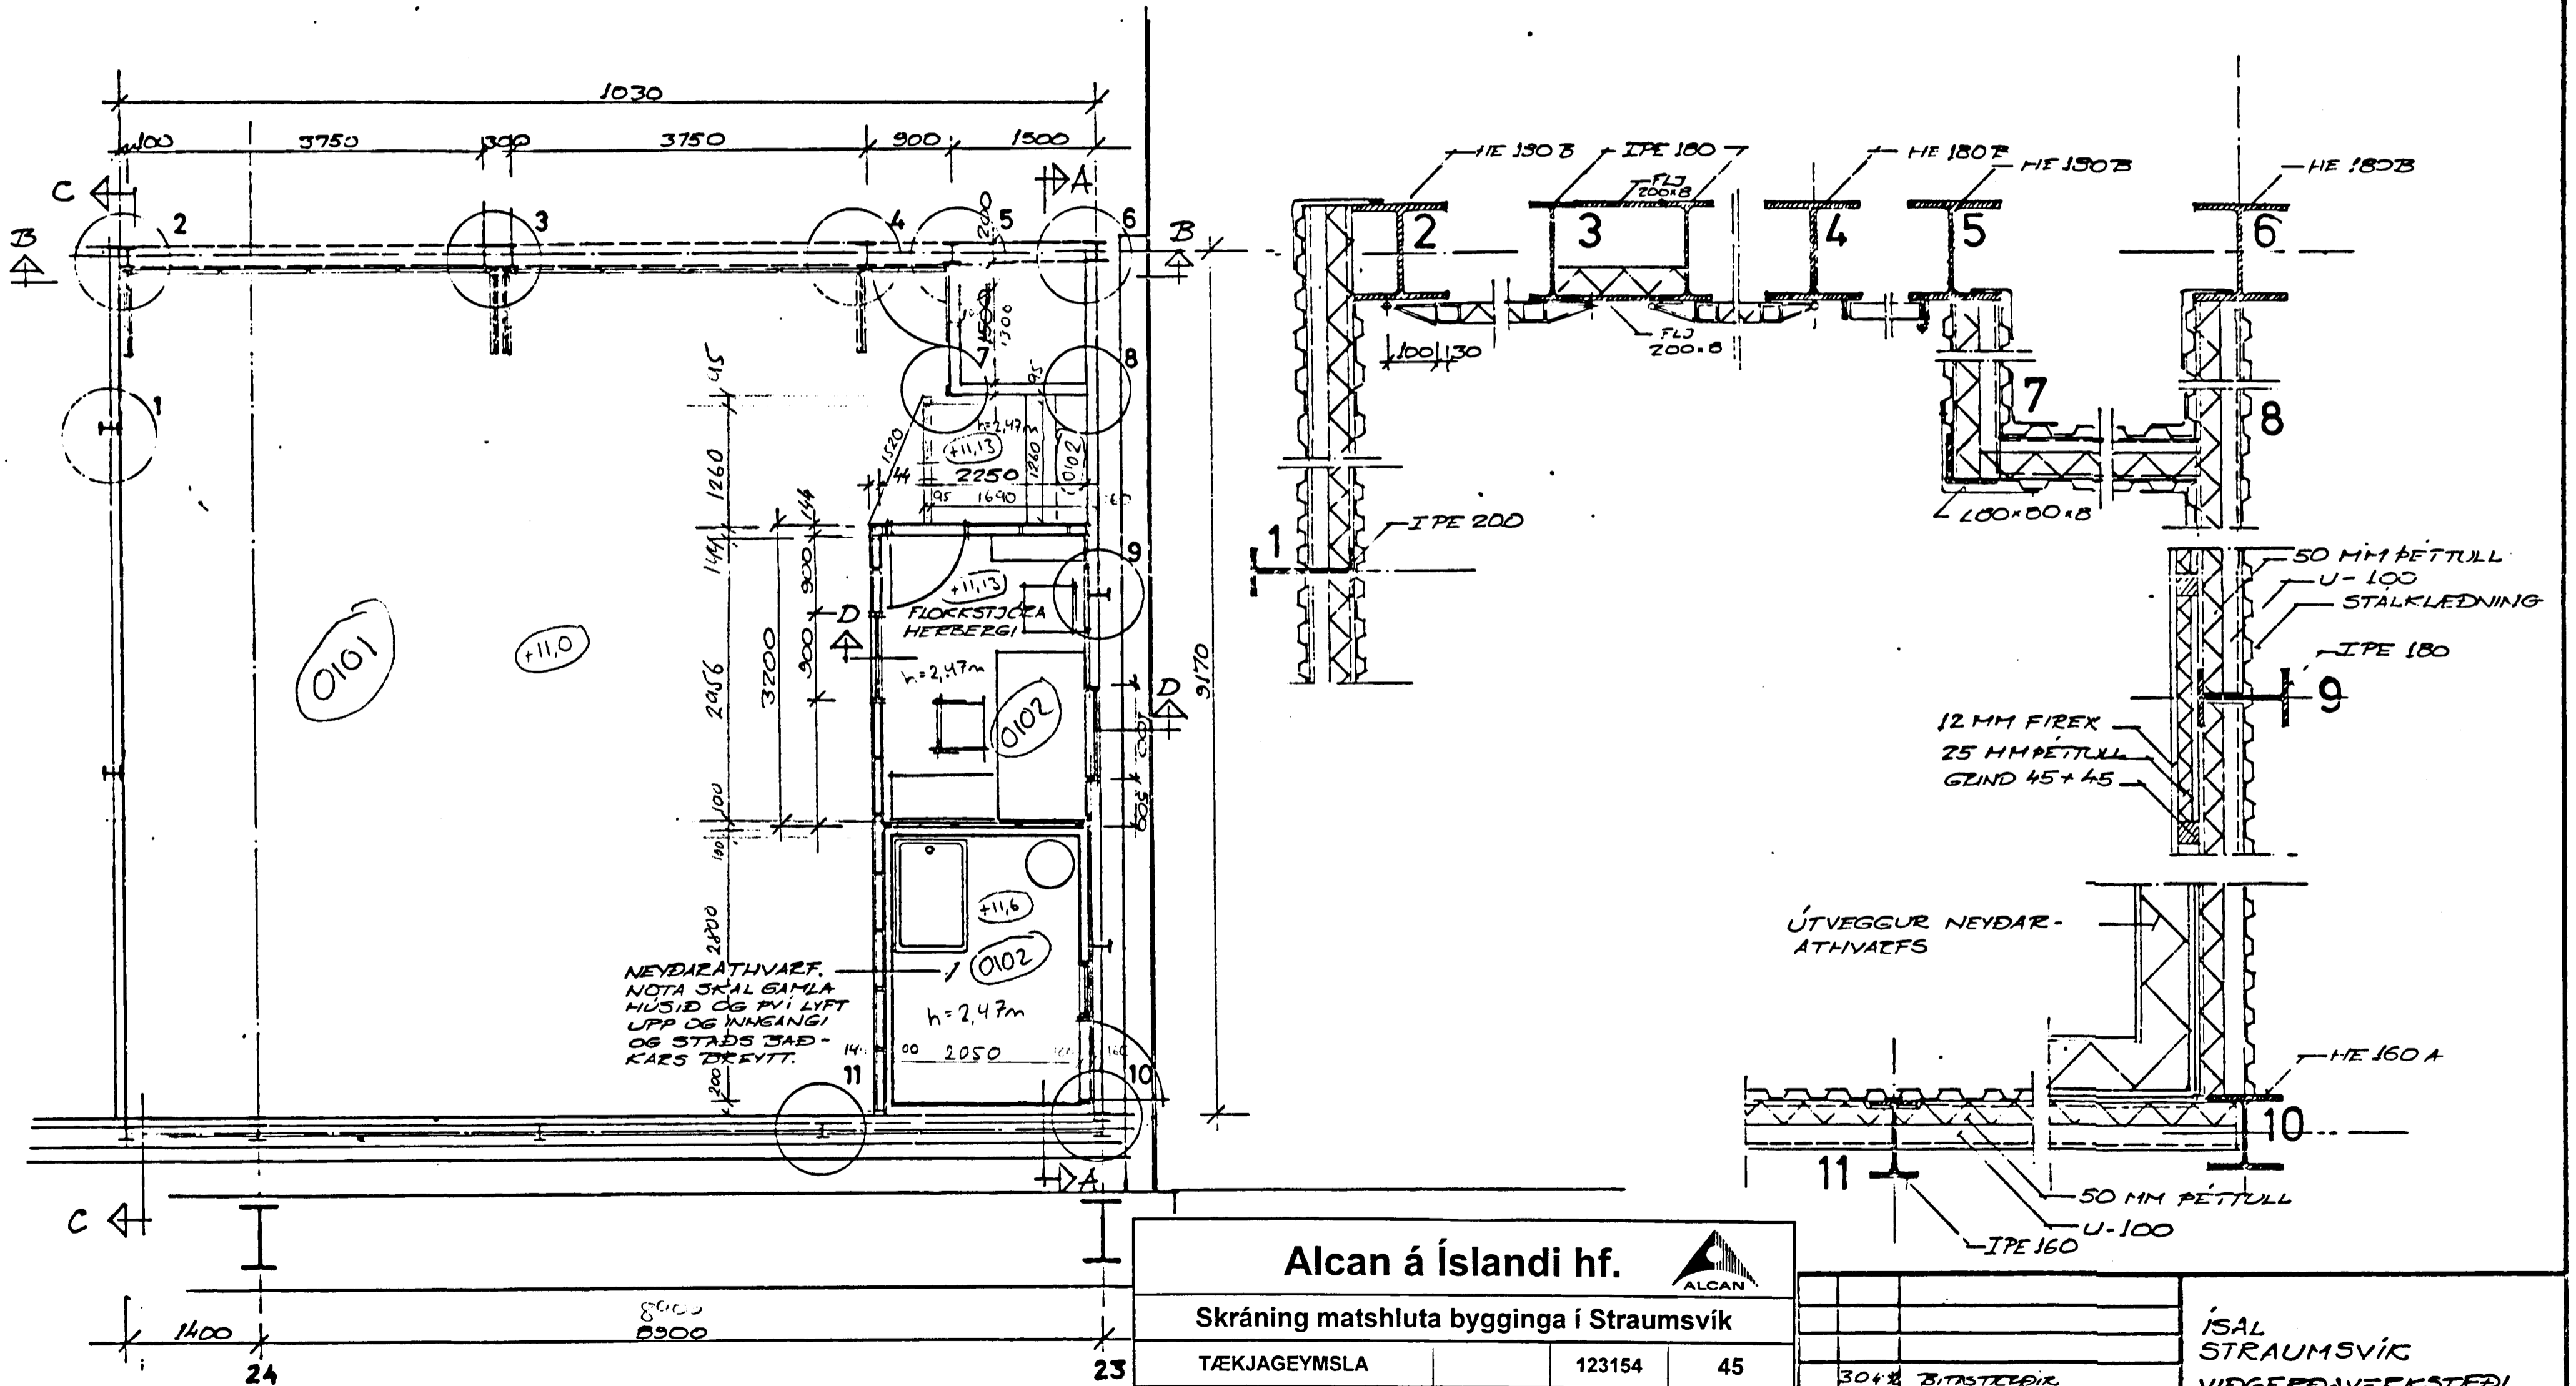

NEYÐARATHVAERF.
NOTA SKAL GAMLA
HÚSID OG ÞVI LYFT
UPP OG INNGANGI
OG STAÐS ÞAÐ-
KARS DREYTT.

Alcan á Íslandi hf.					
Skráning matshluta bygginga í Straumsvík					
TÆKJAGEYMSLA		123154		45	
<small>Heiti byggingar</small>	<small>Festanúmer</small>	<small>Landnúmer</small>	<small>Matshlutanúmer</small>		
VST Verkfræðistofa Sigurðar Thoroddsen hf. kt. 611276-0289					
Niels Indriásson NI			2003-10-03		
<small>Niels Indriásson kt. 181144-3949</small>			<small>Dagsetning</small>		
				ÍSAL STRAUMSVÍK	
				VÍÐGERÐAVERKSTEDI TENGJE HILLI KERSKALA	
				HANNAD 50	
				KVARDI 1:50 1:10	
				TEIKNAD 10.4.92	
				DAGS 10.4.92	
				NR. 181.910 A	