


Samþykkt þann
3 D SEPT. 2003
Byggingafræðingur / Architect
Eh. Kristján Þorsteinsson

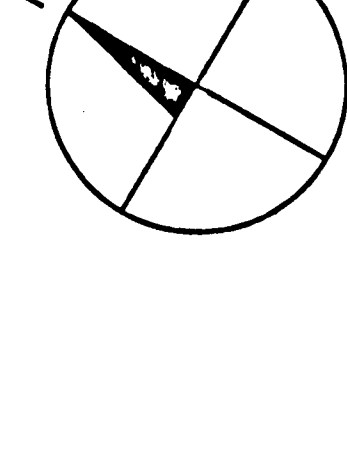

Aican á Íslandi hf.

Skráning matshluta bygginga í Straumsvík

KERSKÁLI 1	123154	04
Heil Bryggjar	Fæðingarnúmer	Matshlutanúmer
VST Verkfæðislofta Sigurðar Thoroddsen hf. hl. 61275-0288		
NÚA húsnæðing		
Núna Thoroddsen hl. 197144-5849		
2003-08-22		
Dagsetning		

702.1991	RENUMBERING OF DAYSILOS	RV
106.1990	UP TO DATE	RV
2.370	INSTALLATION ADDED	DB
REV. NO.	DATE	REVISION
GEZ	GEPR.	GEN.

ICELANDIC ALUMINIUM COMPANY LTD.

INSTALLATION DRAWING

POTROOM 1


COMPRESSED AIR PIPING

Maðstaf	Eignert
1:500	Skalaárið 29.70 DB
Formst	Geprst
Formst	Geprst

Bygging: **AS BUILT DRAWING**

Projektnúmer: **Schweizerische Aluminium AG ZÜRICH**

Nr. **150468 IS 31**

 

L total = 86,22

L 0101 (bygging) = 54,53

L 0102 (skr. hl.) = 13,13

L 0201 (underygn) = 13,13

L 0103 (marking) = 4,22

L total = 86,22

L 0101 (bygging) = 54,53

L 0102 (skr. hl.) = 13,13

L 0201 (underygn) = 13,13

L 0103 (marking) = 4,22