Format A0 (841x1183 mm) is 20 mm outside of this frame

Samþykkt þann
30 SEPT. 2003
Byggingafulltrúinn í Hafnarfirði
F.h. Kristján Þórarinsson

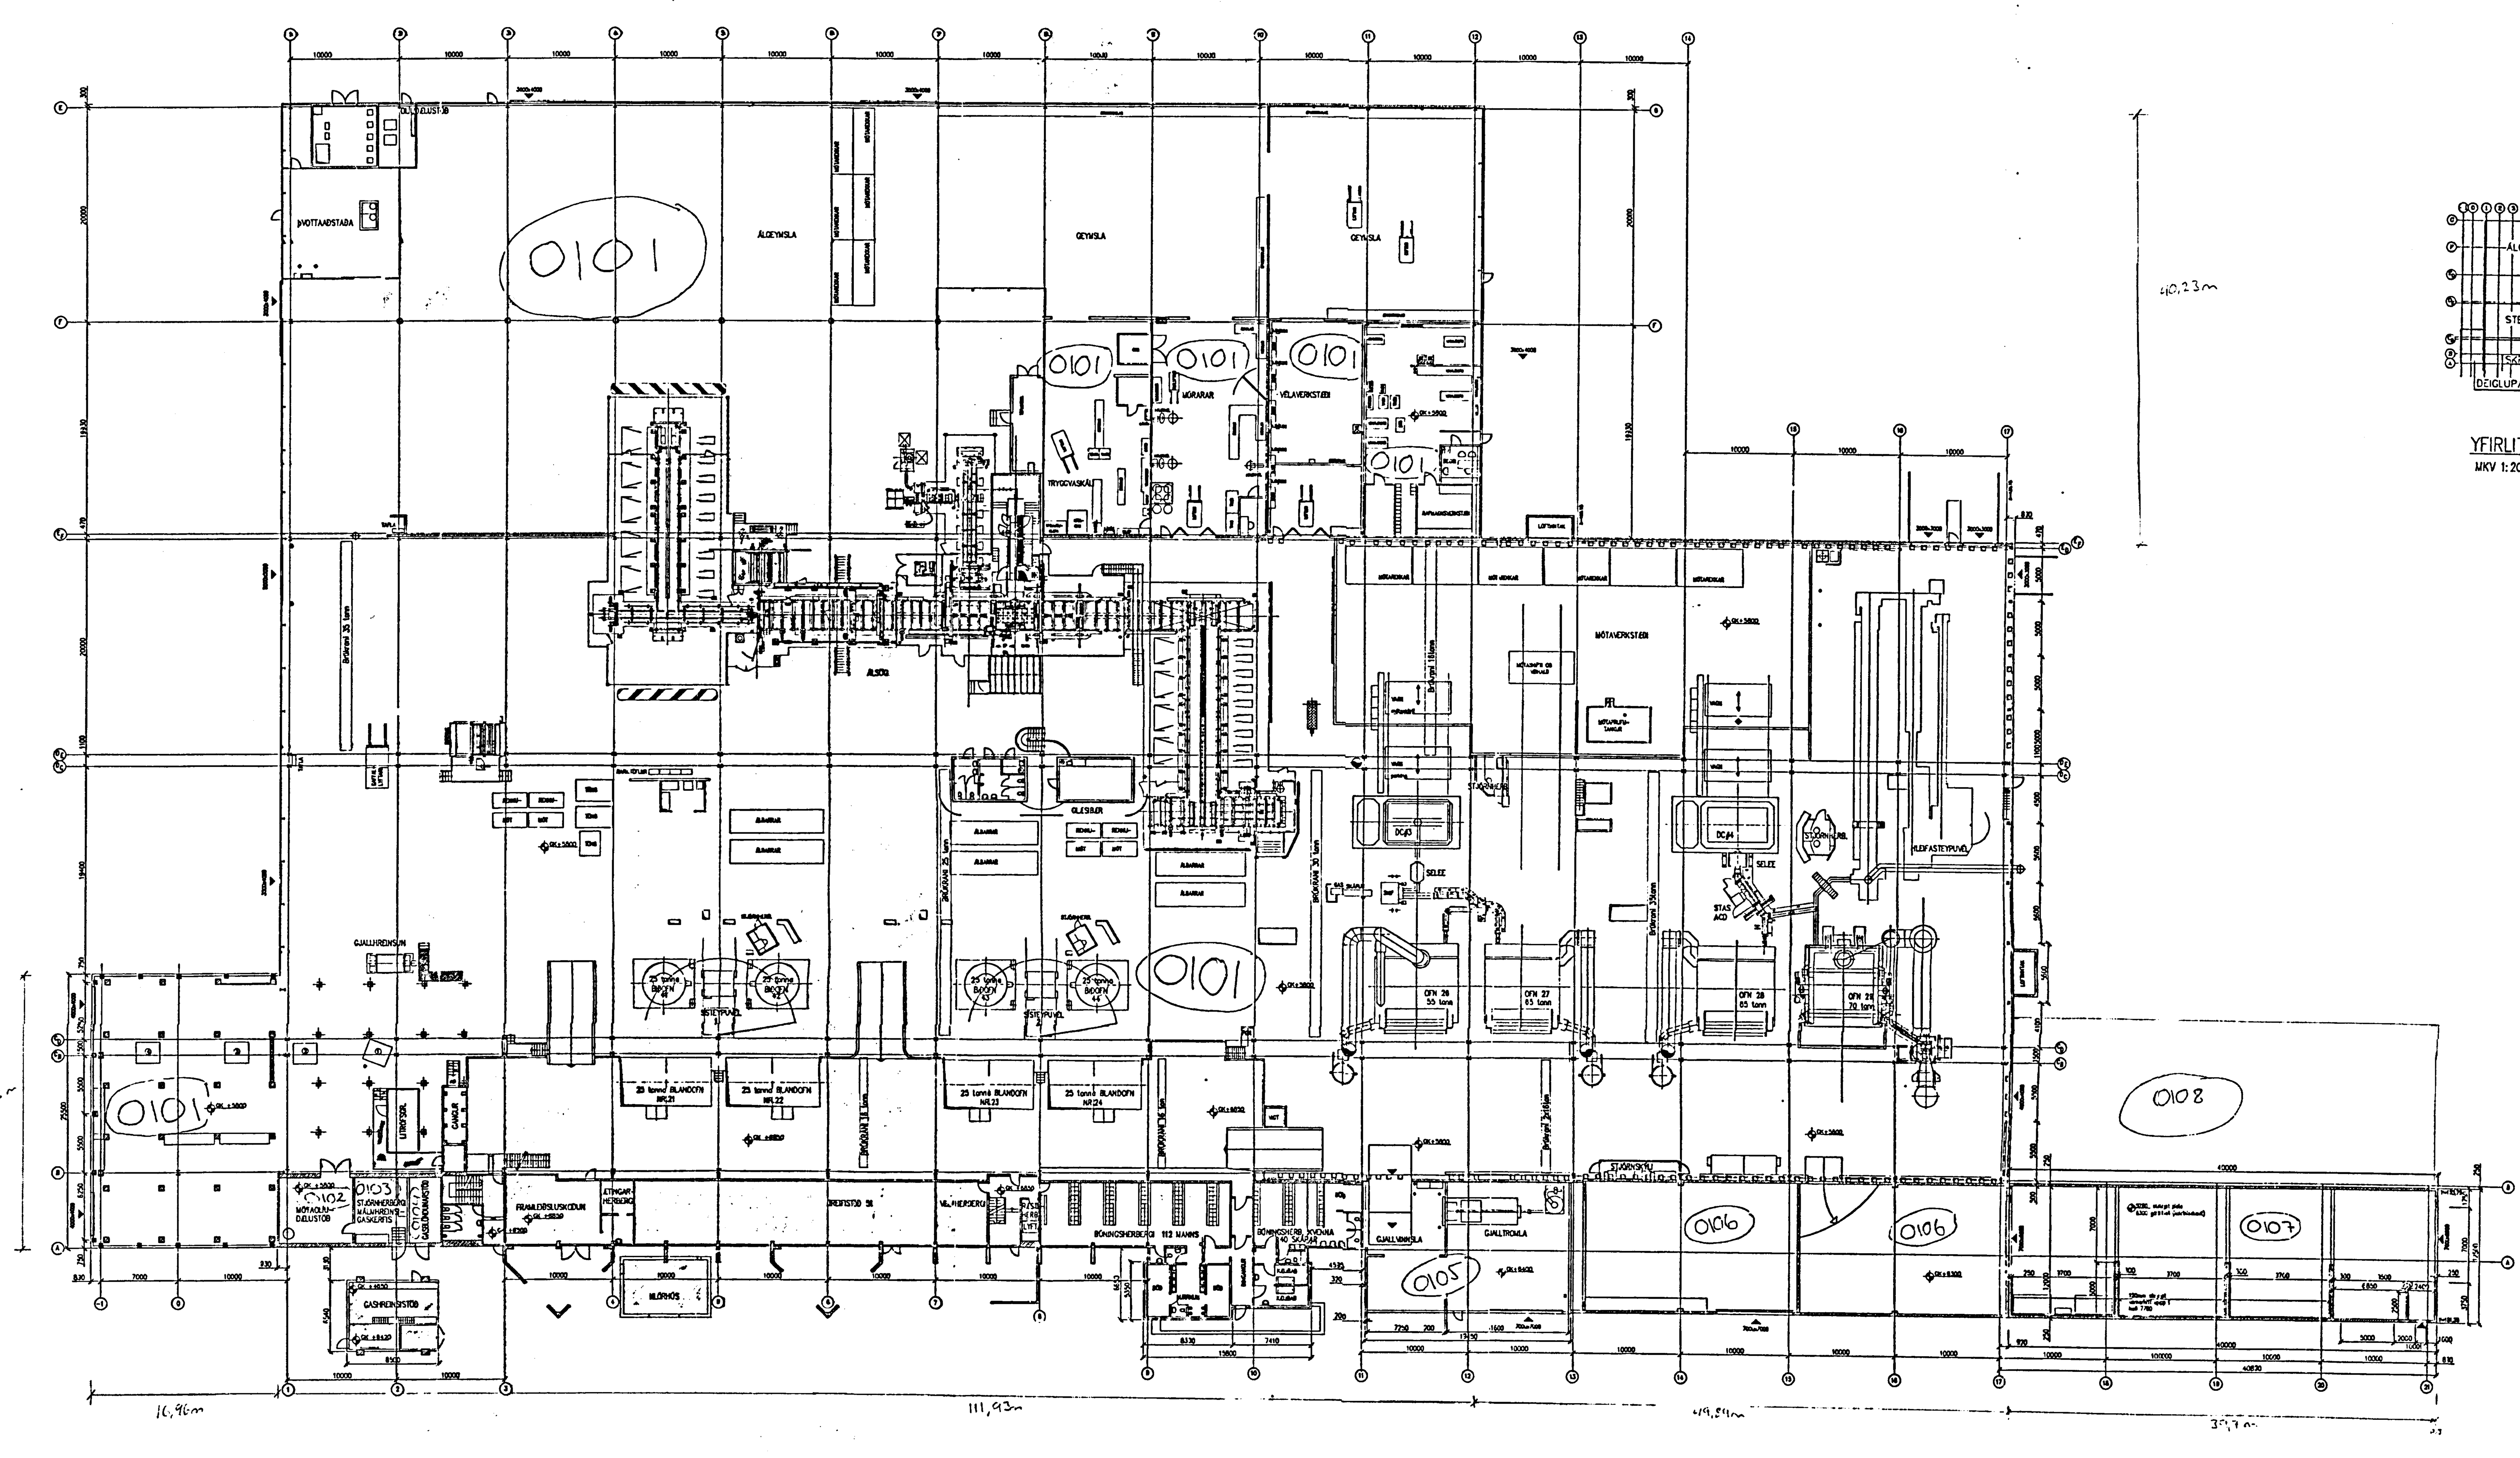

GRUNNMYND
MKV 1:250

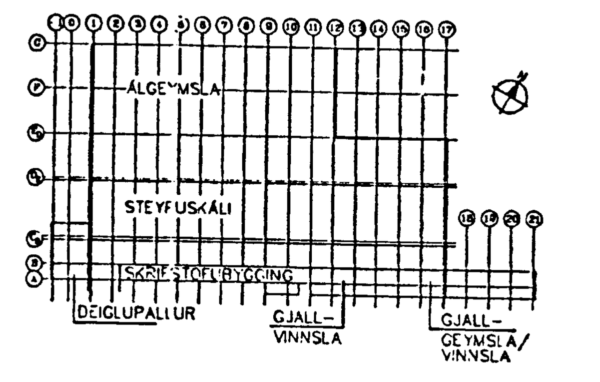

YFIRLITSMYND
MKV 1:2000

Skýringar:
Explanations:

Alcan á Íslandi hf. ALCAN

Skráning matshluta bygginga í Straumsvík

STEYPUSKÁLI		123154	12
Heiti byggingar	Fastanúmer	Landnúmer	Matshlutanúmer

VST Verkfræðistofa Sigurðar Thoroddsen hf. kt. 611276-0289

Niels Indriðason NI	2003-09-19
Níels Indriðason kt. 181144-3949	Dagsetning

Skyggt svæði tilheyrir ekki M.HL=12

Breyt. Rev.	Breyting Revision	Dags. Date	Samþ. Approved	Málsk. heiml. Released
K	NÚVERANDI FYRIRKOMULAG	22.06.2001	RV	HK
J	STJÓRNHERBERGI FJARLÆGT	16.08.2000	RV	HK
I	NÚVERANDI FYRIRKOMULAG	03.04.2000	RV	SvS
H	NÚVERANDI FYRIRKOMULAG	30.08.1999	RV	HK
G	NÚVERANDI FYRIRKOMULAG	16.03.1999	RV	
M	NÚVERANDI FYRIRKOMULAG	07.03.2002	RV	HK
L	NÝJU SÖGINNI OG OFNI 29 BÆTT VIÐ	28.11.2001	RV	

Tv. teikningar nr. ISAL
Ref. drawing no. of ISAL

This drawing is the property of the ICELANDIC ALUMINIUM CO. LTD. and handed out for personal use only. It may neither be copied, nor made available to others without permission of the ICELANDIC ALUMINIUM CO. LTD. The receiver is liable for any misuse.

Fjöldi stykkja / Number of pieces: IV III II I

Hlutur / Object: Steypuskáli Grunnmynd

Mælikvarði / Scale: 1:250
Stærð frumteikn. / Format of orig.: A0
CCna.-Eq.type-Eq.no: 6010 BA 1226

Verkkaupi / Supplier: RICARDO VILLALOBOS

Teiknað / Drawn: RV 16.03.1999 — Yfirfarið / Checked: RV 22.06.2001 — Samþykkt / Approved

ALCAN PRIMARY METAL GROUP - ISAL Alcan Iceland Ltd. Straumsvík IS-222 Hafnarfjörður

Teikn. nr. ISAL / Drawing no. ISAL: 193603 M

Útgáfudagur: 06.04.2000 SvS