
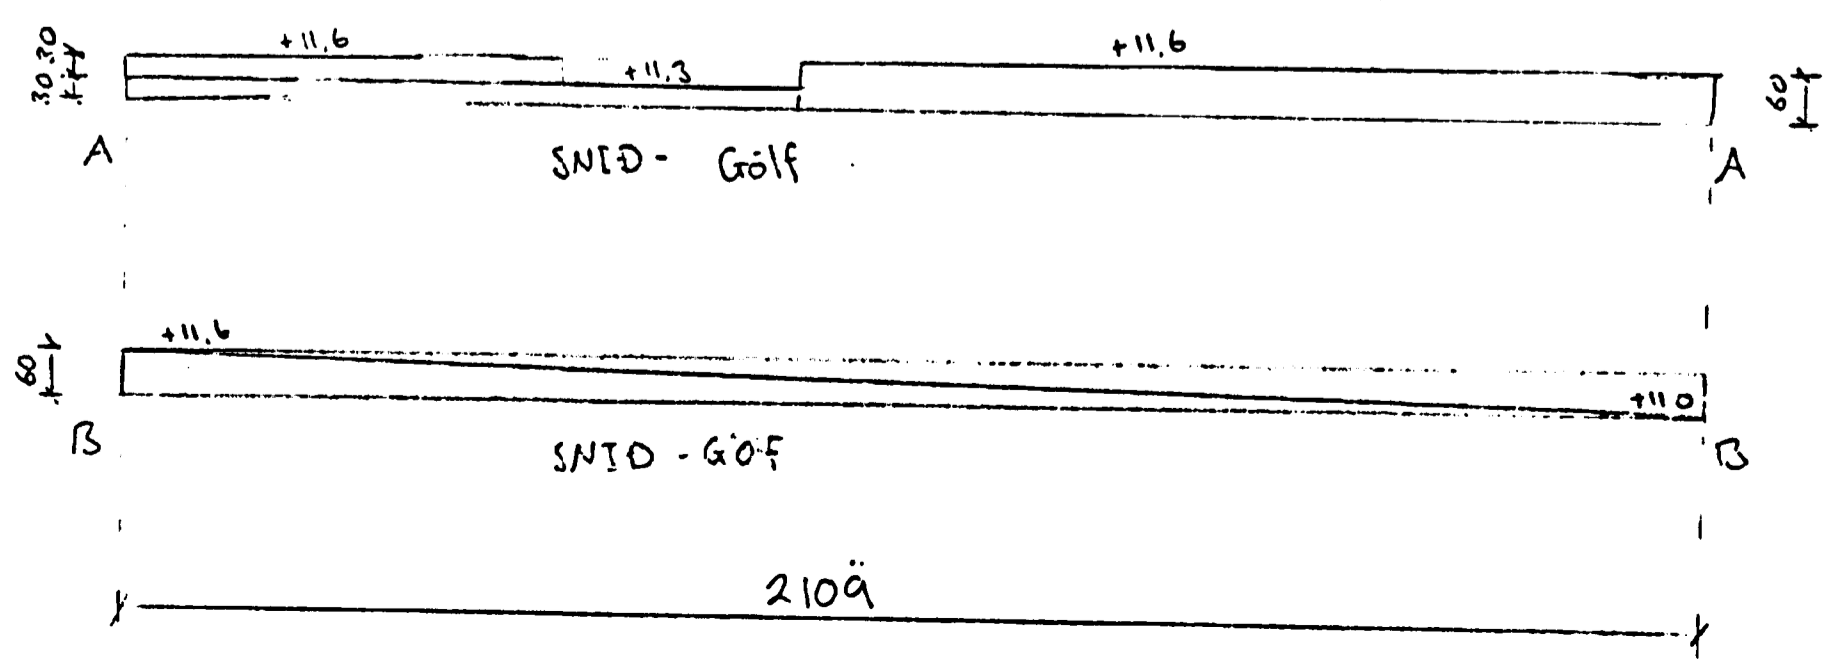
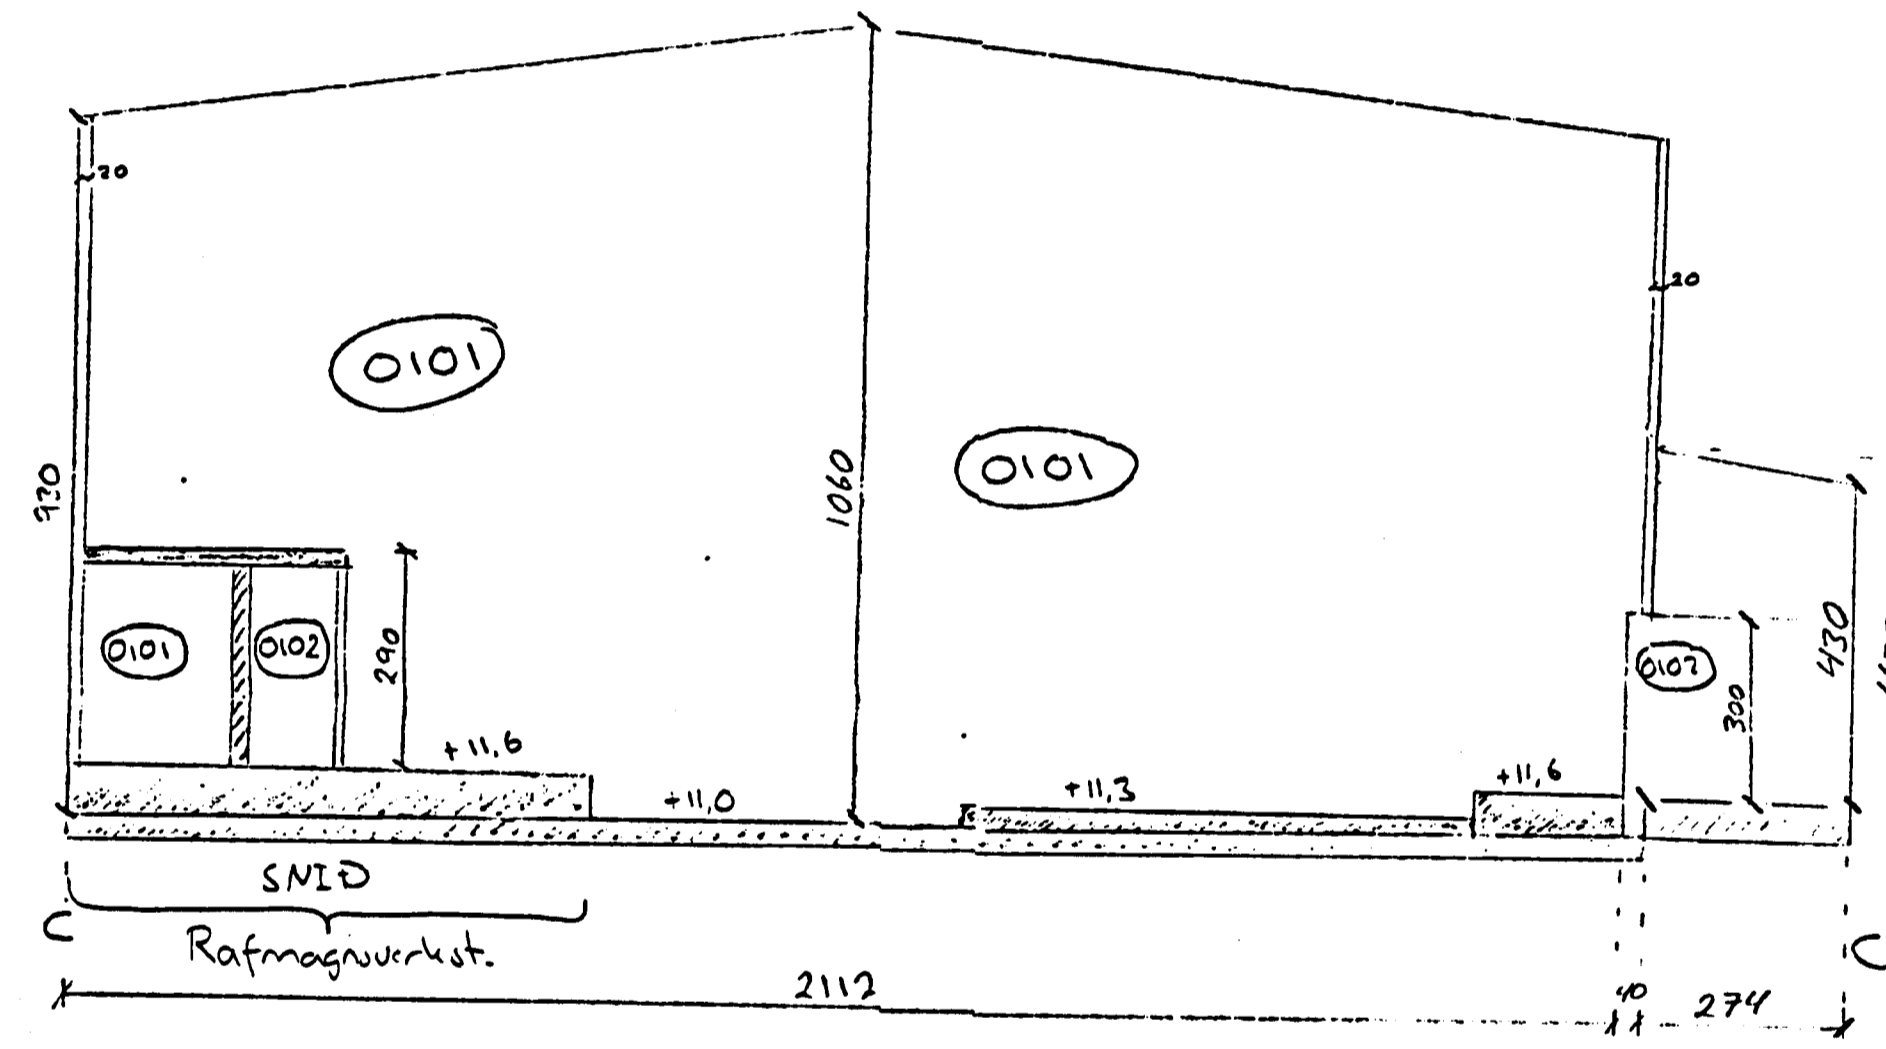


KJP

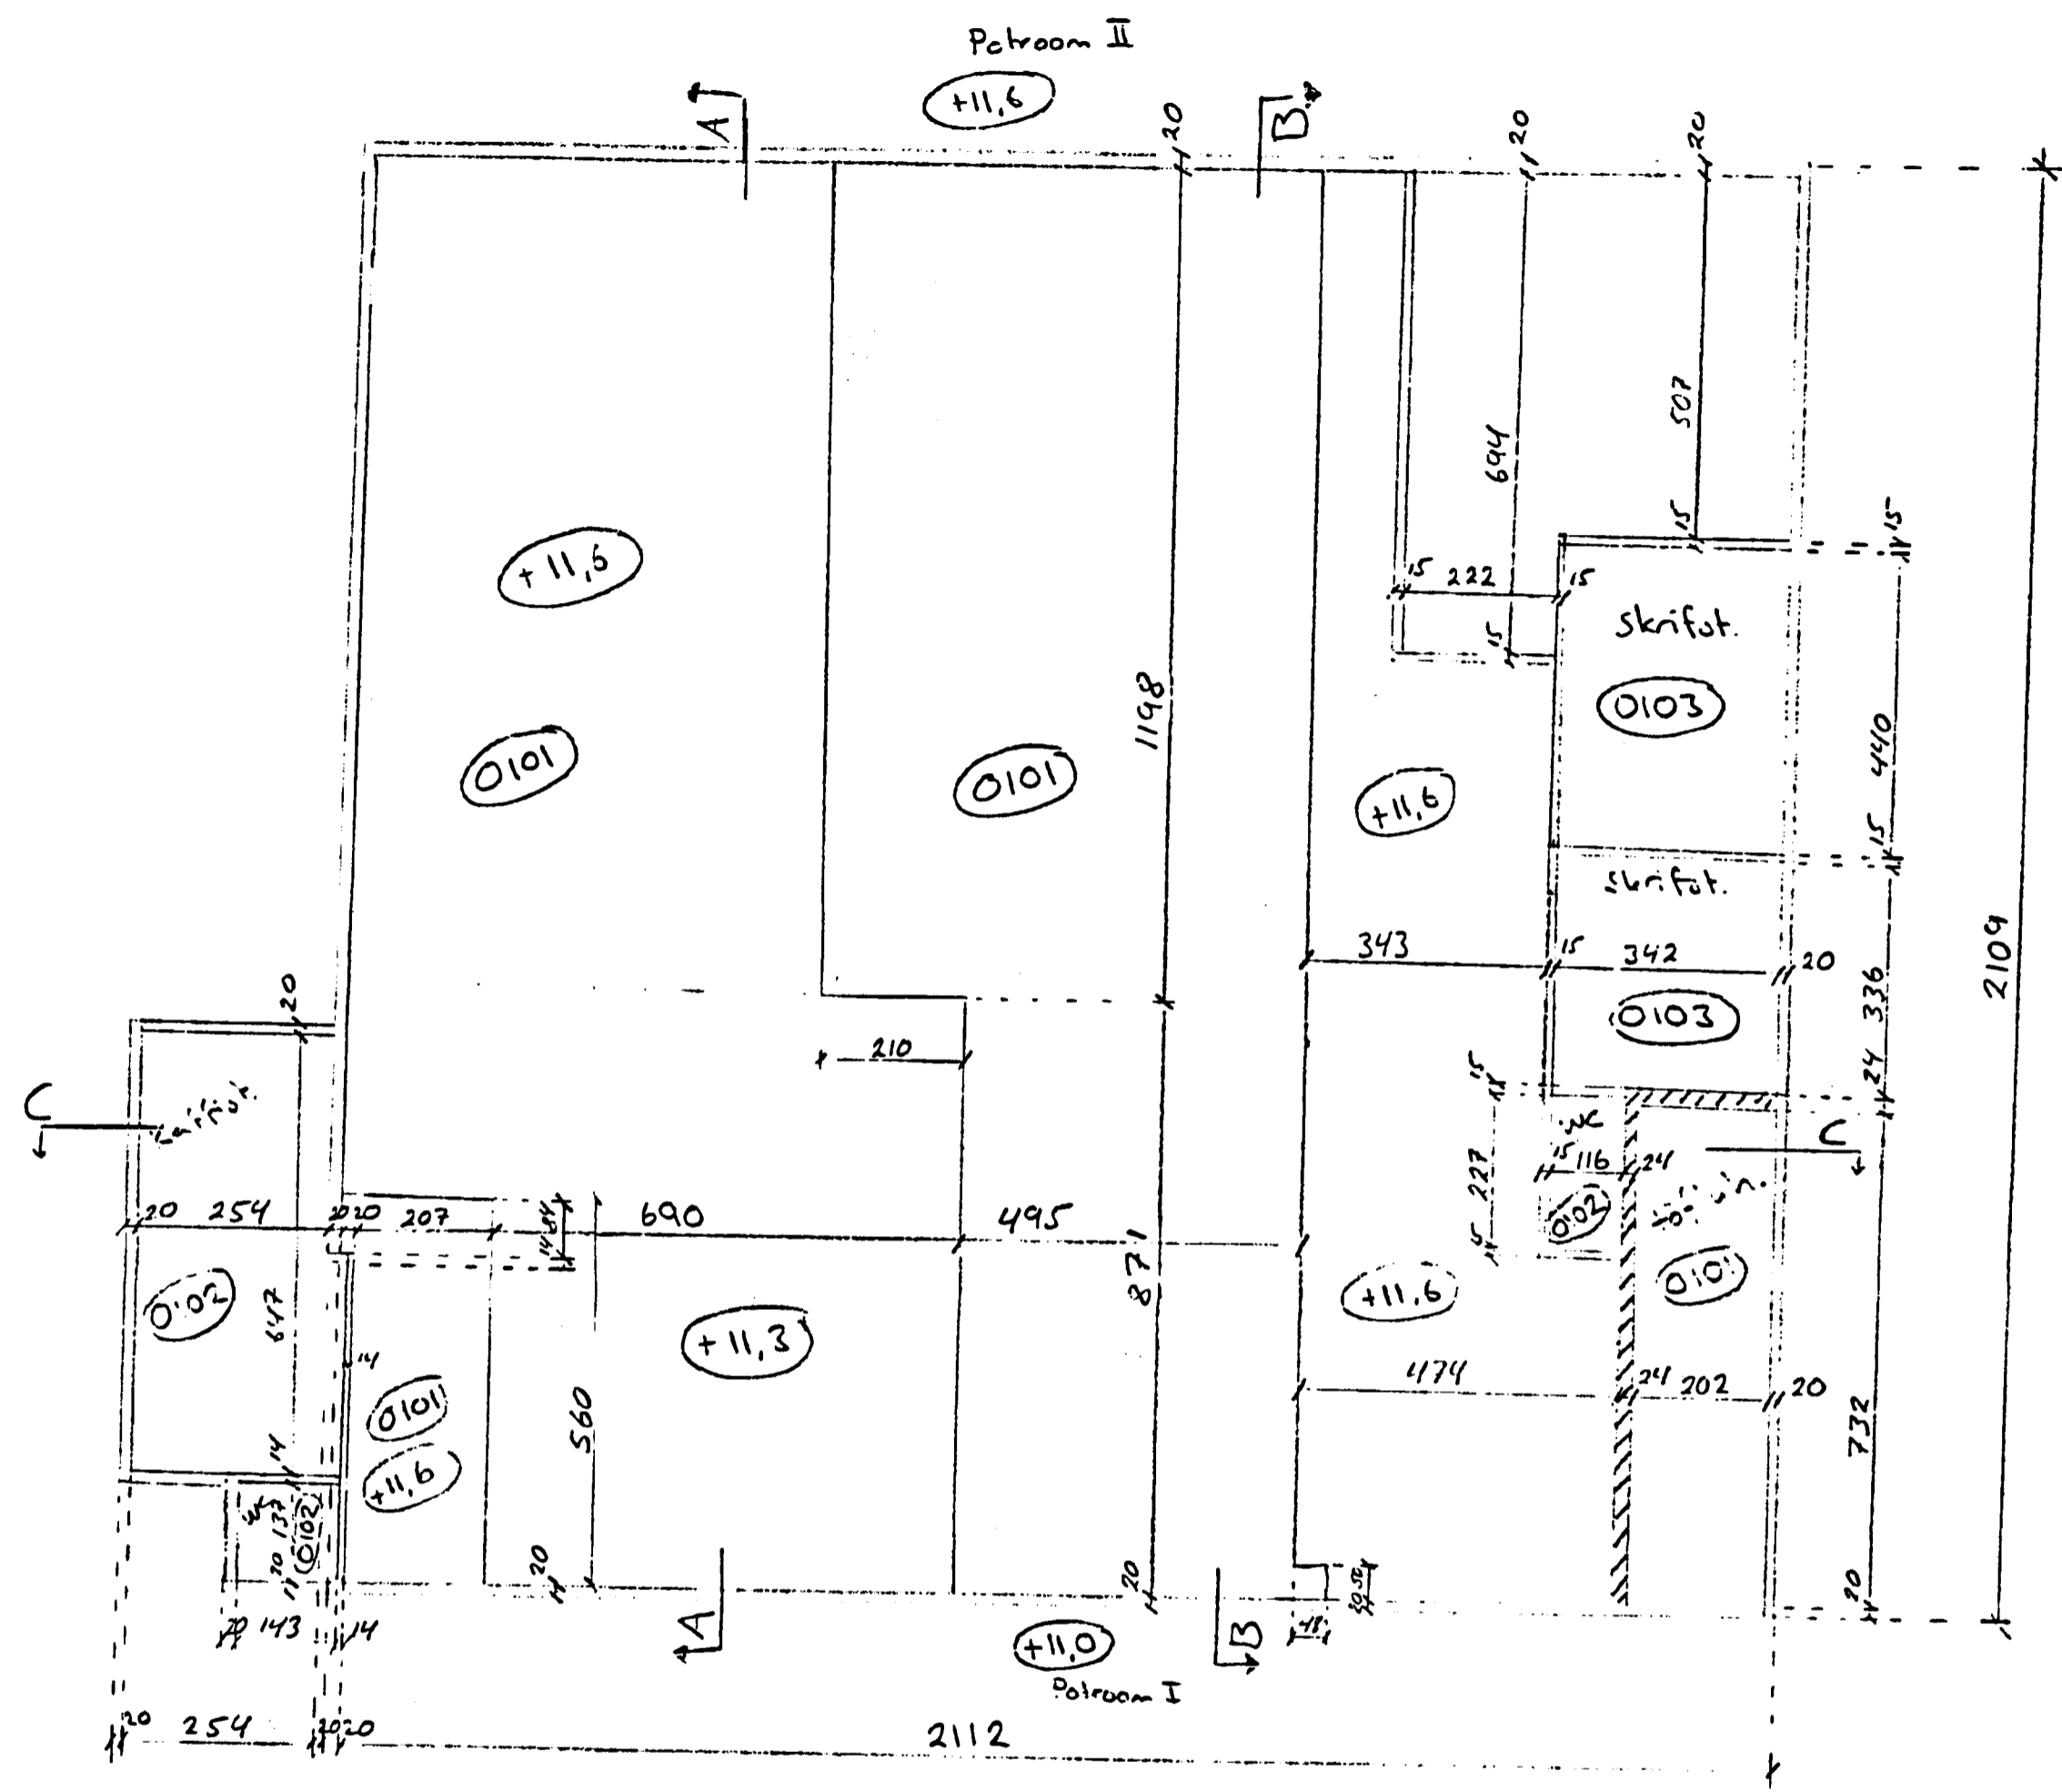

Alcan á Íslandi hf.			
Skráning matshluta bygginga í Straumsvík			
OMA-VERKSTÆÐI	123154	44	
<small>Heiti byggingar</small>	<small>Festanúmer</small>	<small>Landnúmer</small>	<small>Matshlutanúmer</small>
VST Verkfræðistofa Sigurðar Thoroddsen hf. kt. 611276-0289			
Níels Indriðsson			2003-10-01