Sampykkt þann
1 9 OKT. 2003
Byggingafulltrúinn í Hafnarfirði
Þh. Kristján Þorsteinsson

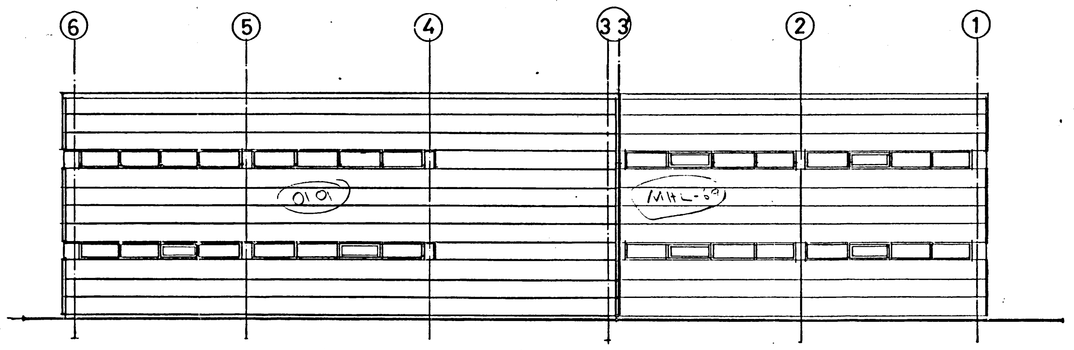

SOUTH EAST ELEVATION

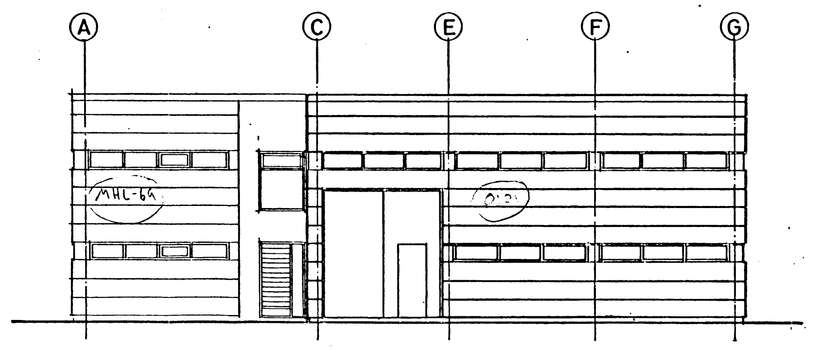

NORTH-EAST ELEVATION

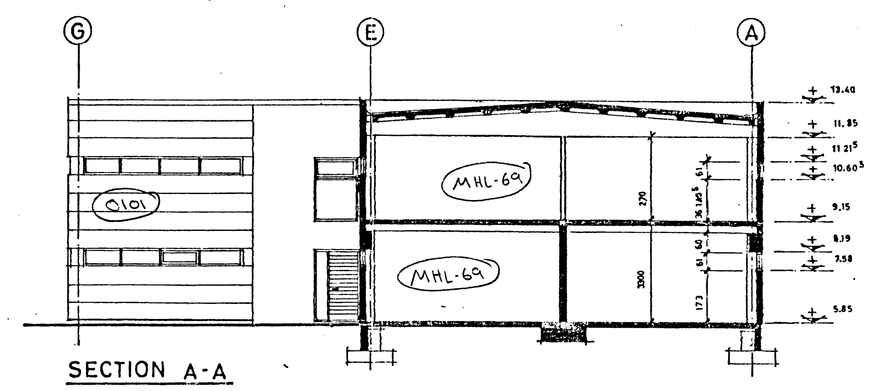

SECTION A-A

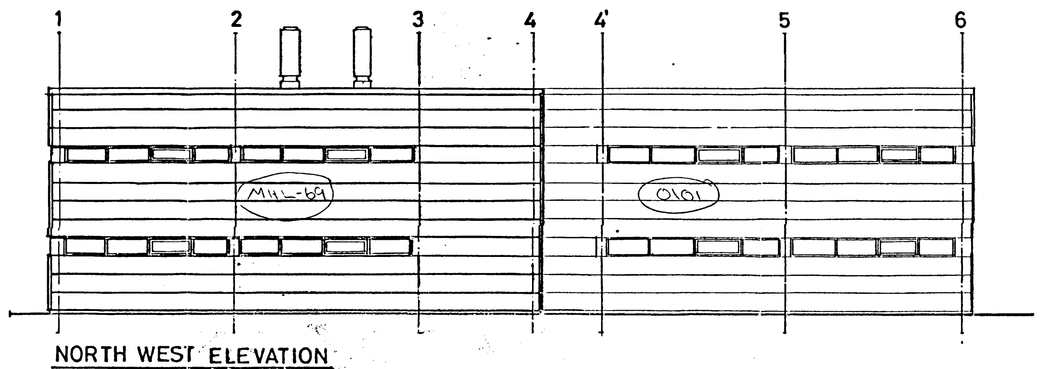

NORTH WEST ELEVATION

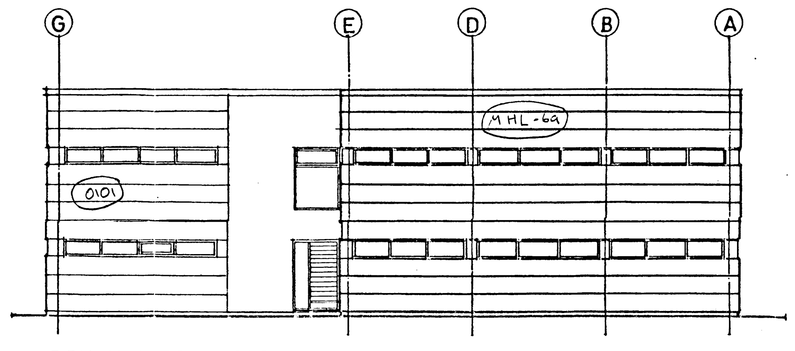

SOUTH-WESTH ELEVATION

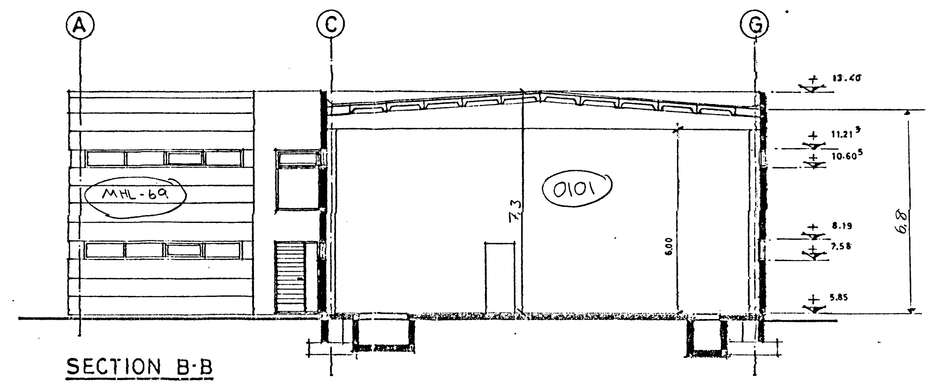

SECTION B-B

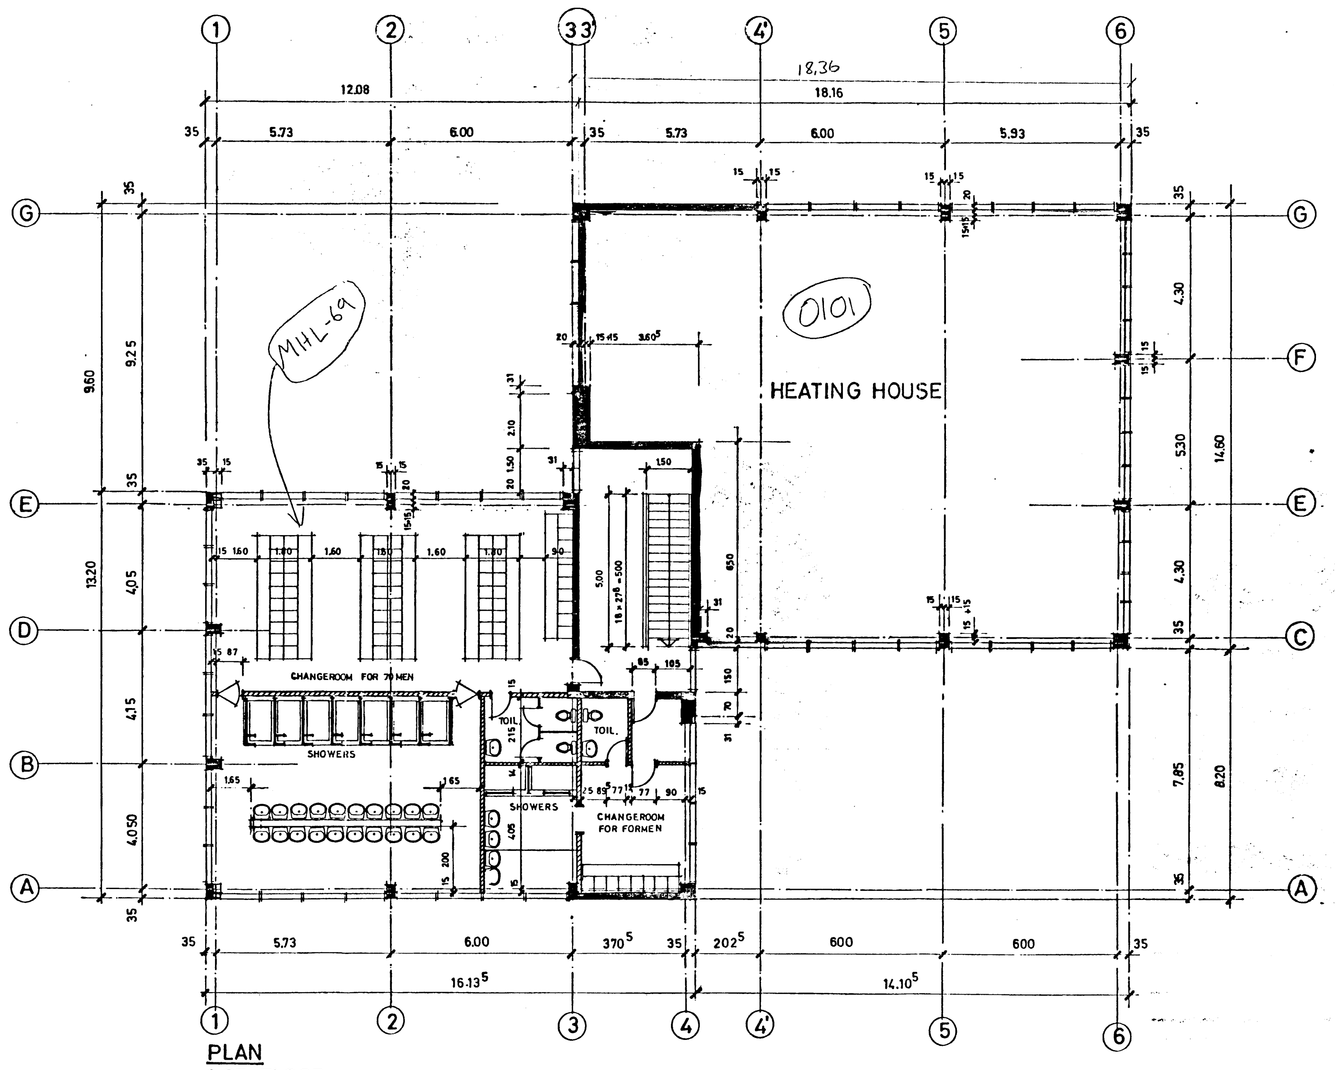

PLAN
1 ST FLOOR

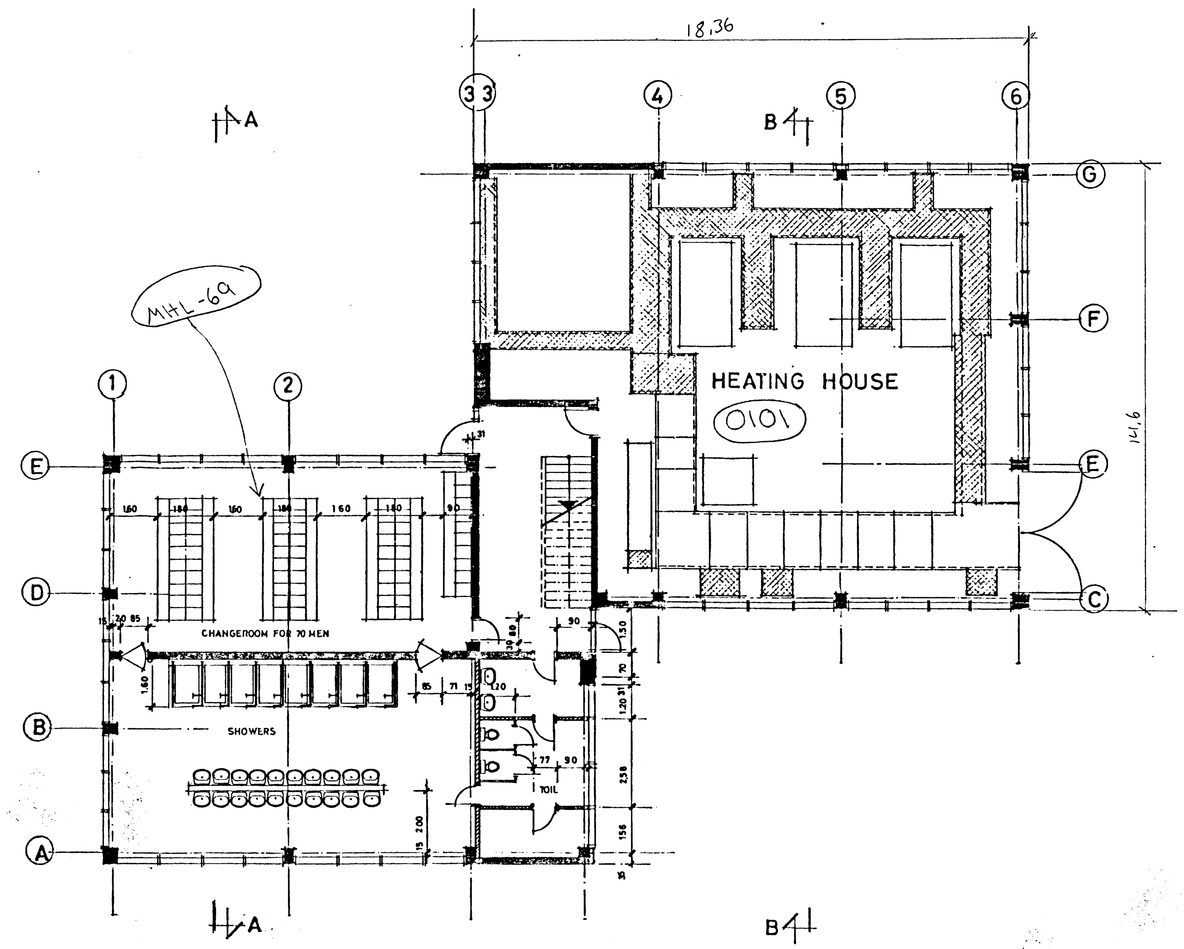

GROUNDFLOOR

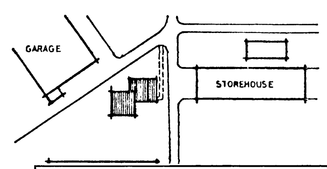

SIT

Alcan á Íslandi hf. ALCAN

Skráning matshluta bygginga í Straumsvík

KYNDISTÖÐ		123154	37
Heiti byggingar	Fastanúmer	Landnúmer	Matshlutanúmer

VST Verkfræðistofa Sigurðar Thoroddsen hf. kt. 611276-0289

Niels Indriðason kt. 181144-3949 — 2003-10-06 Dagsetning

REV. Nr.	DATUM	REVISION	GEZ.	GEPR.	GEN.
△					
△					

ICELANDIC ALUMINIUM COMPANY LTD.

CONSTRUCTION DRAWING
HEATING AND CHANGE HOUSE
PLANS ELEVATIONS AND SECTIONS

Maastab 1:100 — Entwurf — Gezeichnet 24.11.99 Sam. — Gepr.ft 20.12.99 — Format — Genehmigt

Beratung: AS BUILT DRAWING — No.

Projektierung: Schweizerische Aluminium AG ZÜRICH — No. 150.233.IS.75/7