


Samþykkt bann  
30 SEPT 2003

Byggingafræðingur / Hefnarfróði  
P.h. Kristján Þorsteinsson

Skrifningsstaft: Alcan á Íslandi hf.		Skrifningsnúmer: 150280-5379		Stærð: 4.016		Dagsetning: 22.09.2003	
Landnúmer: 123154		Matshlutanúmer: 40		Stærð		Stærð	
Uppbygging og lýsing		D1		D2		D3	
Litun	Stærð	Stærð	Stærð	Stærð	Stærð	Stærð	Stærð
Matshluti	40 354,8	0,0	0,0	0,0	40 354,8	0,0	373 568,8
Boen							3 996,1
1. hæð	19 990,4	0,0	0,0	0,0	19 990,4	0,0	69 554,7
A 0101	19 917,1				19 917,1		77 692,5
A 0102	319,5				319,5		2 296,5
A 0103	119,1				119,1		590,2
A 0104	34,7				34,7		34,7
2. hæð	20 043,8	0,0	0,0	0,0	20 043,8	0,0	286 078,9
A 0201	19 704,6				19 704,6		11 500
A 0202	304,2				304,2		3 677
A 0203	35,0				35,0		2 501

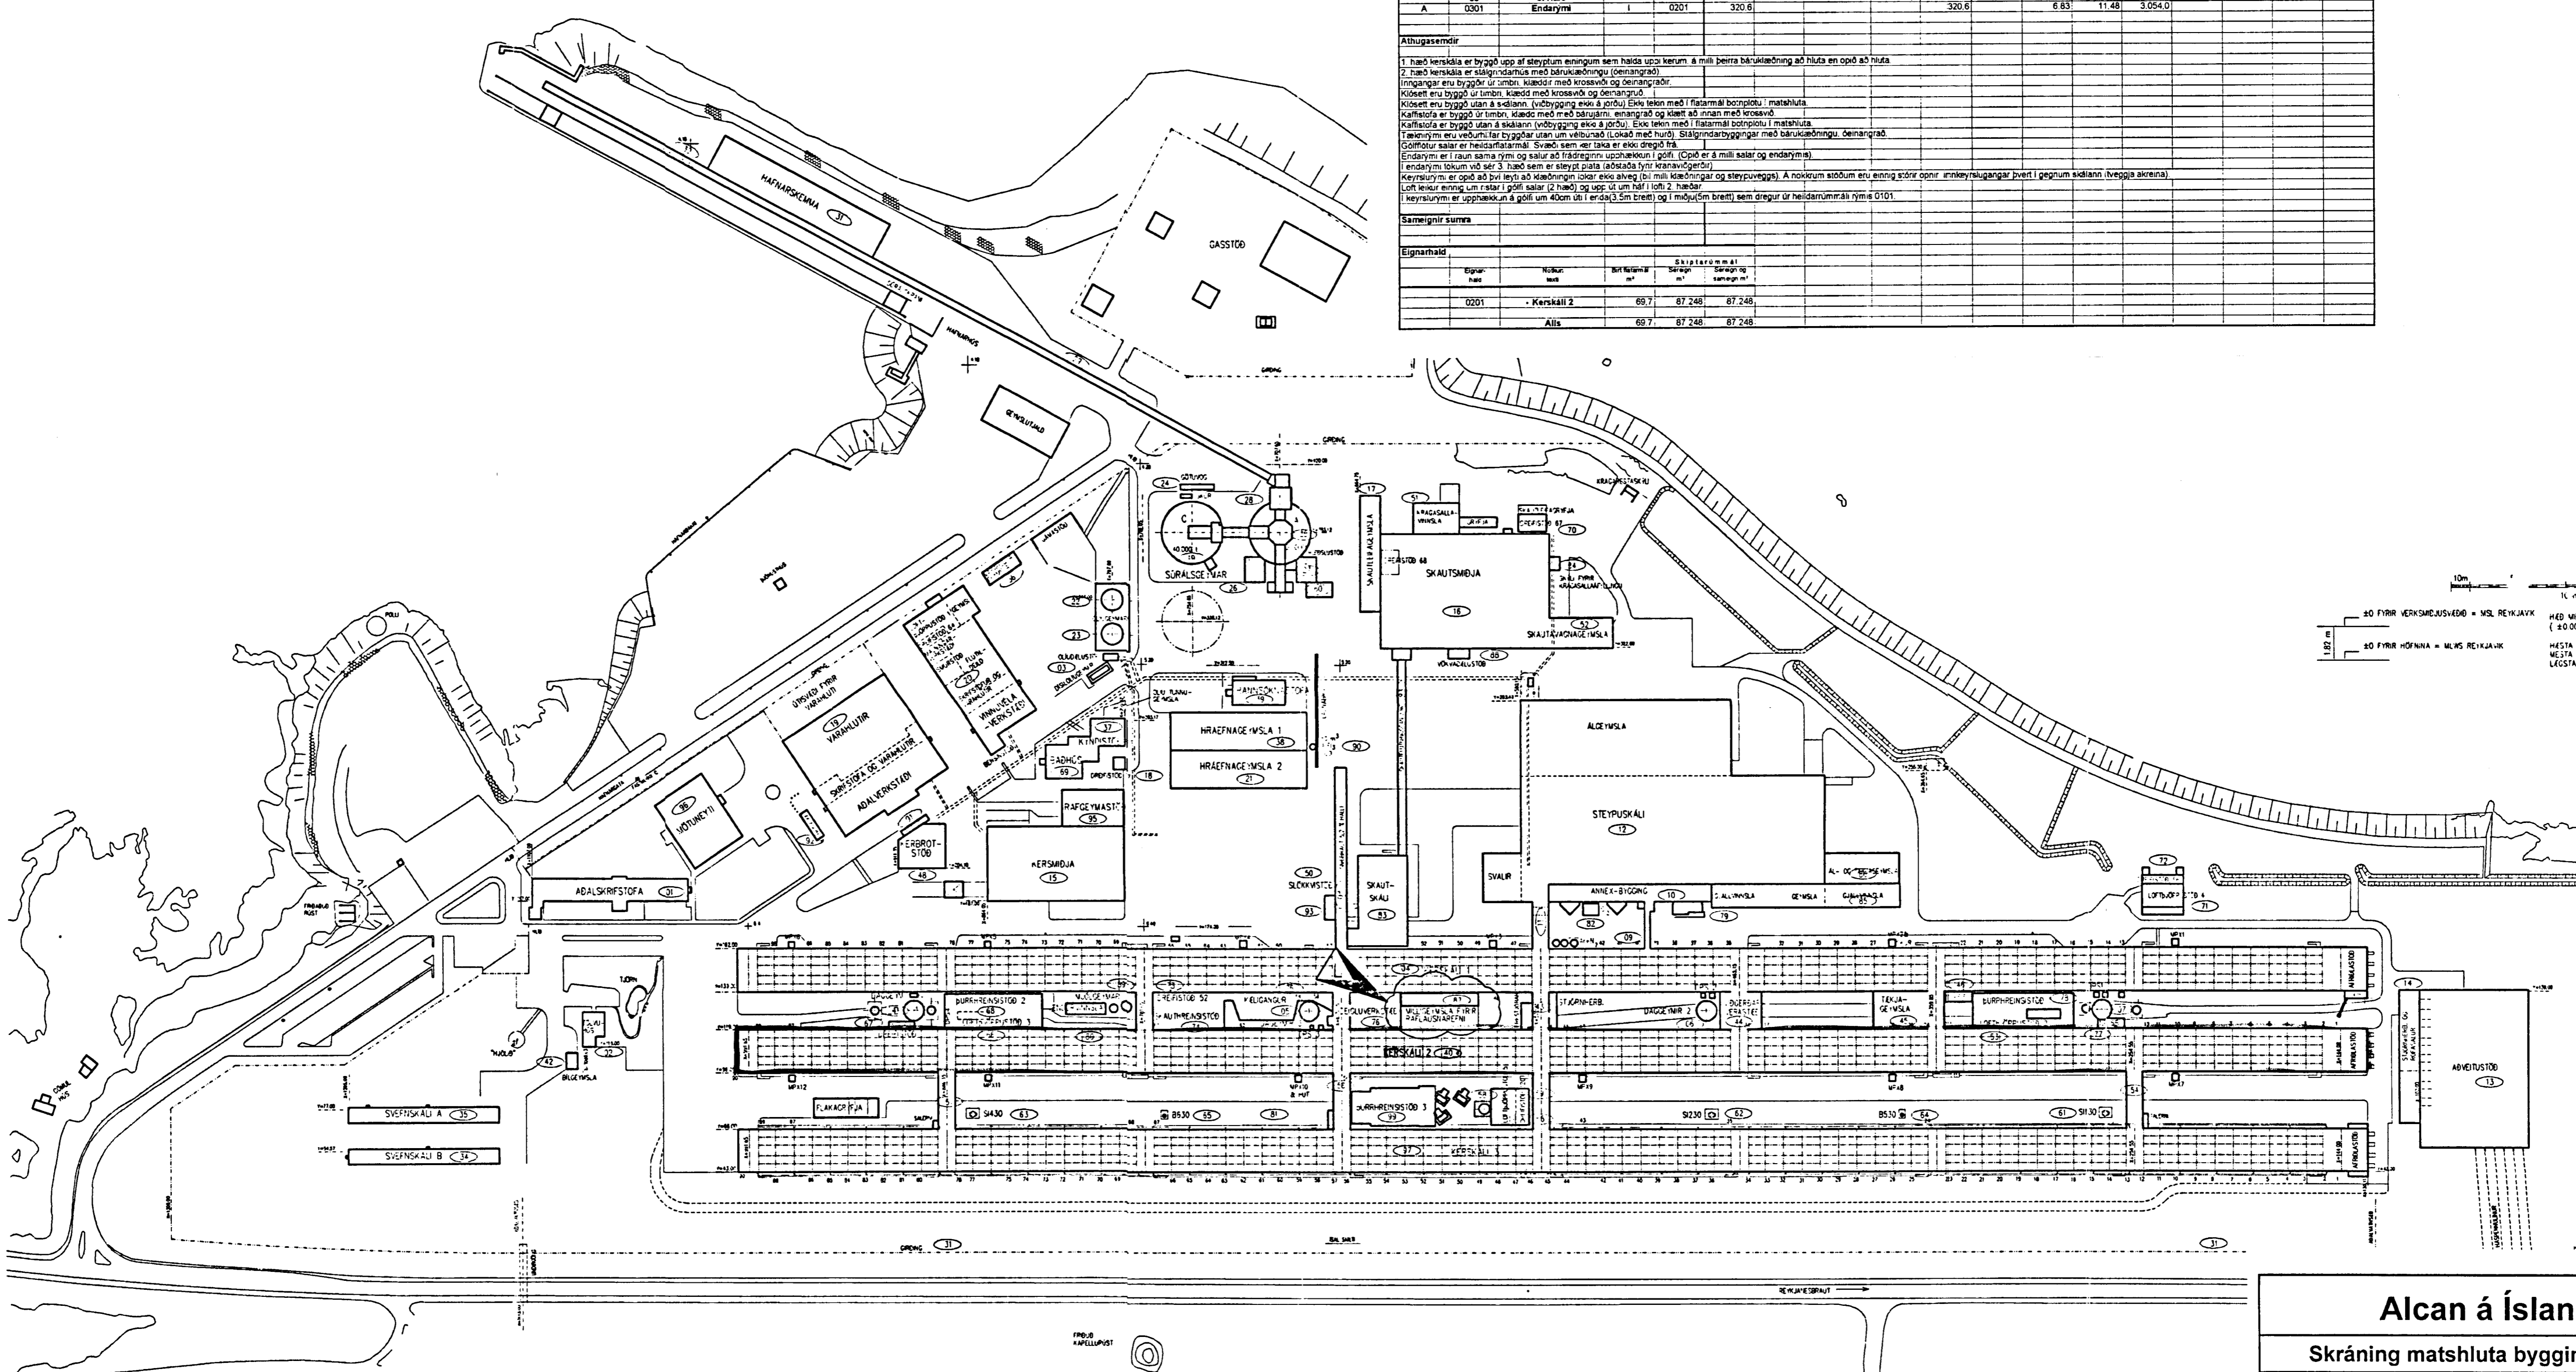

1:2000  
100

1:2000  
100

HÉÐ VORU VÉ 80.00 (LAND)  
(80.00 500 = 80.00 LAND - 182)  

**Alcan á Íslandi hf.**

Skráning matshluta bygginga í Straumsvík

KERSKALI 2	123154	40
Heiti byggingar	Fastenúmer	Landnúmer
Matshlutanúmer		

VST Verkraefistofa Sigurðar Thoroddsen hf. kt. 611276-0289

Niels Indriðason kt. 181144-3949

2003-09-22

Dagsetning

Skýringar:  
Explanations:

Ívörðun	Alm.	Stærð	Dagsetning	Stærð	Stærð
K	GRUNNMYND UPPFÆRD	29.08.2003	GUR	SvS	
J	VÖRТУFRES I TENGINGANGI 56-57	08.11.2002	HFB	SvS	
I	SKAUTLEIFASÖFNUN I TENGINGANGI 56-57	10.12.2001	NI	SvS	
H	KALIADST. I TENGIBYGG. 78-79	26.11.2001	NI	SvS	
G	AL-ÖG TEKJAGEYMSLA (86)INNFERÐ	20.11.2001	SE	SvS	
F	SKAUTBRAUT OG GJALLGEYMSLA INN.	08.10.2001	GUR	SvS	
L	MILLIGEYMSLA FYRIR RAFLAUSNAREFNI	29.08.2003	HFB	SvS	

Fjöldi stykja  
Number of pieces

IV III II I

Hlutur	Alm.	Efni	Stærð	Tal	Althugsamer
Object	Item	Material	Weight	Quantity	Remarks
Íverðir, allar byggingar					
Matshlutanúmer					
Stærð: A1					
Msk. Scale: 1:2000					
Kostnaður - búnaður / Cost - Equip: 4200					
AKS númer / AKS no.: 1007					
Vestla / Supplier: VST					
Töknúmer / Drawn: NI 11.05.1998					
Yfirferð / Checked: NI 11.05.1998					
Samb. skil / Ref. No.: 99.110-001					
Drögnúmer / Drawn by: ISAL					
Skrifaður / Written: ISAL					
Skrifaður / Written: IS-222 Höfnaforður					
Töknúmer / Drawn: ISAL					
Stærð / Scale: 185390					
L					