
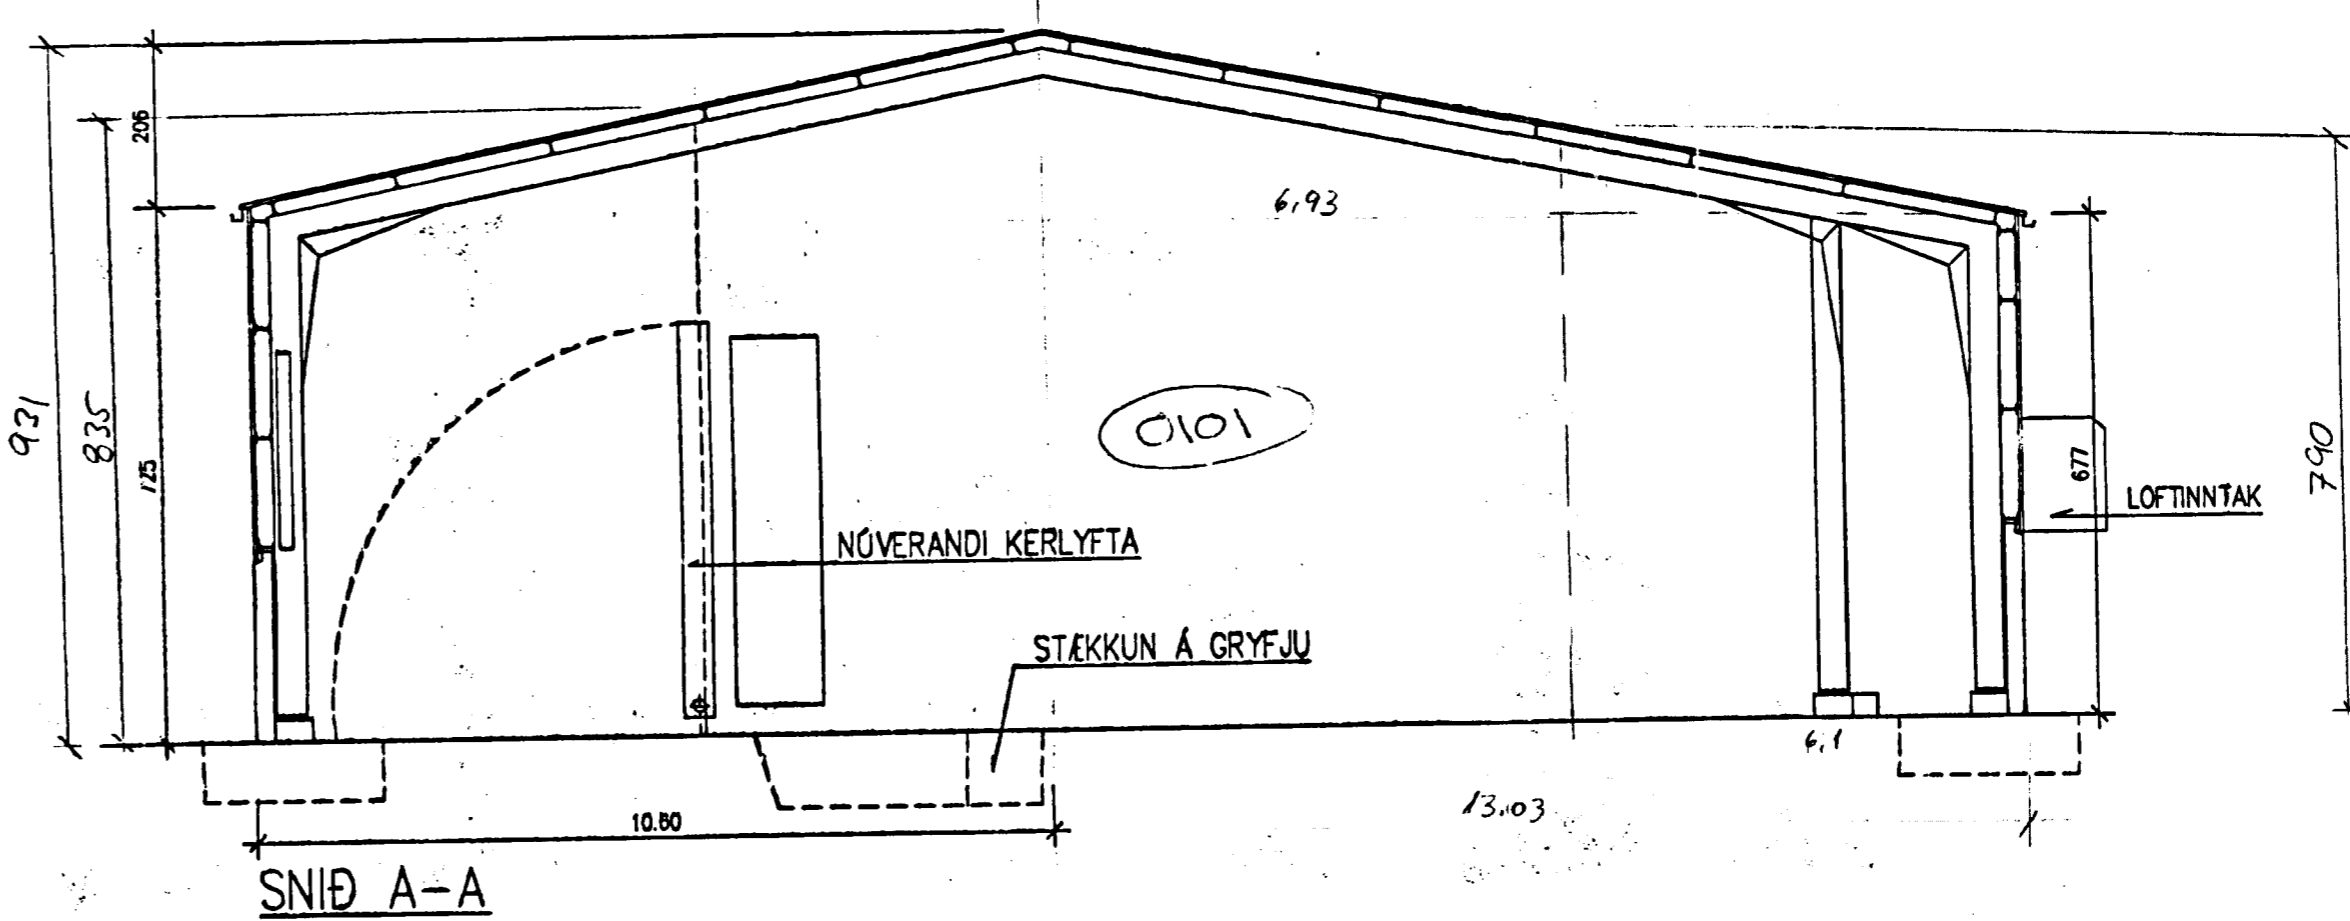
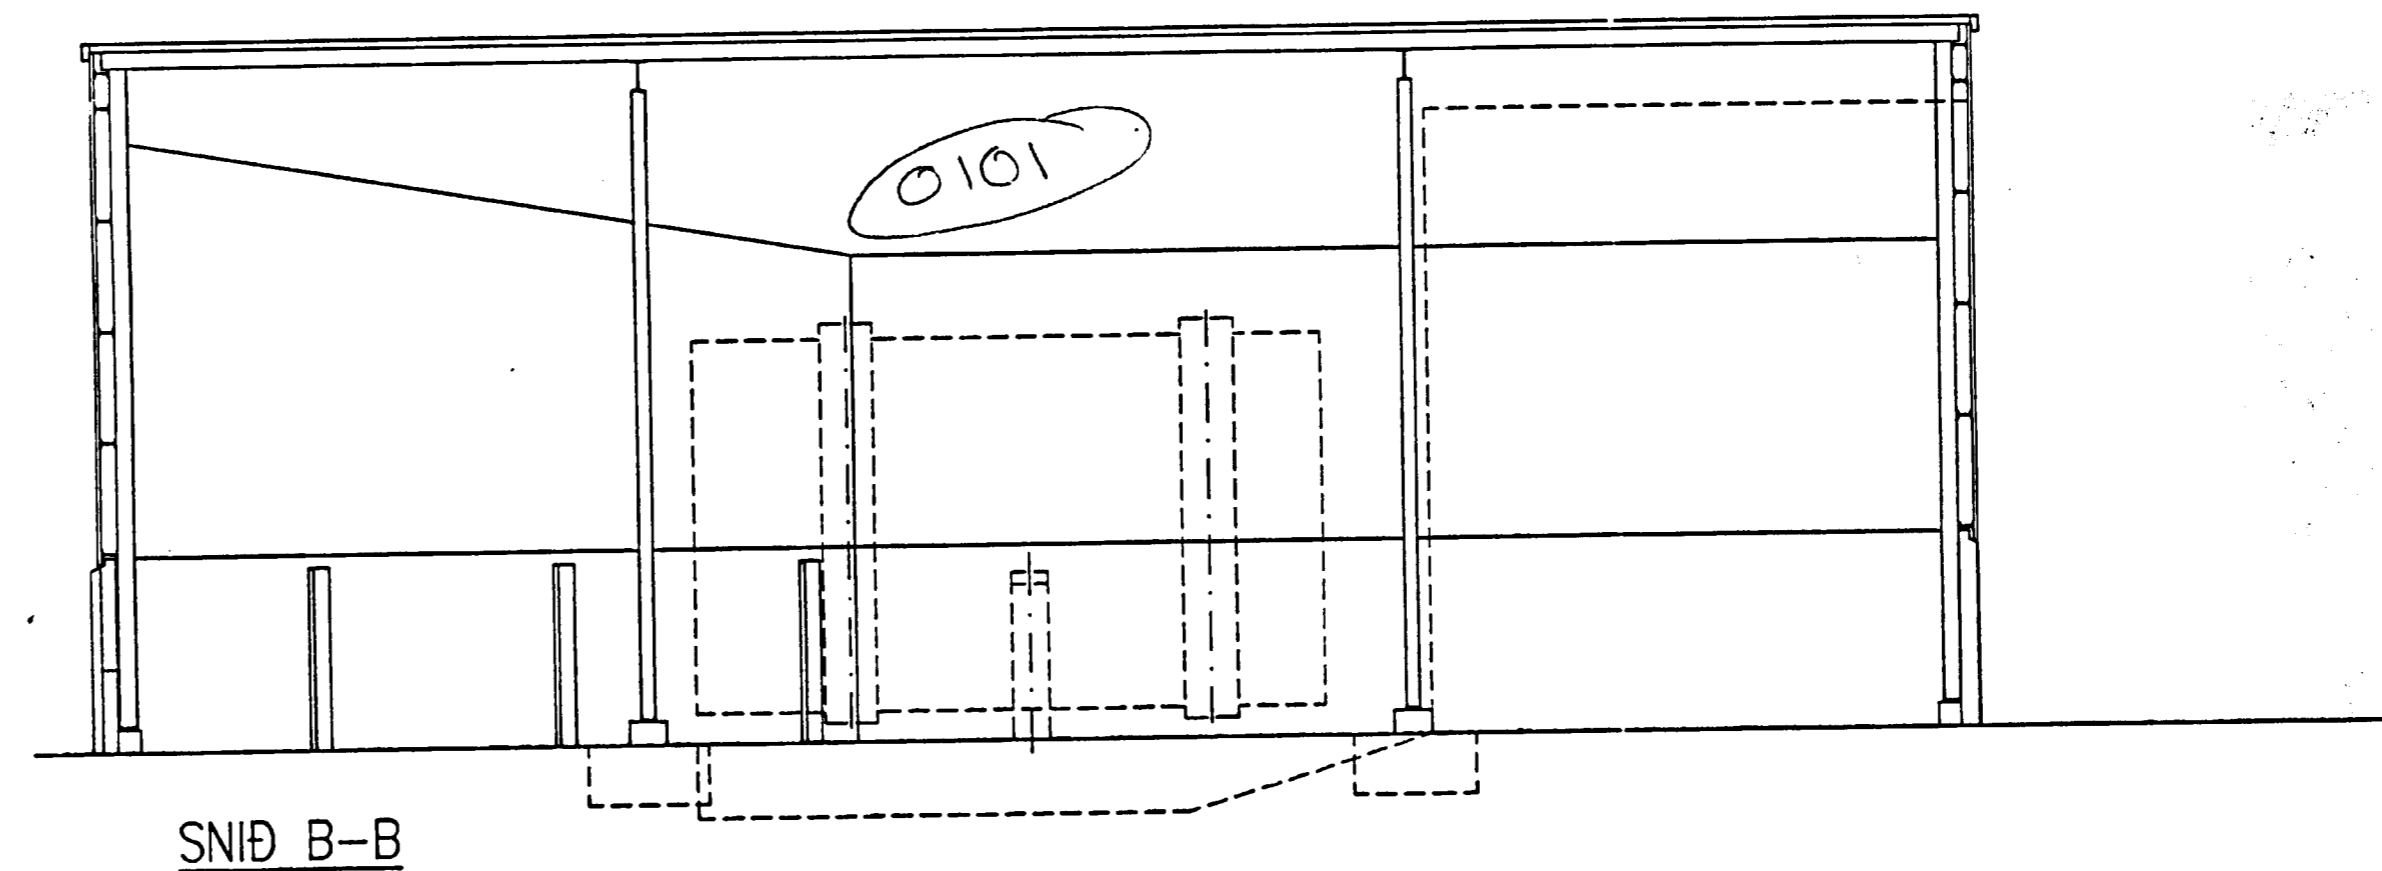


HP

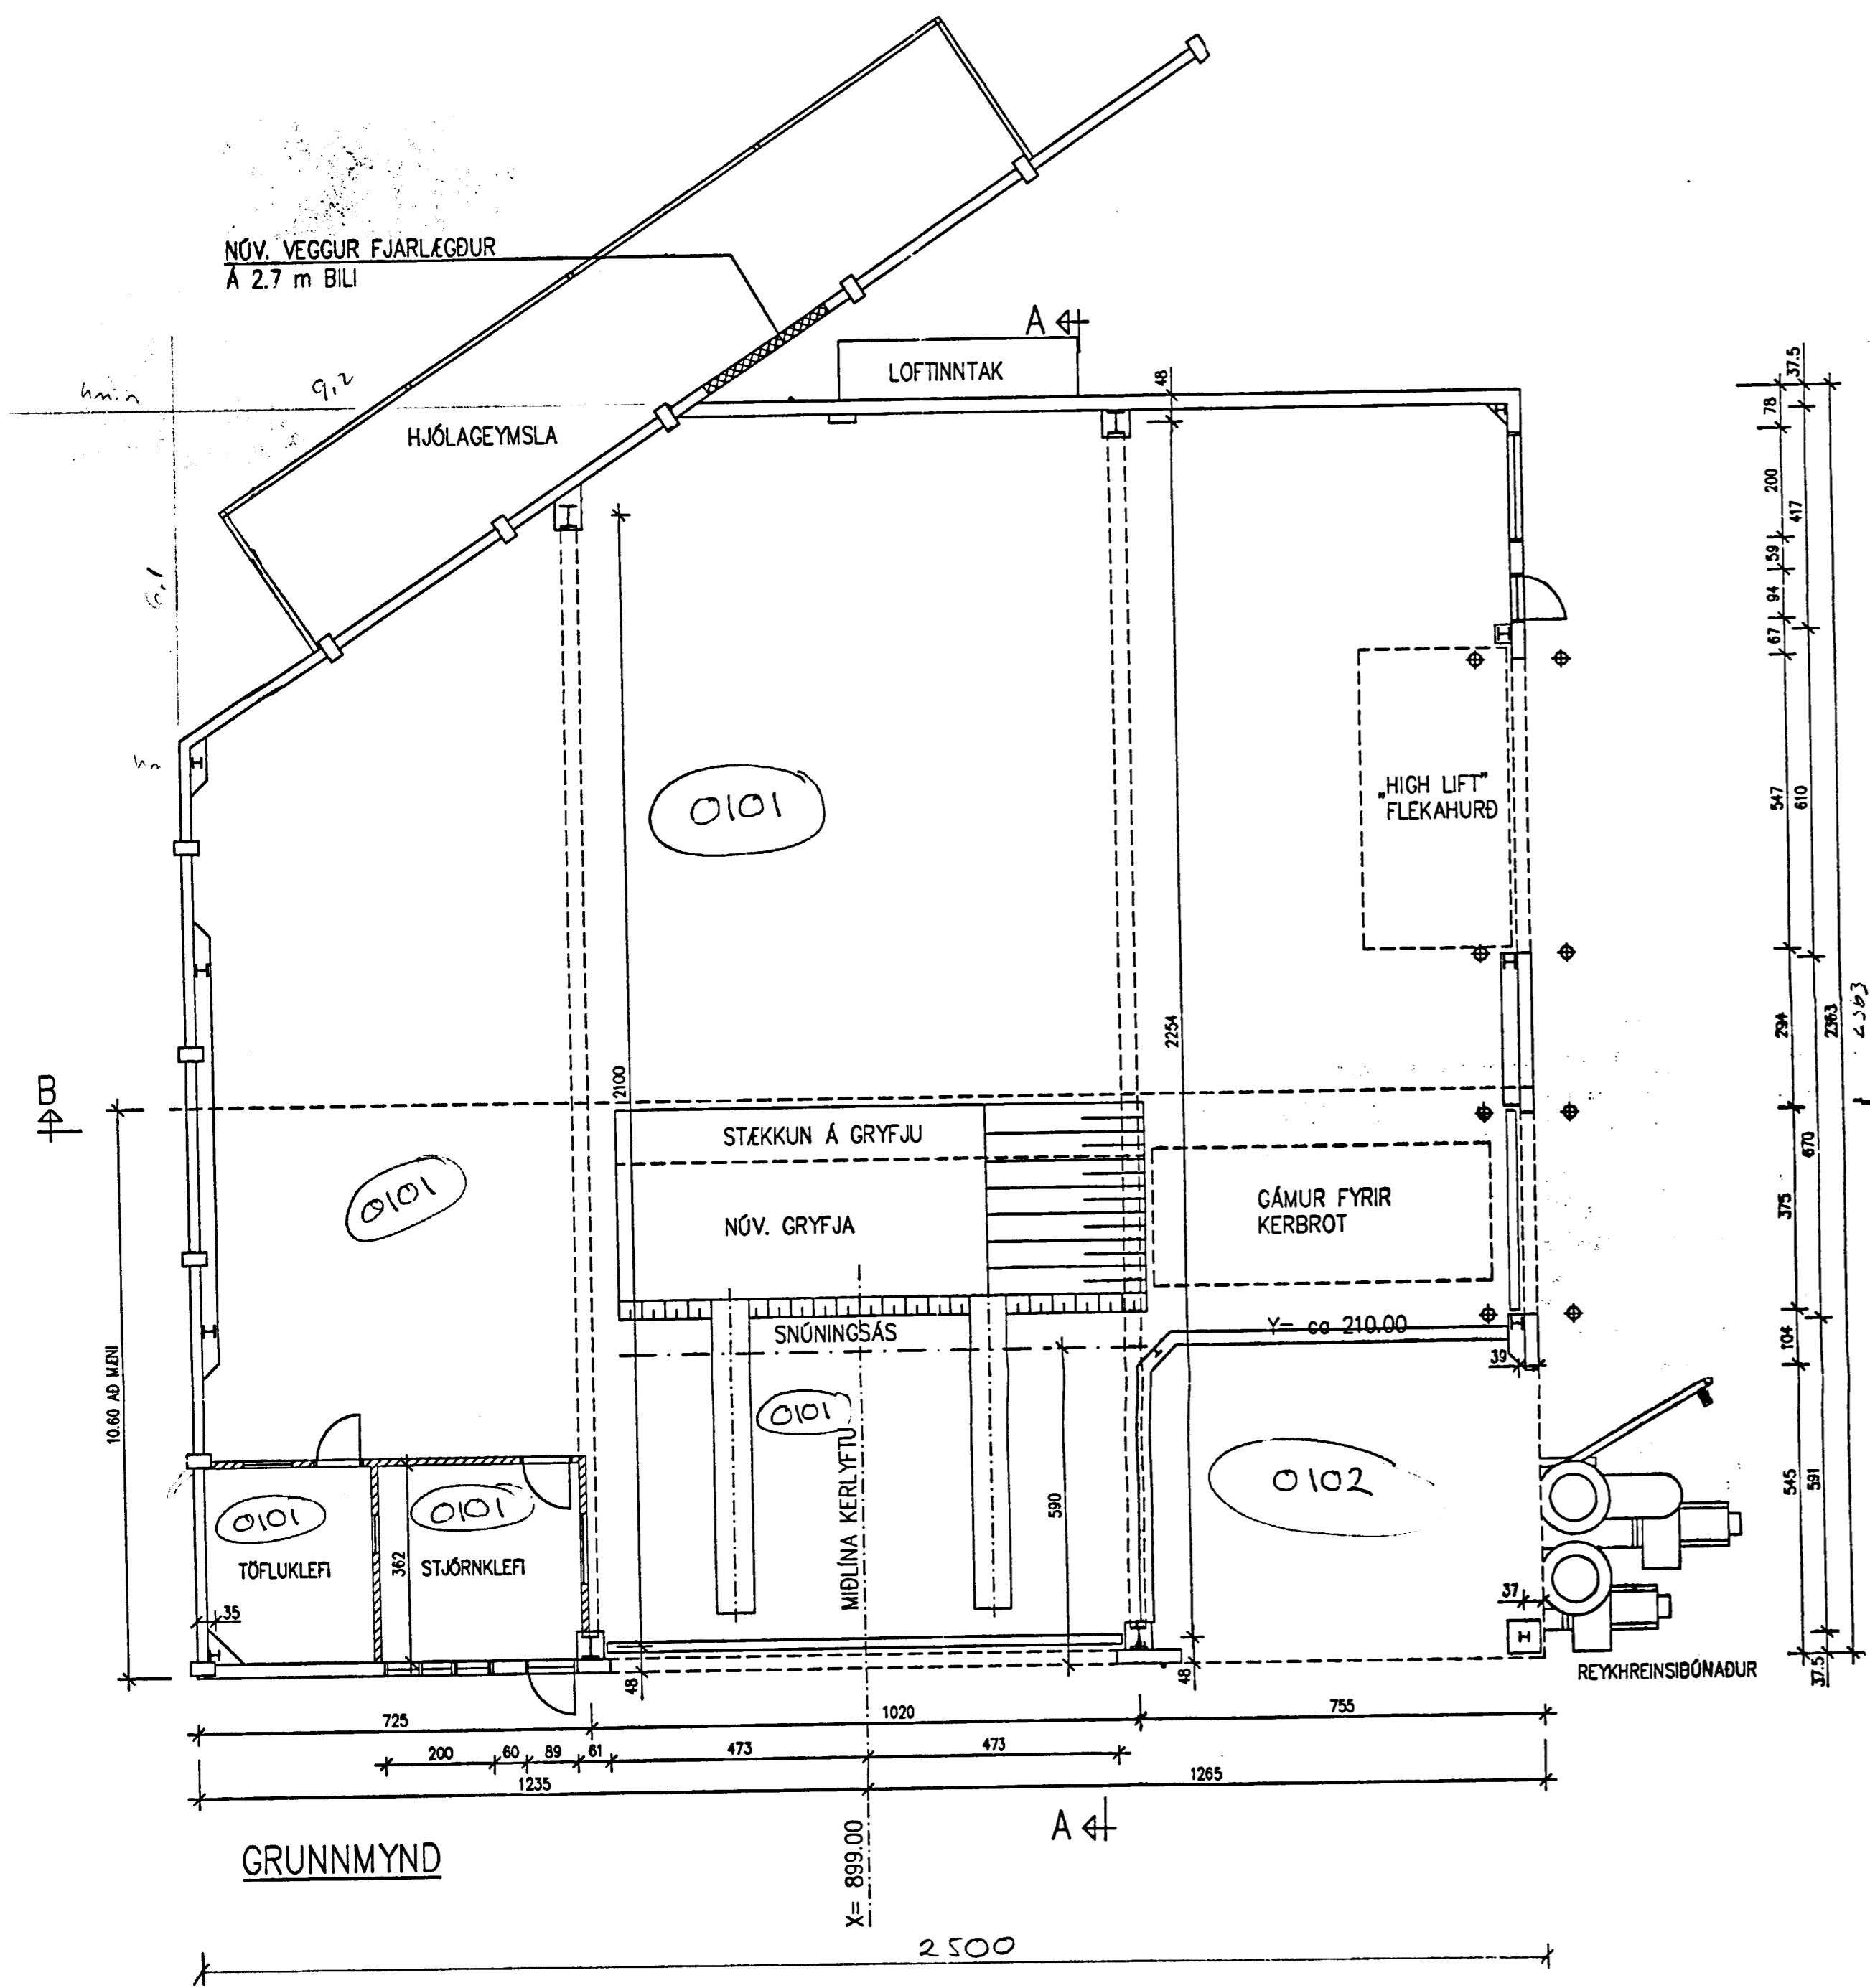


YFIRLITSMYND 1:1000

Mhl. 48

ÞJÓÐSKRÁRNÚMÉR: 9998-6500  
MATSHLUTI: 101 48  
LANDNÚMÉR: 123 154

KERBROTSTÖÐ  
FLATARMÁL 557 m<sup>2</sup>  
RÚMMÁL 4568 m<sup>3</sup>  
BURÐARVIRKI: STÁL  
VEGGIR: STEYPTIR Í 2,5 m HÆÐ,  
ÞAR FYRIR OFAN ER ÁLKLEÐNING  
NEMA TREFJAPLAST AÐ HLUTA  
Á AUSTUR OG VESTUR HLÍÐ  
ÞAK ÁLKLETT  
ÞAK OG ÁLKLEÐDIR VEGGIR  
ER EINANGRÁÐ AÐ INNAN MED  
SPRAUTADRI TREFJAEINANGRUN

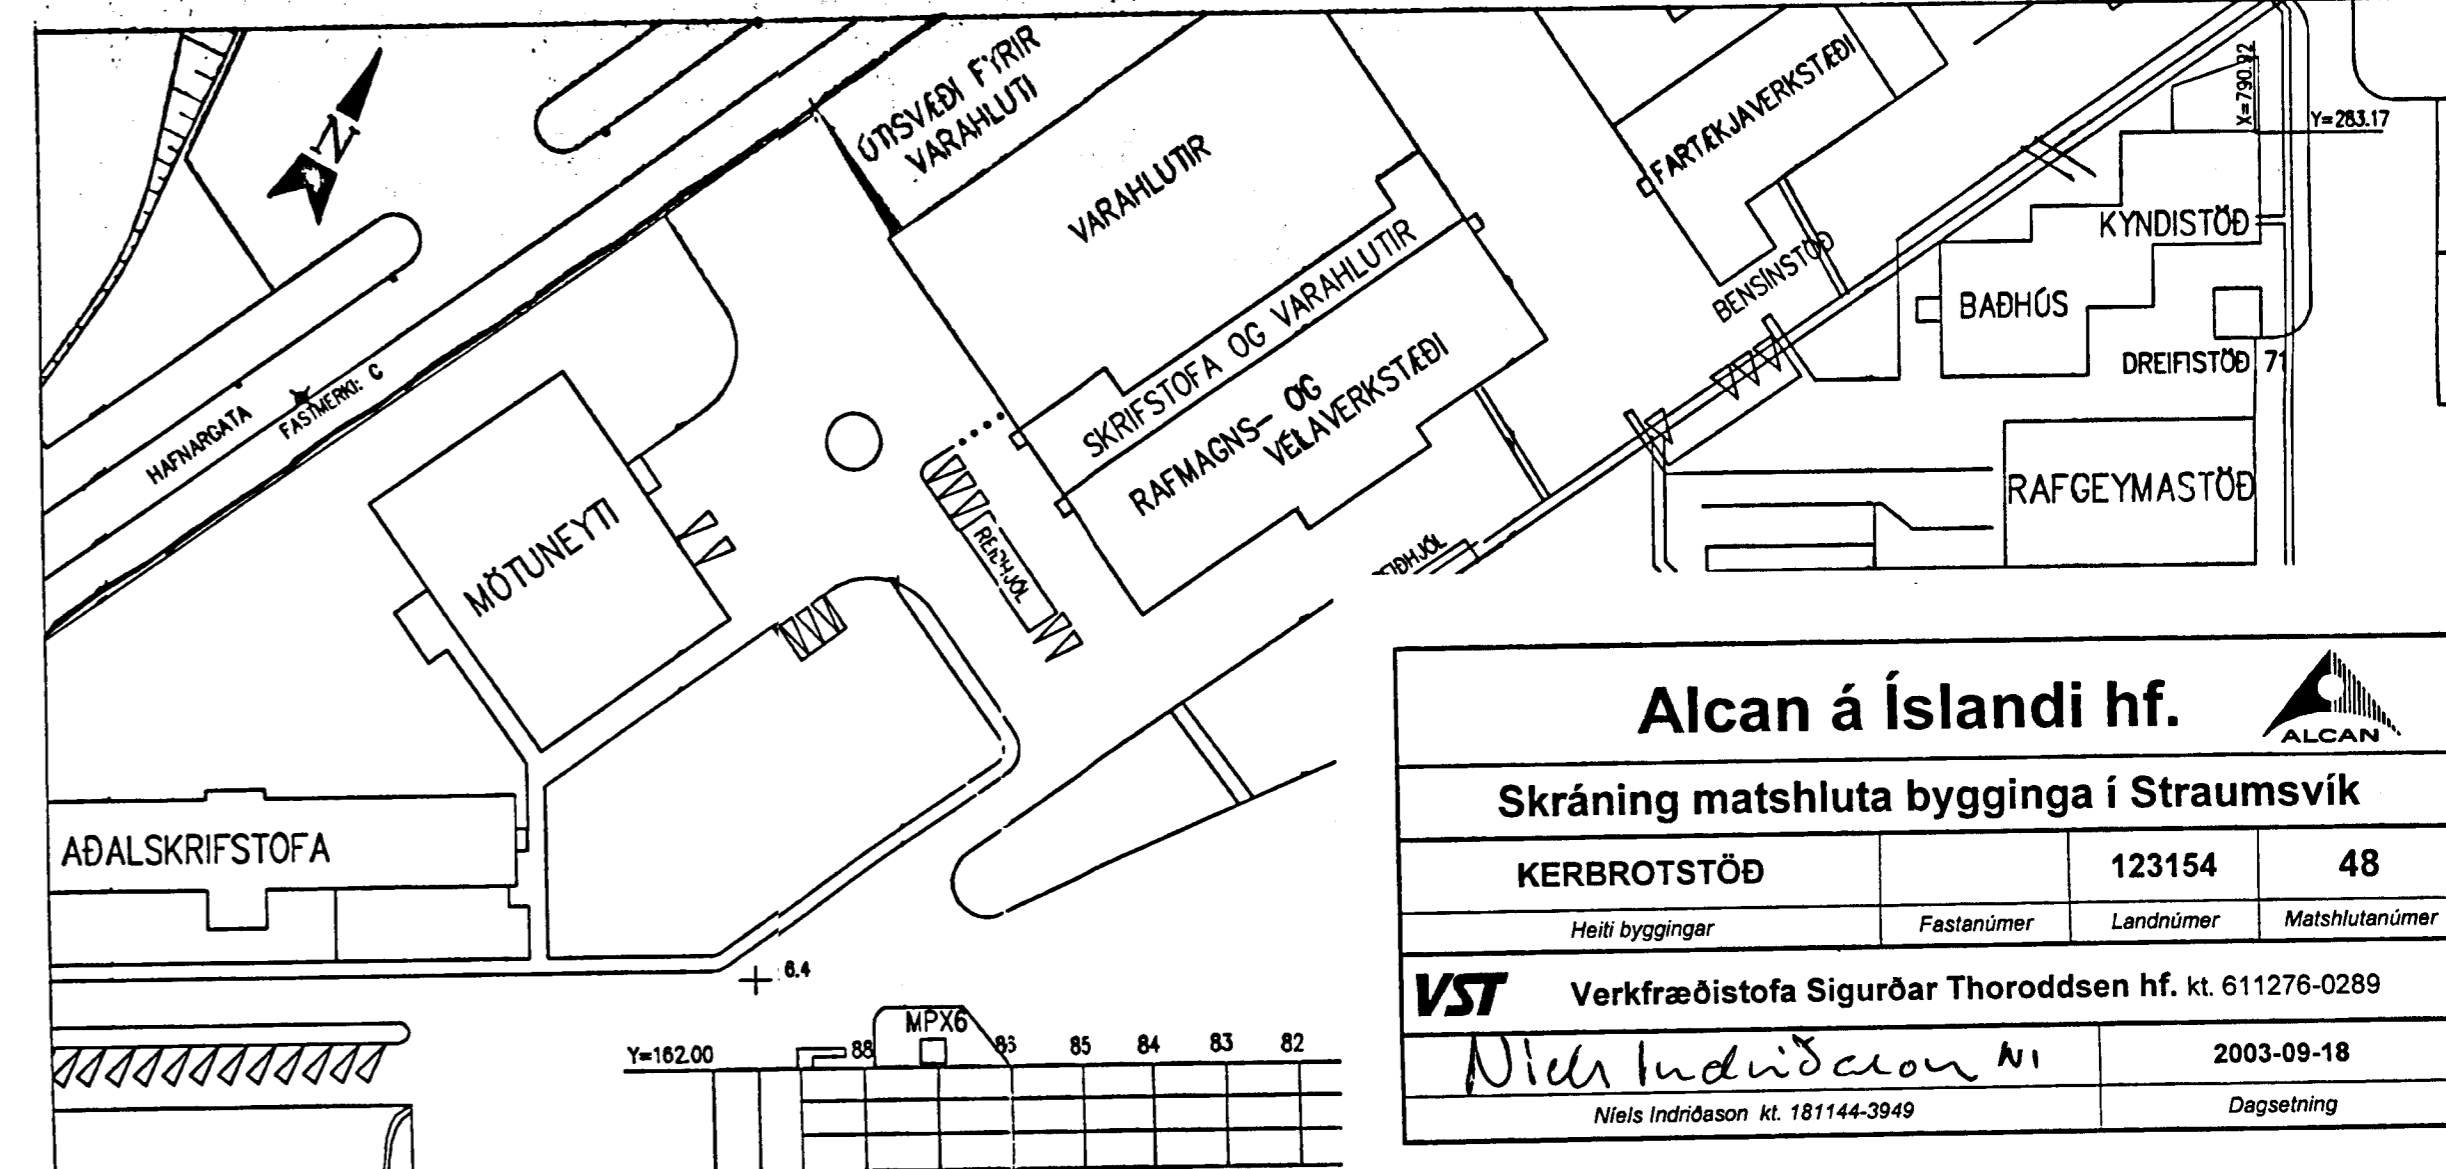

<b>Alcan á Íslandi hf.</b>			
Skráning matshluta bygginga í Straumsvík			
KERBROTSTÖÐ	123154	48	
Heiti byggingar	Fastanúmer	Landnúmer	Matshlutanúmer
<b>VST</b> Verkfræðistofa Sigurðar Thoroddsen hf. kt. 611276-0289			
Niels Indriásson N1		2003-09-18	
Niels Indriásson kt. 181144-3949			

Skýringar:  
Explanations:

Þráttur / Item	Stærð / Size	Stof / Dept	Dag / Date	Geril / Made by	Samþykkt / Approved
C	REYNDARTEIKNING		01.09.1999	ÞGp	SvS
B	TÖFLU OG STJÖRNKLEFI		20.04.1998	Wp	SvS
A	VEGGIR Í SA-HORNI		14.12.1998	Wp	SvS
Breyt. / Rev.	Breyting / Revision	Daga / Date	Geril / Made by	Samþykkt / Approved	
Tík. teikningar nr. ISAL / Ref. drawing no. of ISAL		Samsetn. teikningar nr. ISAL / Assembly drawing no. of ISAL			

Fjöldi stúkja / Number of pieces		Hiður / Object	Atriði / Item	Efni / Material	eo. stk / Weight (kg)	totalt í heild / Total in total	Althugsamerki / Remarks
IV	III	II	I				Kerbrötstöð Grunnmynd og snið
Málfrétt / Scale: 1:100							Stærð frumteikn. / Format of orig. A1
CÓno.-Eq.type-Eq.no. 5110 BA 1224							
Verktali / Supplier		Tekniþjónustan sf.			9833-1		
Teknið / Drawn	ÞG	03.11.1998	Yfirfarið / Checked	Vp	Samþykkt / Approved	Vp	
<b>algroup alusuisse</b> primary materials		Íslandsalúminíum oo. ltd. p.o. box 244 1a-222 hafnarforas, ísland		Drögn. nr. / Scale / Date: ISAL		164031	C
Teknið / Drawn		Yfirfarið / Checked	30.11.1998	GUR	Samþykkt / Approved	26.11.1998	SvS