

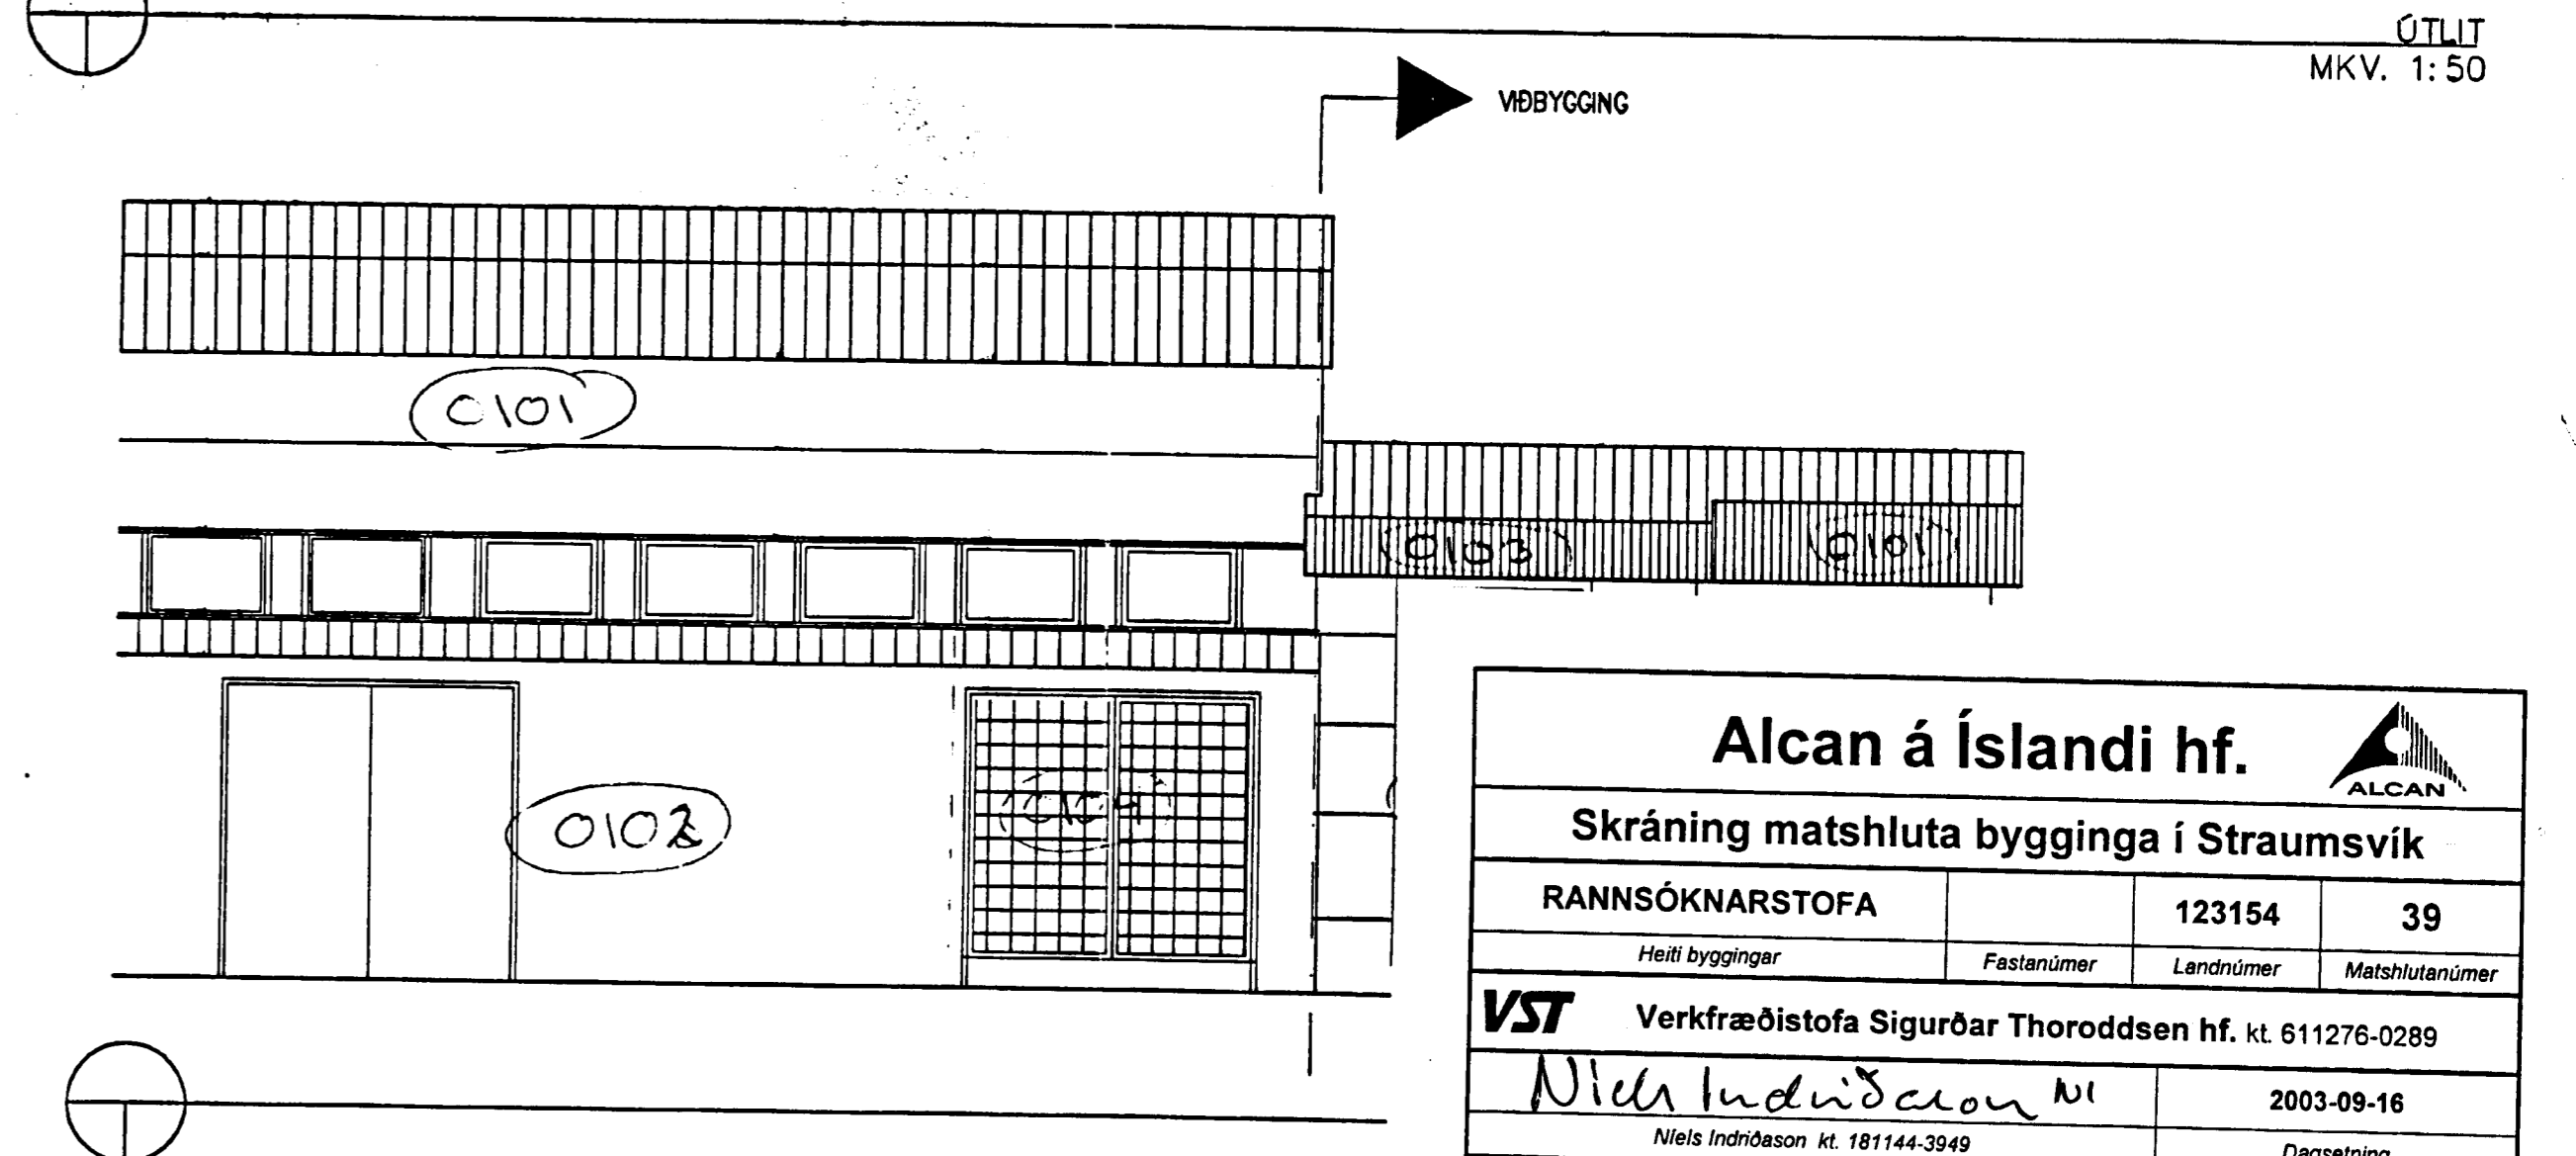
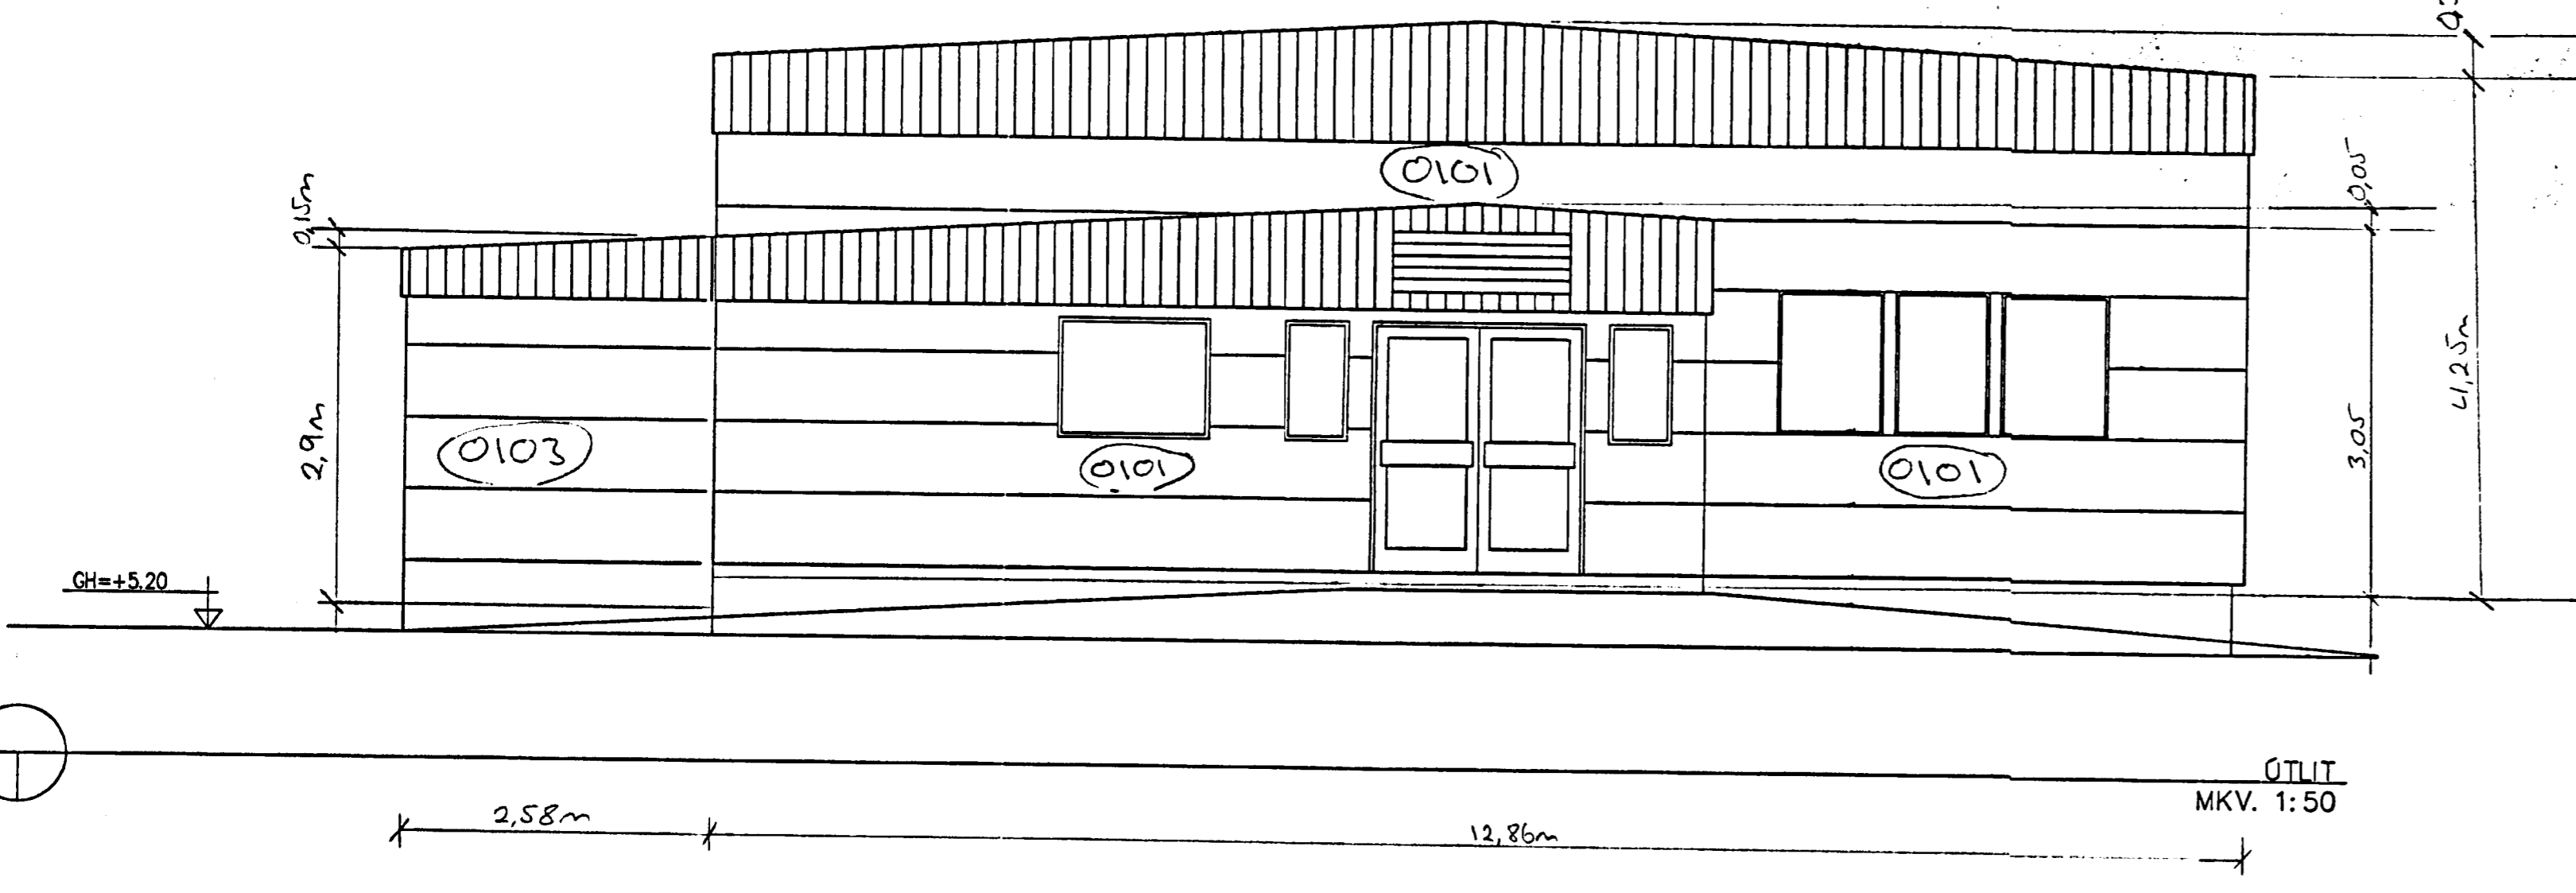
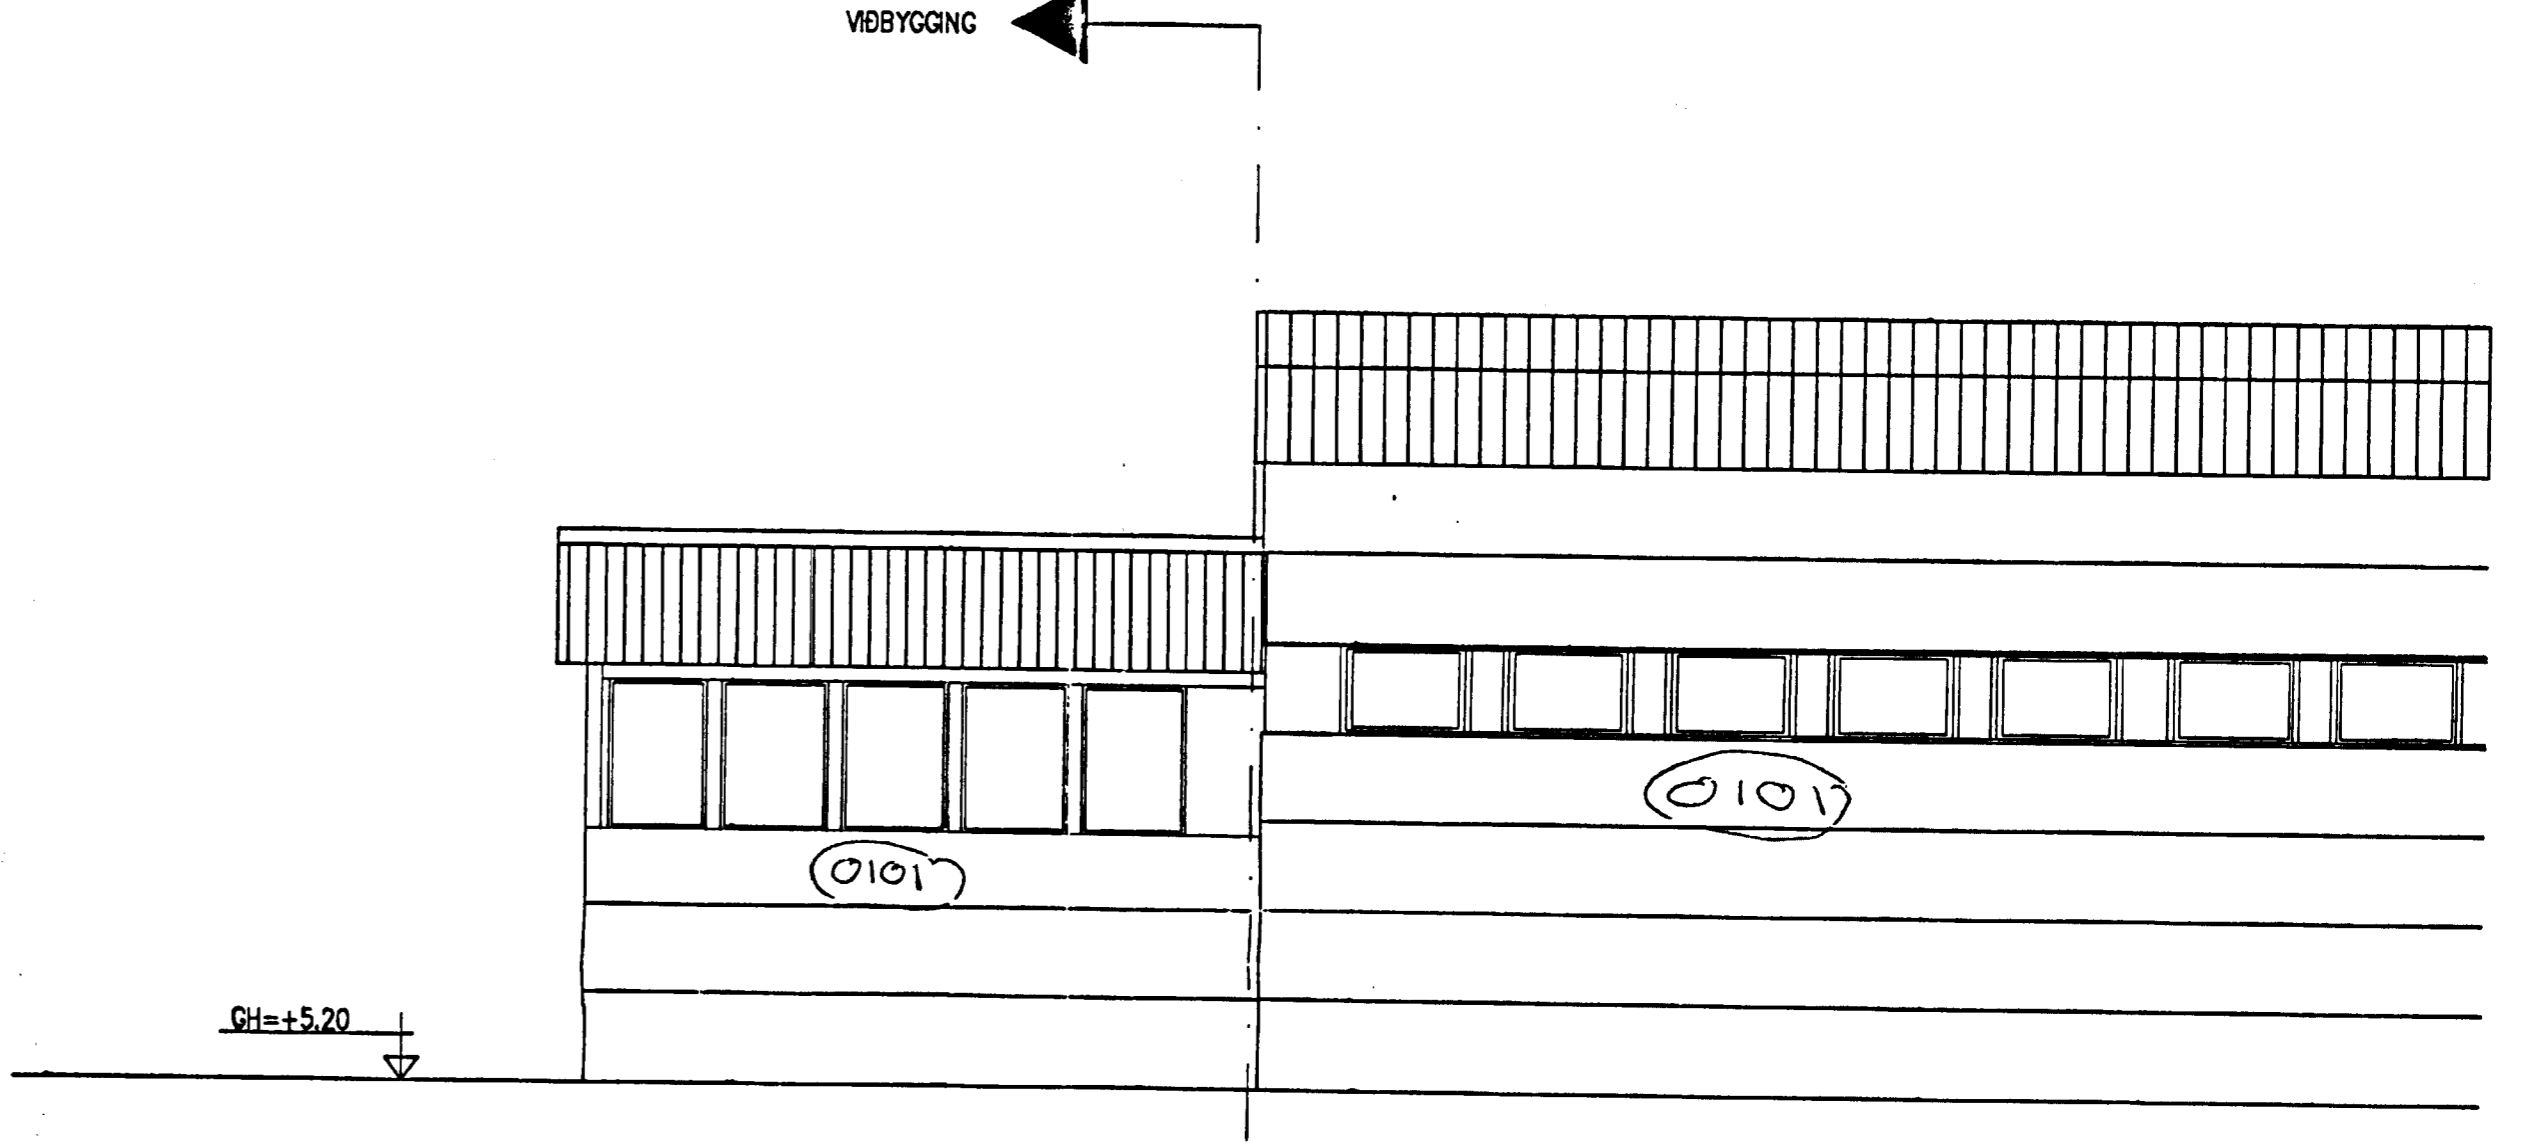


Samþykkt

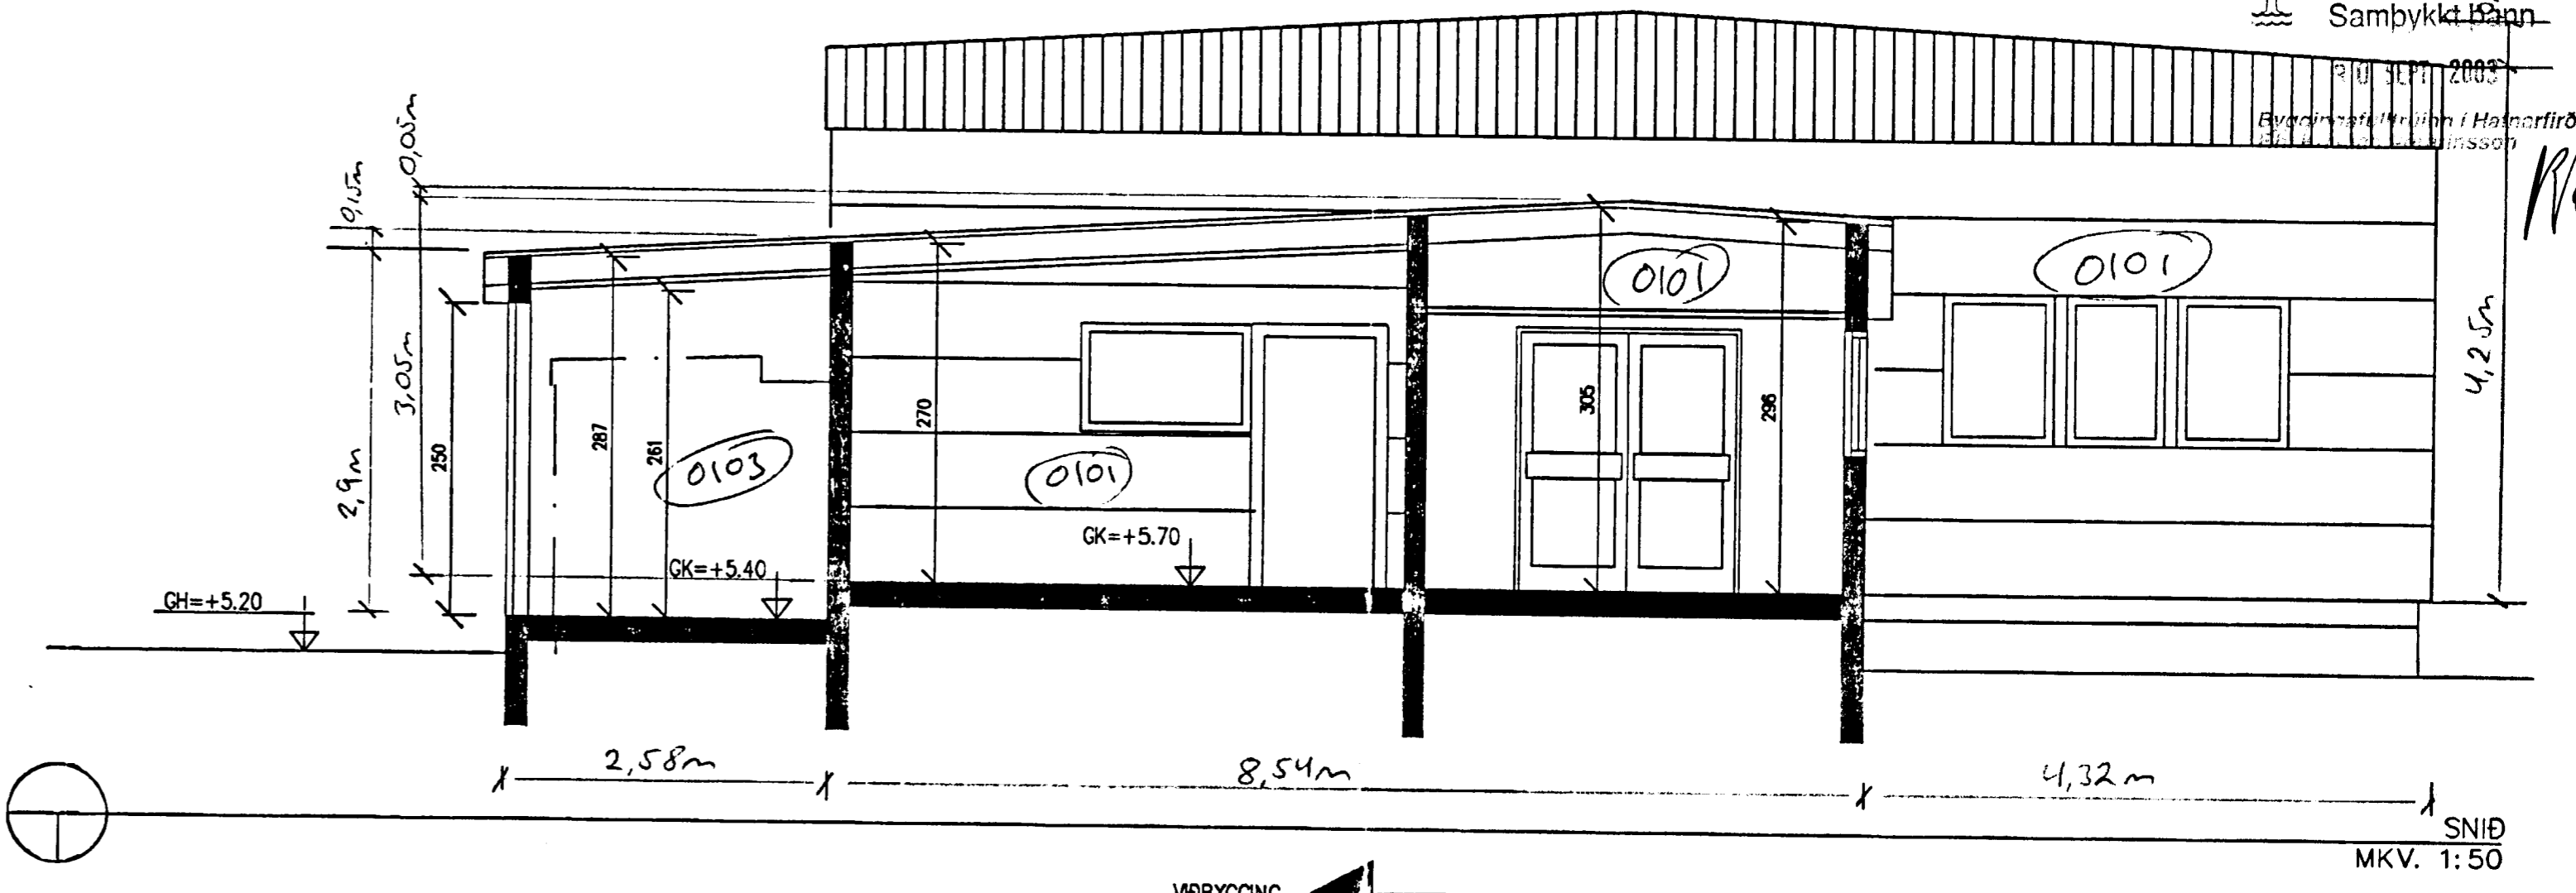

Alcan á Íslandi hf.			
Skráning matshluta bygginga í Straumsvík			
RANNSÓKNARSTOFA	123154	39	
<small>Heiti byggingar</small>	<small>Fastanúmer</small>	<small>Landnúmer</small>	<small>Matshlutanúmer</small>
VST Verkfæðistofa Sigurðar Thoroddsen hf. kt. 611276-0289			
<i>Niels Indriðason</i>		2003-09-16	
<small>Niels Indriðason kt. 181144-3949</small>		<small>Dagsetning</small>	

Skýringar:
Explanations:

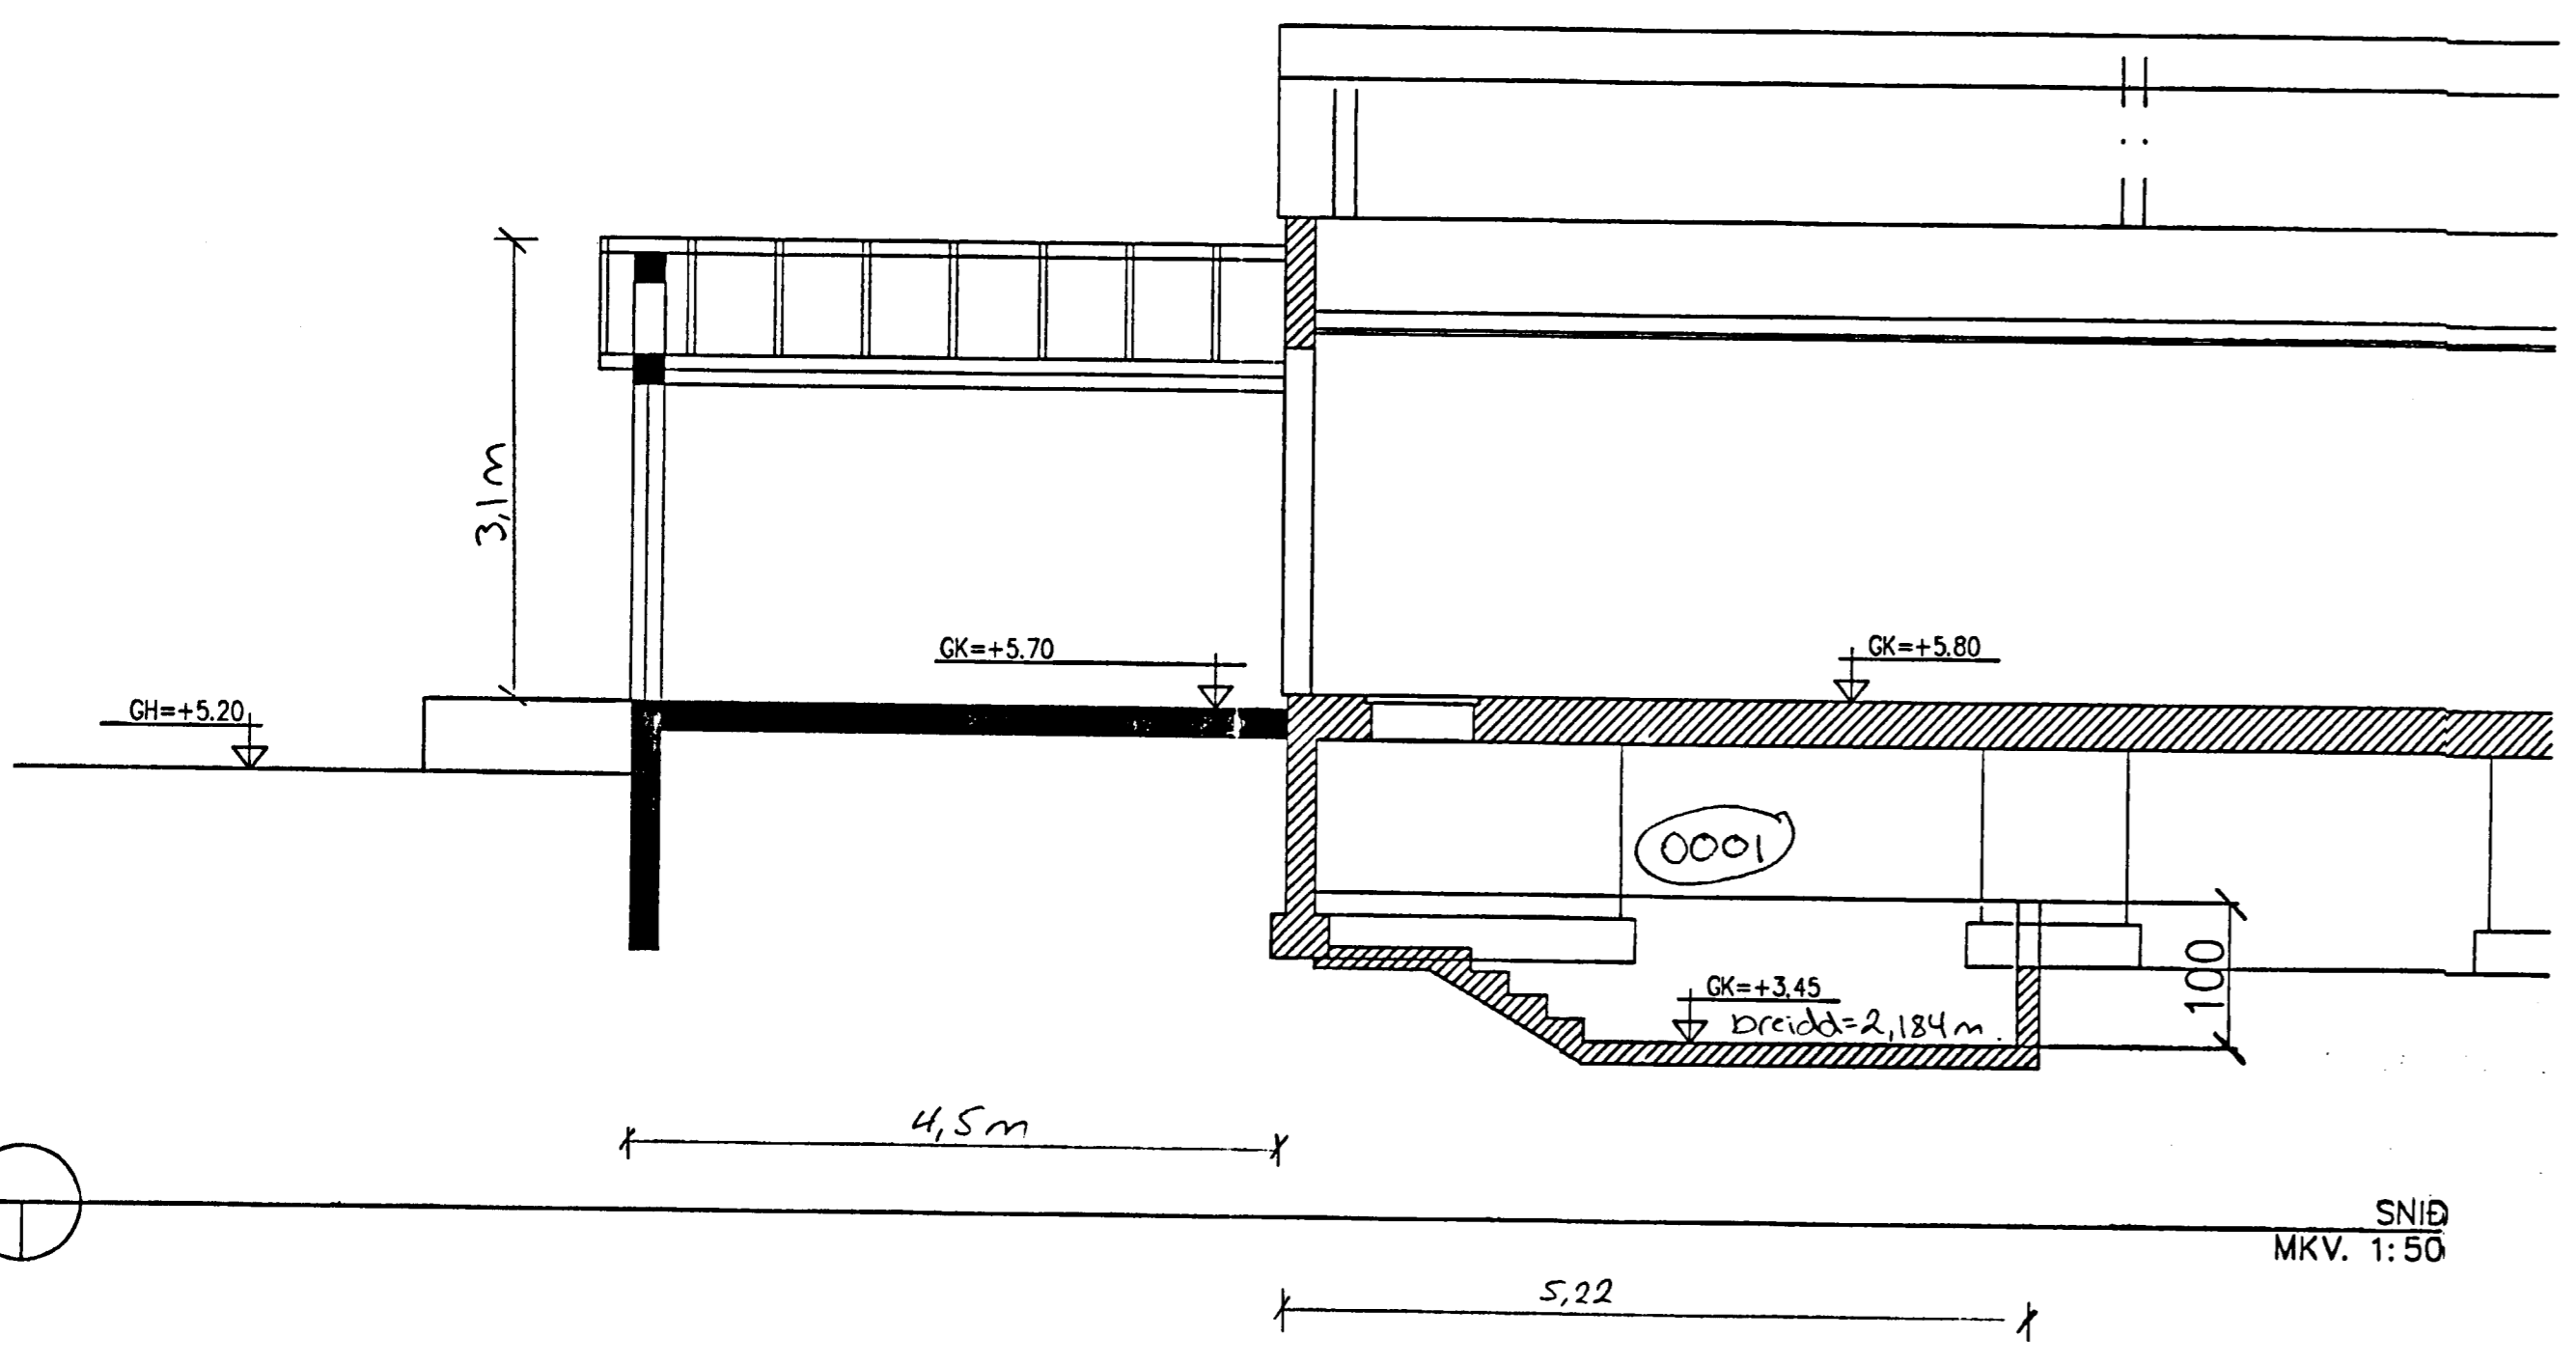

SKÓLAGÖTU 63, 105 REYKJAVÍK
SMÍ 552 1116 FAX 552 1140

B	Reyk. Rev.	Breyting Revision	Dags. Date	GM	SvS	Notk. heiml. Released
A1		LEIÐR.	04.01.2001			

This drawing is the property of the ICELANDIC ALUMINIUM CO. LTD. and handed out for personal use only. It may neither be copied nor made available to others without permission of the ICELANDIC ALUMINIUM CO. LTD. The receiver is liable for any misuse.

Fjöldi stúkkja Number of pieces	Hlutur Object	Atriði Item	Efni Material	eo.stk Weight (kg)	Ítalgt í heild Bygging	Athugasemdir Remarks
IV III I I I	Rannsóknastofa					Mælikvarði Scale 1:50
	Viðbygging					Stærð í málum. Formel of org. A1
	Ótlit og snið					CCone-Eq type-Eq no. 7010 BA 1230
	ARKFORM					20-02
	algroup alusulsse					165498
	primary materials					1
	04.01.2001					04.01.2001