Format A1 (841x594 mm) is 20 mm outside o

Skráningartafla:	Alcan á Íslandi hf
Landnúmer:	123154
Matshlutanúmer:	04

Skrásetjari: Unnur Skeila Guðmundsdóttir
Kennitala: 150280-5329
Útgáfa: 4.01c Dags.: 22.09.2003

Uppskipting og lýsing / Stærðir

Q0 Lega	D1 Byggi. hæð-nús	D2 Notkun texti	D3 Notkun flokkun	D4 Eigan-hald	D5 Bokfærð m²	D5M Millifl.m²	D6 Skógr. m²	D7 Op m²	D8 Birkiflötur m²	D9 Brúttóflötur sk.<1.8	D10a Sala/leið min	D10b Sala/leið max	D11 Brúttó rúmmál m³	D12 Nettóflötur m²	D16 Eiffelturnm²	Rekstrarleiga skotlarrúmmál	D17 Skotta rúmmál m³
		Matshluti			40 062.5	24.0	0.0	0.0	40 086.5	0.0			363 644.8	40.3	116.6		116.670
		Botn											4 001.9				
	00	**Kjallari**															
	01	**1. hæð**			20 009.5	0.0	0.0	0.0	20 009.5	0.0			80 563.1	0.0	71.2		
A	0101	**Keyrslurými**	I	0201	19 539.2				19 539.2		4.20	4.20	77 759.2				
A	0102	**Afnotadeild**	I	0201	302.0				302.0		7.20	7.20	2 174.4				
A	0103	**Malaspennasalur**	I	0201	97.1				97.1		4.20	4.20	407.8				
A	0104	**5x Tankinrými**	I	0201	71.2				71.2		2.15	4.50	221.7		71.2	3.11	0.000
	02	**2. hæð**			20 053.0	24.0	0.0	0.0	20 077.0	0.0			279 079.8	40.3	45.4		
A	0201	**Kerskáli 1**	I	0201	19 704.6				19 704.6		11.58	17.40	275 223.4				
A	0202	**Endarými**	I	0201	303.0	24.0			327.0		10.03	14.32	3 724.7				
A	0203	**3x WC, 1s Kaffistofa**	N	0201	45.4				45.4		2.50	3.30	131.7	40.3	45.4	2.90	116.670
	03	**3. hæð**															
	04	**Þak**															

Athugasemdir
1. Hæð kerskála er byggð upp af steypstum einingum sem halda upp kerum. Á milli þeirra bil. Aðeðning að hluta er soð að hluta
2. Hæð kerskála er stöðgrundaður us með bandvíðningu (óeinangrað)
Klósett eru byggð úr timbri. Klædd með krossviði og óeinangruð
Klósett eru byggð utan á skálann. (viðbygg og ekki á jörðu) Ekki talin með í flatarmáli botnplötu í matshluta
Kaffistofa er byggð úr timbri. Klædd með með bandaini. einangrað og klætt að innan með krossviði
Kaffistofa er byggð utan á skálann. (viðbygging ekki á jörðu) Ekki talin með í flatarmáli botnplötu í matshluta
Tankrými eru verkfræðilar byggðar utan um verkfræði (Lokað með hurð). Stöðgrundstyggingar með bandvíðningu. Óeinangrað.
Gólfefni er heildarflatarmál. Svæði sem ker taka er ekki dregið frá
Einkarými er í raun sama rými og salur að frádregnum upphækkun í gólfi. (Op á er á milli salar og endarýmis)
Keyrsluými er opið að þvi leyti að klæðningar lokar ekki alveg (bil milli klæðningar og steypuvegga). Á hlíðarum stöðum eru einnig stórir opnir innkeyrslugangar svart í gegnum skálann (hreggja akreina)
Loft í salur einnig um instari í gólf. salar (2 hæði) og upp út um háf í loft 2. Hæðar
Í keyrsluými er upphækkun á gólfi um 40cm út í endaki 5m breiði og í miðjufim breiti sem dregur úr heildarrúmmáli rýmis 015?

Samhengir samra

Eignarhald

Eiffel-hæð	Nokun texti	Eiffelturnm²	Skiptaraum mál Sérrým m²	Sérrými og sameignir m²
0201	**Kerskáli 1**	116.6	116.670	116.670
	Alls	116.6	116.670	116.670

Samþykkt
30 SEPT. 2003
Byggingafulltrúinn í Hafnarfirði
F.h. byggingarfulltrúa
KP

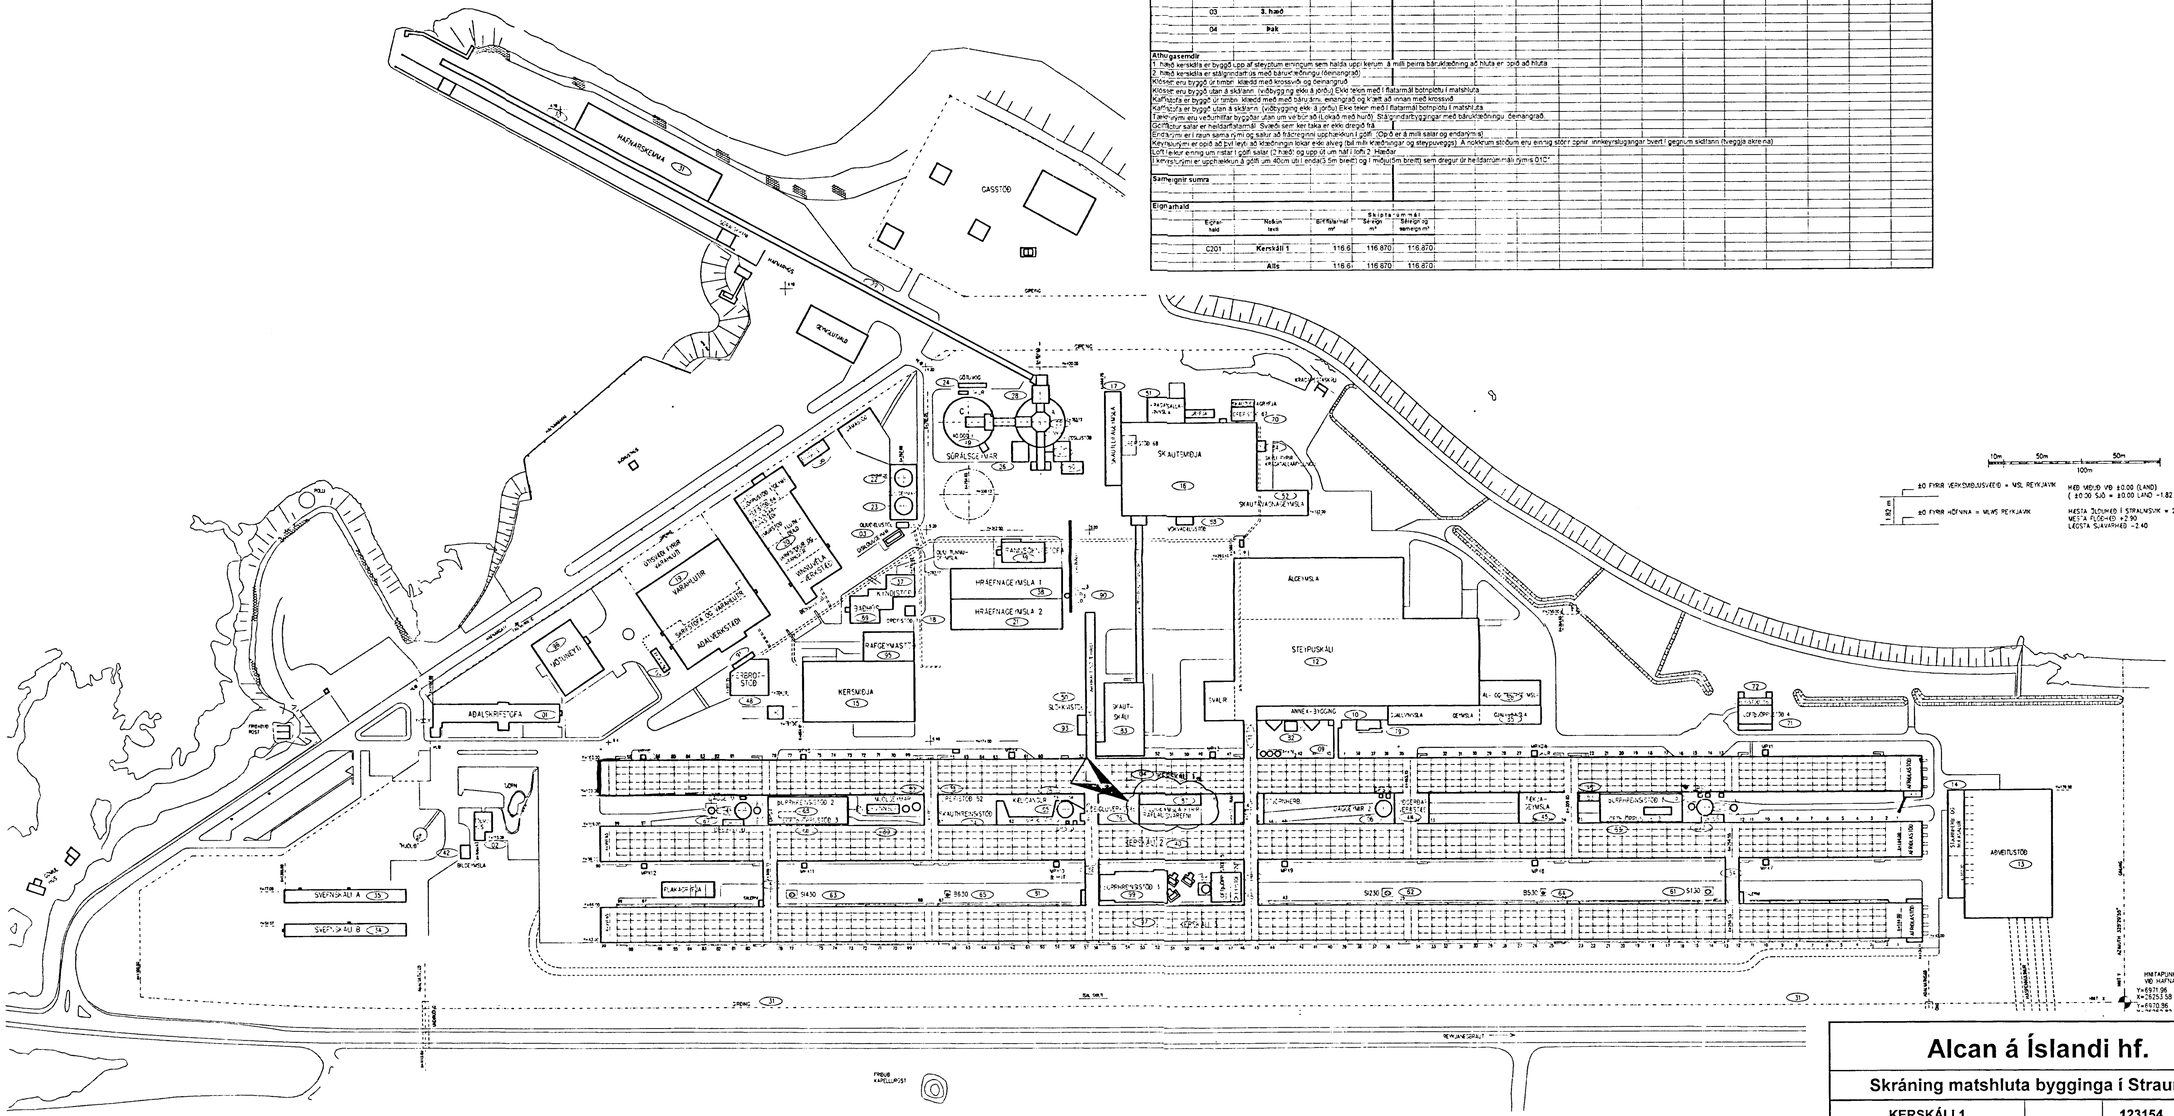

1:2000
100

10m 50m 50m
100m
±0 FYRIR VERKSMIÐJUSVÆÐI = MSL REYKJAVÍK
±0 FYRIR HÚSUNA = MLWS REYKJAVÍK
MEÐ MIÐJU VIÐ ±0.00 (LAND)
(±0.00 SJÓ = ±0.00 LAND -1.82)
HÆSTA ÖLDUHÆÐ Í STRAUMSVÍK = 2m.
MESTA FLÓÐHÆÐ +2.90
LÆGSTA SJÁVARHÆÐ -2.40

Alcan á Íslandi hf.

Skráning matshluta bygginga í Straumsvík

KERSKÁLI 1		123154	04
Heiti byggingar	*Fastanúmer*	*Landnúmer*	*Matshlutanúmer*

VST Verkfræðistofa Sigurðar Thoroddsen hf. kt. 611276-0289

Niels Indriðason hl — 2003-09-22

Niels Indriðason kt. 181144-3949 — *Dagsetning*

Skýringar:
Explanations:

K	GRUNNMYND UPPFÆRÐ	29.08.2003	GUR	SvS
J	VÖRTUFRÆS Í TENGIGANGI 56-57	08.11.2002	HFB	SvS
I	SKAUTLEIÐASÖFNUN Í TENGIGANGI 56-57	10.12.2001	NI	SvS
H	KÆLIAÐST. Í TENGIBYGG. 78-79	26.11.2001	NI	SvS
G	ÁL- OG TÆKJAGEYMSLA (86)INNFÆRÐ	20.11.2001	SE	SvS
F	SKAUTABRAUT OG GJALLGEYMSLA INNF.	08.10.2001	GUR	SvS
L	MILLIGEYMSLA FYRIR RAFLAUSNAREFNI	29.08.2003	HFB	SvS
Breyt Rev	Breyting Revision	Dags. Date	Samb. Approved	Notk. heimil. Released

Tengiteikningar nr. ÍSAL / Ref.drawing no. of ÍSAL

Samsetn.teikningar nr. ÍSAL / Assembly drawing no. of ÍSAL

This drawing is the property of the Alcan Iceland Ltd. and handed out for personal use only. It may neither be copied nor made available to others without permission of the Alcan Iceland Ltd. The receiver is liable for any misuse.

Fjöldi stykkja / Number of pieces: IV | III | II | I

Hlutur / Object	Atriði / Item	Efni / Material	ea.: stk / Weight (kg)	Total: Í heild / Byngd	Athugasemdir / Remarks
Álverið, allar byggingar					
Matshlutanúmer					

Stærð / Format: A1 — Mkv. / Scale: 1:2000
Kostn.nr - bún.nr. / CCno - Eq.no: 4200 1007
AKS no.

Verktaki / Supplier: VST
Teikn.nr. verktaka / Drw.no. of supp: 99.110-001 — Breyt./Rev

Teiknað / Drawn: NI 11.05.1998 — Yfirfarið / Checked: NI 11.05.1998 — Samþykkt / Approved

ALCAN PRIMARY METAL EUROPE
ÍSAL — Straumsvík
Alcan Iceland Ltd — IS-222 Hafnarfjörður

Drw.no. of ÍSAL / Teikn.nr. ÍSAL: 185390 — Breyt./Rev: L

Teiknað / Drawn — Yfirfarið og skráð / Checked and filed: 28.02.2000 GUR — Notkun heimiluð / Released: 28.02.2000 SvS