
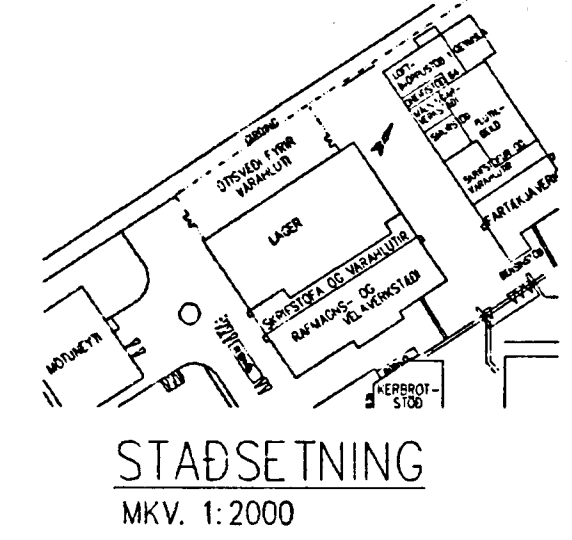


Sambýkt bann
 30 SEPT. 2003
 E. K. Þorsteinsson

KP

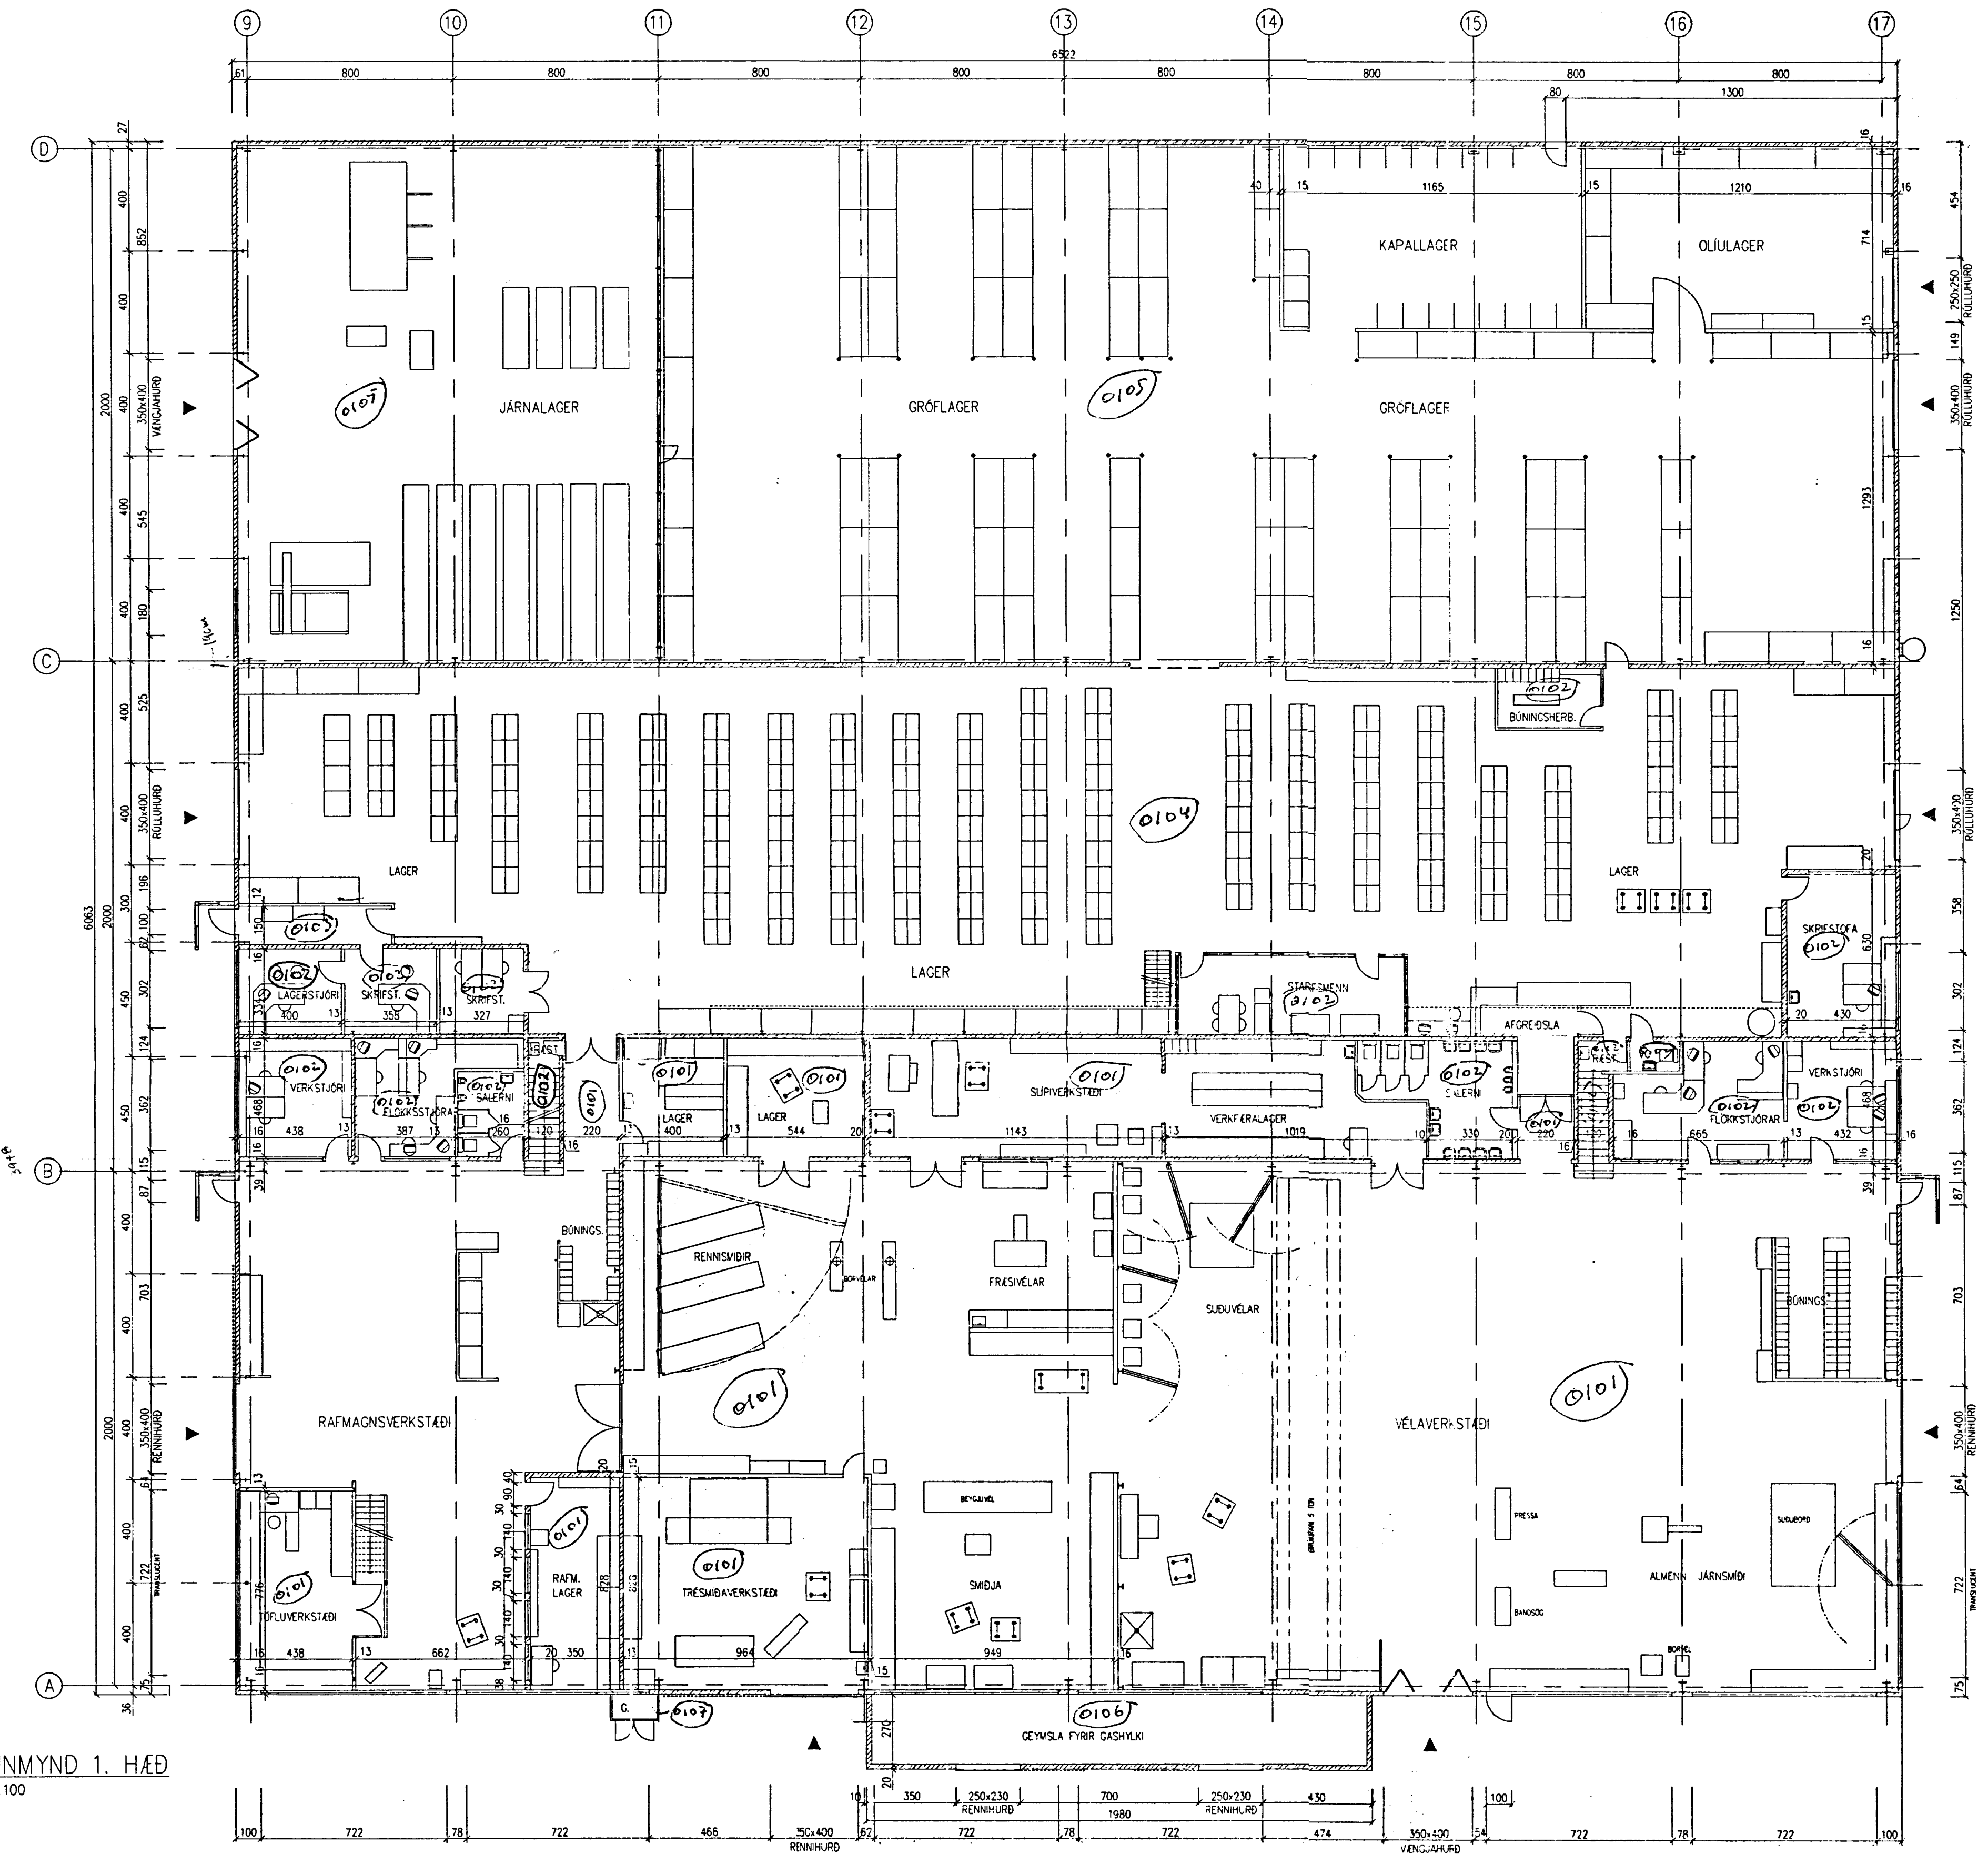

GRUNNMYND 1. HÆÐ
 MKV. 1:100

Alcan á Íslandi hf.			
Skráning matshluta bygginga í Straumsvík			
ADALVERKSTÆÐI, LAGER	123154	19	
<small>Heiti byggingar</small>	<small>Fastanúmer</small>	<small>Landnúmer</small>	<small>Matshlutanúmer</small>
VST Verkræðistofa Sigurðar Thoroddsen hf. kt. 611276-0289			
<i>Niels Indriðason NI</i>		2003-09-16	
<small>Niels Indriðason kt. 181144-3949</small>			

Skýringar:
 Explanations:

This drawing is the property of the ICELANDIC ALUMINUM CO. LTD. and is loaned out for personal use only. It may neither be copied nor made available to others without permission of the ICELANDIC ALUMINUM CO. LTD. The receiver is liable for any misuse.		IV III II I		Verkstæðisbygging		Véla- og rafmagnsverkstæði / lager		Grunnmynd		Skala: 1:100	
