
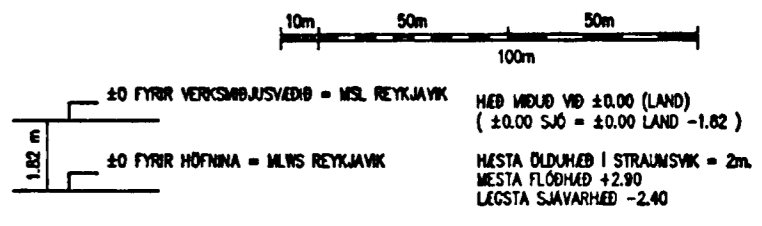


Samþykkt bann
30 SEPT. 2003
Byggingafulltrúinn í Hafnarfirði
F.H. Kristján Þorarinsson

Skráningartíðni: Alcan á Íslandi hf.		Skráningartíðni: Linnur Svein Guðmundsson													
Landnúmer: 123154		Kennitala: 1502065329													
Matshlutanúmer: 96		Útgáfa 4.01t Dags: 18.09.2003													
Uppskipting og lýsing	D2 Loka	D3 Loka	D4 Loka	D5 Loka	D6 Loka	D7 Loka	D8 Loka	D9 Loka	D10a Loka	D10b Loka	D11 Loka	D12 Loka	D16 Loka	D17 Loka	
															Stærðir
Matshluti															
Boði															
Kjallari															
1. hæð															
Mötuneyti															
2. hæð															
Skrifstofur															
Svalir															
3. hæð															
Þak															

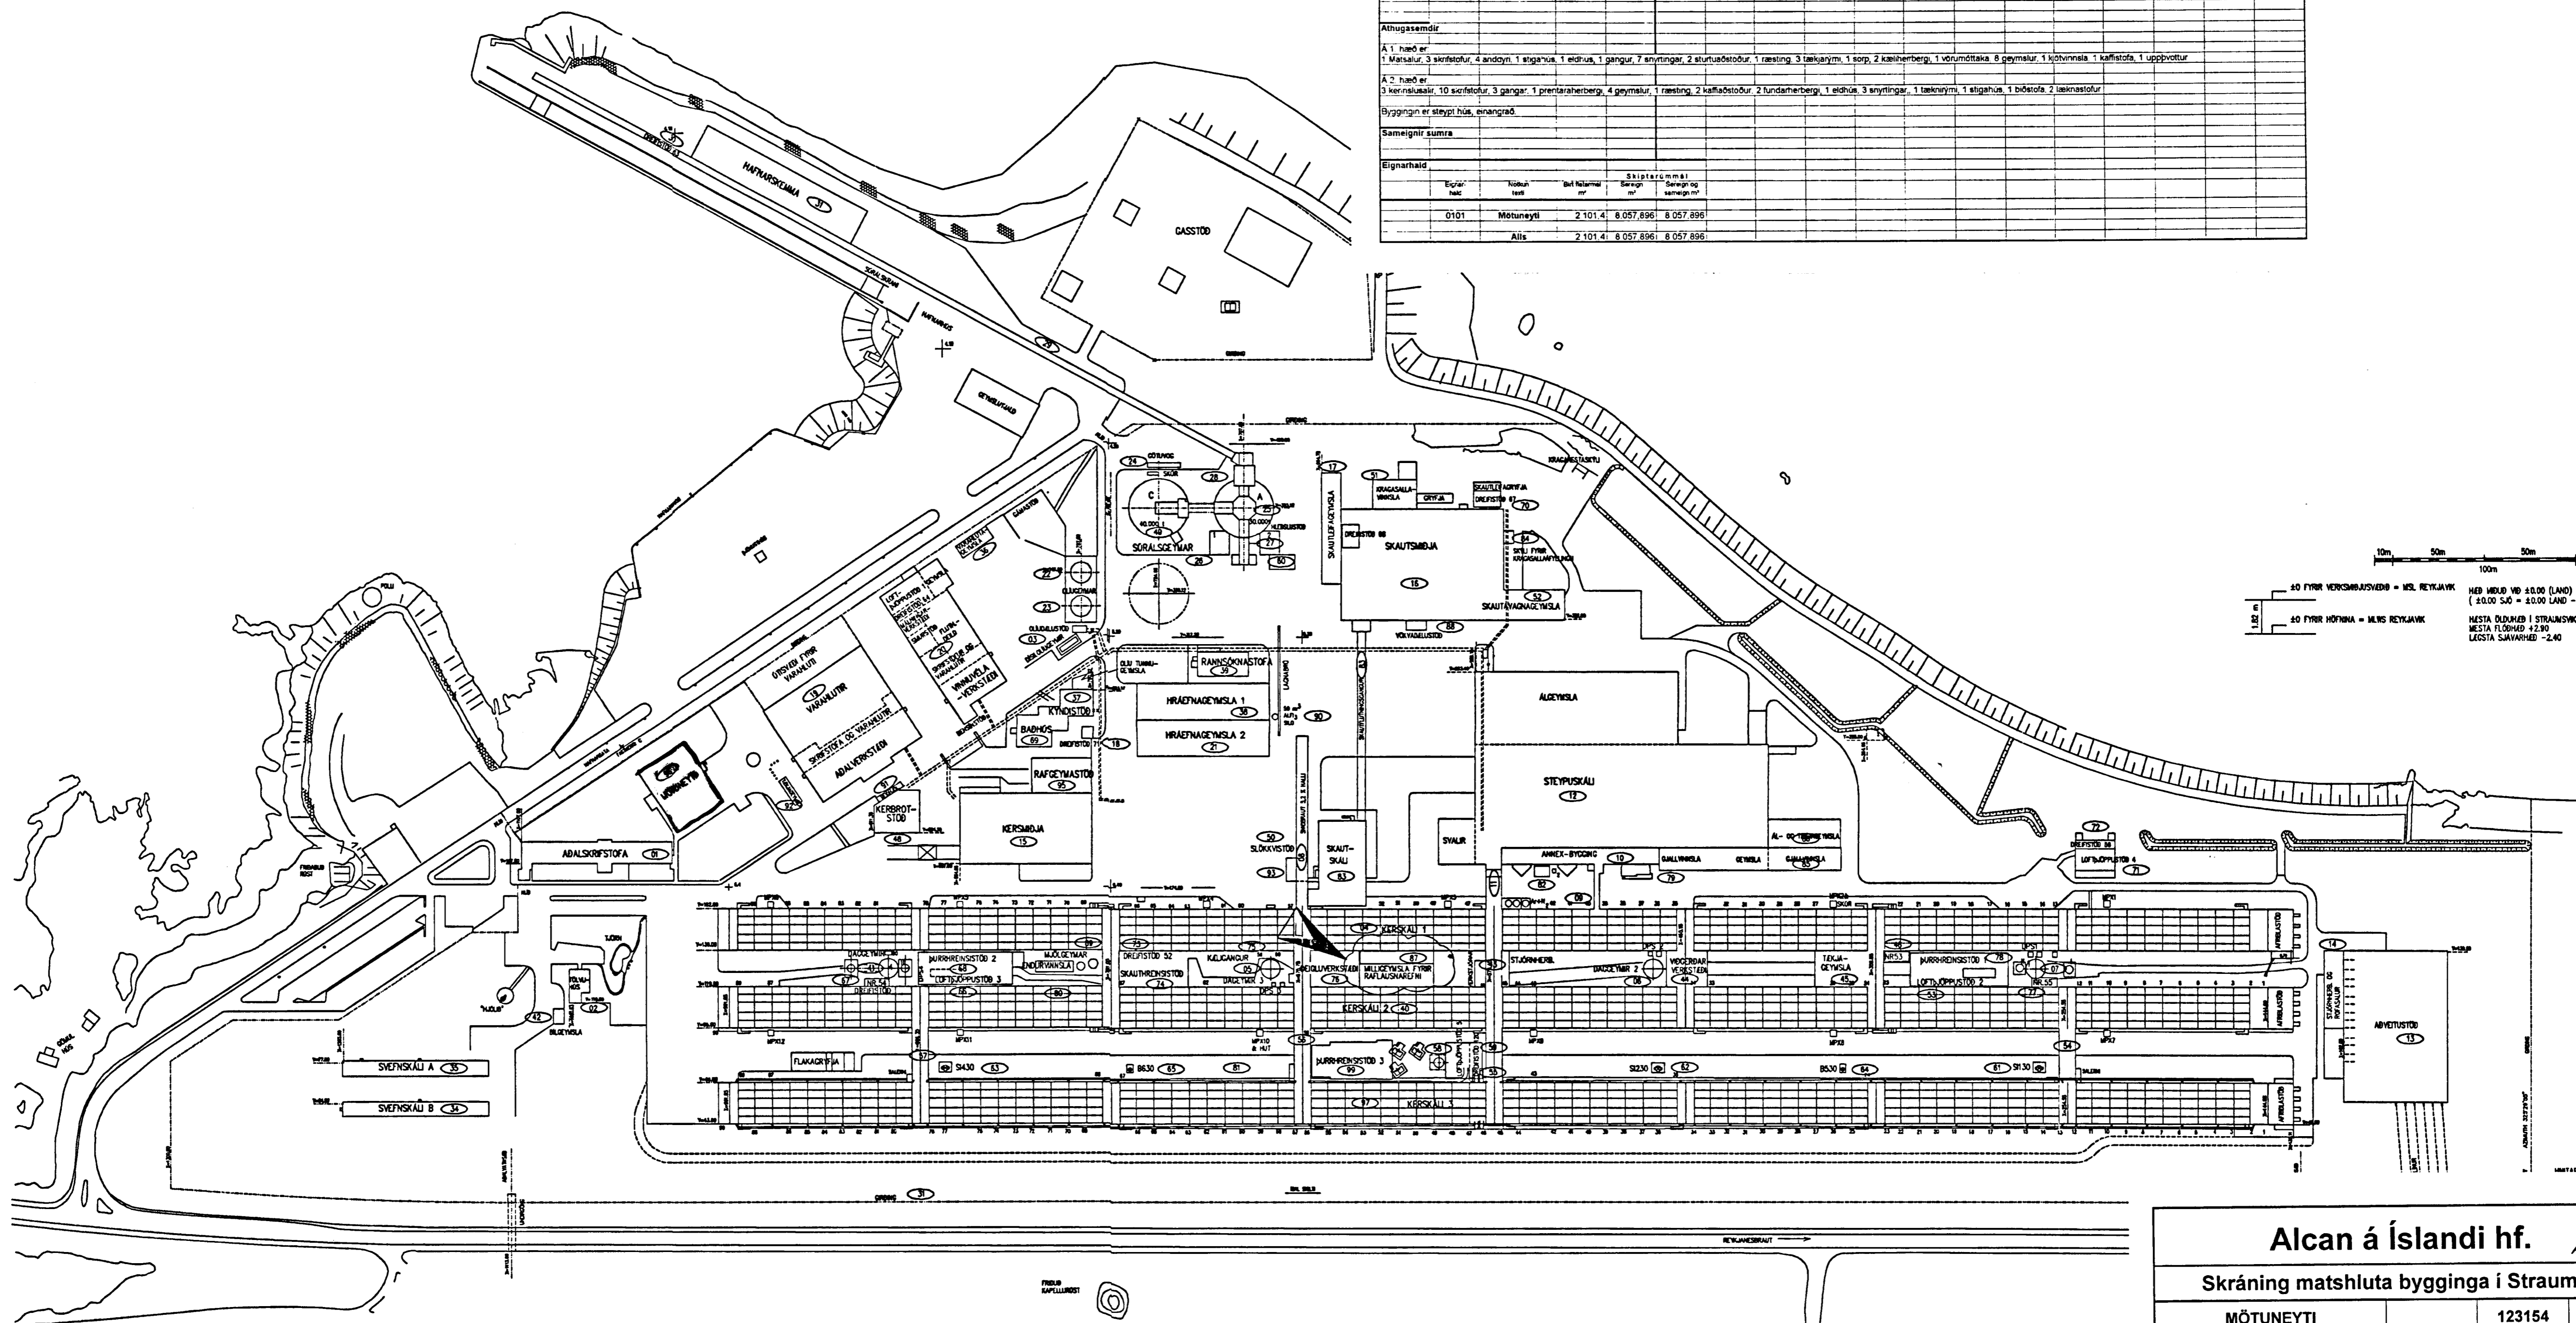

Alcan á Íslandi hf.

Skráning matshluta bygginga í Straumsvík

MÖTUNEYTI	123154	96
Helli byggingar	Fastanúmer	Landnúmer
VST Verkfræðistofa Sigurðar Thoroddsen hf. kt. 611276-0289		
Niels Indriásson NI	2003-09-19	
Niels Indriásson kt. 181144-3949	Dagsetning	

1:2000
101

Skýringar:
Explanations:

K	GRUNNMYND UPPFÆRD	29.08.2003	GUR	SvS
J	VÖRTUFRES I TENGIGANGI 56-57	08.11.2002	HFB	SvS
I	SKAUTLEIFASÖFNUN I TENGIGANGI 56-57	10.12.2001	NI	SvS
H	KELIADST. I TENGIBYGG. 78-79	26.11.2001	NI	SvS
G	ÁL-OG TEKJAGEYMSLA (B6)INNFERÐ	20.11.2001	SE	SvS
F	SKAUTABRAUT OG GJALLGEYMSLA INNF.	08.10.2001	GUR	SvS
L	MILLIGEYMSLA FYRIR RAFLAUSNAREFNI	29.08.2003	HFB	SvS
Breyt. Rev.	Breyting Revision	Daga Date	Samb. Approved	Noti. Released

This drawing is the property of Alcan Iceland Ltd. and handed out for personal use only. It may neither be copied nor made available to others without permission of the Alcan Iceland Ltd. The receiver is liable for any misuse.

Fjöldi stykja Number of pieces	Hlutur Object	Atriði Item	Efni Material	ed. stk Weight (kg)	totalt heild Total (kg)	Althugsamerki Remarks
IV III II I	Alverið, allar byggingar					Stærð A1 Formet 1:2000 Kostnaður - brennir. / Cost - burn. / 4200 1007 AKS númer
	Matshlutanúmer					Tekn. vísir / Draw. of suppl. 99.110-001
	Vertikal / From	Supplier	VST			Tekn. vísir / Draw. of ISAL / Tekn. vísir / 99.110-001
	Teknað Drawn	NI 11.05.1998	Yfirferð Checked	NI 11.05.1998		Samþykkt Approved
	ALCAN PRIMARY METAL EUROPE ISAL Alcan Iceland Ltd		IS-222 Hafnarforður			185390 L
	Teknað Drawn		Týringd og ákveðin Checked and fixed	28.02.2000	GUR	Notið heimil Released 28.02.2000 SvS