Samþykkt þann
30 SEPT. 2003
Byggingafulltrúinn í Hafnarfirði
Fh. Kristján Þórarinsson
KÞ

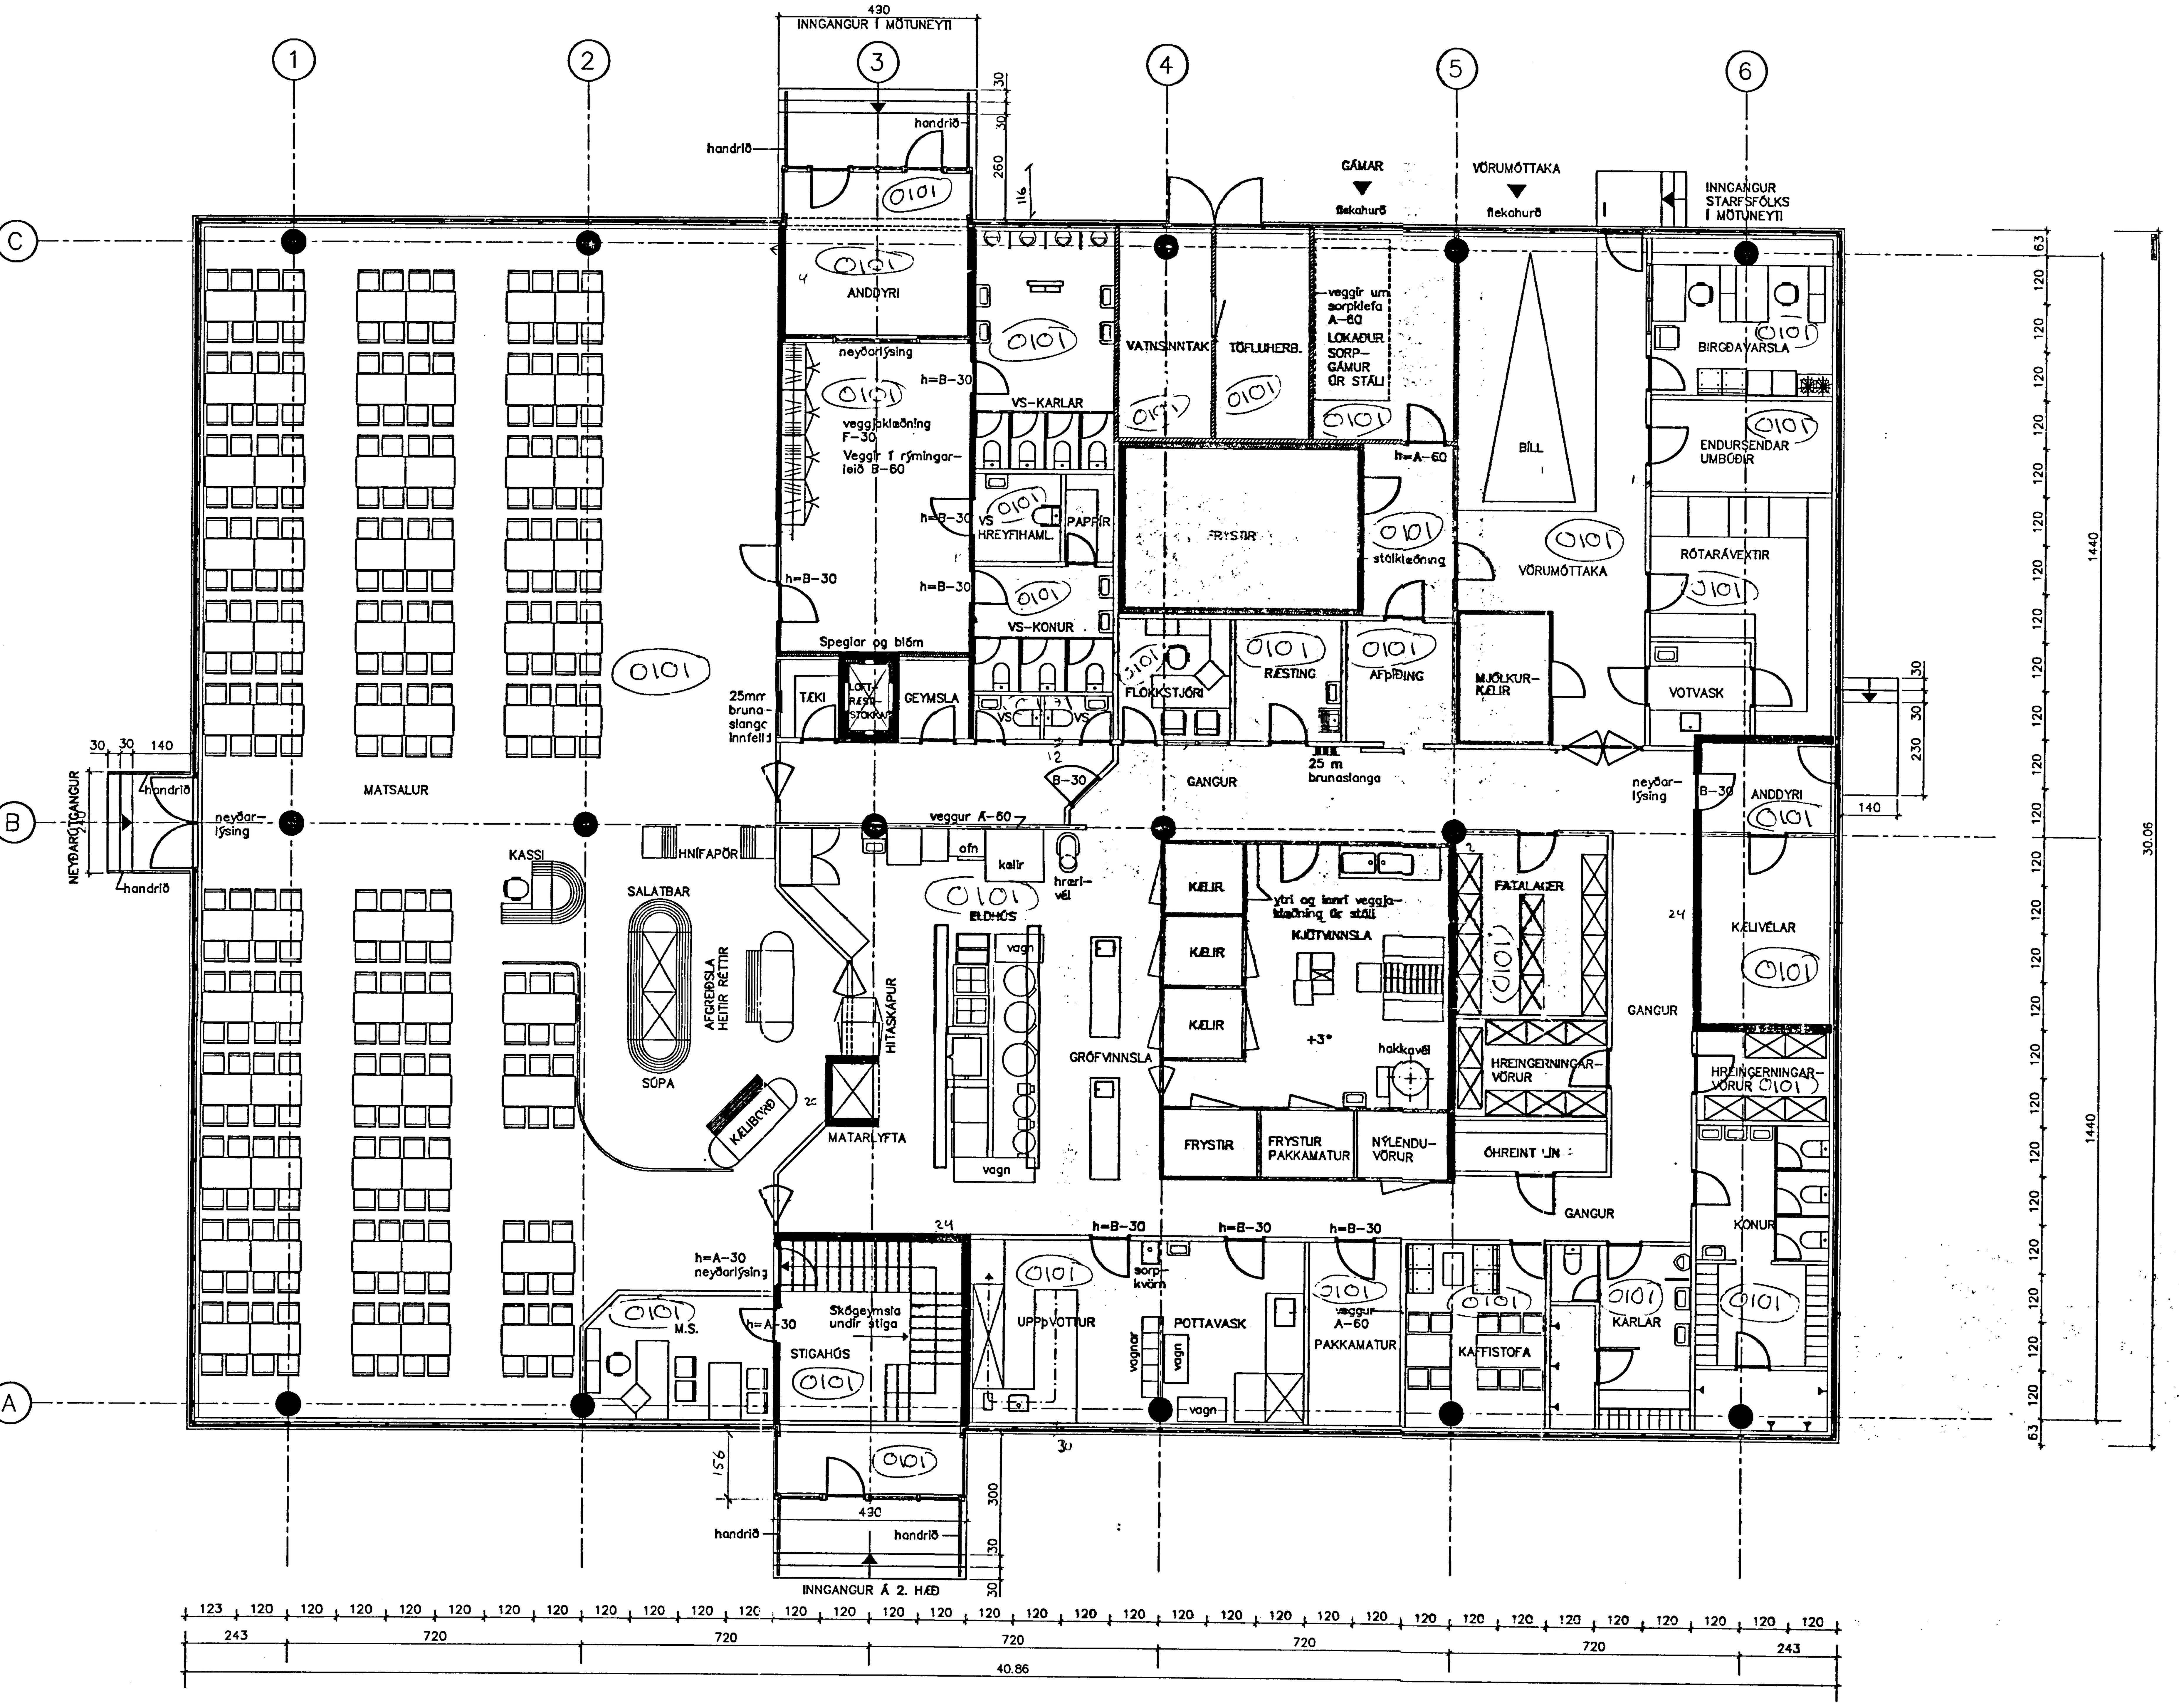

1. HÆÐ GRUNNFLÖTUR BRÚTTÓ ~~1249~~ 1241 m²
2. HÆÐ GRUNNFLÖTUR BRÚTTÓ ~~864~~ 867 m² (með svölum)

Samtals: ~~2113~~ 2108 m²

ÖLL HERBERGI Í HÚSINU VERÐA LOFTRÆST Á VÉLRÆNAN HÁTT

Alcan á Íslandi hf. ALCAN			
Skráning matshluta bygginga í Straumsvík			
MÖTUNEYTI		123154	96
Heiti byggingar	*Fastanúmer*	*Landnúmer*	*Matshlutanúmer*
VST Verkfræðistofa Sigurðar Thoroddsen hf. kt. 611276-0289			
Níels Indriðason NI		2003-09-19	
Níels Indriðason kt. 181144-3949		*Dagsetning*	

Tölvunr 1848021

184802 4130-010

ÍSAL – MÖTUNEYTI

GRUNNMYND 1. HÆÐAR