Format A1 (841x594 mm) is 20 mm outside of this frame

Skráningartafla: Alcan á Íslandi hf						**Skrásetjari:** Unnur Stella Guðmundsdóttir													
Landnúmer: 123154						**Kennitala:** 150280-5329													
Matshlutanúmer: 44						**Úrgáfa:** 4.01E					**Dags.:** 26.09.2003								
Uppskipting og lýsing						**Stærðir**													
00	01	02	03	04		05	05M	06	07	08	09	10a	10b	11	12	16		17
Liður	Hæð-rót	Notkun texti	Hólf/ flokkur	Eignar-hald		Brúttórúmm.^{3}	Millifrúmm.^{3}	Svalir m^2	Op m^2	Brúttóflötur m^2	Brúttóflötur sh x 1.8	Stálvirki mín	Stálvirki max	Brúttó rúmmál m^3	Nettórúmm. m^3	Eiginhl.rúmmál m^2	Reikniskila skipta-rúmmáls	Skipta-rúmmál m^3
		Matshluti				474.8	0.0	0.0	0.0	474.8	0.0			4 498.1	47.5	56.1		165.050
		Boln												95.0				
	00	Kjallari																
	01	1. hæð				474.8	0.0	0.0	0.0	474.8	0.0			4 403.1	47.5	56.1		
A	0101	Oma-verkstæði	I	0101		418.7				418.7		8.70	10.60	4 206.4				
A	0102	Caffistofa og salerr	N	0101		26.2				26.2		2.90	4.73	110.0	21.0	26.2	4.20	88.200
A	0103	Skrifstofur	N	0101		29.9				29.9		2.90	2.90	86.7	26.5	29.9	2.90	76.850
	02	2. hæð																
	03	3. hæð																
	04	Þak																

Athugasemdir

Stálgrindarhús staðsett á milli Kerskála 1 og 2 (milli 04 og 40), óeinangrað. Byggt á súlum.
Ekki var til uppfærð teikning af matshlutanum, nema raflagnaverkstæðishluta (sjá teikning J), og því bón til skossa. Mælingar voru gerðar á staðnum og stuðst við þær og eldri teikningu (nr 163.061 IS 31) við gerð skissunnar.

Sameignir sumra

Eignarhald

Eignar-hald	Notkun texti	Eiginhl.rúmmál m^2	Skiptarúmmál Sérrými m^3	Sérrými og sameign m^3
0101	Oma-verkstæði	56.1	165.050	165.050
	Alls	56.1	165.050	165.050

Samþykkt þann
12 OKT. 2003
Byggingafulltrúinn í Hafnarfirði
F.h. Kristján Pétursson

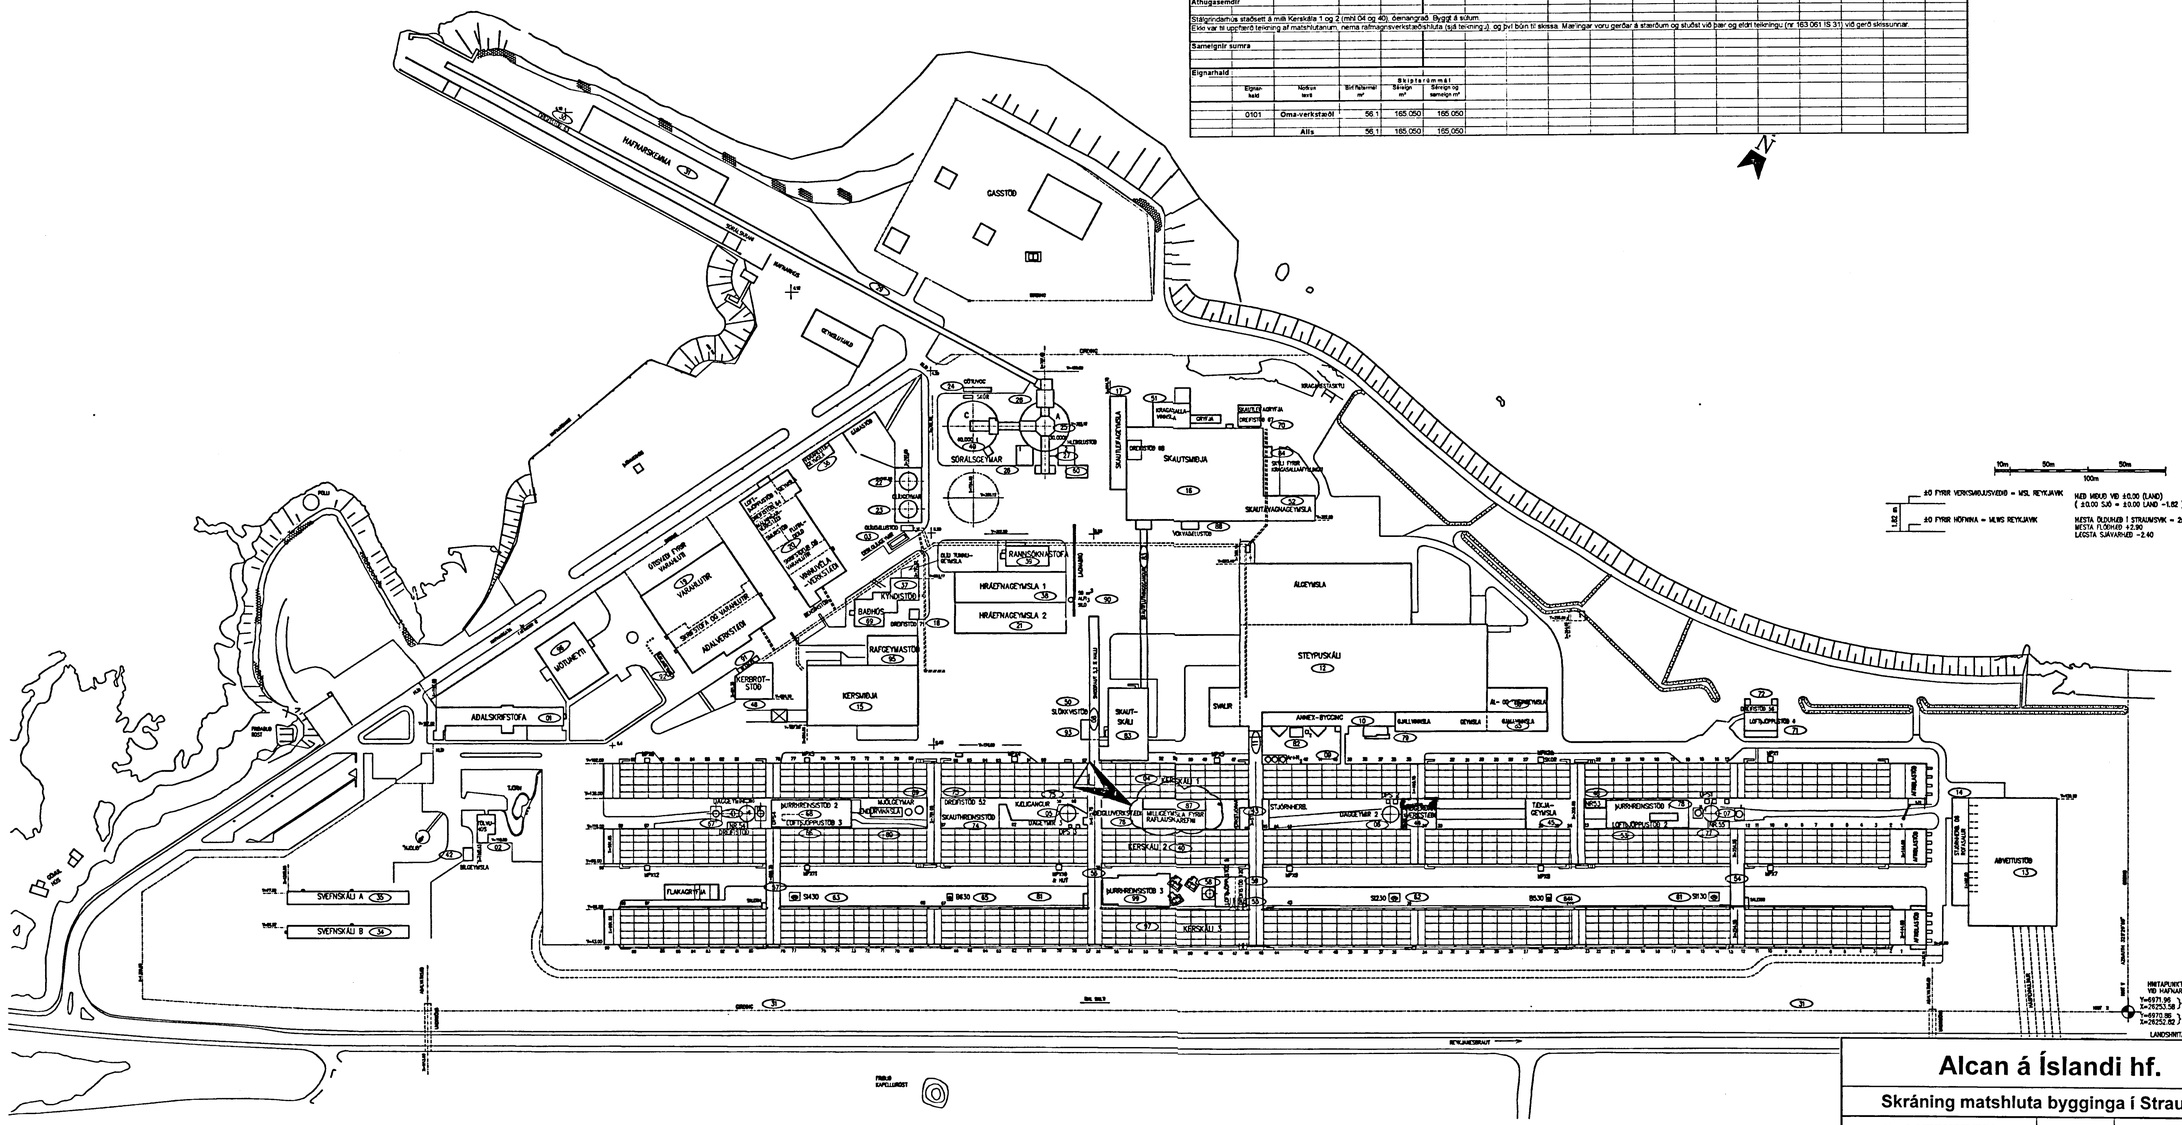

1:2000
100

10m 50m 50m
100m

±0 FYRIR VERKSMIÐJUSVÆÐIÐ = MSL REYKJAVÍK
(±0.00 5.30 = ±0.00 LAND -1.82)
±0 FYRIR HÖFNINA = MLWS REYKJAVÍK
MEÐ MIÐUÐ VIÐ ±0.00 (LAND)
MESTA FLÓÐHÆÐ Í STRAUMSVÍK = 2m.
MESTA FJÖRUHÆÐ +2.90
LÆGSTA SJÁVARHÆÐ -2.40

HNITAPUNKTAR MIÐAÐIR VIÐ HAFNARVÖRÐ
Y=6971.95 X=24253.58) PUNKTUR
Y=6970.88 X=24252.62) NORÐ LÓÐARMARKA

Alcan á Íslandi hf.

Skráning matshluta bygginga í Straumsvík

OMA-VERKSTÆÐI		123154	44
Heiti byggingar	*Fastanúmer*	*Landnúmer*	*Matshlutanúmer*

VST Verkfræðistofa Sigurðar Thoroddsen hf. kt. 611276-0289

Niels Indriðason NI — 2003-10-01

Niels Indriðason kt. 181144-3949 — *Dagsetning*

Skýringar:
Explanations:

K	GRUNNMYND UPPFÆRÐ	29.08.2003	GUR	SvS
J	VÖRTUFRÆS Í TENGIGANGI 56-57	08.11.2002	HFB	SvS
I	SKAUTLEIFASÖFNUN Í TENGIGANGI 56-57	10.12.2001	NII	SvS
H	KÆLIAÐST. Í TENGIBYGG. 78-79	26.11.2001	NII	SvS
G	ÁL-OG TÆKJAGEYMSLA (86)INNFÆRÐ	20.11.2001	SIE	SvS
F	SKAUTABRAUT OG GJALLGEYMSLA INNF.	08.10.2001	GUR	SvS
L	MILLIGEYMSLA FYRIR RAFLAUSNAREFNI	29.08.2003	HFB	SvS
Breyt. Rev.	Breyting Revision	Dags. Date	Samþ. Approved	Nótk. heimil. Released

Tilv.teikningar nr. ÍSAL / Ref.drawing no. of ÍSAL

Samsetn.teikningar nr. ÍSAL / Assembly drawing no. of ÍSAL

This drawing is the property of the Alcan Iceland Ltd. and handed out for personal use only. It may neither be copied nor made available to others without permission of the Alcan Iceland Ltd. The receiver is liable for any misuse.

Fjöldi stykkja / Number of pieces: IV III II I

Hlutur / Object	Atriði / Item	Efni / Material	ea.:stk / Weight (kg)	total:1 heild / Þyngd	Athugasemdir / Remarks
Álverið, allar byggingar					
Matshlutanúmer					

Stærð / Format A1 — Mkv. / Scale 1:2000

Kostn.nr.-bún.nr. / CCno.-Eq.no. 4200 1007

AKS no.

Verktaki / Supplier: VST

Teikn.nr. verktaka / Drw.no. of supp. 99.110-001 — Breyt./Rev.

Teiknað / Drawn: NI 11.05.1998 — Yfirfarið / Checked: NI 11.05.1998 — Samþykkt / Approved

ALCAN PRIMARY METAL EUROPE
ÍSAL — Alcan Iceland Ltd — Straumsvík IS-222 Hafnarfjörður

Drw.no. of ÍSAL / Teikn.nr. ÍSAL: 185390 — Breyt./Rev.: L

Teiknað / Drawn — Yfirfarið og skráð / Checked and filed 28.02.2000 GUR — Nótkun heimiluð / Released 28.02.2000 SvS