



NORÐURHLIÐ

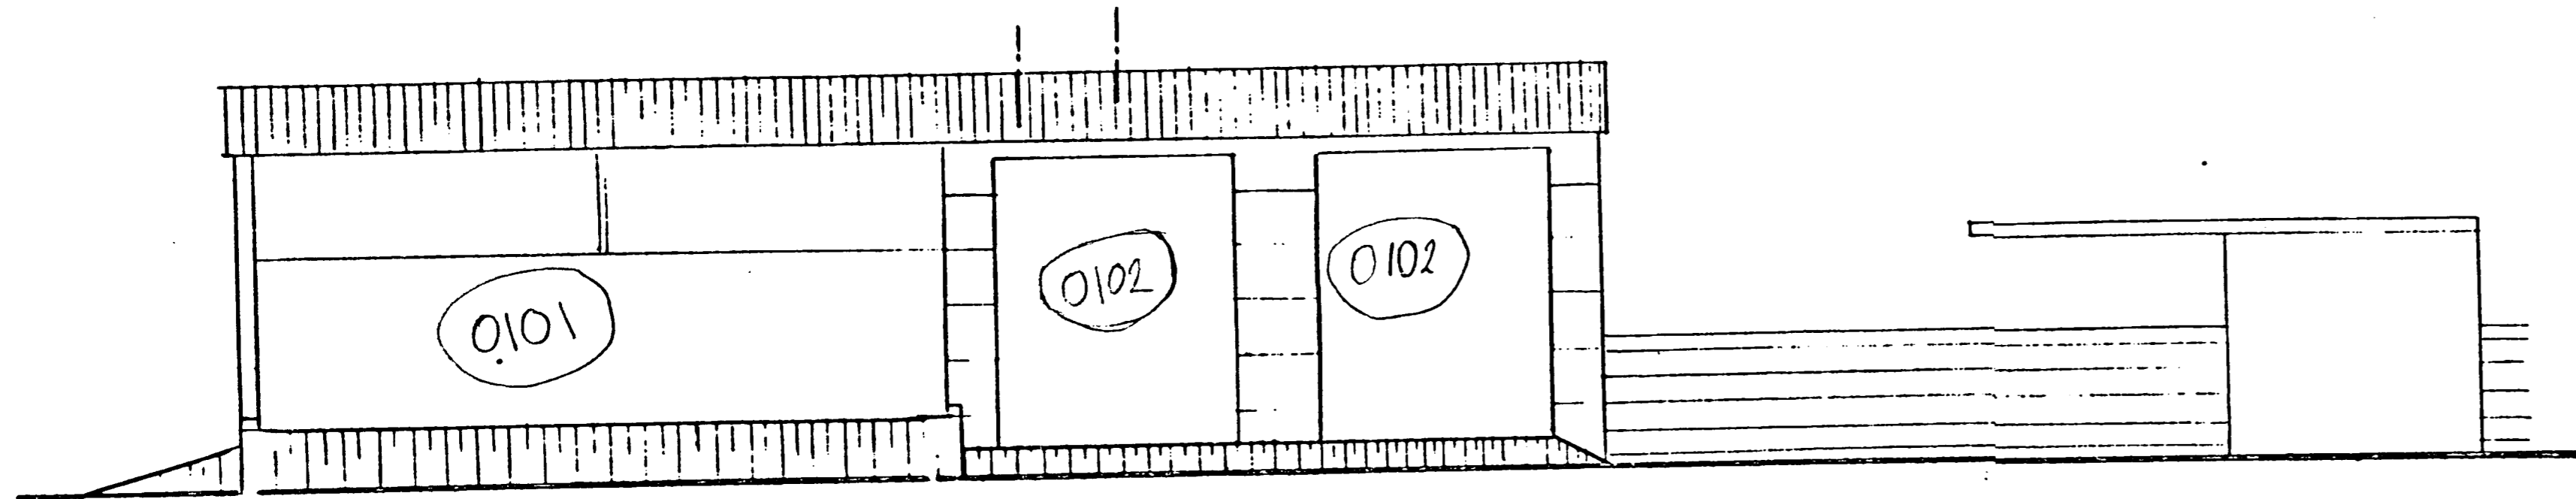


AUSTURHLIÐ

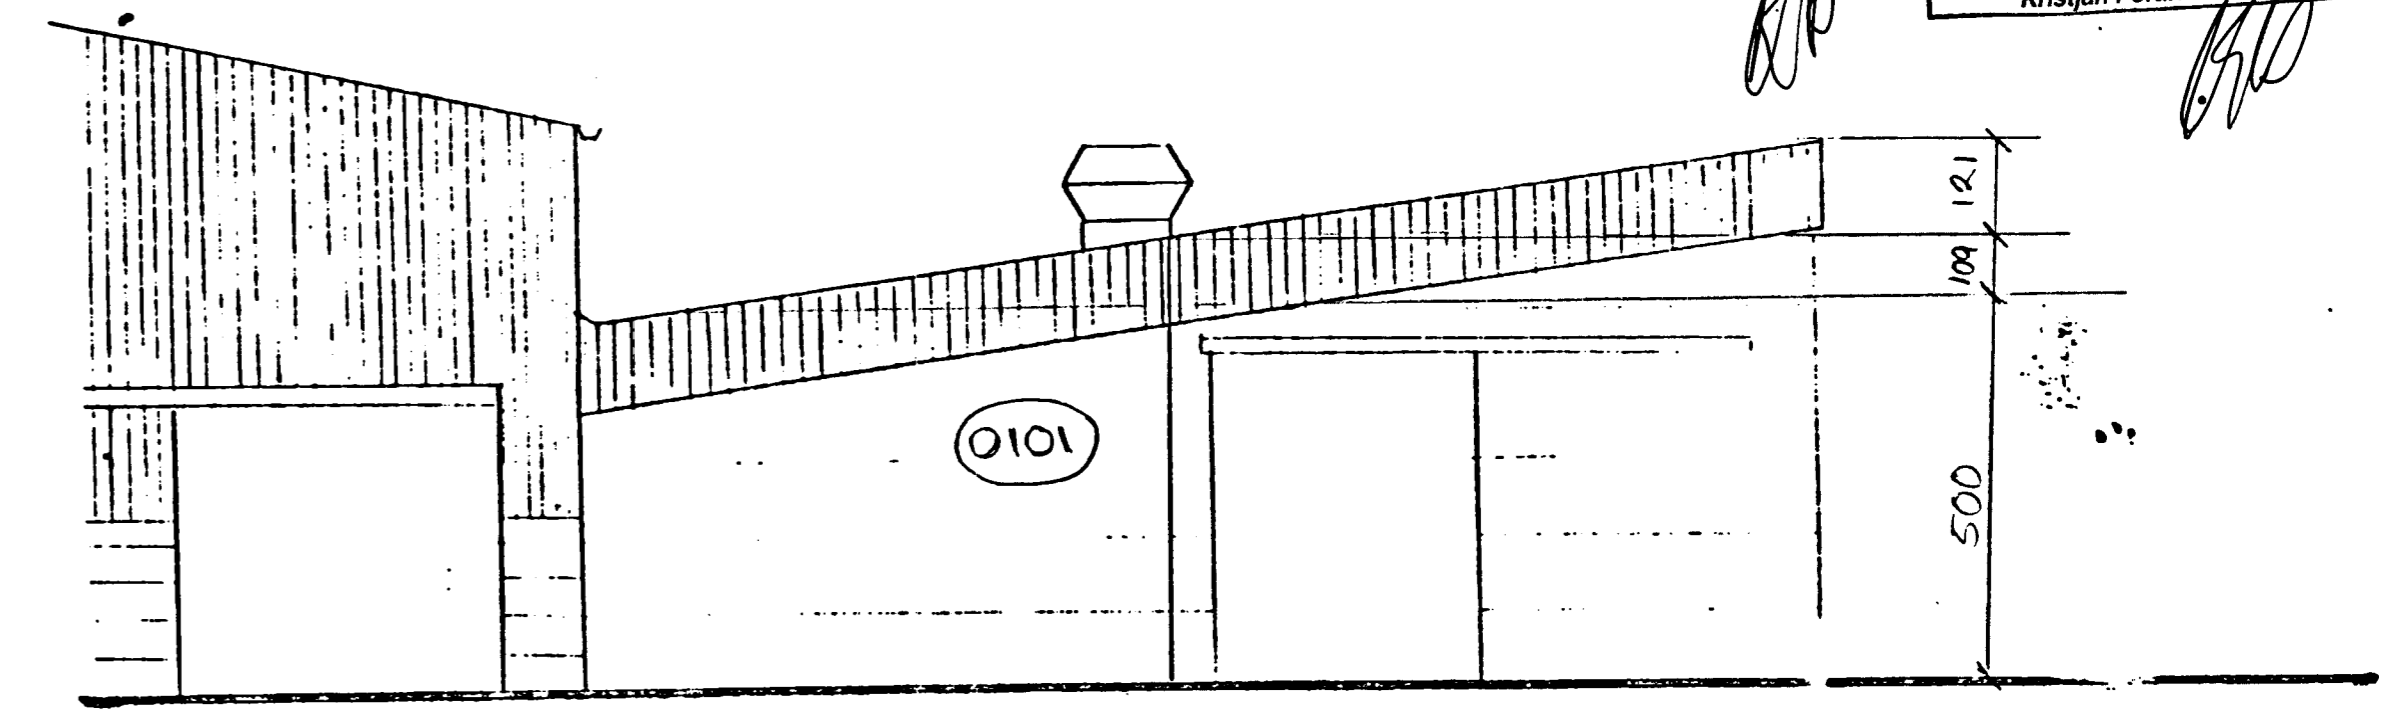


Samþykkt bann
13 OKT. 2003
Byggingafultrúinn í Hafnarfirði
F.H. Kristján Þóráðsson

Byggingafultrúi Hafnarfirðar
Algreitt bann
13 OKT. 2003
Kristján Þóráðsson


LANGSSNIÐ

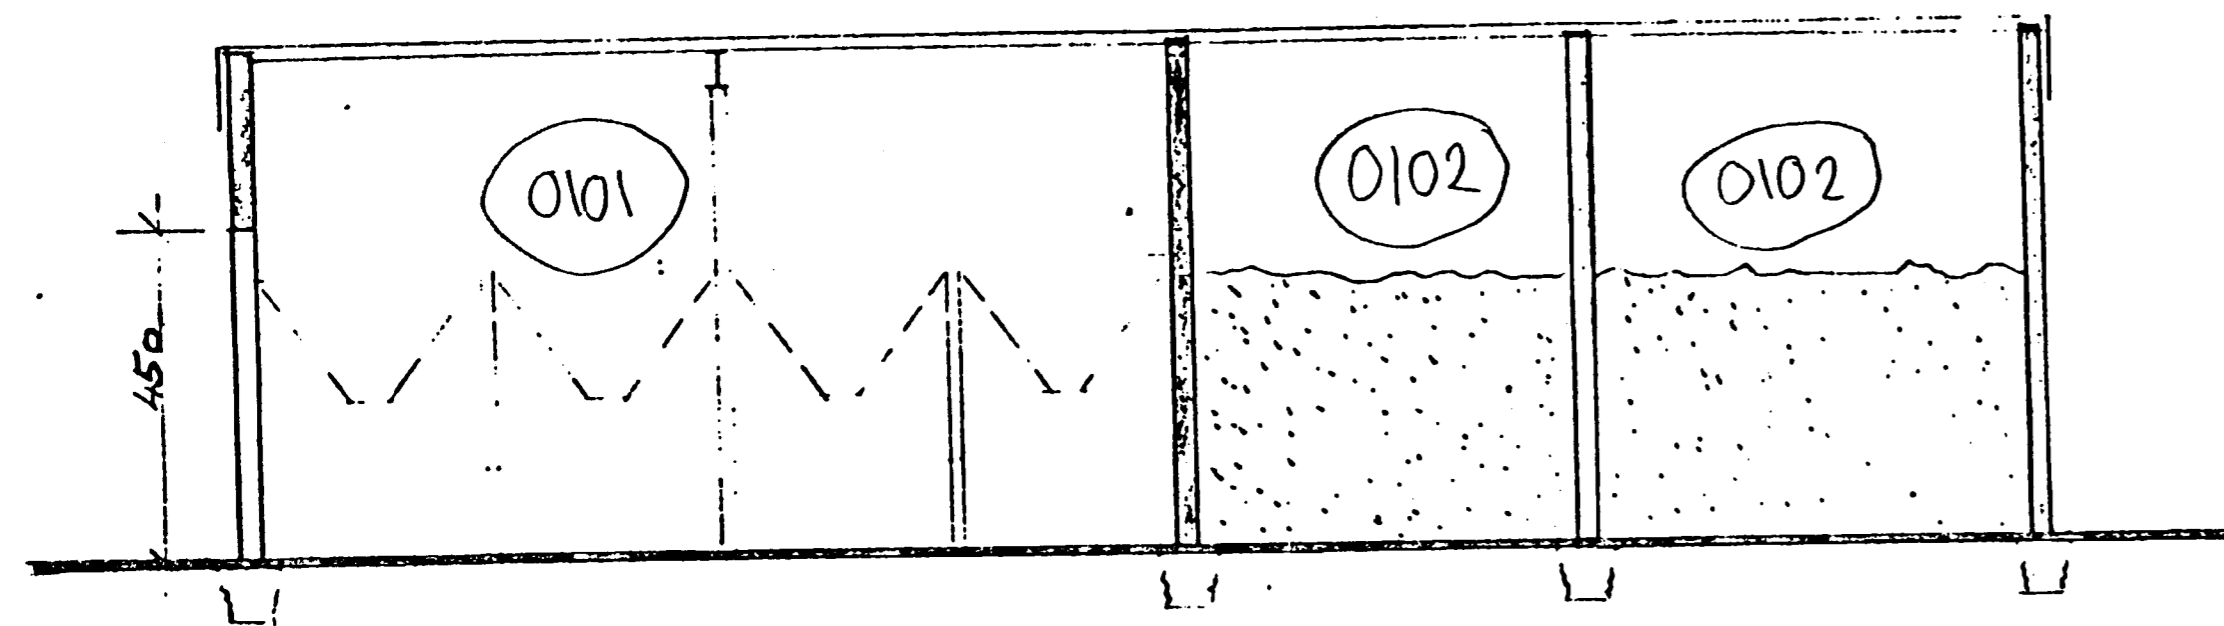


SNIÐ A-A

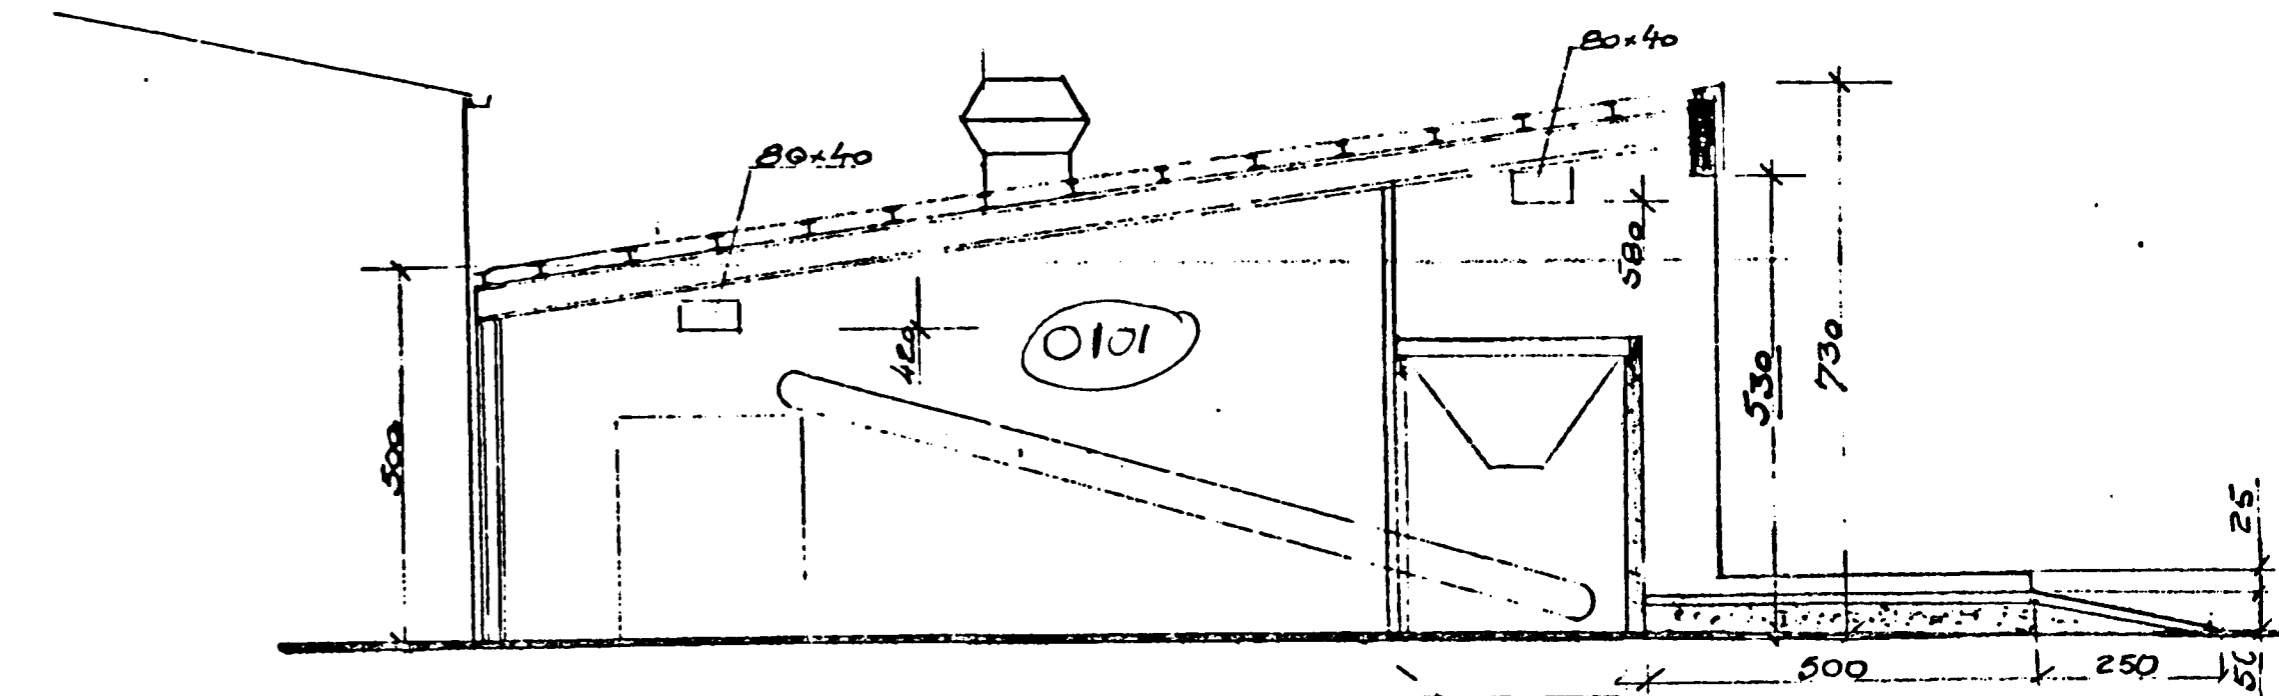


AFSTÖÐUMYND 1:1000

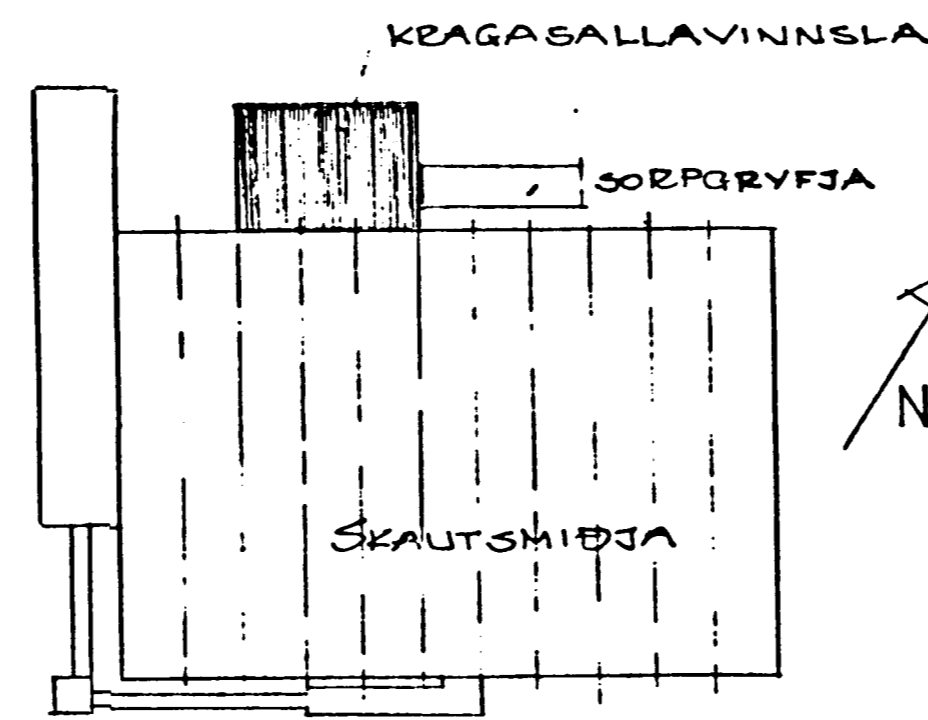

GRUNNMYND

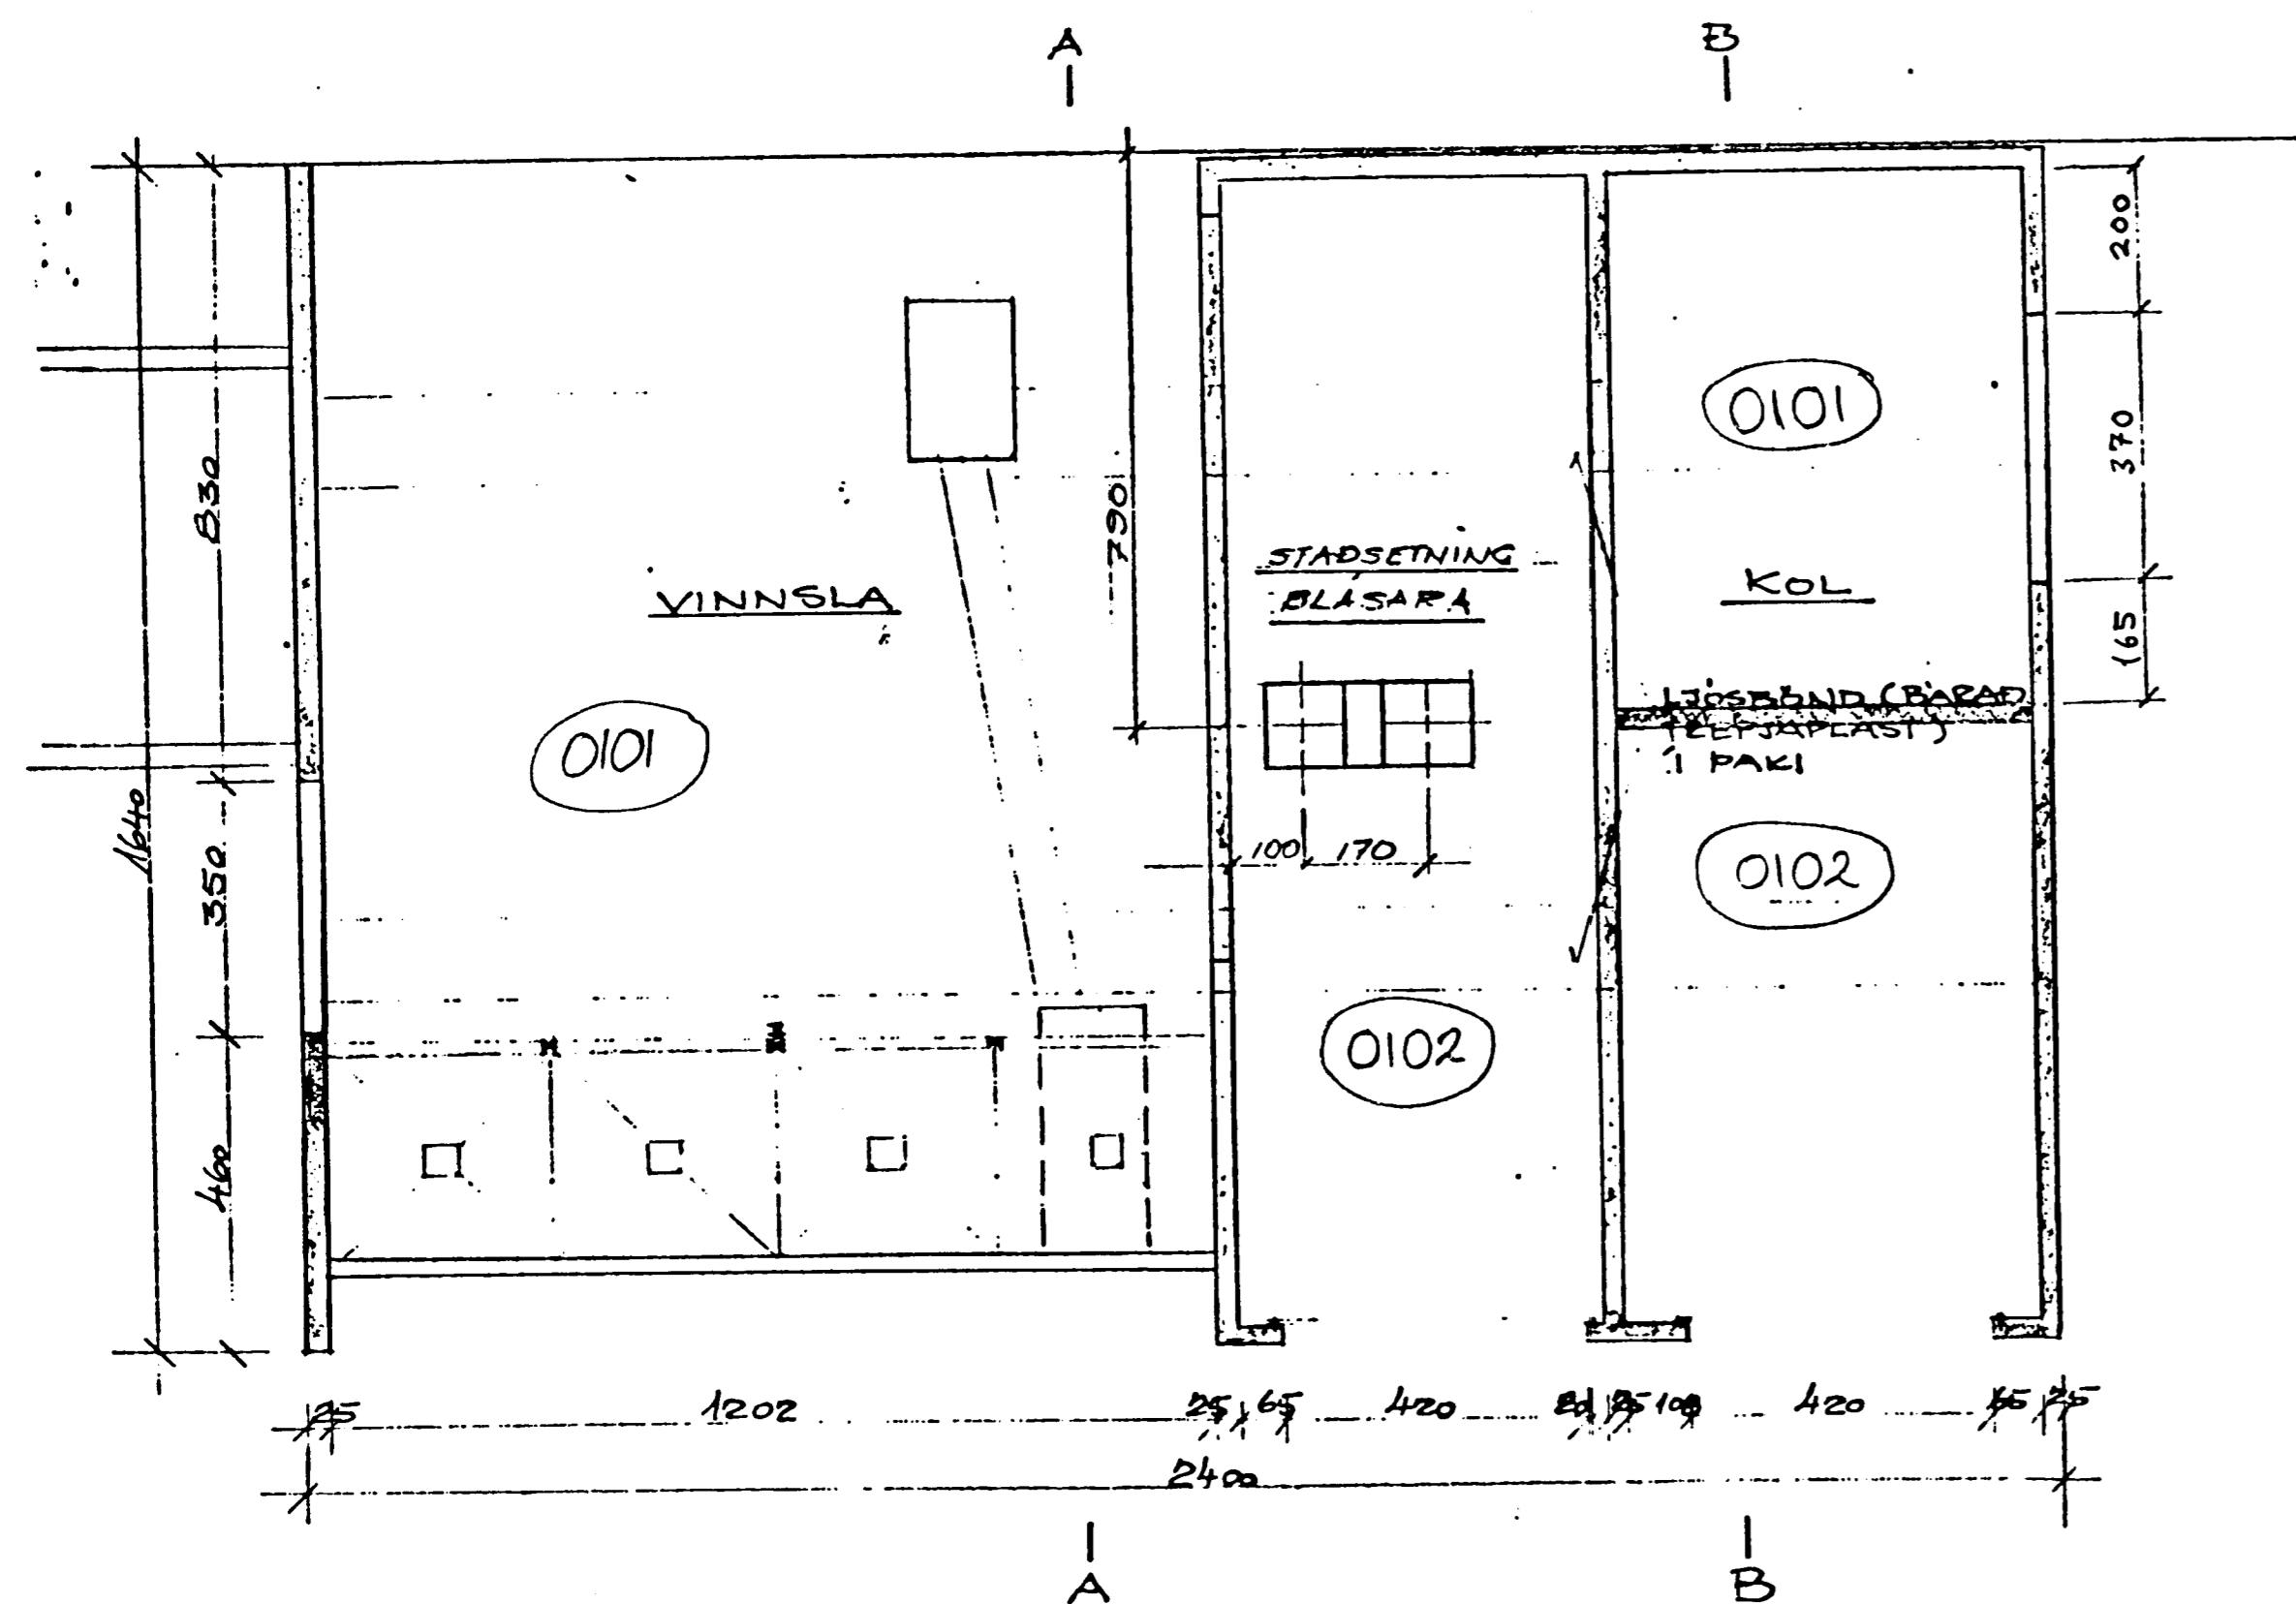

SNIÐ B-B

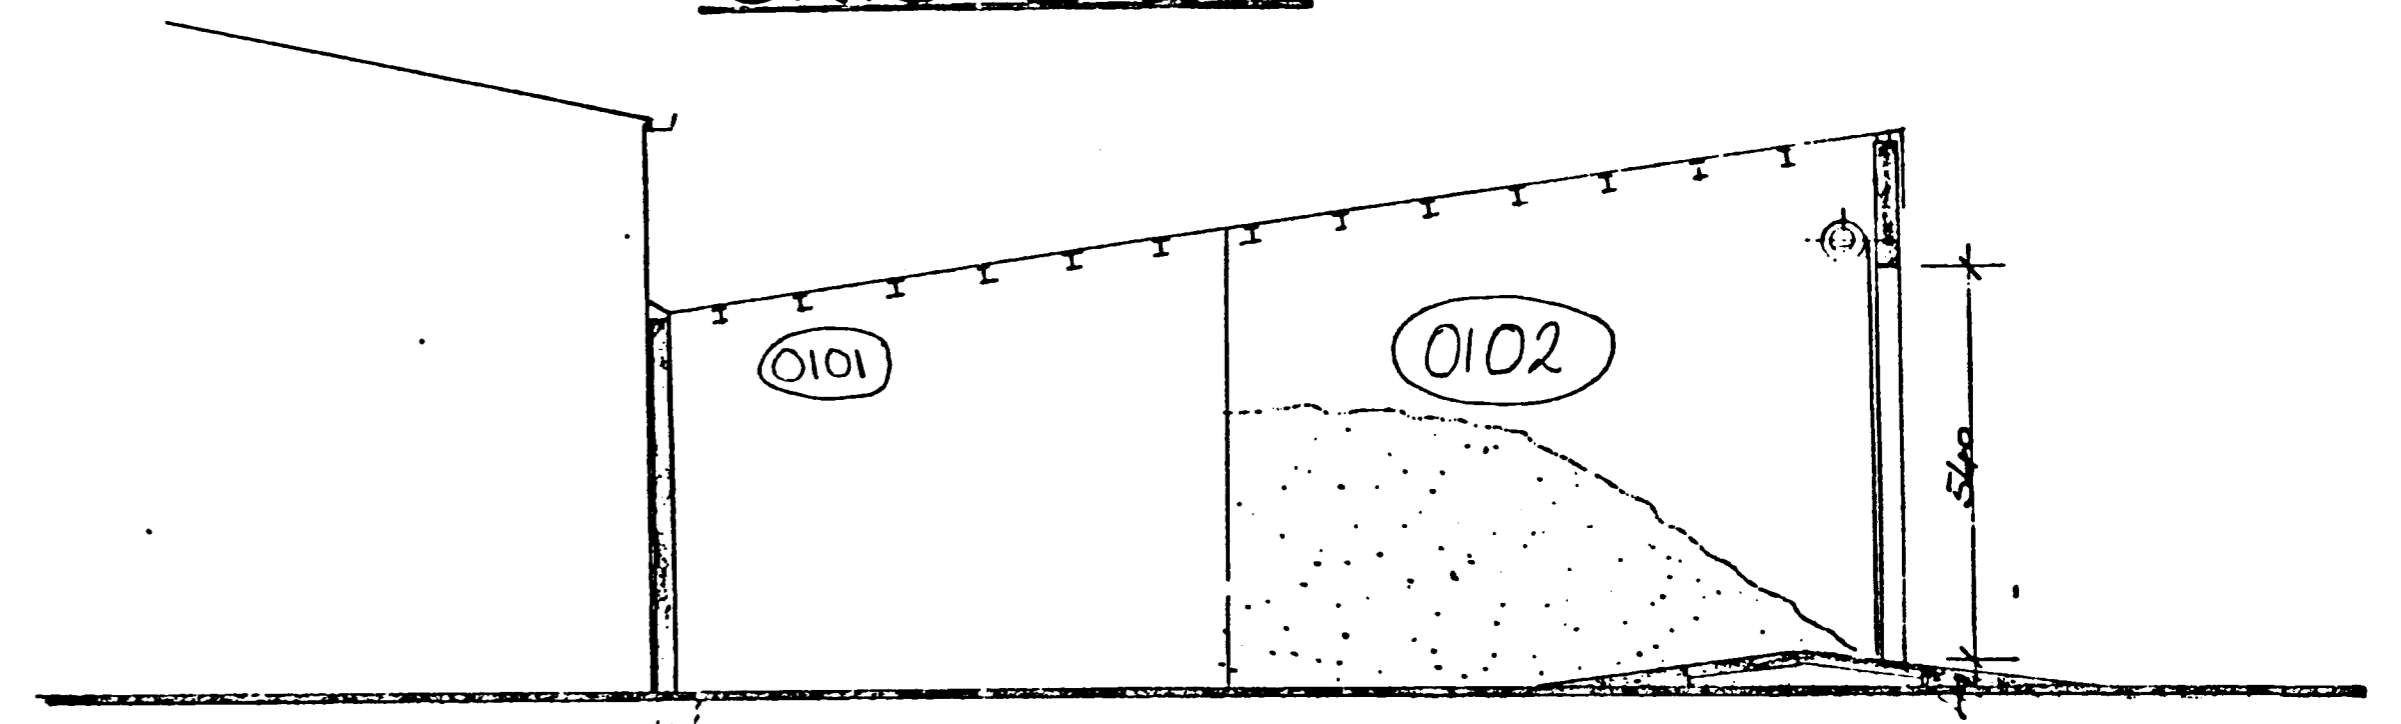

Alcan á Íslandi hf.		
Skráning matshluta bygginga í Straumsvík		
KRAGASALLAVINNSLUHÚS	123154	51
<small>Heiti byggingar</small>	<small>Fastanúmer</small>	<small>Landnúmer</small>
VST Verkfræðistofa Sigurðar Thoroddsen hf. kt. 611276-0289		
Niels Indriðason		2003-10-07
<small>Niels Indriðason kt. 181144-3949</small>		<small>Dagsetning</small>

4	20.7.78	HED A DRECCULL	ÍSLENZKA ALFÉLAGIÐ HF STRAUMSVÍK KRAGASALLAVINNSLA
3	22.7.78		
2	4.6.78		
1	9.2.78		
5	23.11.78	STABS. A BLASALA	
BR.	DAGS	BREYTING	
TÆKNIPJÓNUSTAN SF ÁRMÚLA 1 - REYKJAVÍK - Sími 83844			HANNAÐ <i>BP</i> KYRDI 1:1000 1:1000
<i>Kristján Þóráðsson</i>			TEIKNAD <i>BP</i> DAGS 9.2.78
VFIRFARID			NR. 7301 BL. 1 AF.