




Samþykkt þann
 02 APR. 2013
 Byggingafulltrúinn í Hafnarfirði
 F.h. Brynjar Rafn Ólafsson

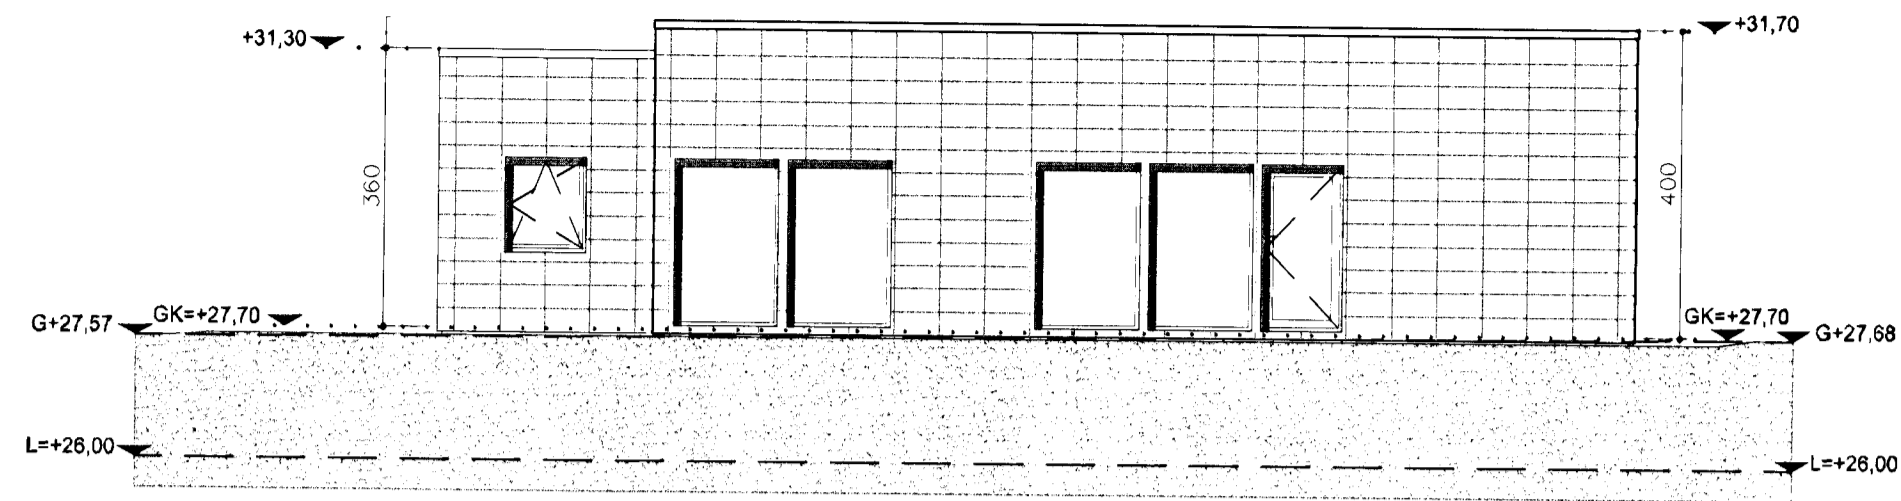


Suðurhlið

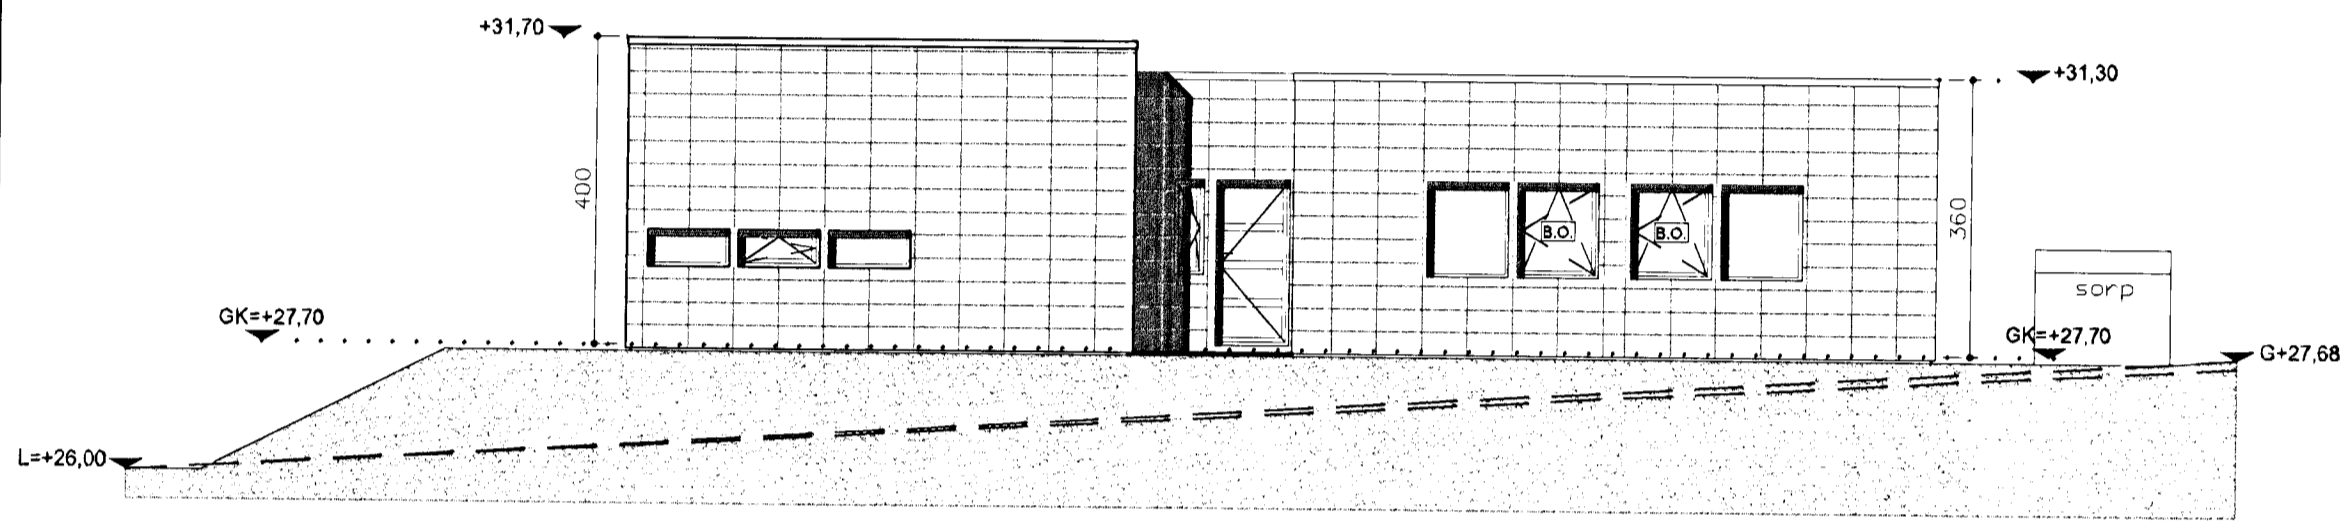


Austurhlið

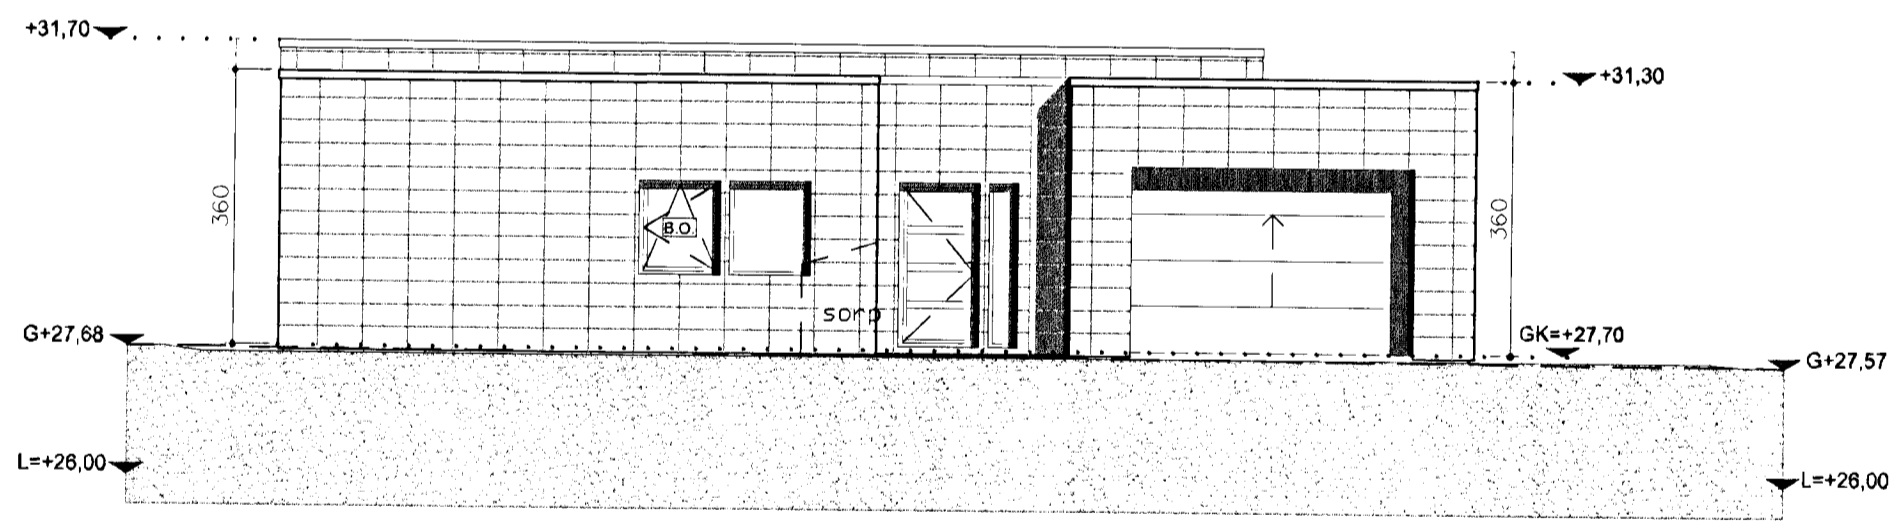


Norðurhlið

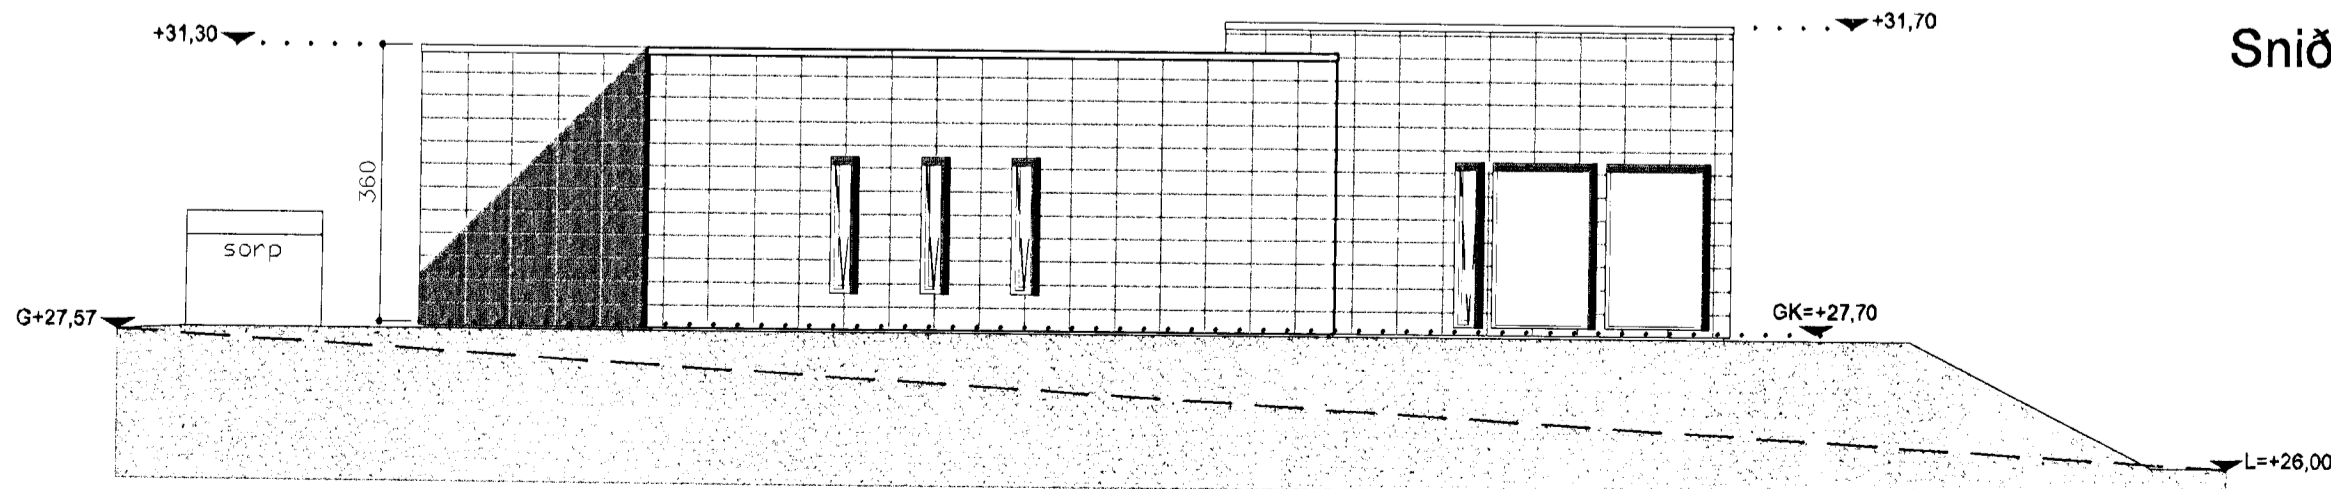

Vesturhlið

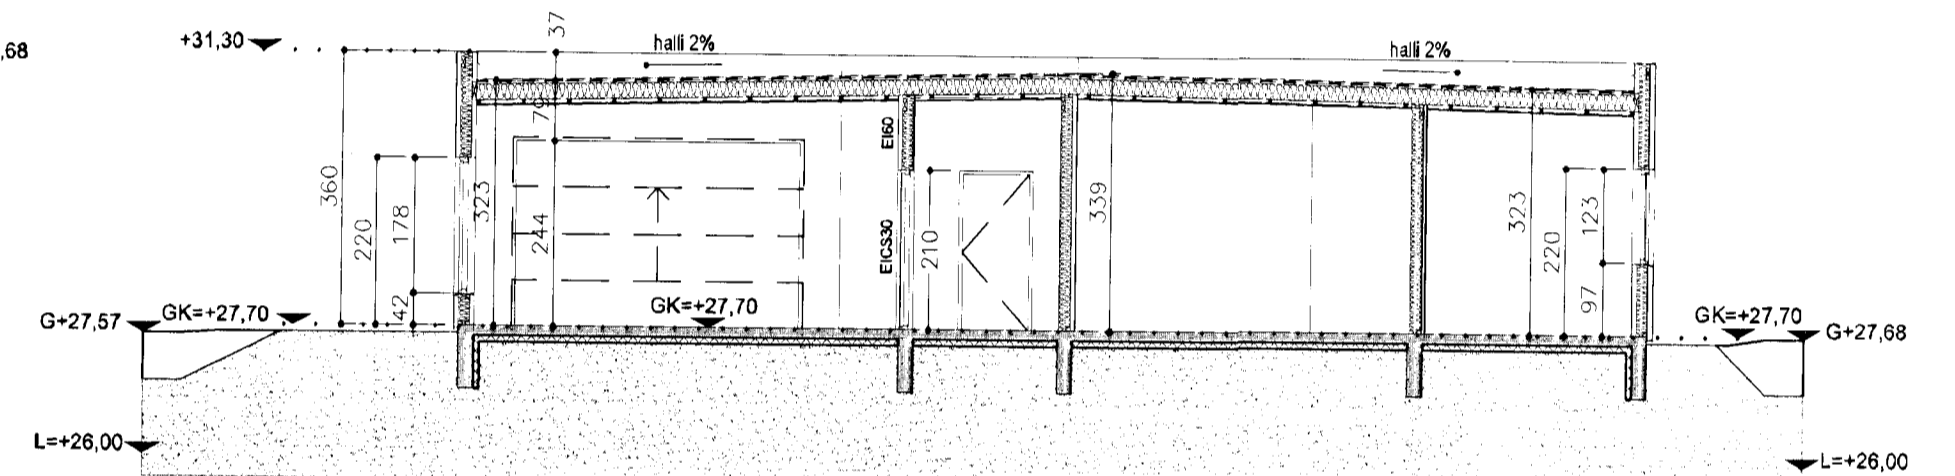

Snið S 1

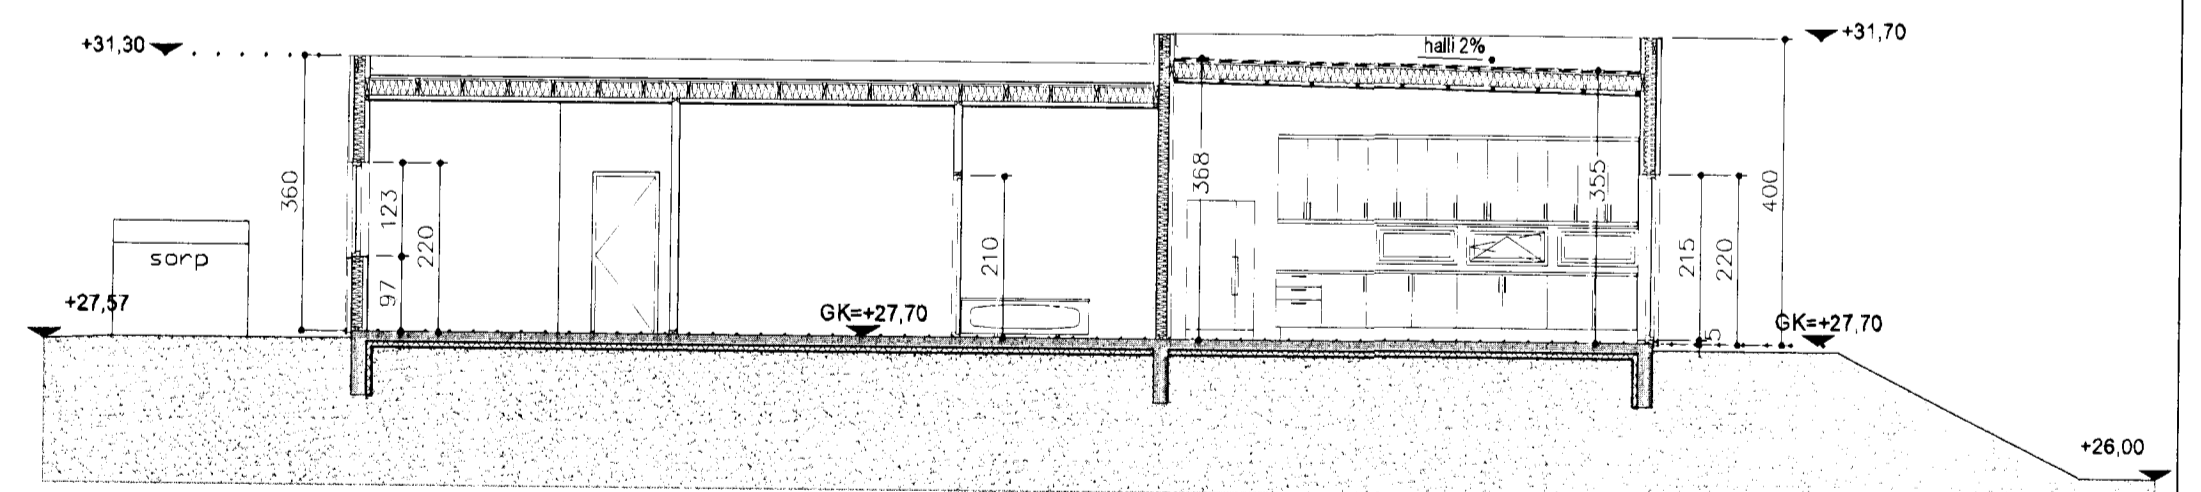

Snið S 2

Húsið var hannað af Kristni Ragnarssyni arkitekt

Kvistavellir 29 - Hafnarfirði

Aðaluppdráttur - Reyndarteikning
 Útlit og aðlögun að landi - Snið

Hannað: KR Kvarði: 1:100
 Reiknað: Dagss.: 20.03.2013
 Teiknað: SÁ Verk nr.:
 Yfirfarið: SA
 Breytt: SA Teikn. nr.: A.102

Sigurbergur Arnason arkitekt kt. 050658-3229 Norðurvangi 44 - 220 Hafnarfirði sími 8208283 sigurbergur@arkitektinn.is

Sigurbergur Arnason

WWW.ARKITEKTINN.IS