
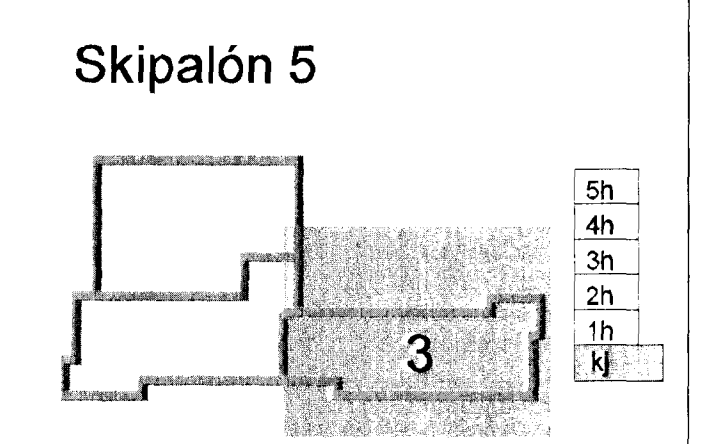


SKÝRINGAR

Almennar skýringar sjá teikningu PO 000
 Þar sem lagnir koma í gegnum steyptra undirstöður skal gera gót 300x300 staðsett 100mm undir rennisskóta.

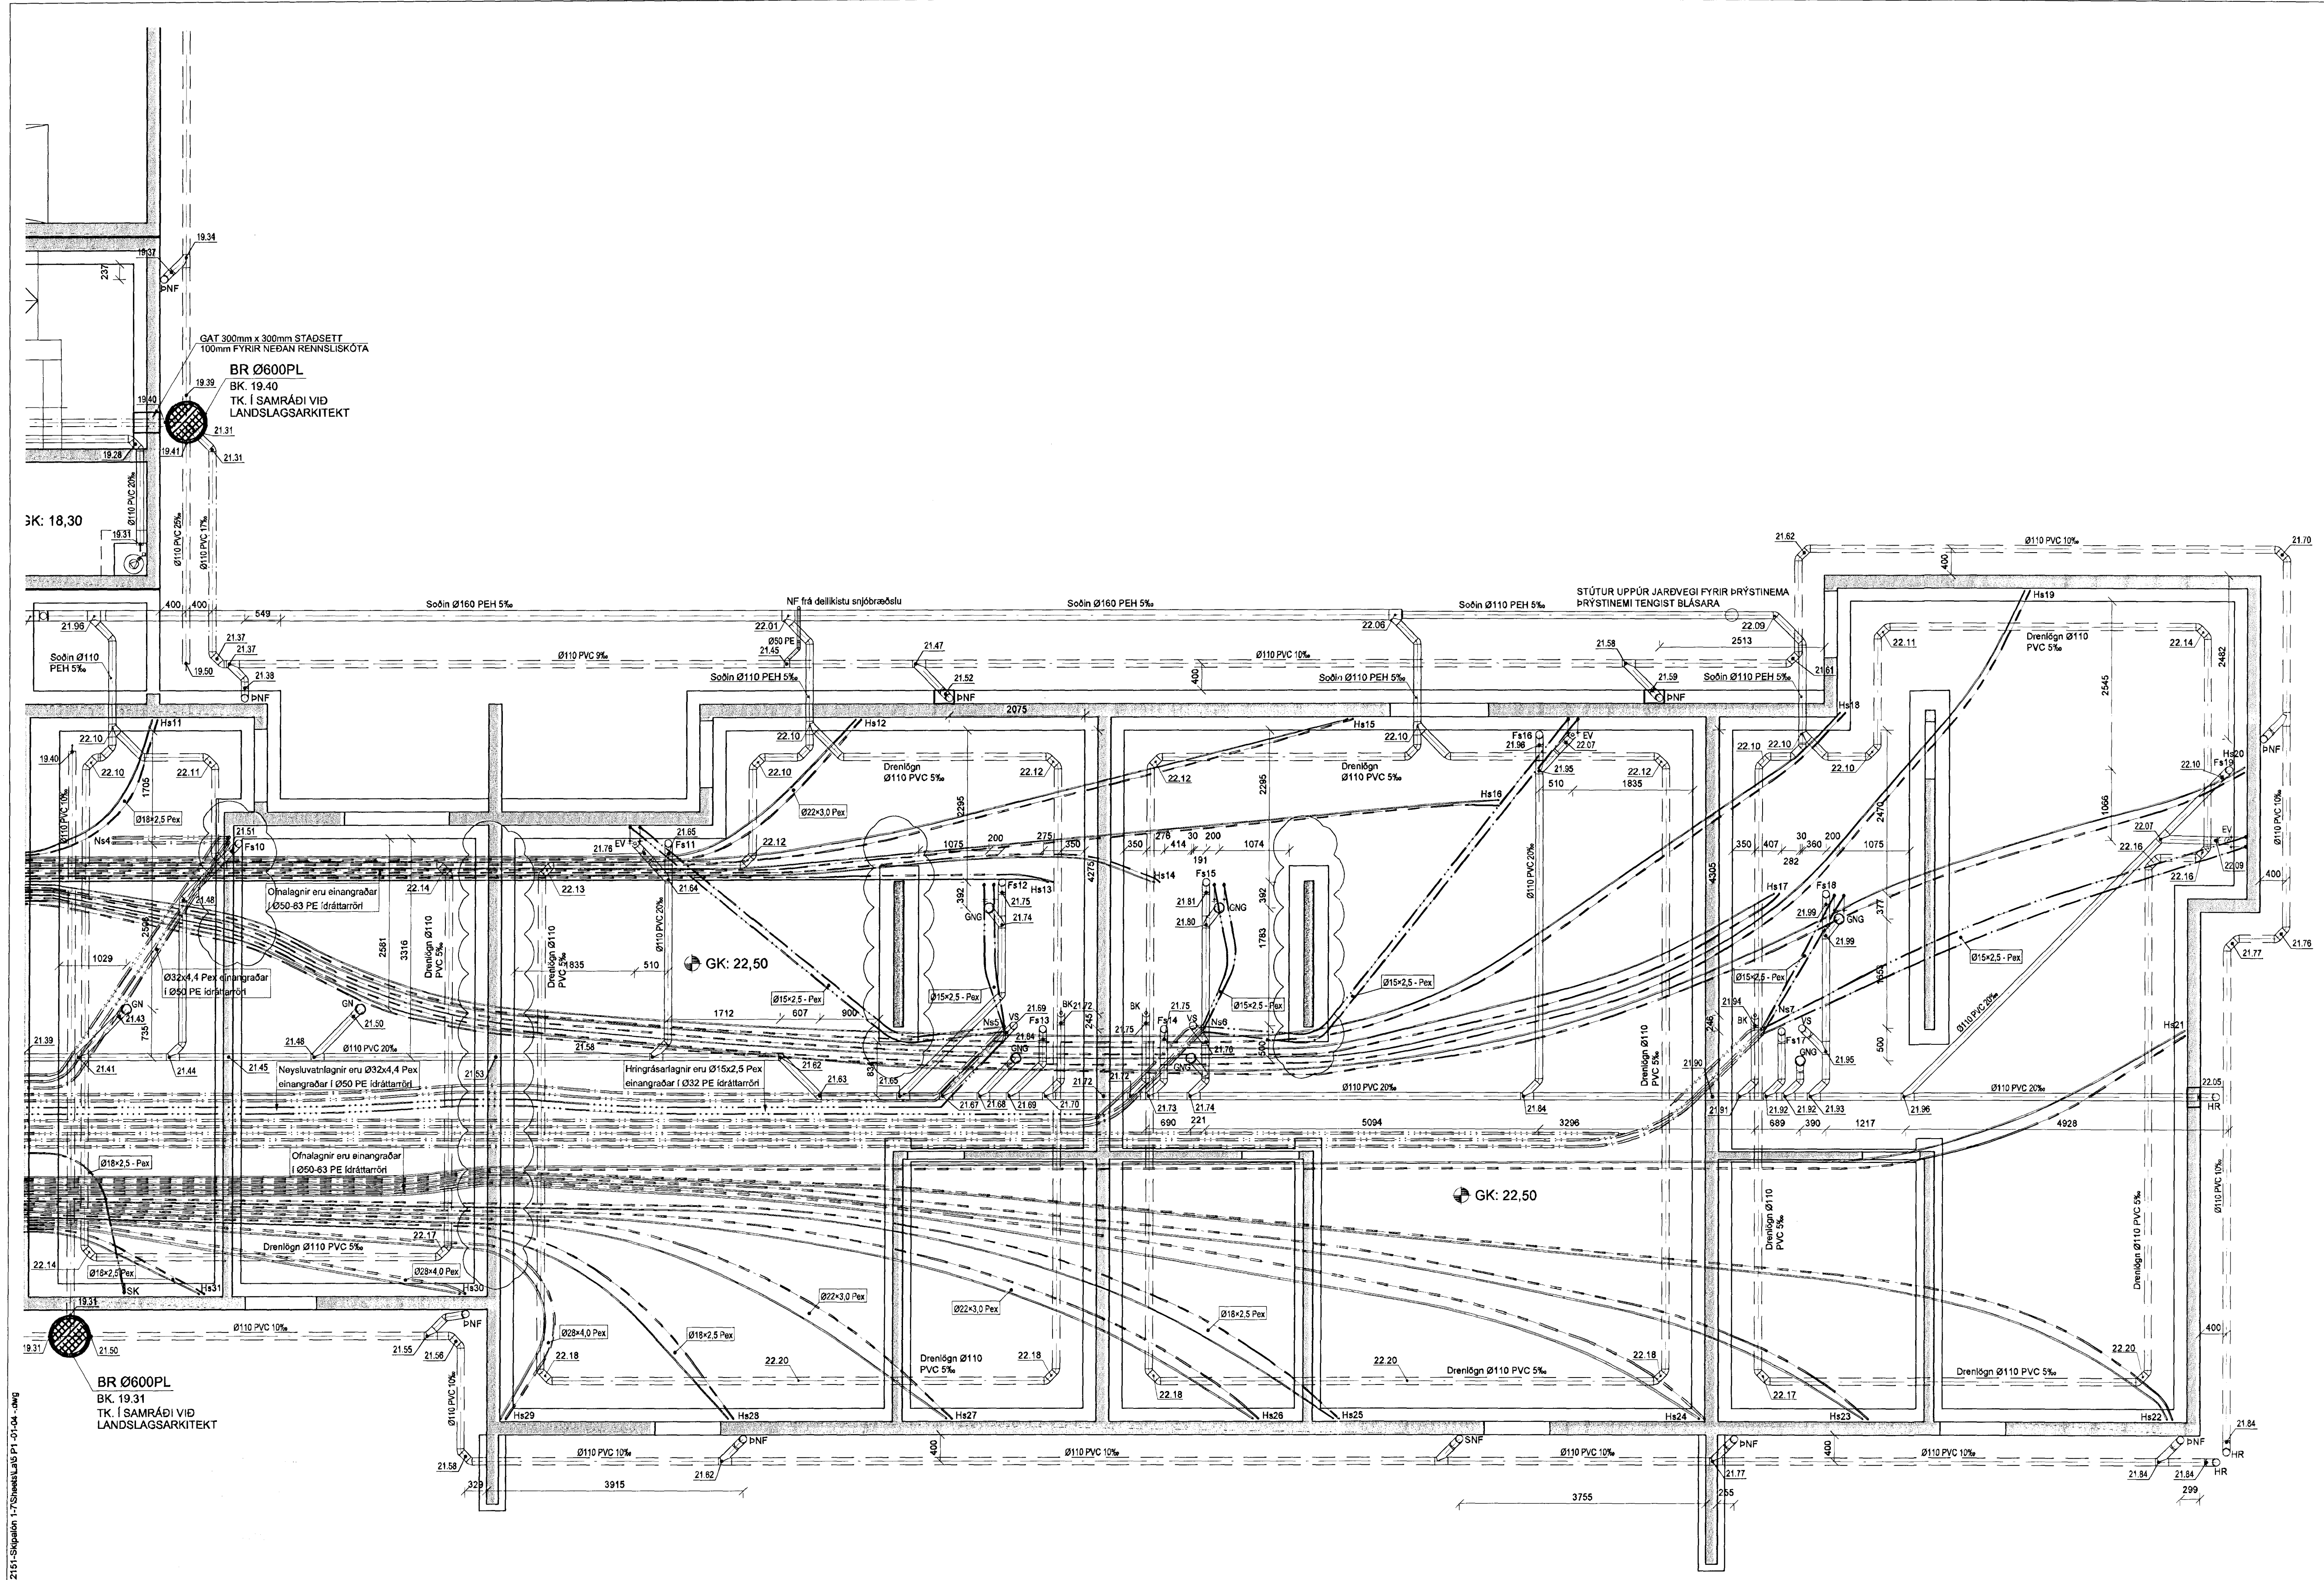

B 22.03.13 Breyting á lagnaleiðum á innsteyptum lögnum BIB/SÁS
 A 20.12.12 Neyslu- og hitalagnir settar inn á grunnlagri BIB/SÁS
 Útg. Dags. Skýring. Hannes Á Yrfað

22. mars 2013 VSB
 VERKFRÆÐISTOFA

BJEJARI HRAUN 20 • 220 HAFNARJÖRÐUR • KENNIT. 710796-2999
 vsb@vsb.is • Sími 585 8600 • Fax 585 8610 • www.vsb.is

Áritun sérhönnuðar Sveinn Aki Svemmisson Kt. 232855 5609 - aki@vsb.is
 Verkefni SKIPALÓN 5 221 HAFNARFIRÐI
 Verkefni Lagnir Grunnlagri Grunnmynd 3
 Hannad. BIB Taknað. BIB/GG Yfirfarð. SÁS Kvart. 1.50 / A1 Síða -
 Dags. 31.10.2012 Verkefni 12151 Teikning 5 P1-03 Útgáfa B

V:\03\212151_Skipalón 1-7_Hafnarfirði\17_Tekningar\22-Project_Navigatort\21210_Skipalón 1-7_Sveinn Aki Svemmisson P1-03.dwg