


SKÝRINGAR

Almennar skýringar sjá teikningu P0 000 og LD 000


Hringrásarlagnir

Hringrásarlagnir sem fara með neysluvatnsstofnum skulu vera Ø15x2,5mm

Setja skal hitameili og strengloka á hverja hringrásarlögn. Fyrir hvern stakan stofn skal strengloki hleypa í gegnum sig 0,015 l/s

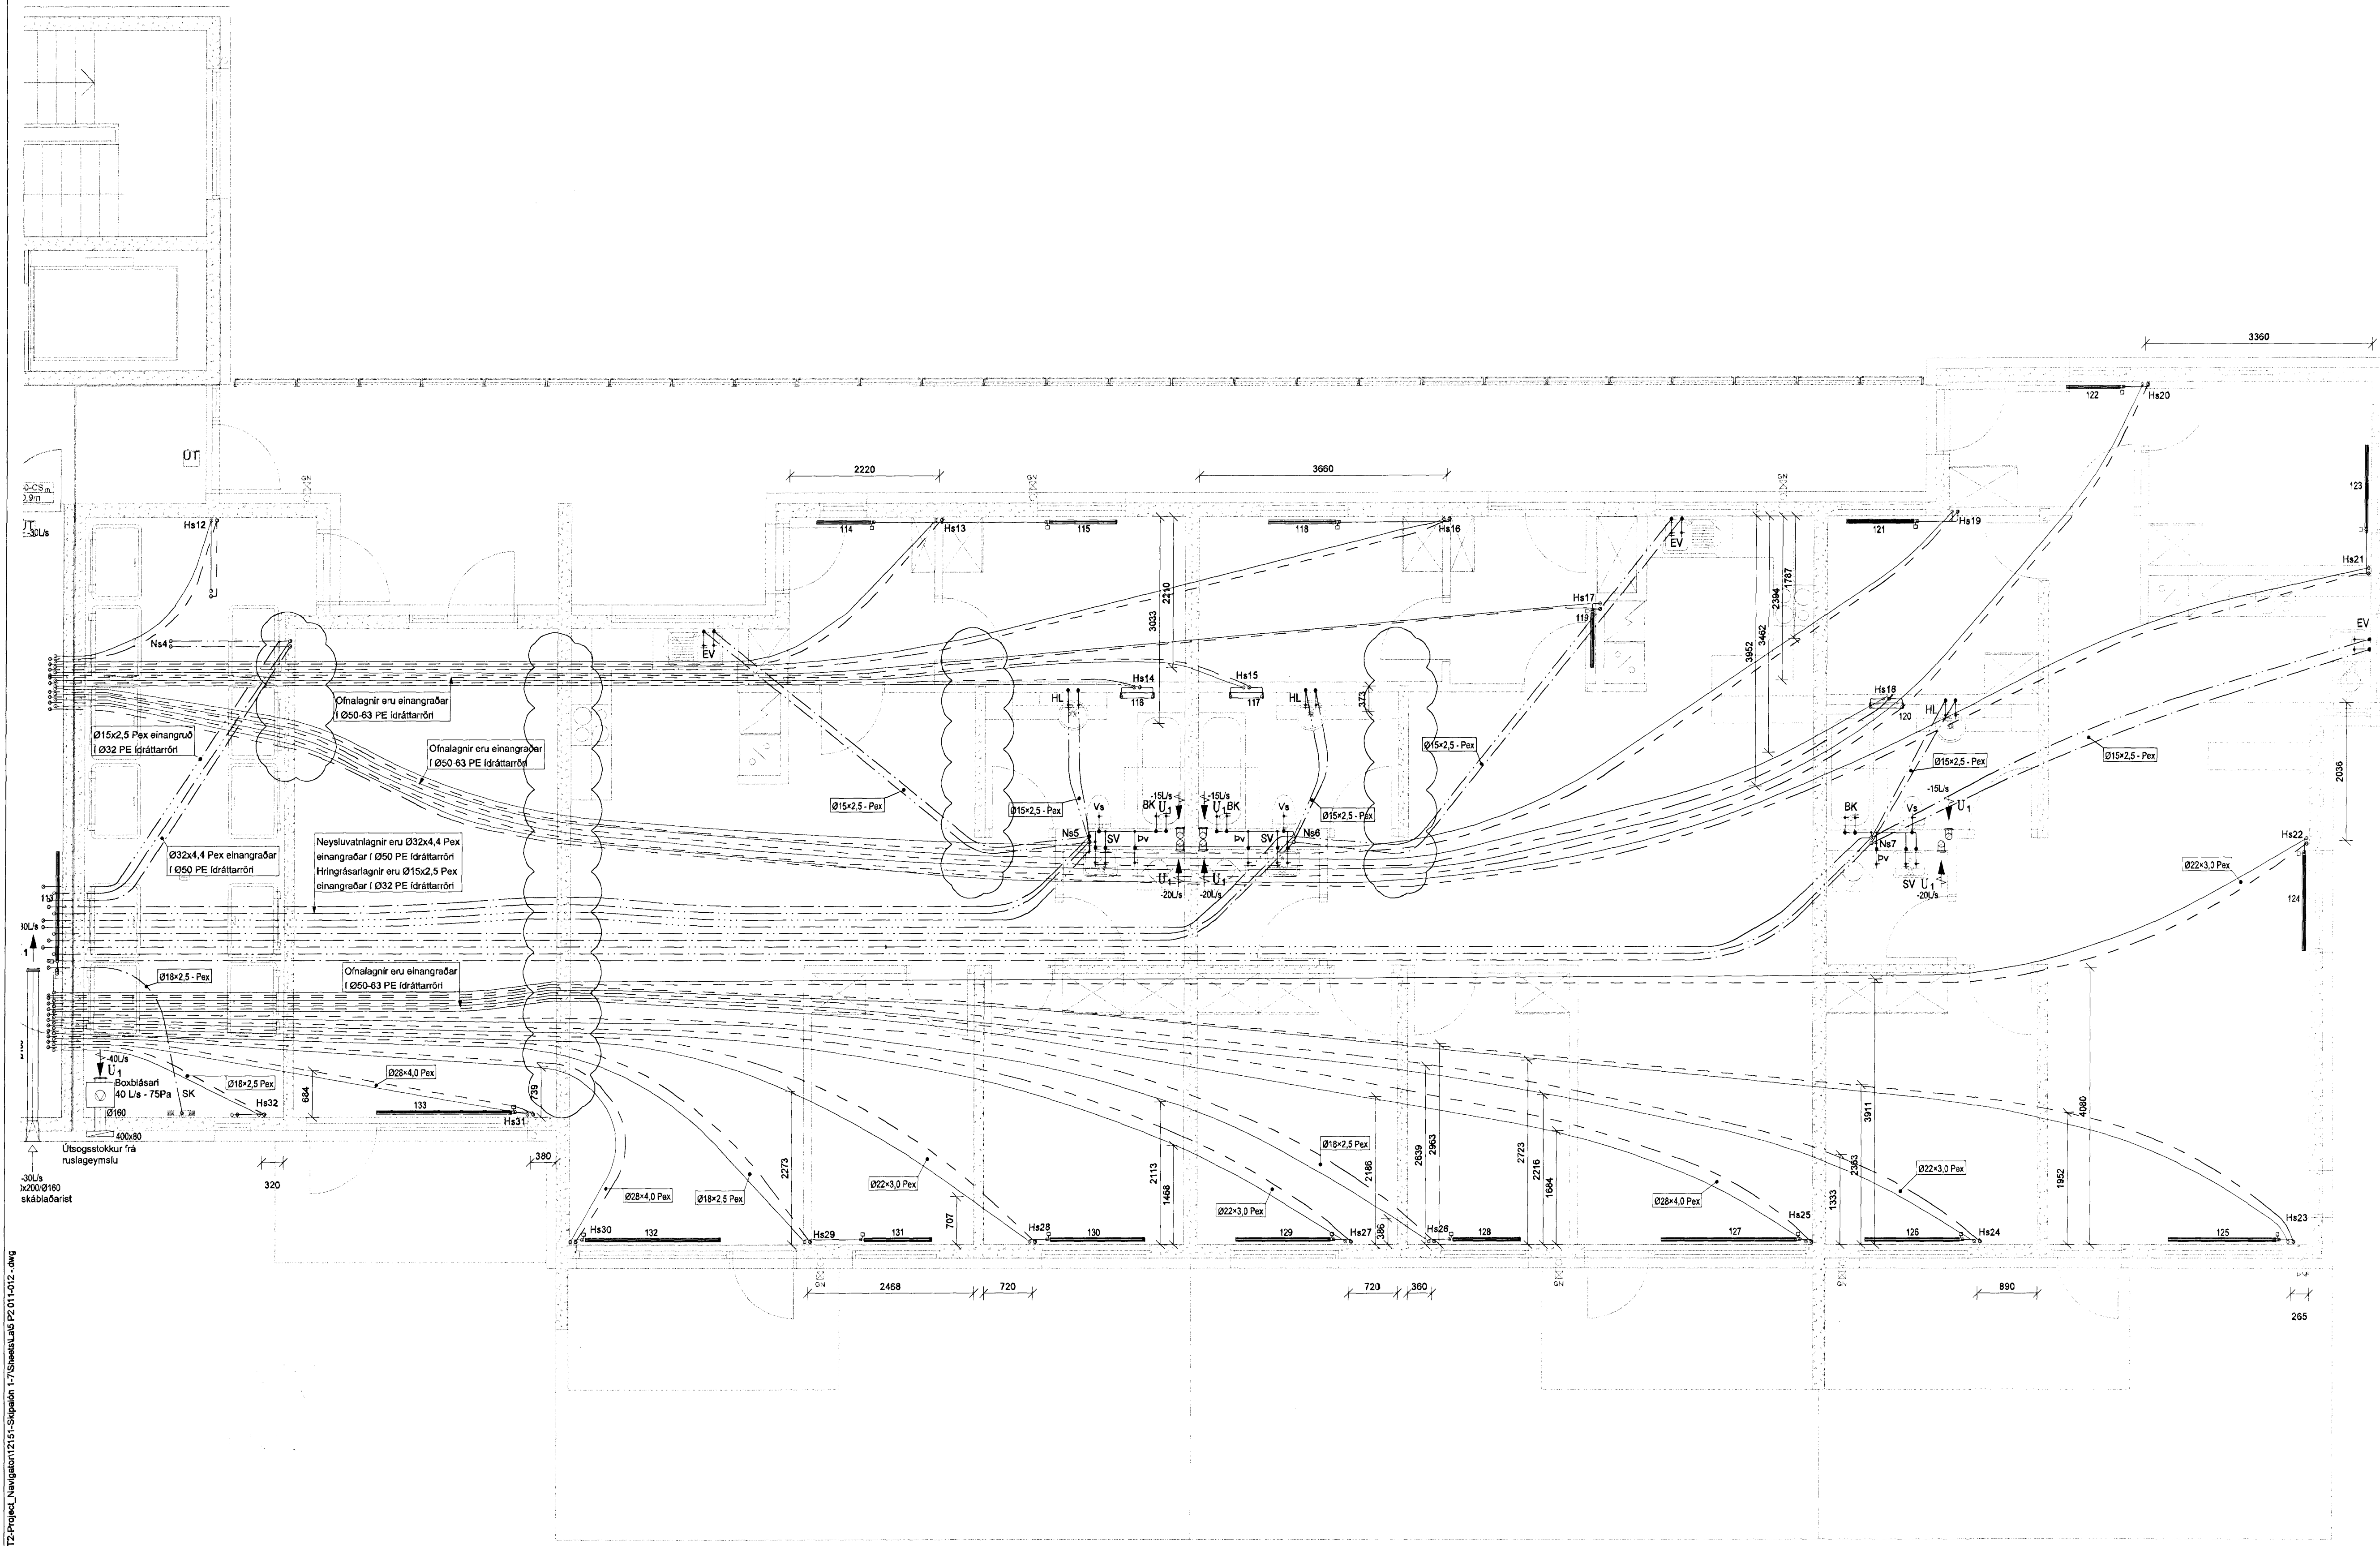

Skipalón 5

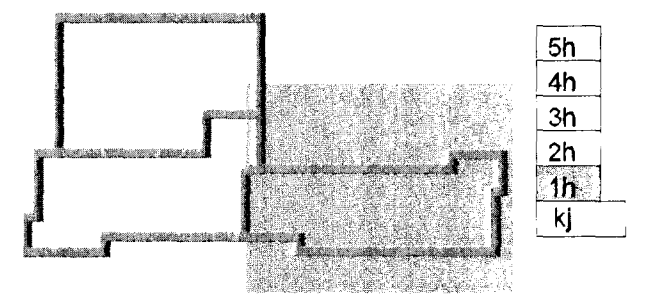

B 22.03.13 Breyting á lagnaleiðum á innsteyptum lögnum BIB/SÁS
 A 18.01.13 Breyting á öfnum, útsög úr ruslageymslu o.þ. BIB/SÁS
 Dtg. Hannabýrftir
 22. mars 2013
 VSB
 VERKFRÆÐISTOFA
 BÆJARHRAUN 20 • 220 HAFNARFJÖRÐUR • KENNIT. 710706-2899
 vab@vsb.is • Sími 585 8600 • Fax 585 8610 • www.vsb.is

Áritun sérfræðingar
 Sveinn Áki Sverrisson
 Kt: 230855 5609 • aki@vsb.is
 Verkhætti
Skipalón 5
 221 HAFNARFIRÐI
 Verkhætti
 Lagnir
 Hreinlætis - hitalagnir og loftræsing, 1.hæð
 Grunnmynd
 Hannabýrftir
 BIB/GG SAS Yfirfarið 1:50 / A1 Síða -
 Dags. 20.12.2012 Verkhætti Teikning Útgáfa
 12151 5 P2 012 B

V:\2012\2151\Skipalón 5 - Hafnarfirði\11\Teikningar\22\Project_Navigation\2151\Skipalón 5 - Hafnarfirði\2151-011-012.dwg