


Samþykkt á fundi bygginga-
nefndar þ. 27. 7. 1983.
BYGGINGAFULLTRÚINN
Í HAFNARFIRÐI
E. Jónsson

Ganga skal frá öðru
eldstæði í samráði við
stökkvillissjóra

Áskilinn sélygdráttur af
heita pottinum. E. Jón.

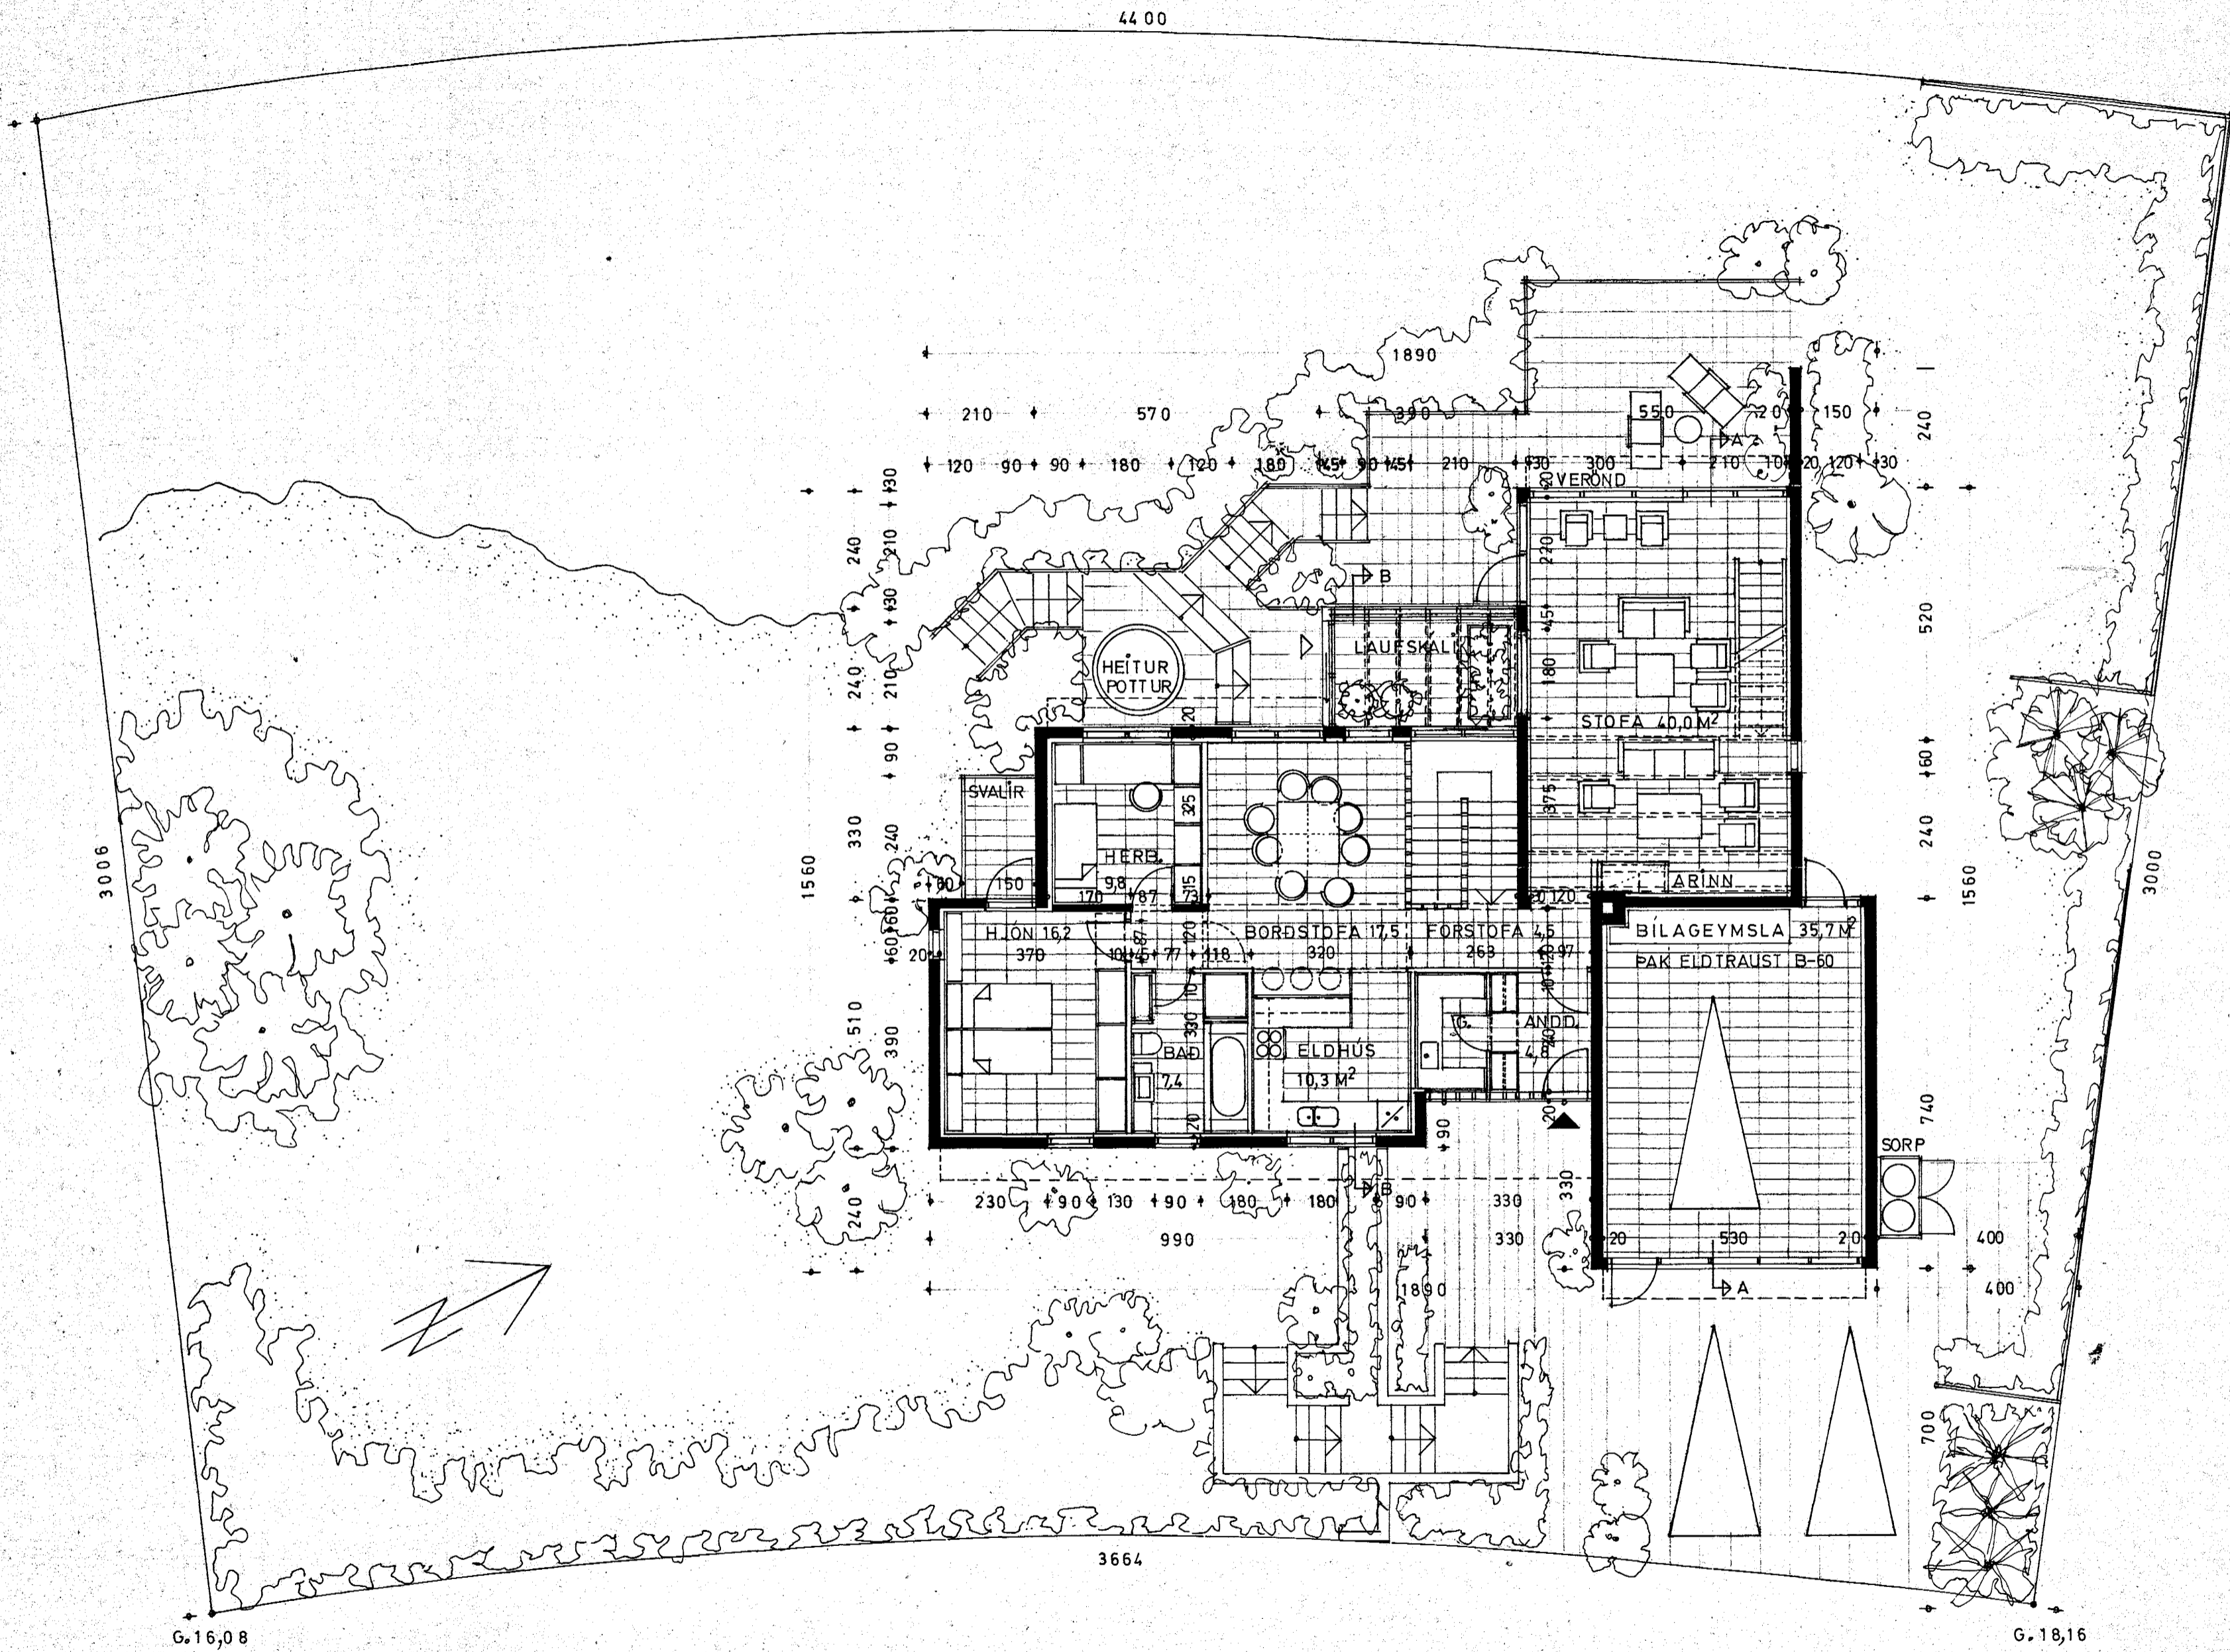

G.16,08

G.18,16

8650-0510-01

SÆVANGUR 51, HAFNARFIRÐI
GRUNNMYND EFRÍ HÆÐAR, MÆLKV. 1:100
SVERRIR NORÐFJÖRÐ ARKITEKT F.A.I.
HREFNUGÖTU 8, REYKJAVÍK, S. 273 20
JÚLÍ '83 *Sverri Norðfjörð* BR. 22.7.83