


GRUNNMYND

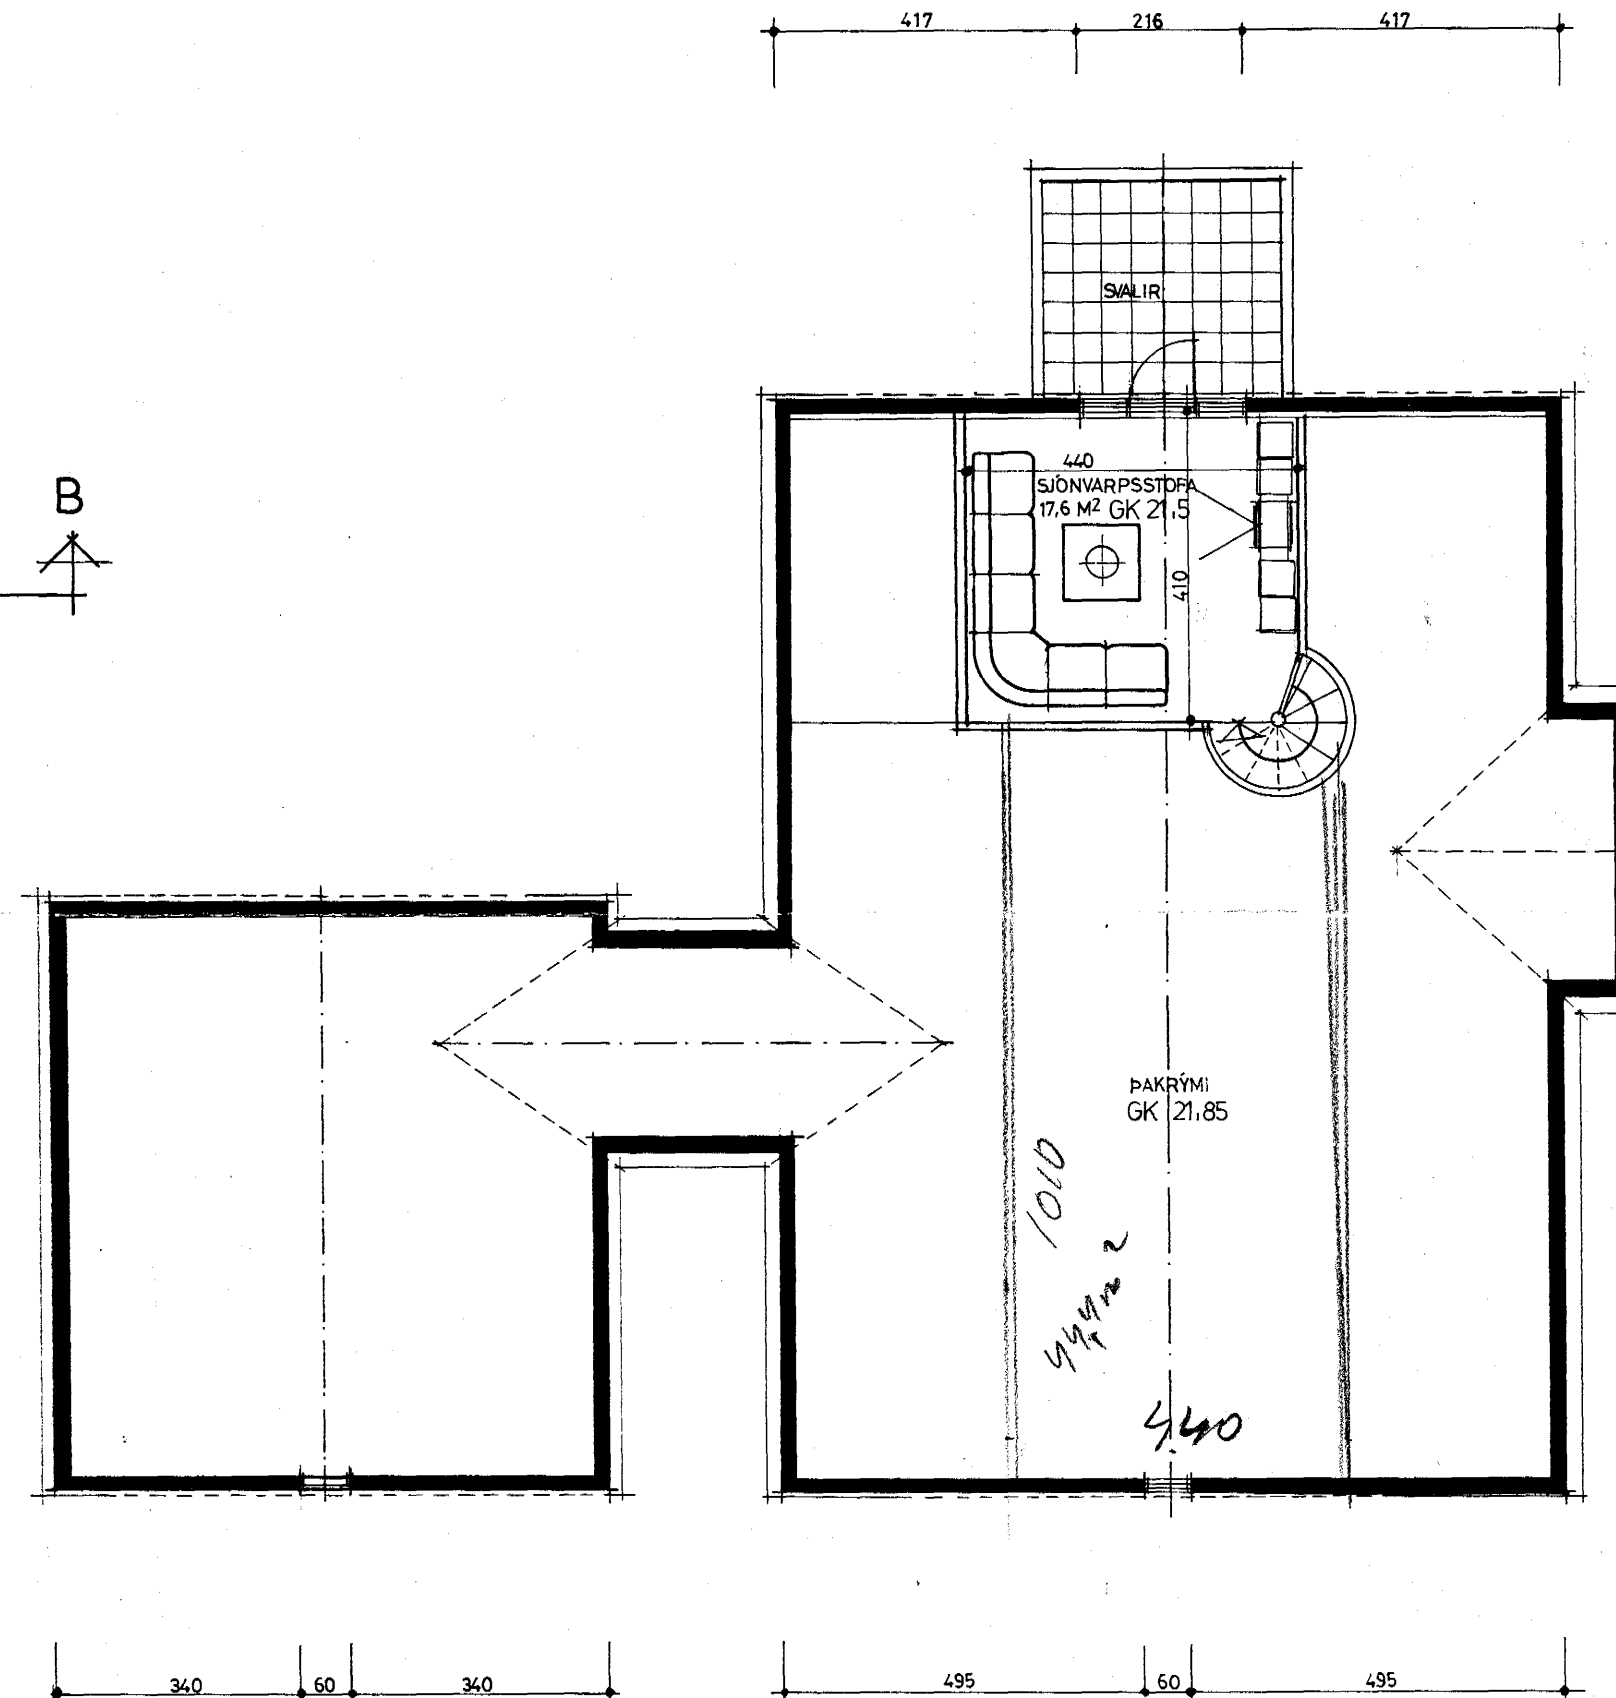

GRUNNMYND "SJÓNVARPSALLUR" & ÞAKRÝMI

8650-0530. 01
02

BRÚTTÓ STÆRÐIR:	FLATARMÁL	RÚMMÁL
HÚS	170.66 M ²	664.3 M ³
BÍLGEYMSLA	57.72 M ²	210.7 M ³
Samtals	228.38 M ²	875 M ³
SJÓNVARPSALLUR	17.6 M ²	
ÞAKRÝMI	21.85 M ²	

SÆVANGUR 53, HAFNARFIRÐI

GRUNNMYNDIR
MÁL 1:100
MÁÍ 1983