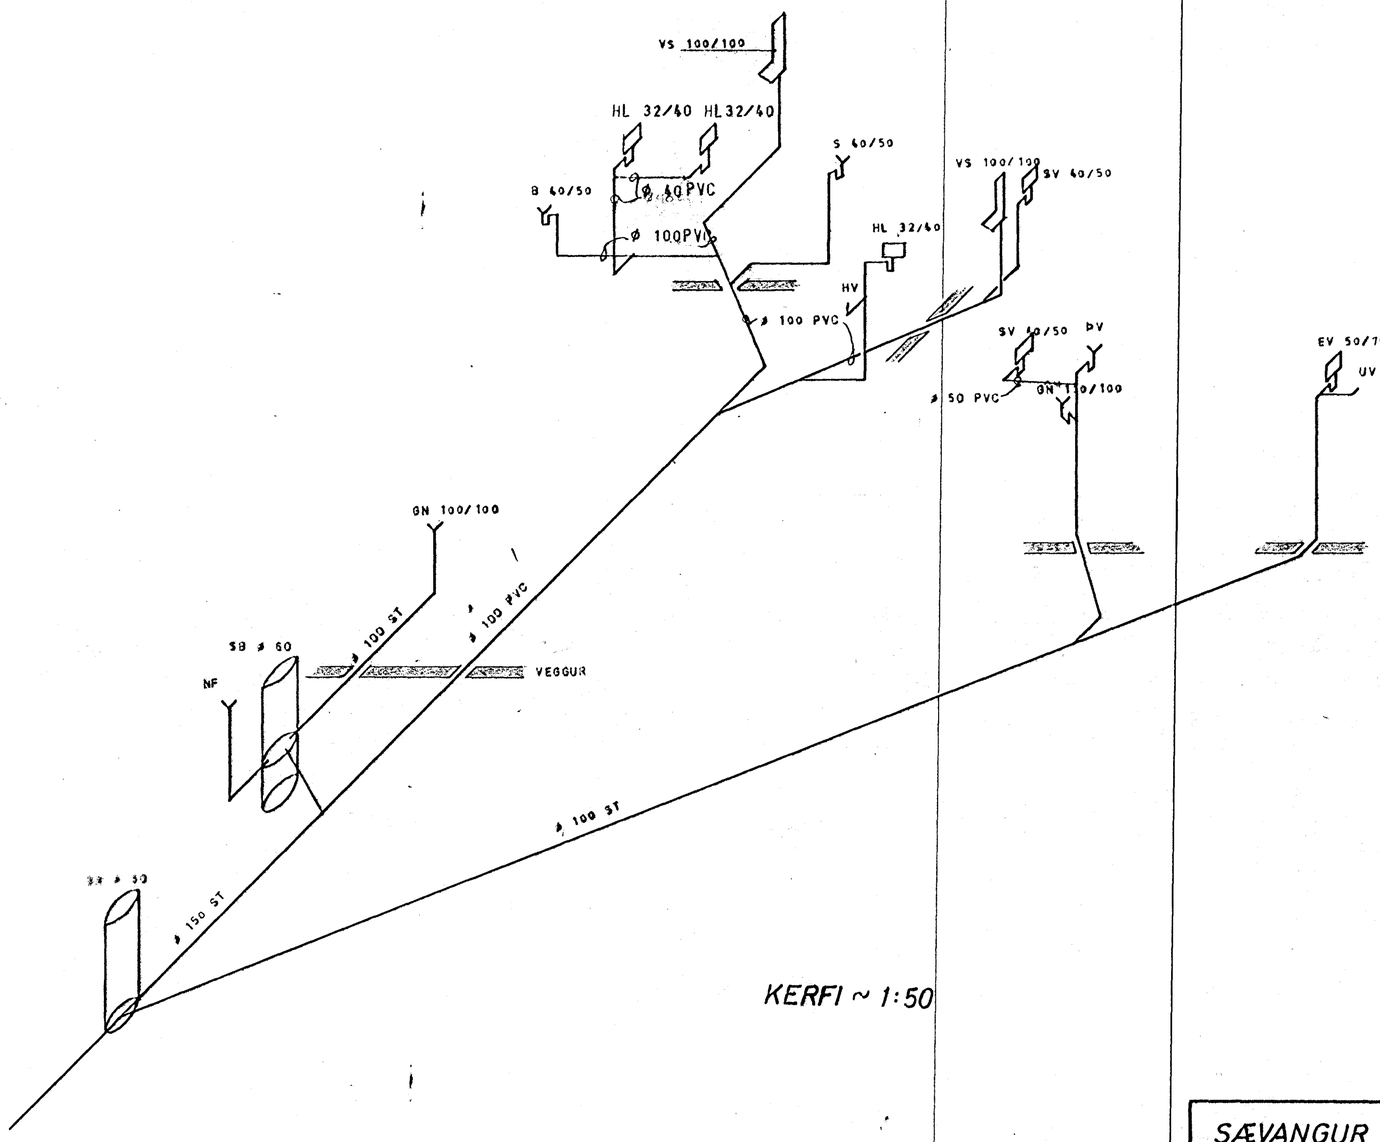

KERFI ~ 1:50

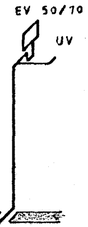

SKÝRINGAR

VS	VATNSSALERNI
BI	BIDET
HL	HANDLAUG
S	STEYPIBAÐ
B	BAÐ
SV	SKOLVASKUR
ÞV	ÞVOTTAVÉL
EV	ELDHÚSVASKUR
UÞ	UPPÞVOTTAVÉL
GN	GÓLFNIÐURFALL
NF	NIÐURFALL
Þ	ÞAKNIÐURFALL
ST	STEYPURÖR
J	STEYPUJÁRNSRÖR (POTTRÖR)
PVC	PLASTRÖR
BR	BRUNNUR
SB	SANDBRUNNUR
HV	FRÁRENNSLI HITAVEITU
ÚP	ÚTLOFTUN YFIR ÞAK
HR	HREINSISTYKKI
‰	HALLI Á LÖGN

FRÁRENNSLI:
EFNI OG FRÁGANGUR LAGNA SKAL VERA SAMKVÆMT BYGGINGASAMÞYKKT HAFNARFJARÐAR OG REGLUGERÐ UM HOLRÆSI Í REYKJAVÍK.

SÆVANGUR 11	MÆLIKVARÐI ~1 : 50	VERK 7533	TEIKN NR 2.2
FRÁRENNSLISLÖGN KERFI	Hannað: Teiknað:	Yfirfarið: Samþ: JÞB	DAGS ÁGÚST '76
JÓHANN GUNNAR BERGÞÓRSSON VERKFR MVFÍ STRANDGÖTU 11 — HAFNARFIRÐI — SÍMI 53315	BREYTT 28/4 78 Ou.		