




AFSTADA 1:500

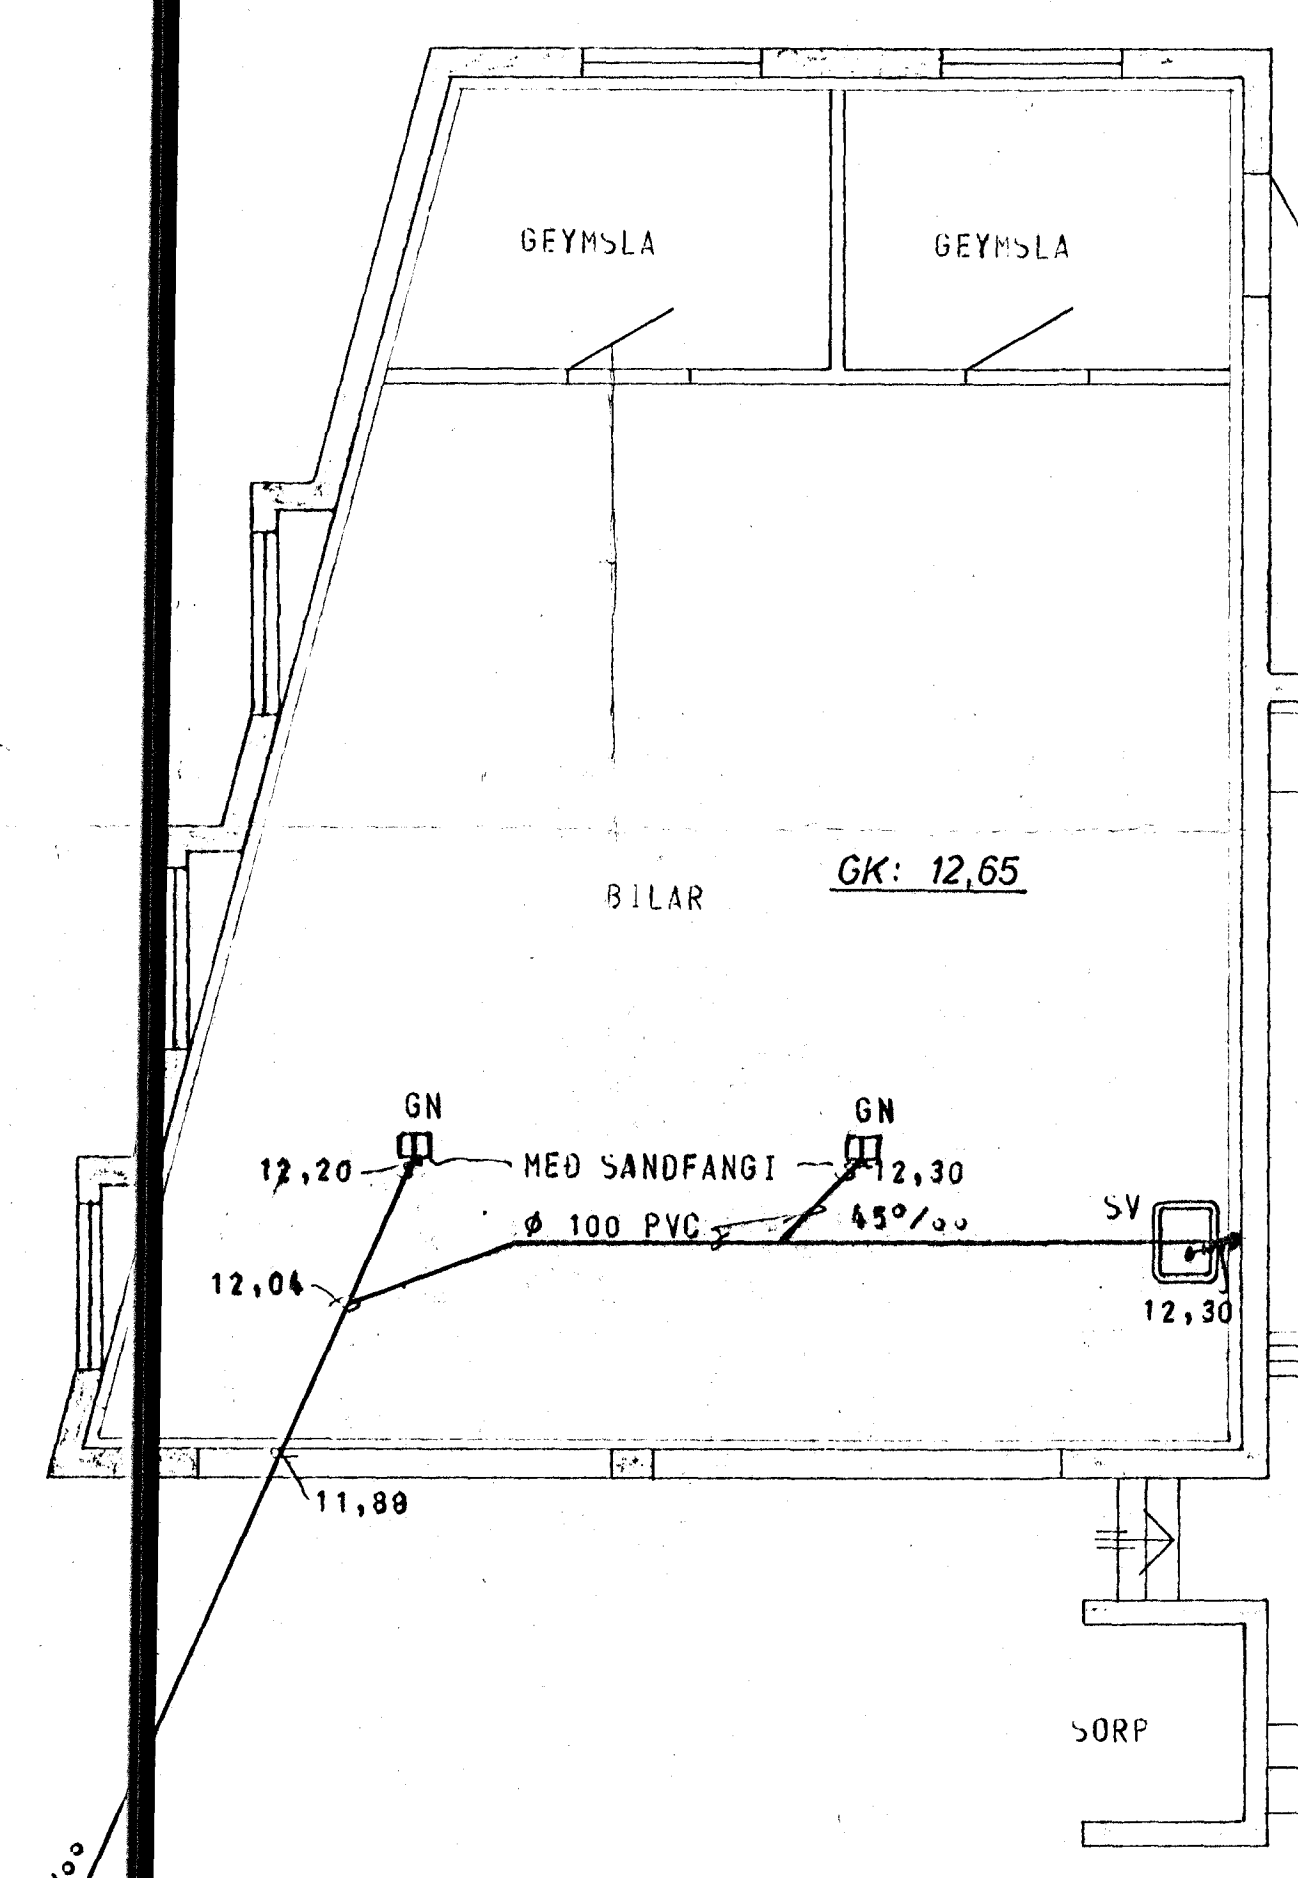

GRUNNMYND HÆÐAR 1:50

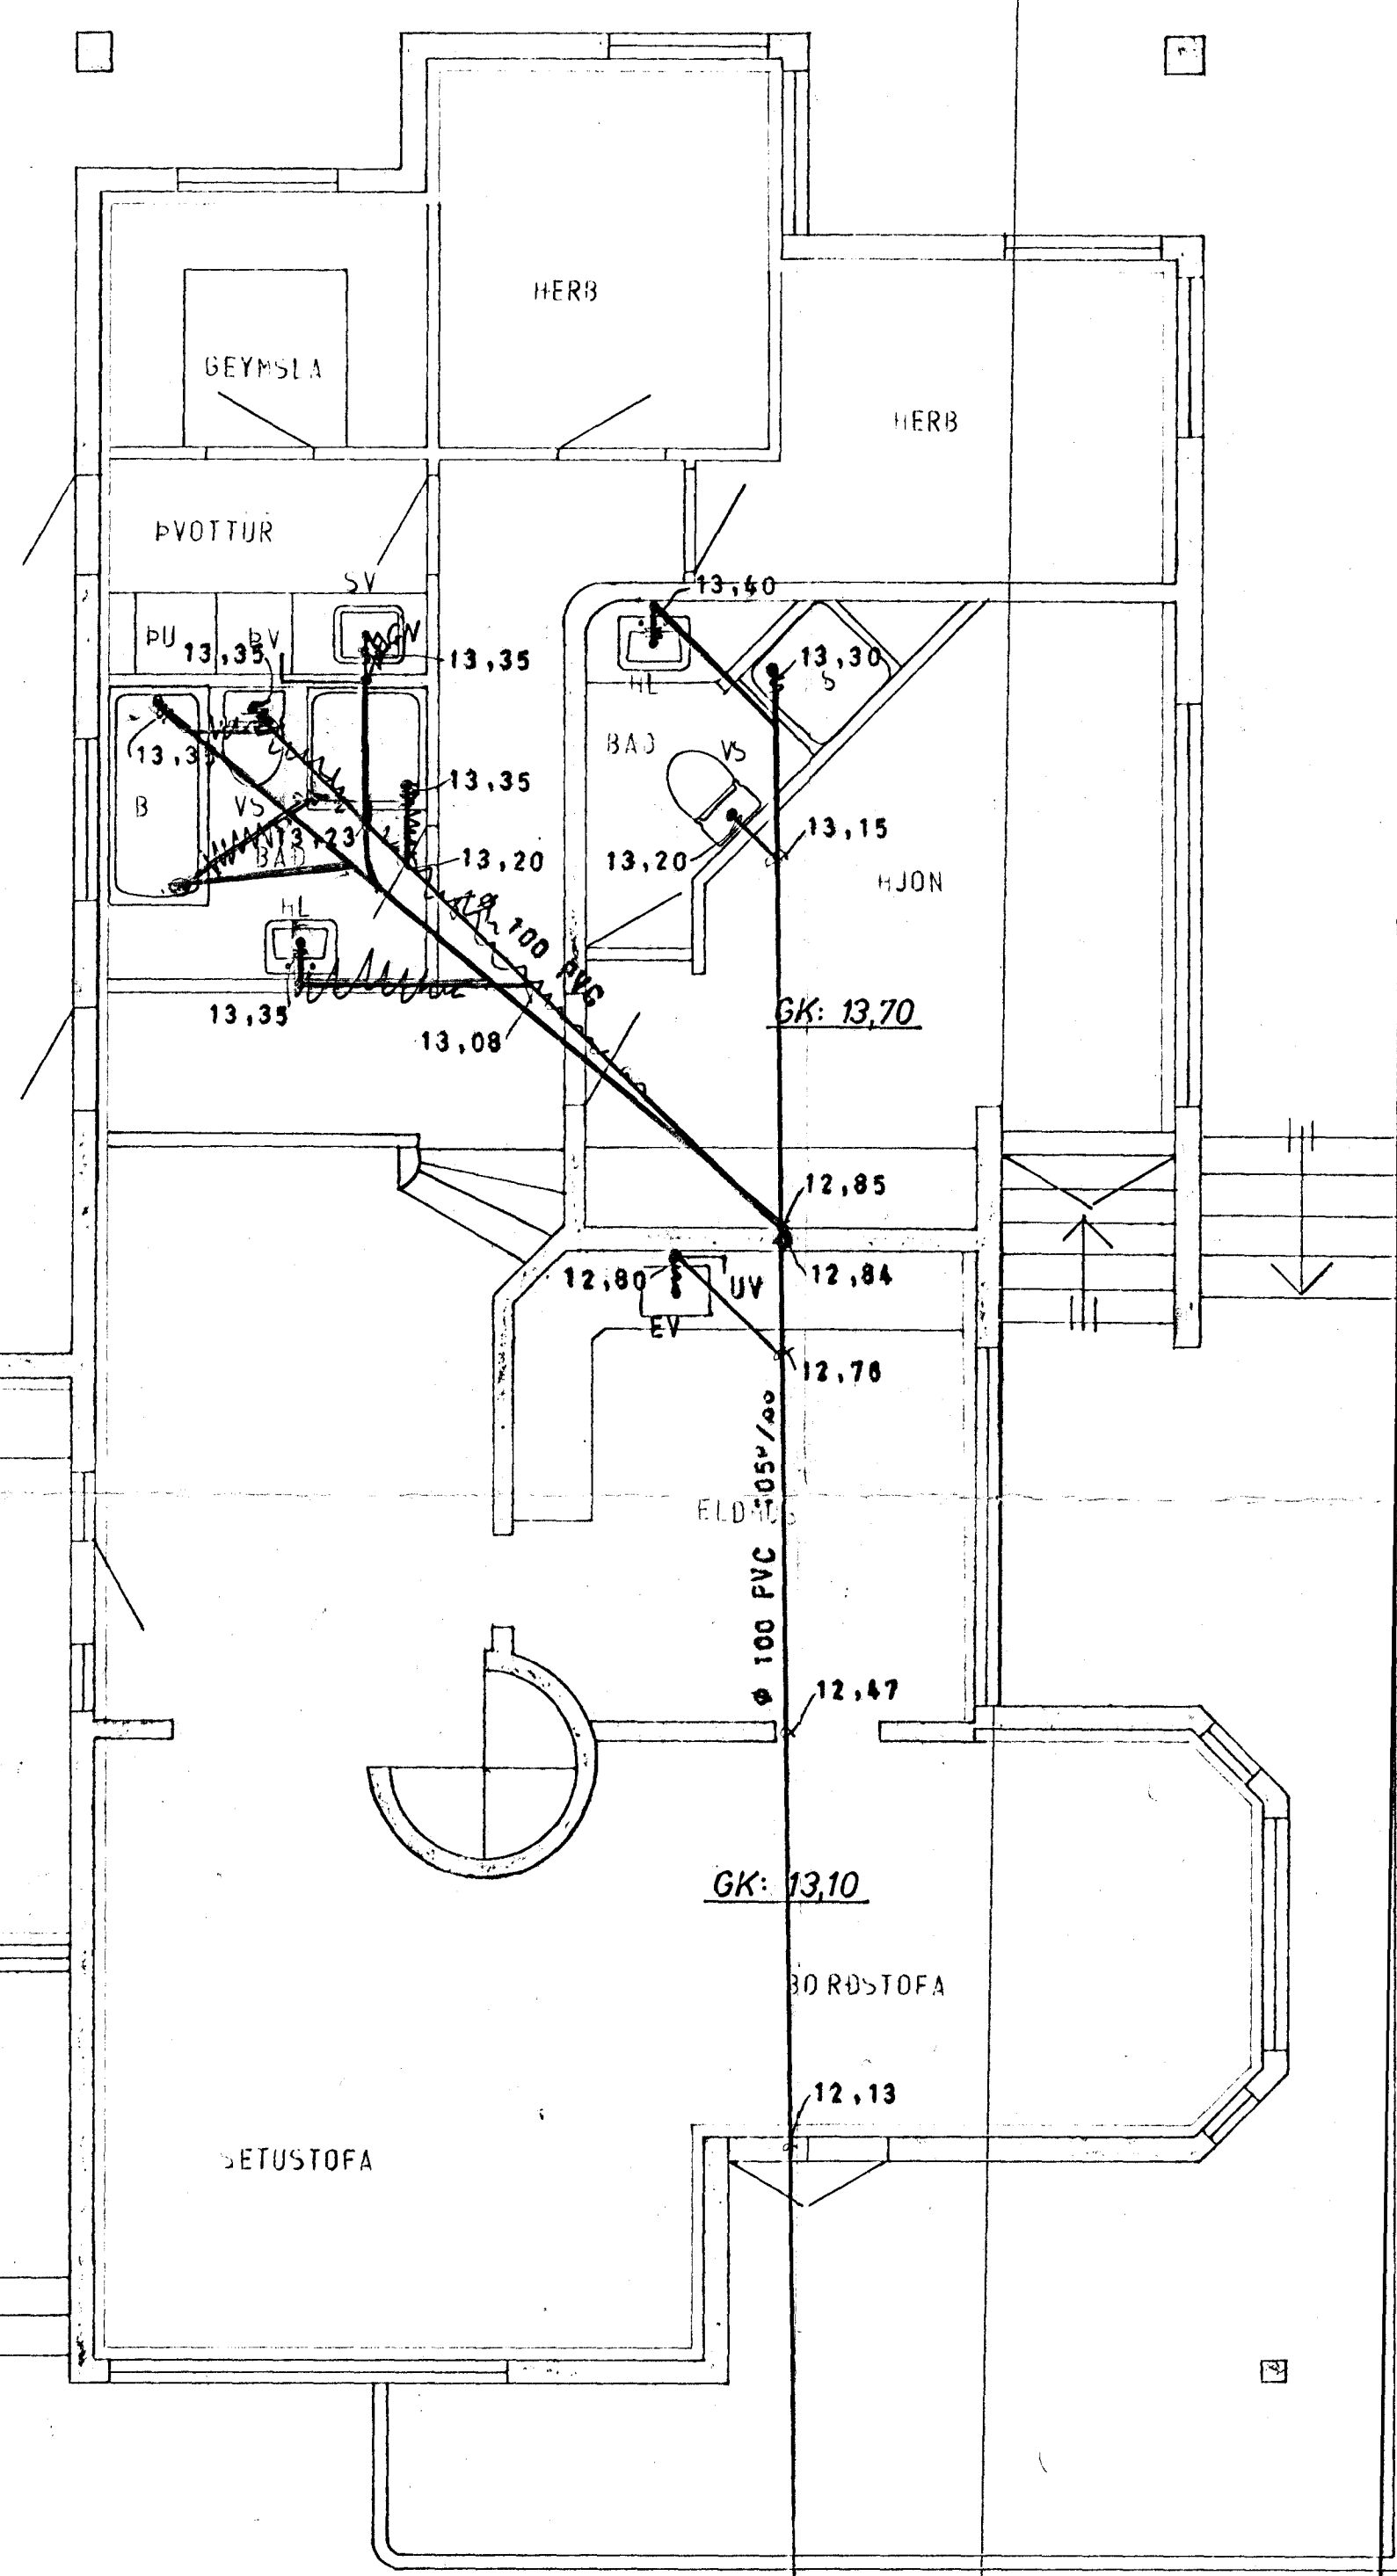

TENGIST GÖTULÖGN EF
ÞAD ER AUÐVELDARA EN
AÐ TENGJA I HEIMADAR-
ENDA

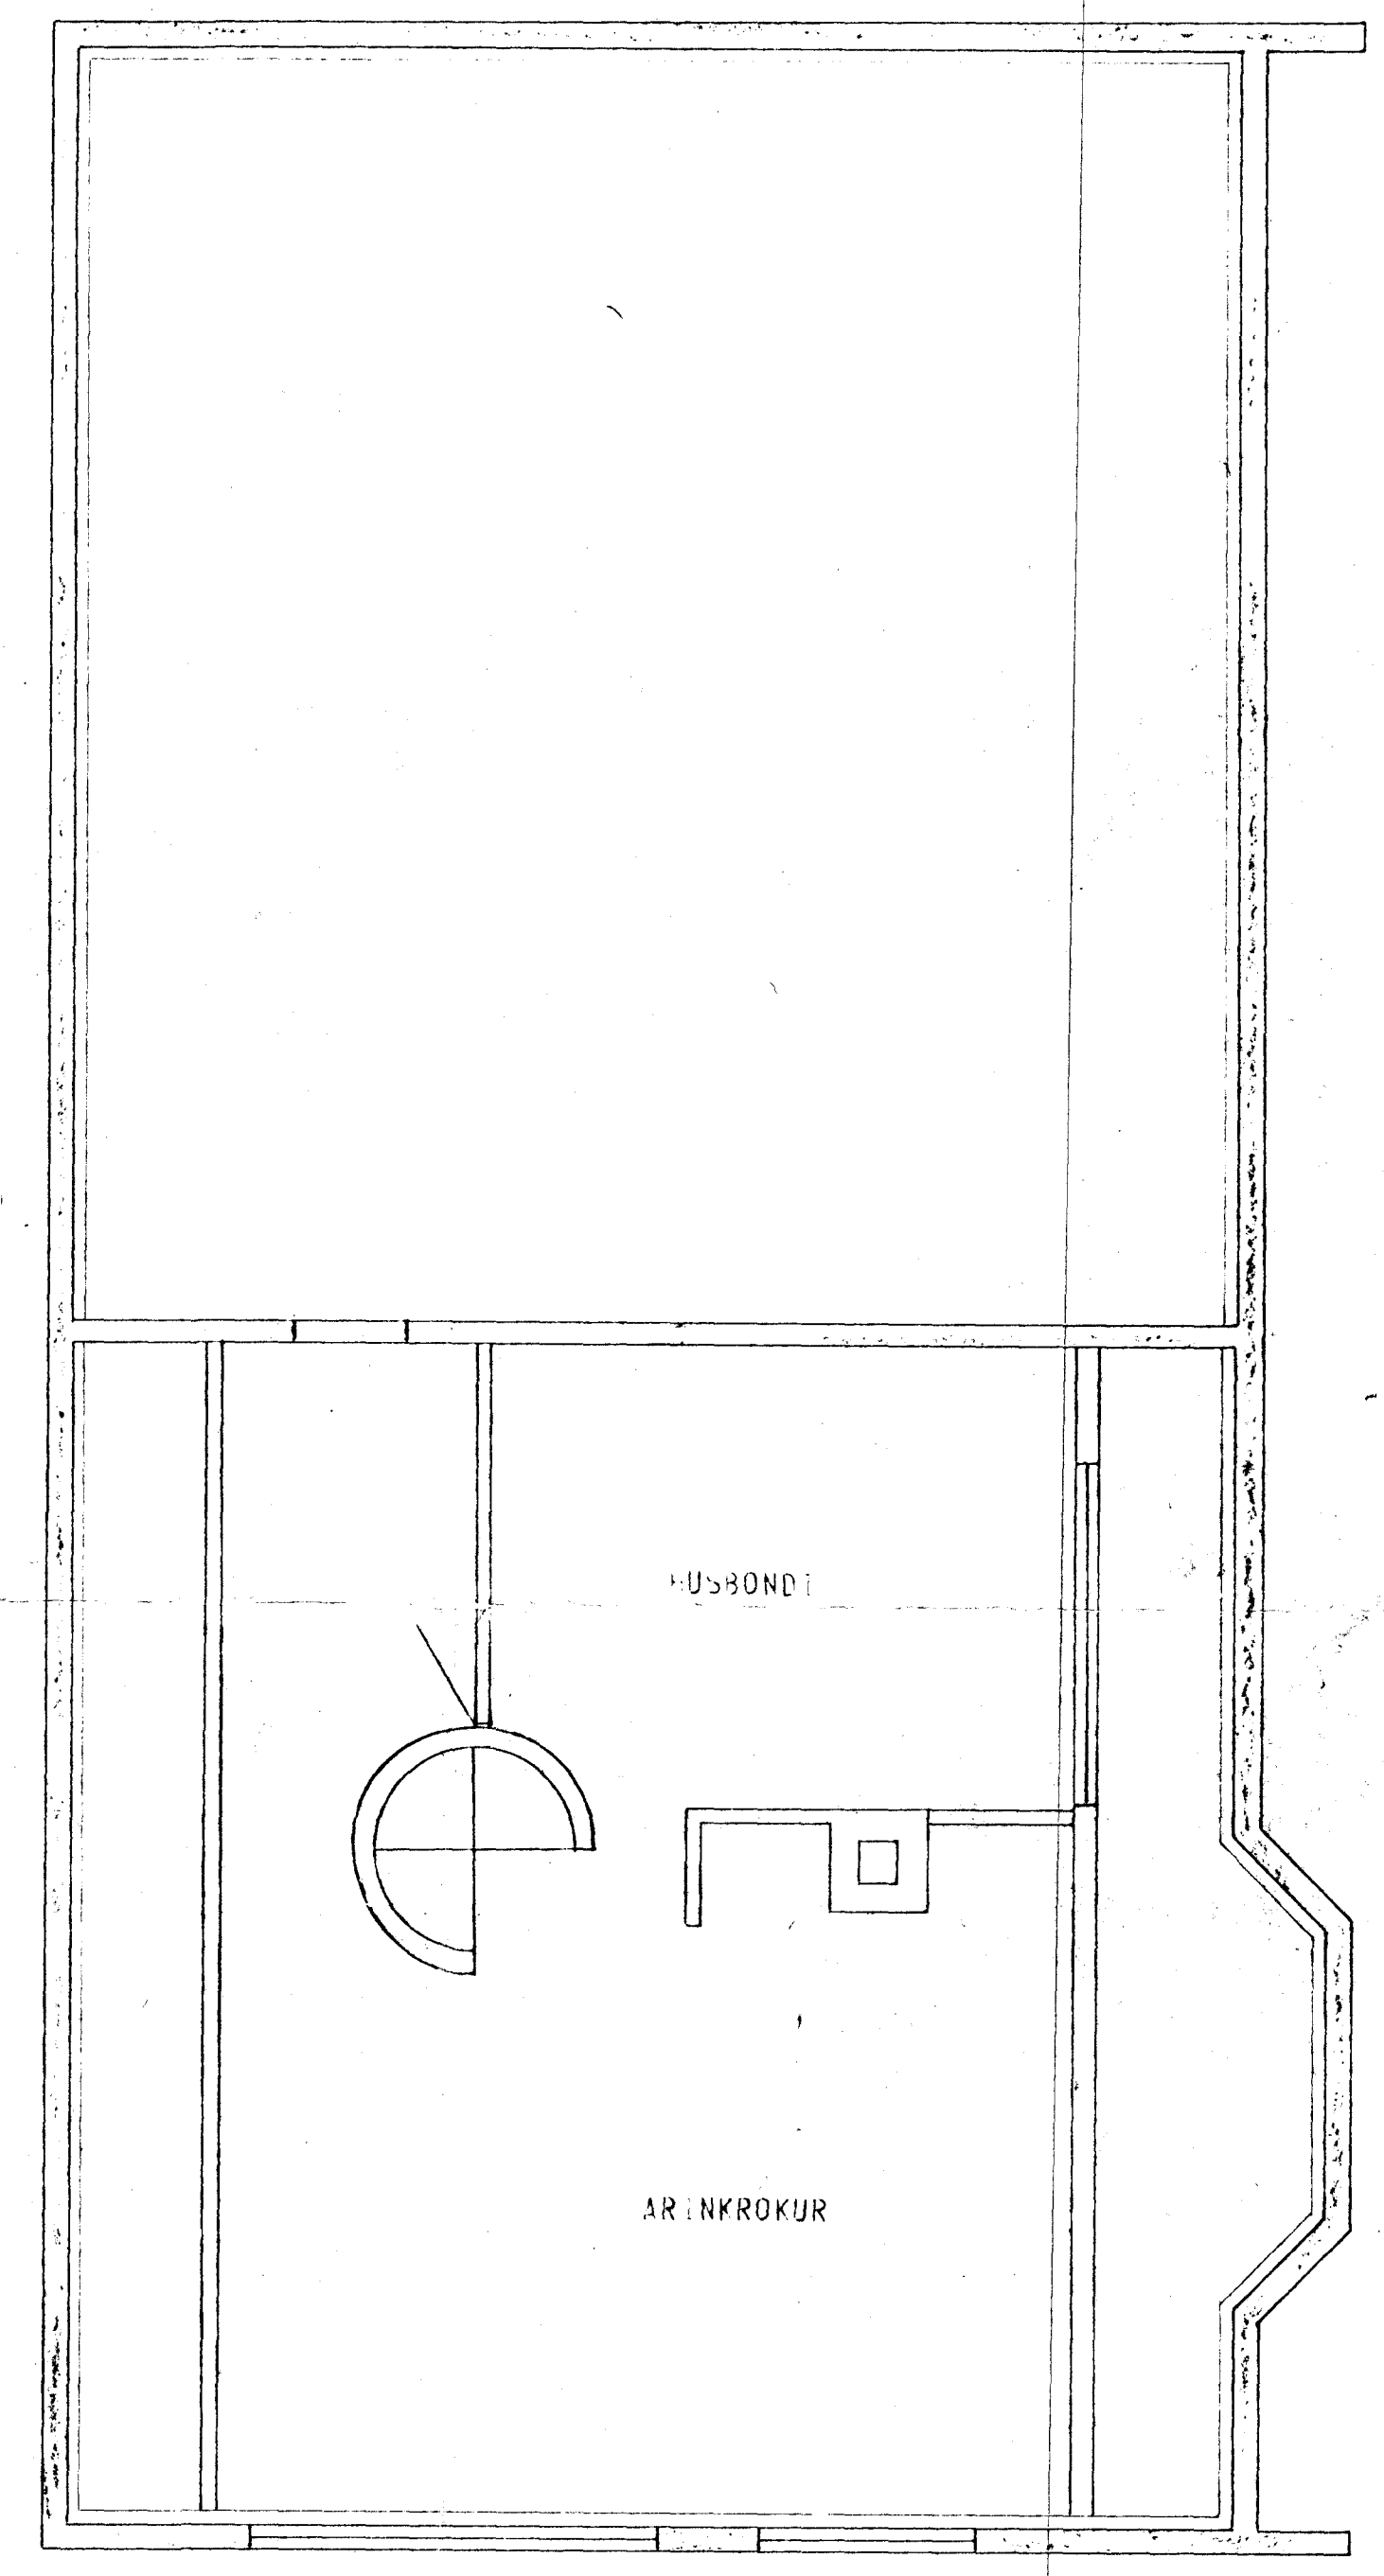

SKÝRINGAR SJÁ TEIKN NR. 20

SÆVANGUR 14, HAFNARFIRÐI.	MÆLIKVARDI 1:500 1:50	VERK 7321	TEIKN NR 2.1
FRÆRENNSLIÐÖGN - GRUNNMYND	Hannað <input checked="" type="checkbox"/> Teiknað <input checked="" type="checkbox"/>	Yfirfarð <input checked="" type="checkbox"/> Samb. <input checked="" type="checkbox"/>	DAGS DEs. '78
JÓHANN GUNNAR BERGPÓRSSON STRANDGÖTU 11 - HAFNARFIRÐI - Sími 53315	VERKFR MVFI	BREYTT JÚNÍ '79.	