





Samþykkt á fundi bygginga-
nefndar þ. 19. 5. 1976
BYGGINGAFULLTRÚINN
Í HAFNARFIRDI

[Signature]

Ganga stál frá opnu
bláframmi í samráði við
stökkvillibúðjóra Sjá ortus. á BLAD I.

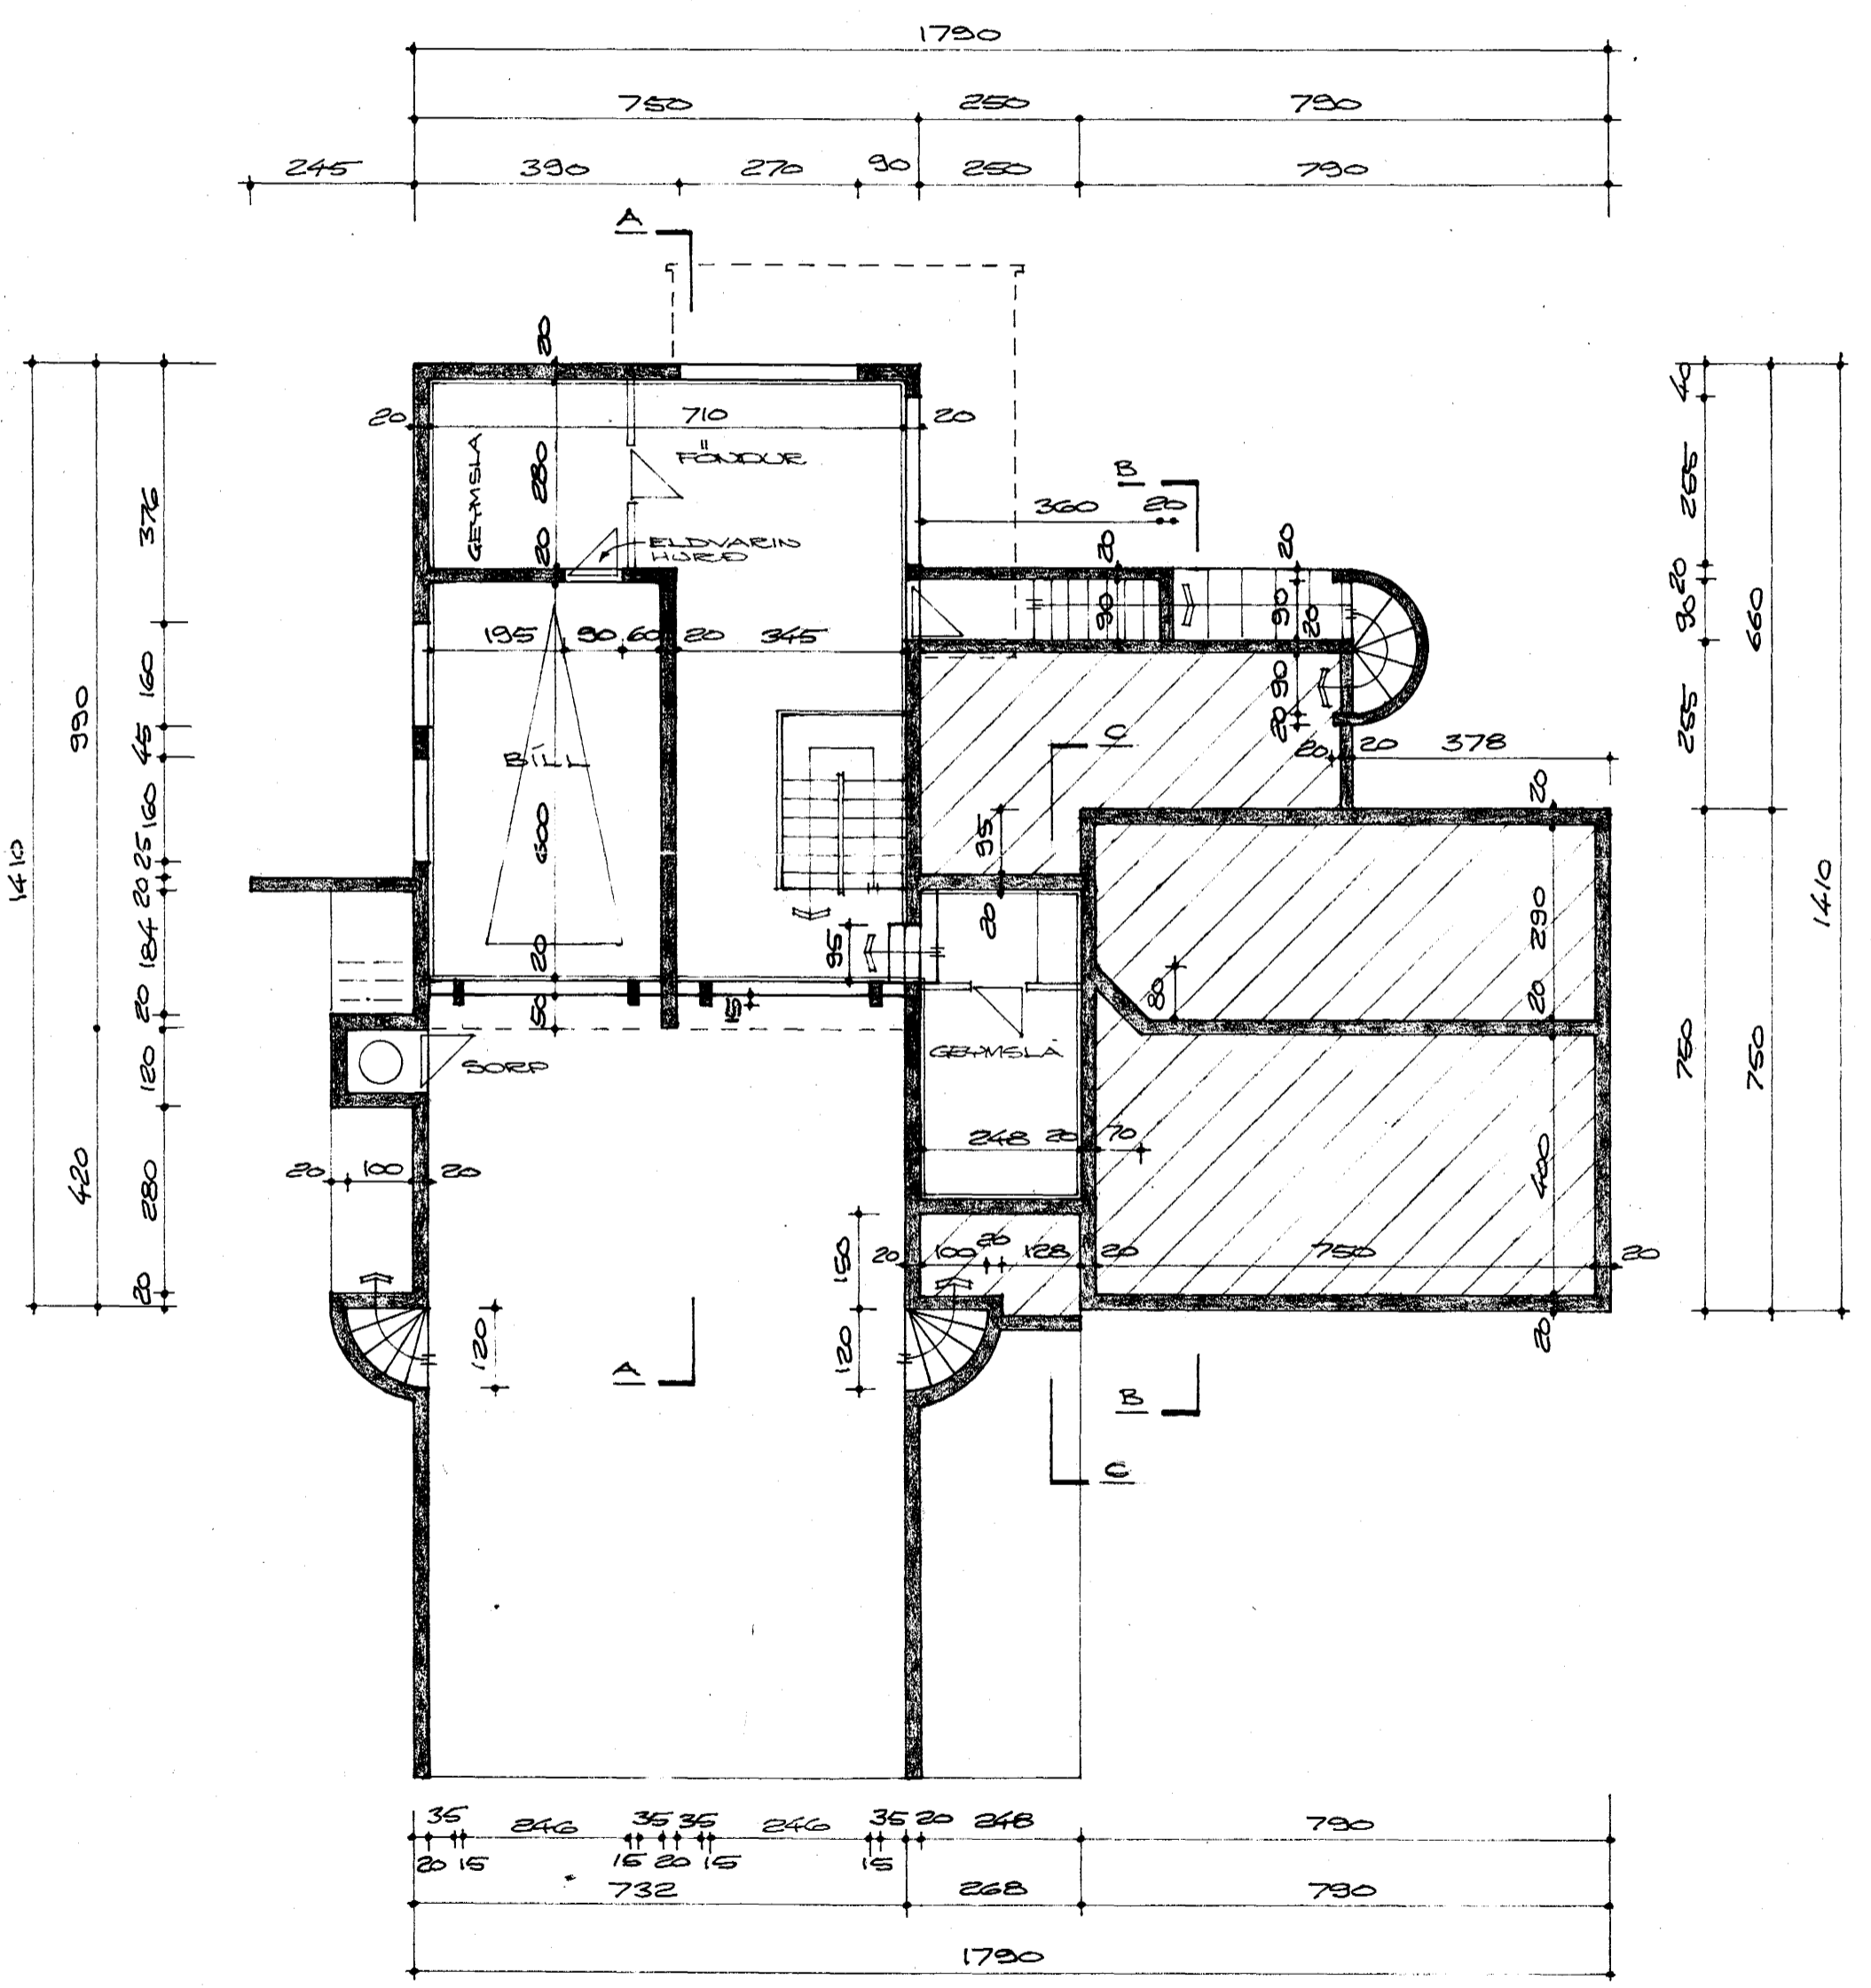

GRUNDMAÐJÓ KVALLARA

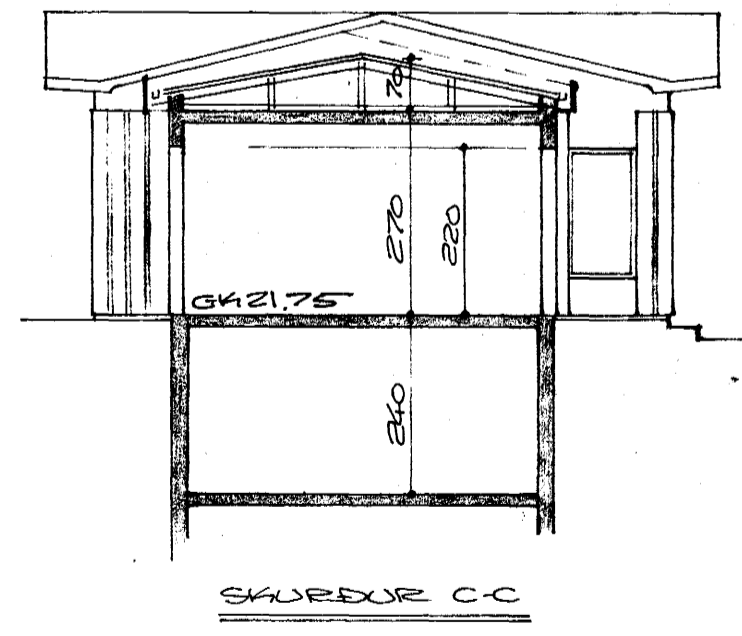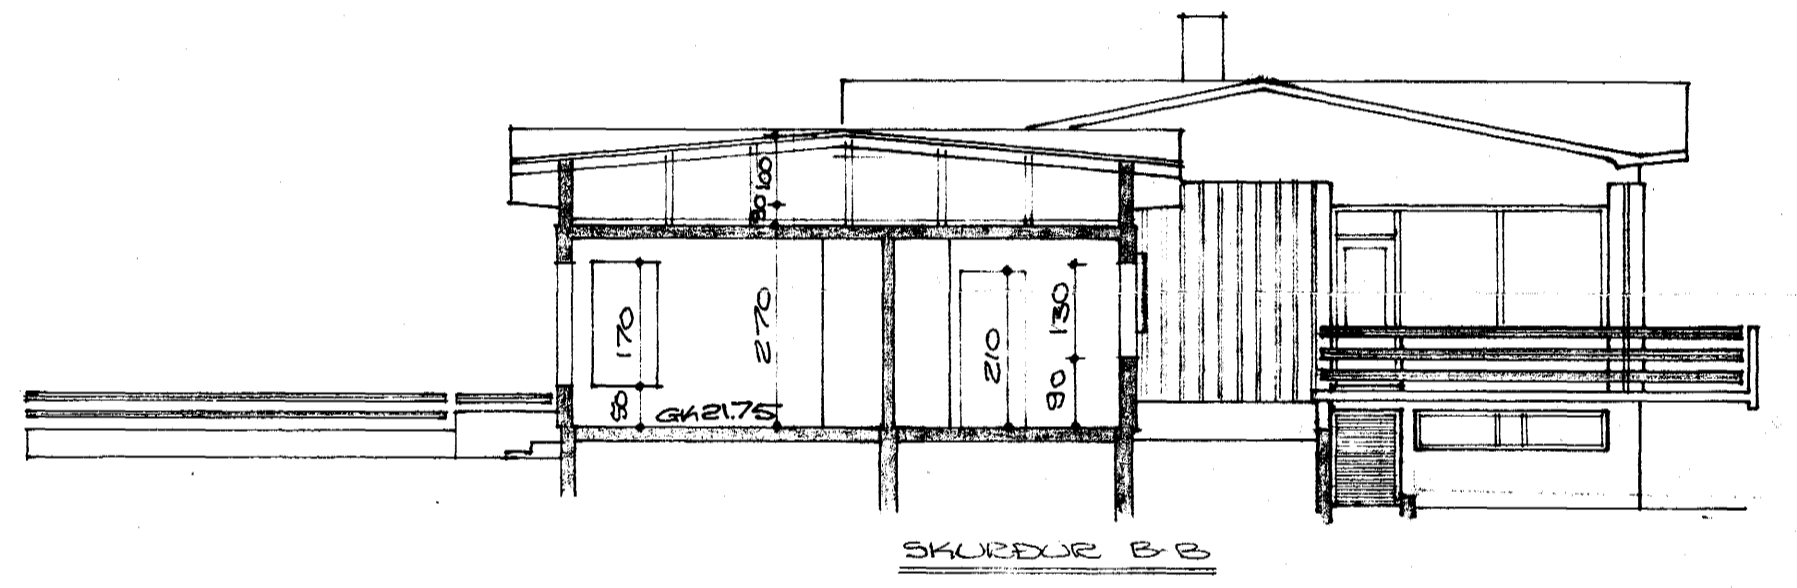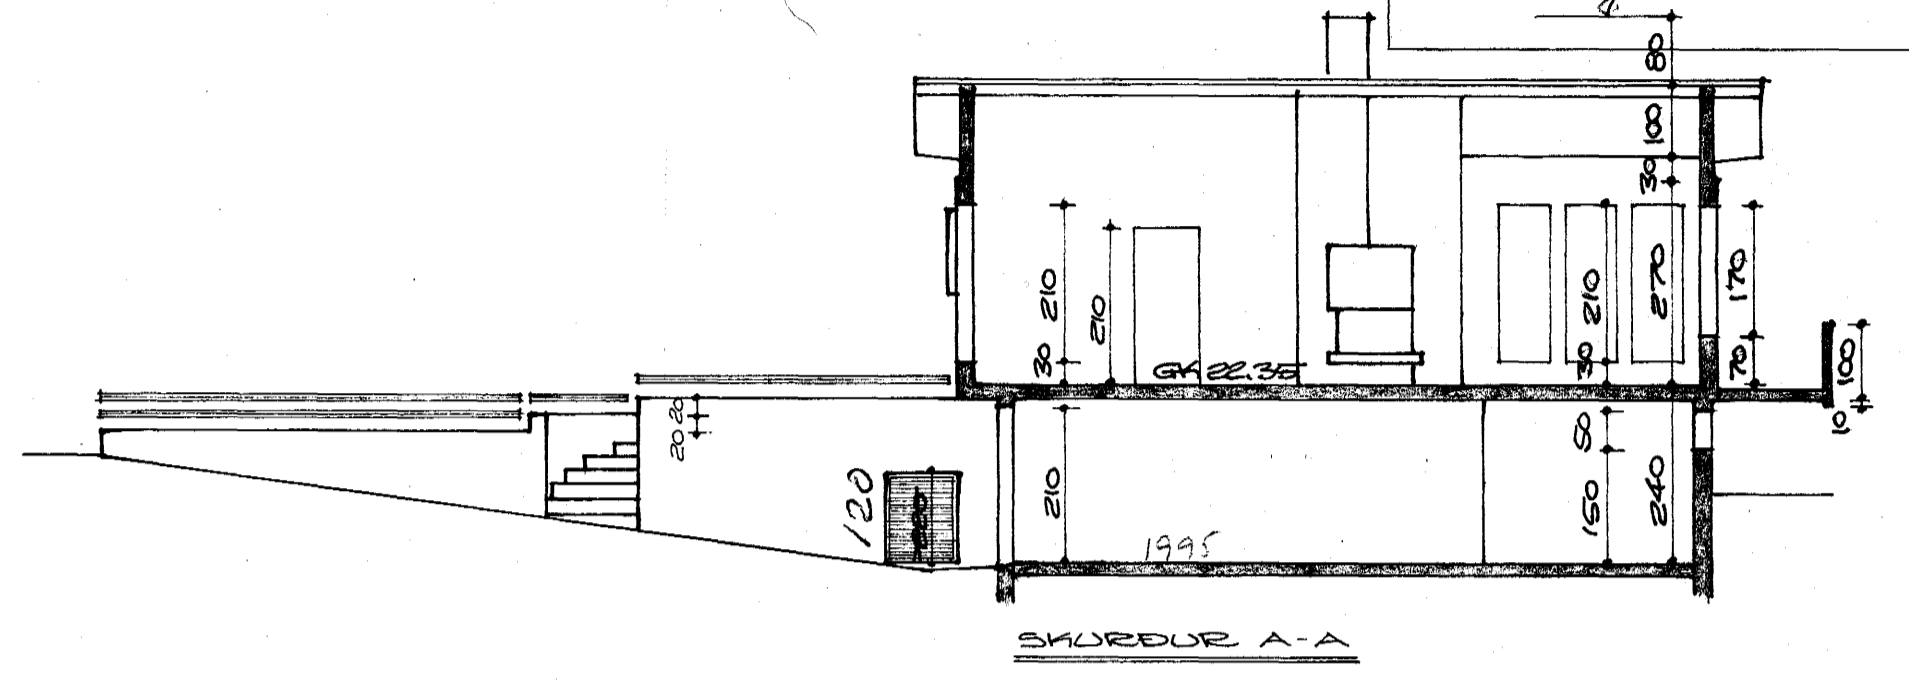

SEVANGUR NR. 1 M=1:100
HAFNARFIRDI Í MAÍ 1976
ARNARHEAUNI 47 50587

Arnar Magnússon ERFI