




Samþykkt á fundi bygginga-
nefndar þ. 20/10-1976
BYGGINGAFULLTRÚINN
Í HAFNARFIRÐI
E. Jónsson

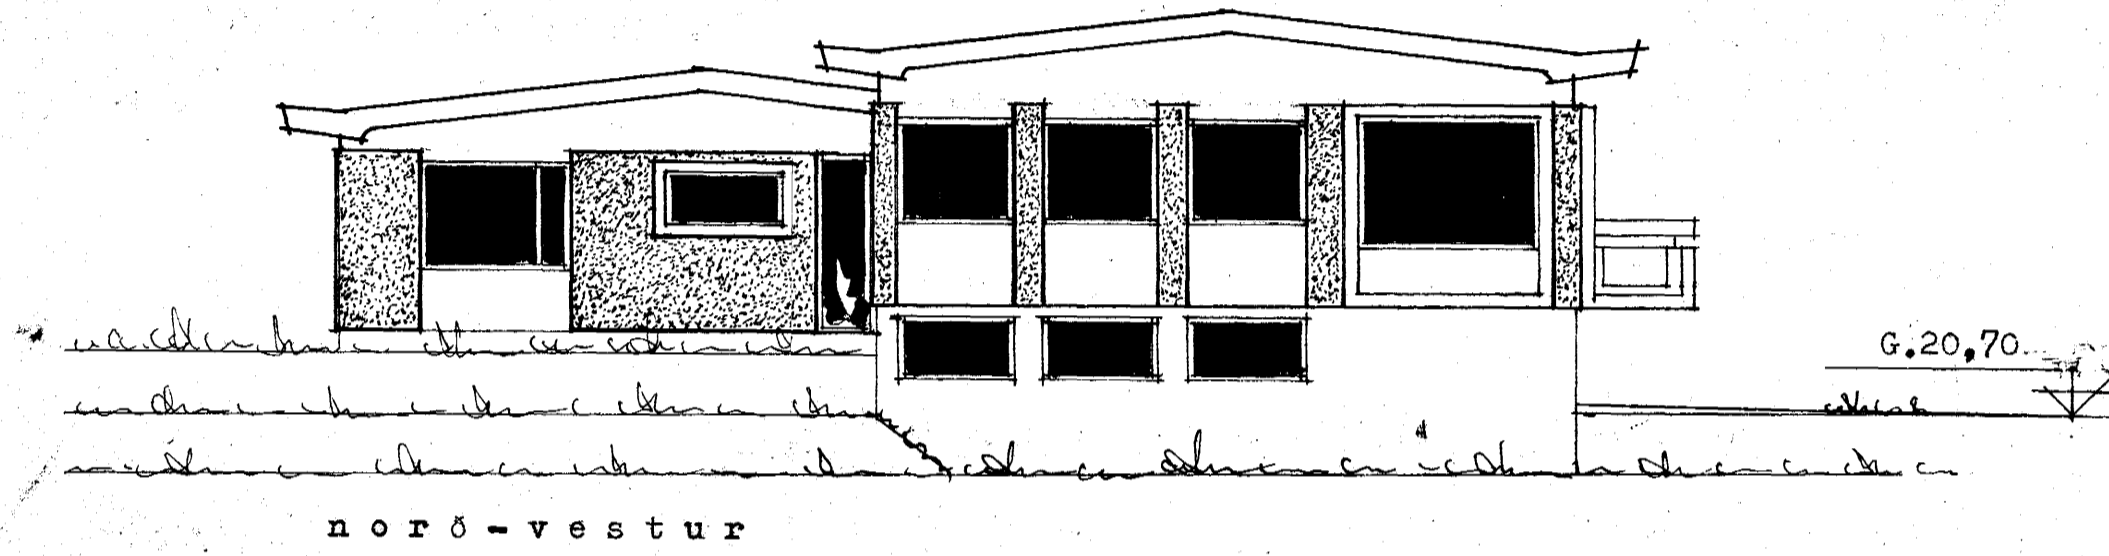


norð-vestur

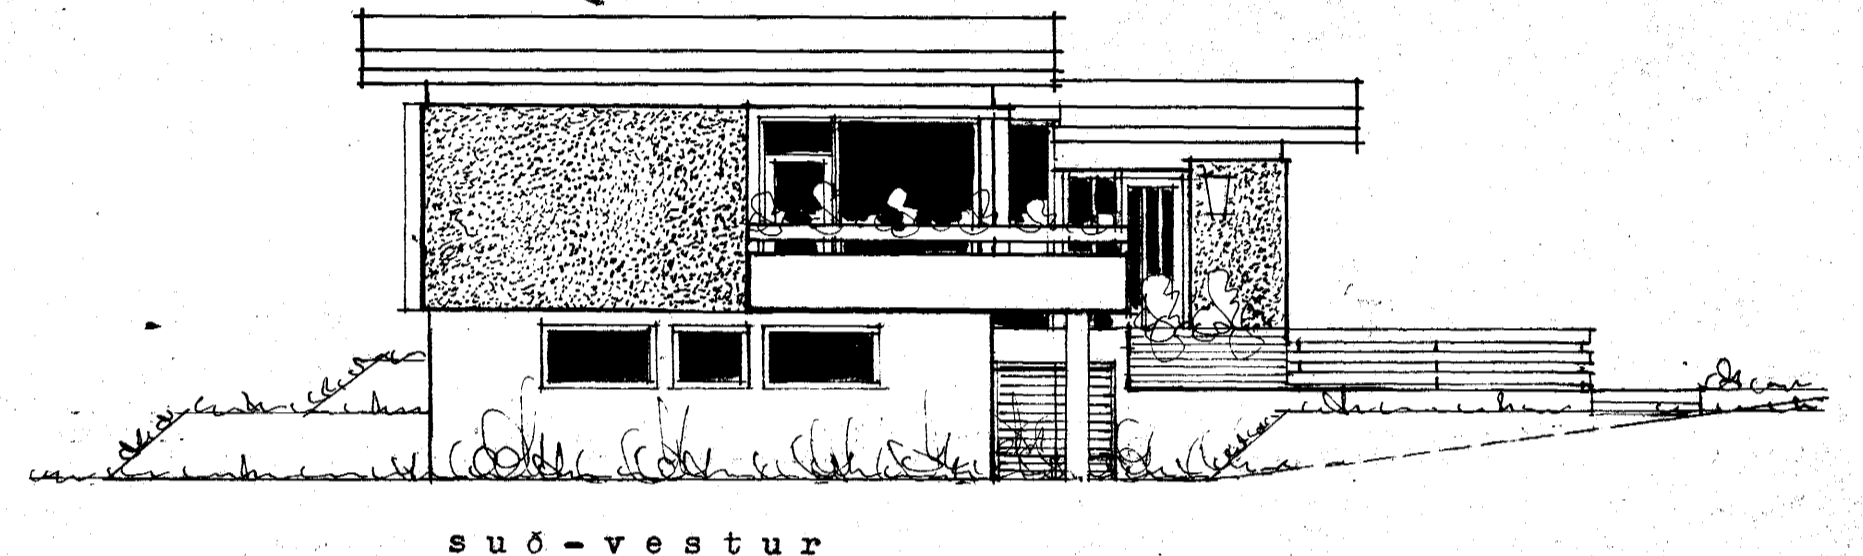

suð-vestur

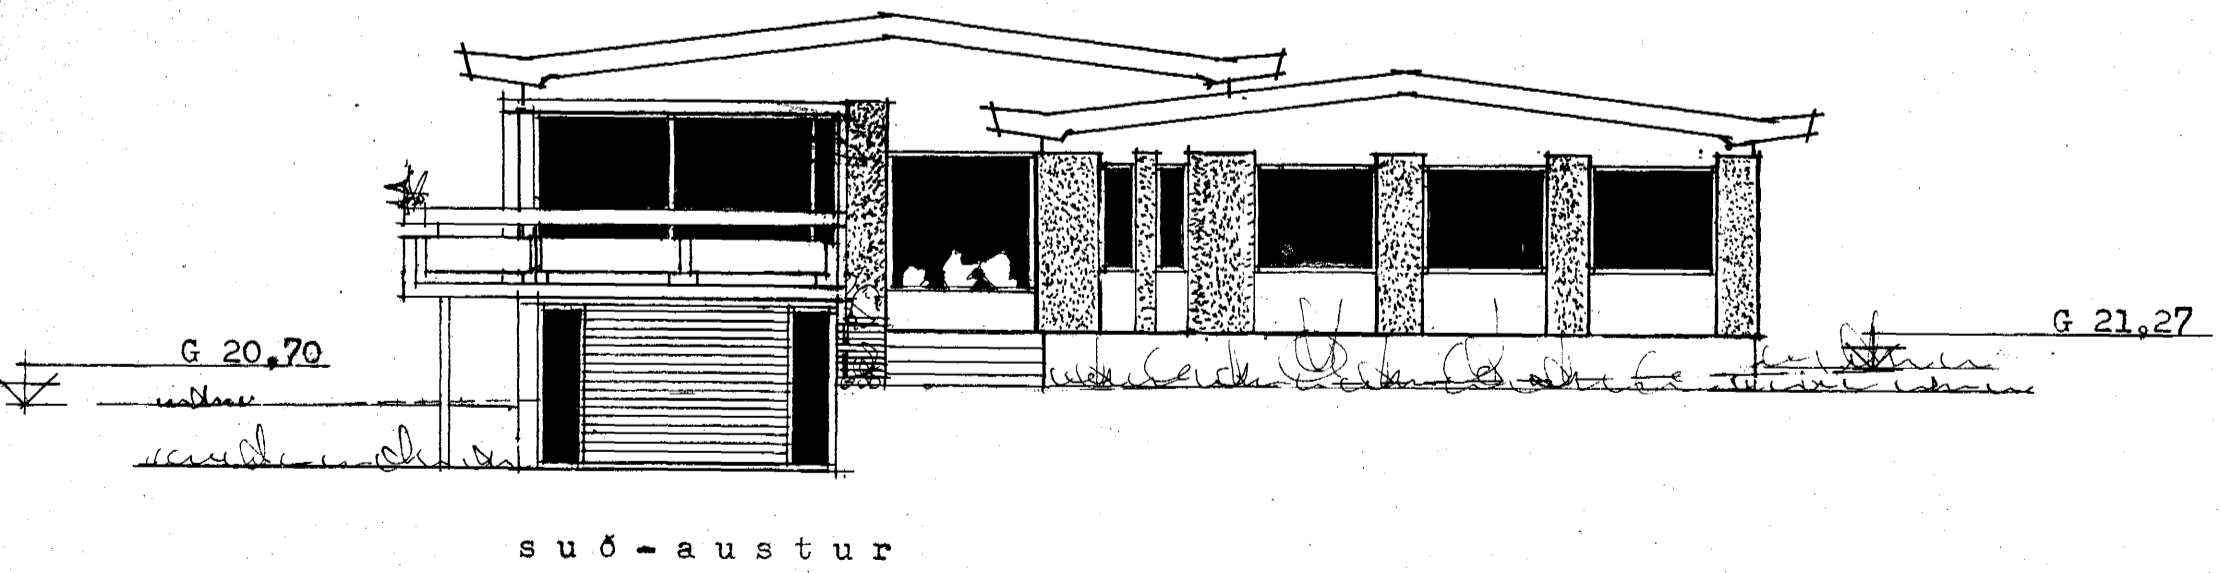

suð-austur

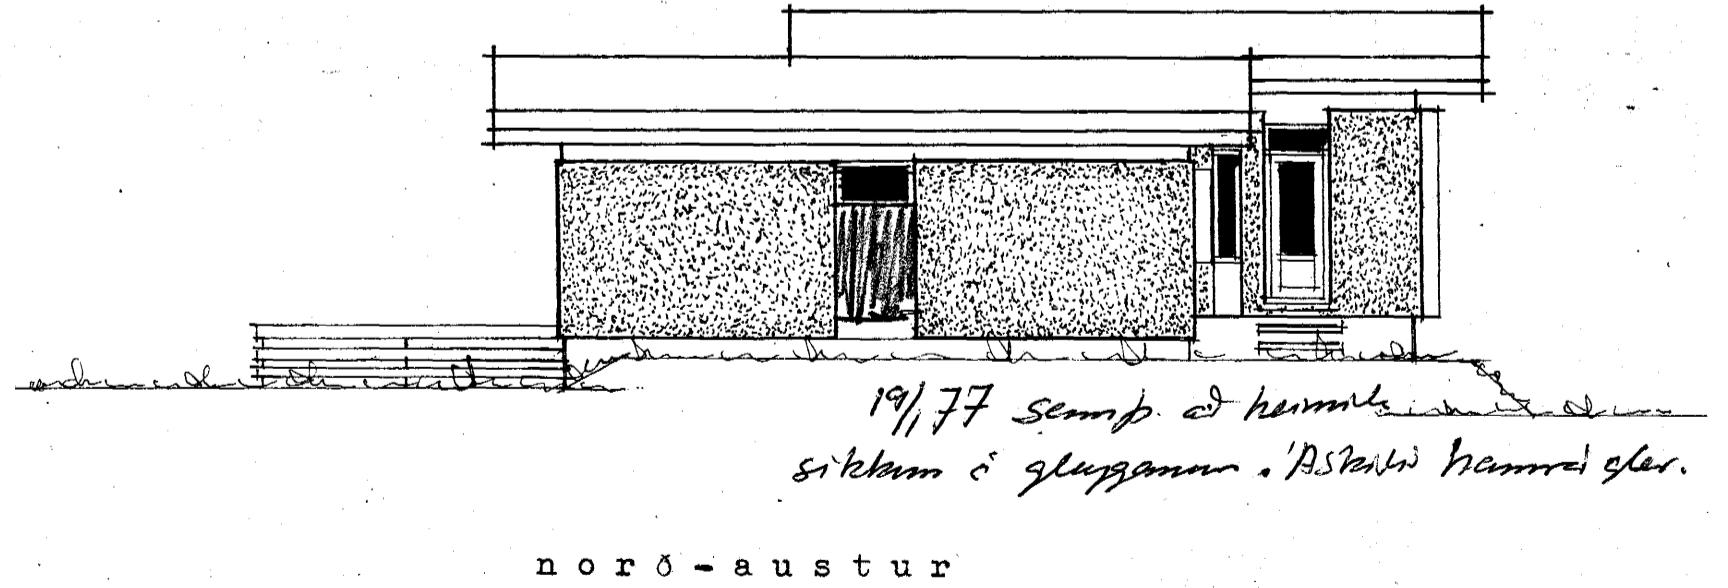

norð-austur

19/77 Semþ. á heimili

Breytt í sept. 1976

Reykjavík í maí 1976

J. Jónsson

J. Jónsson