



Samþykkt á fundi bygginga-
nefndar þ. 23/6 1976
BYGGINGAFULLTRÚÐIN
Í HAFNARFIRÐI


Ganga skal frá önnu
eldstaði í samráði við
stórkennstjóra

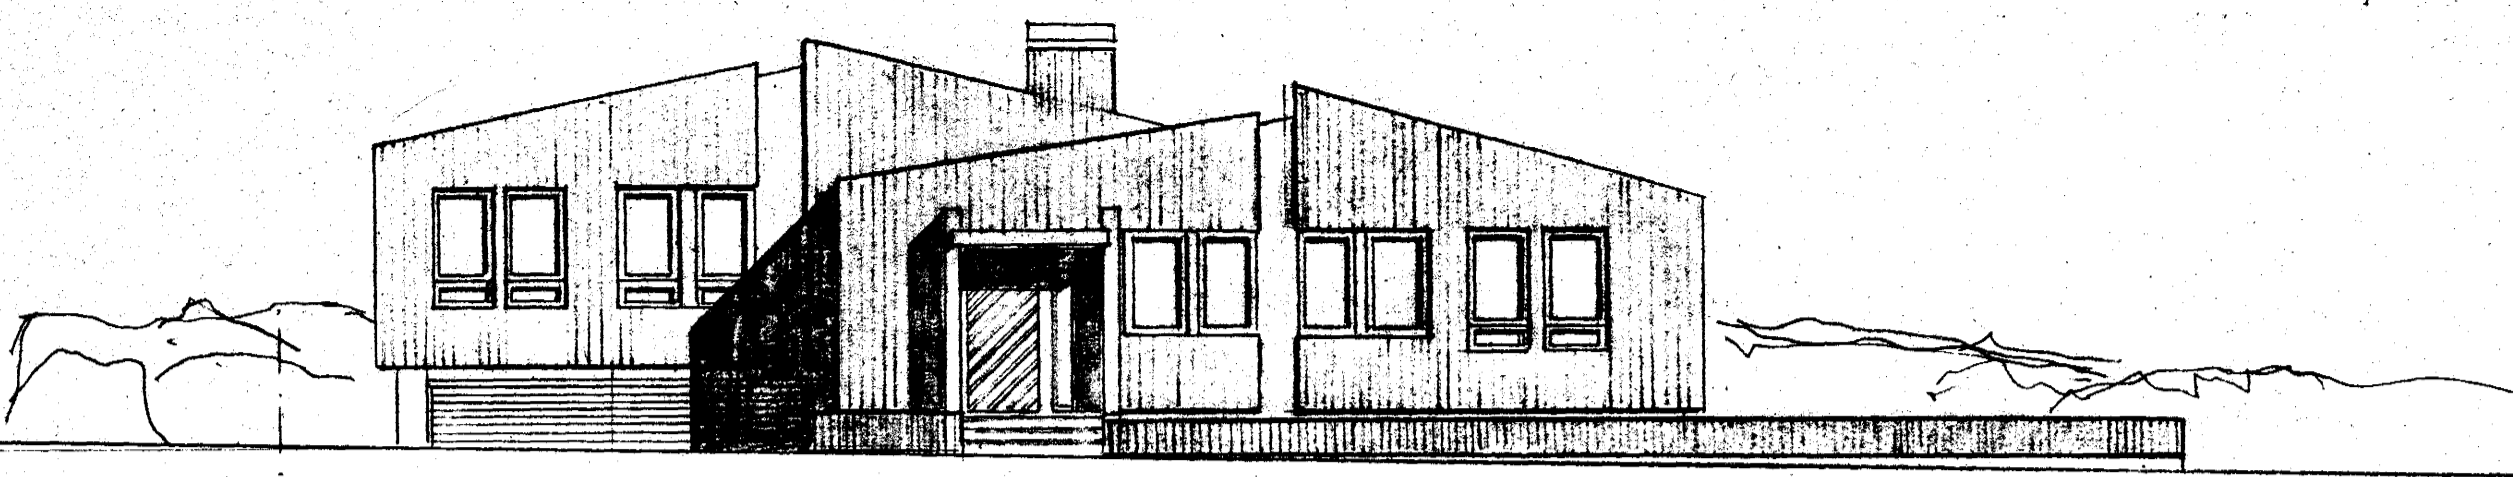


VESTUR

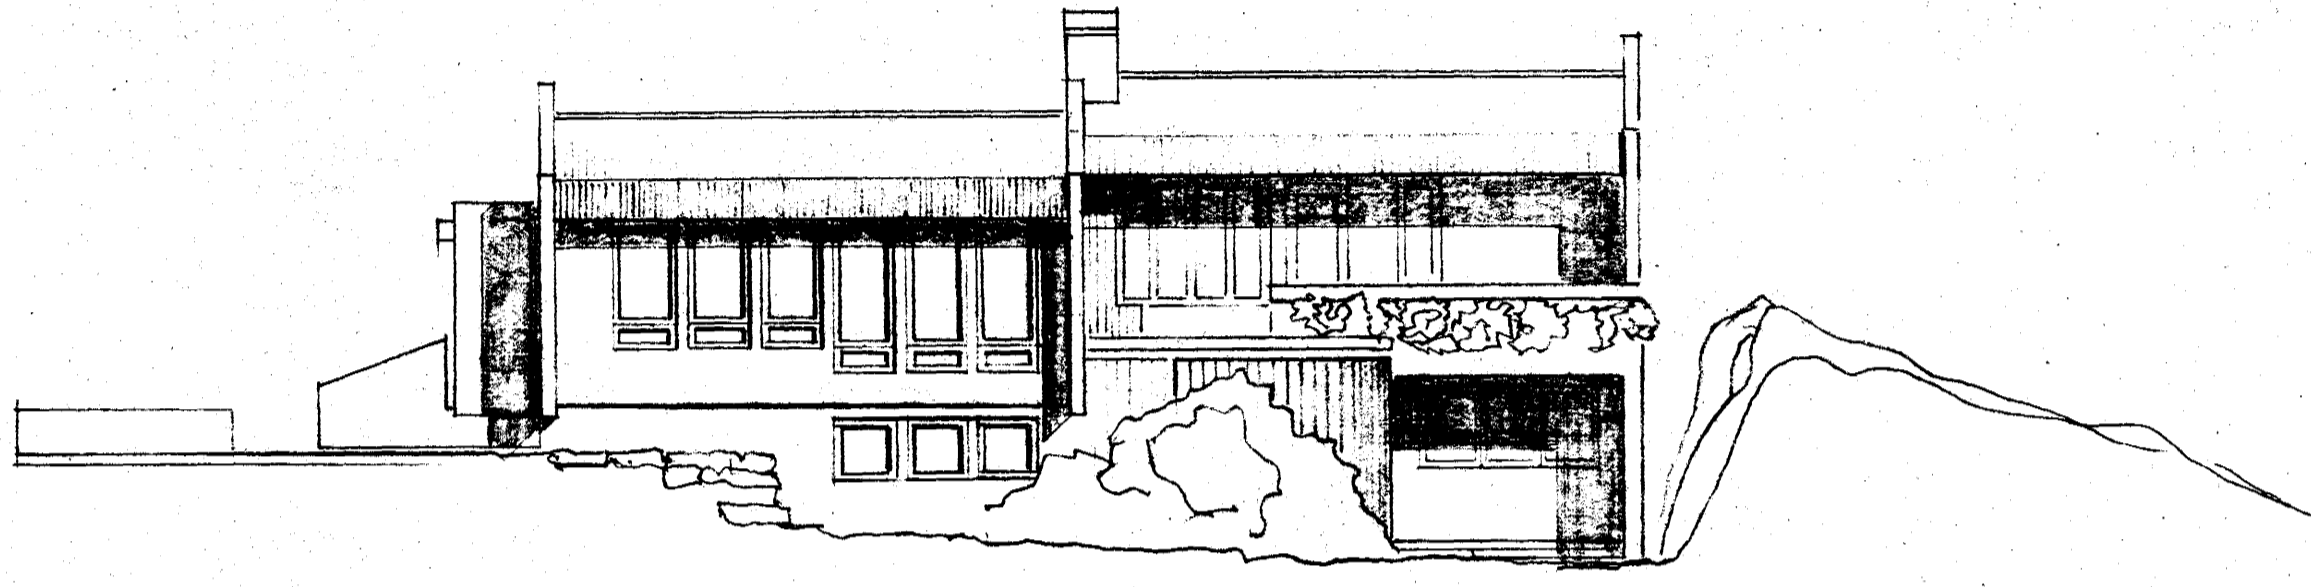

SUÐUR

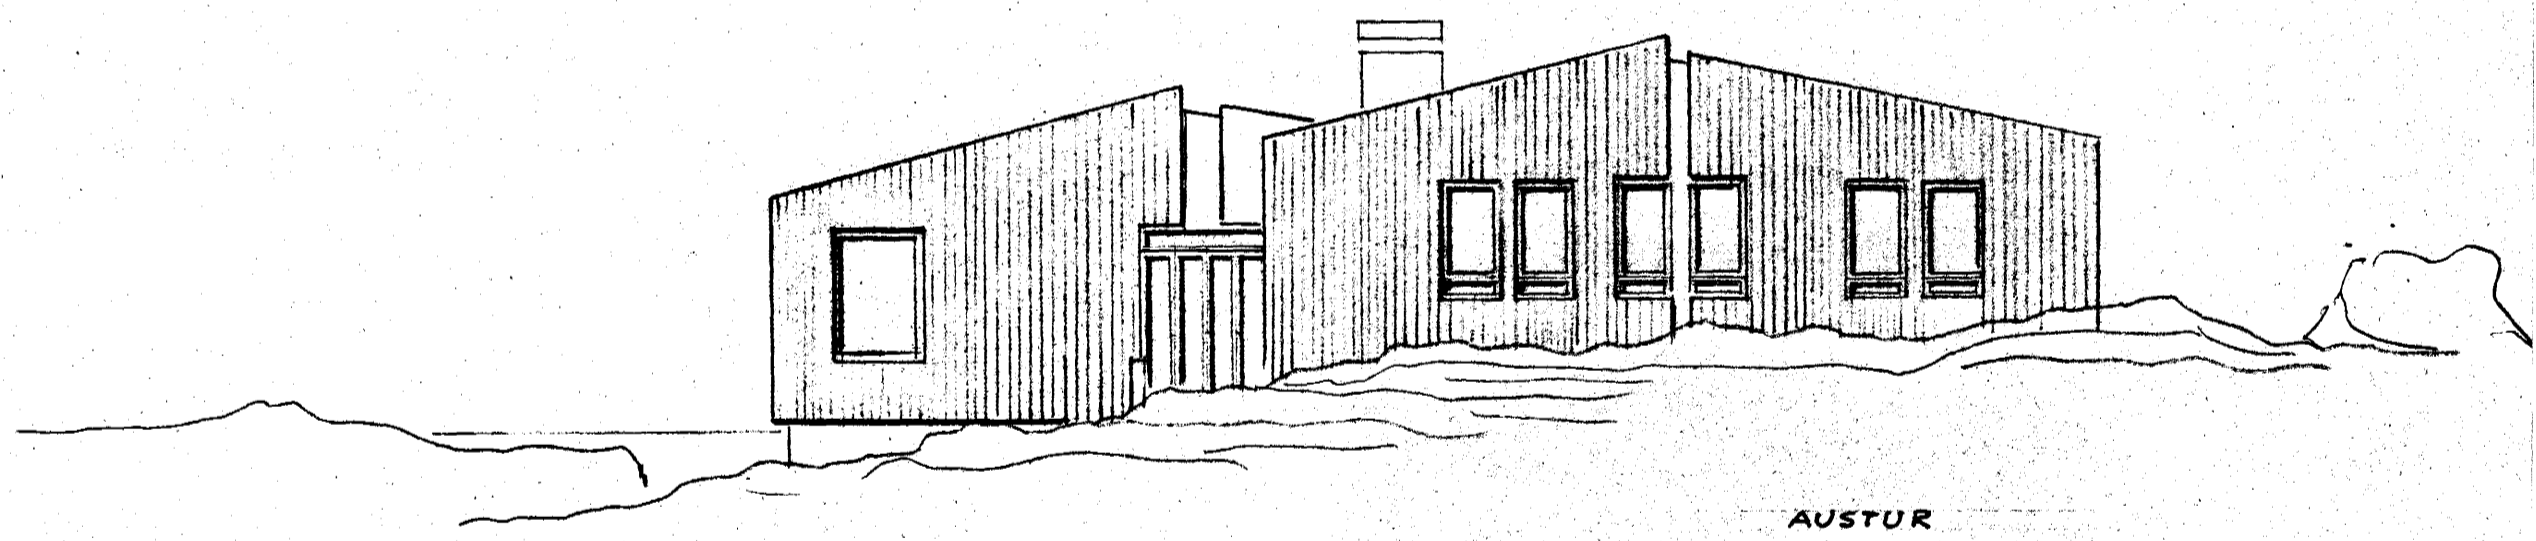

AUSTUR

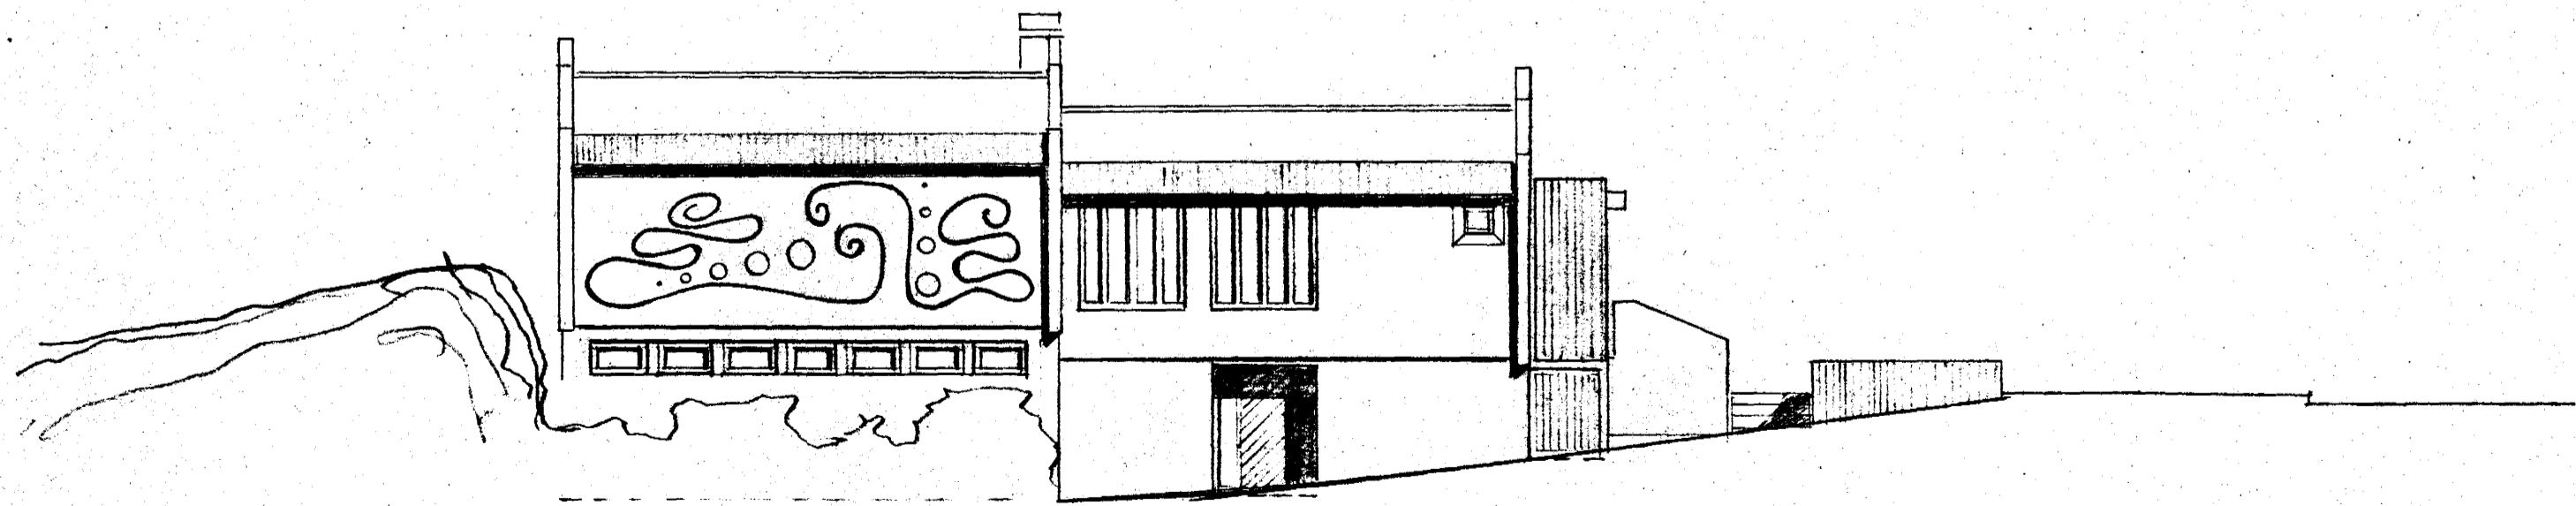

