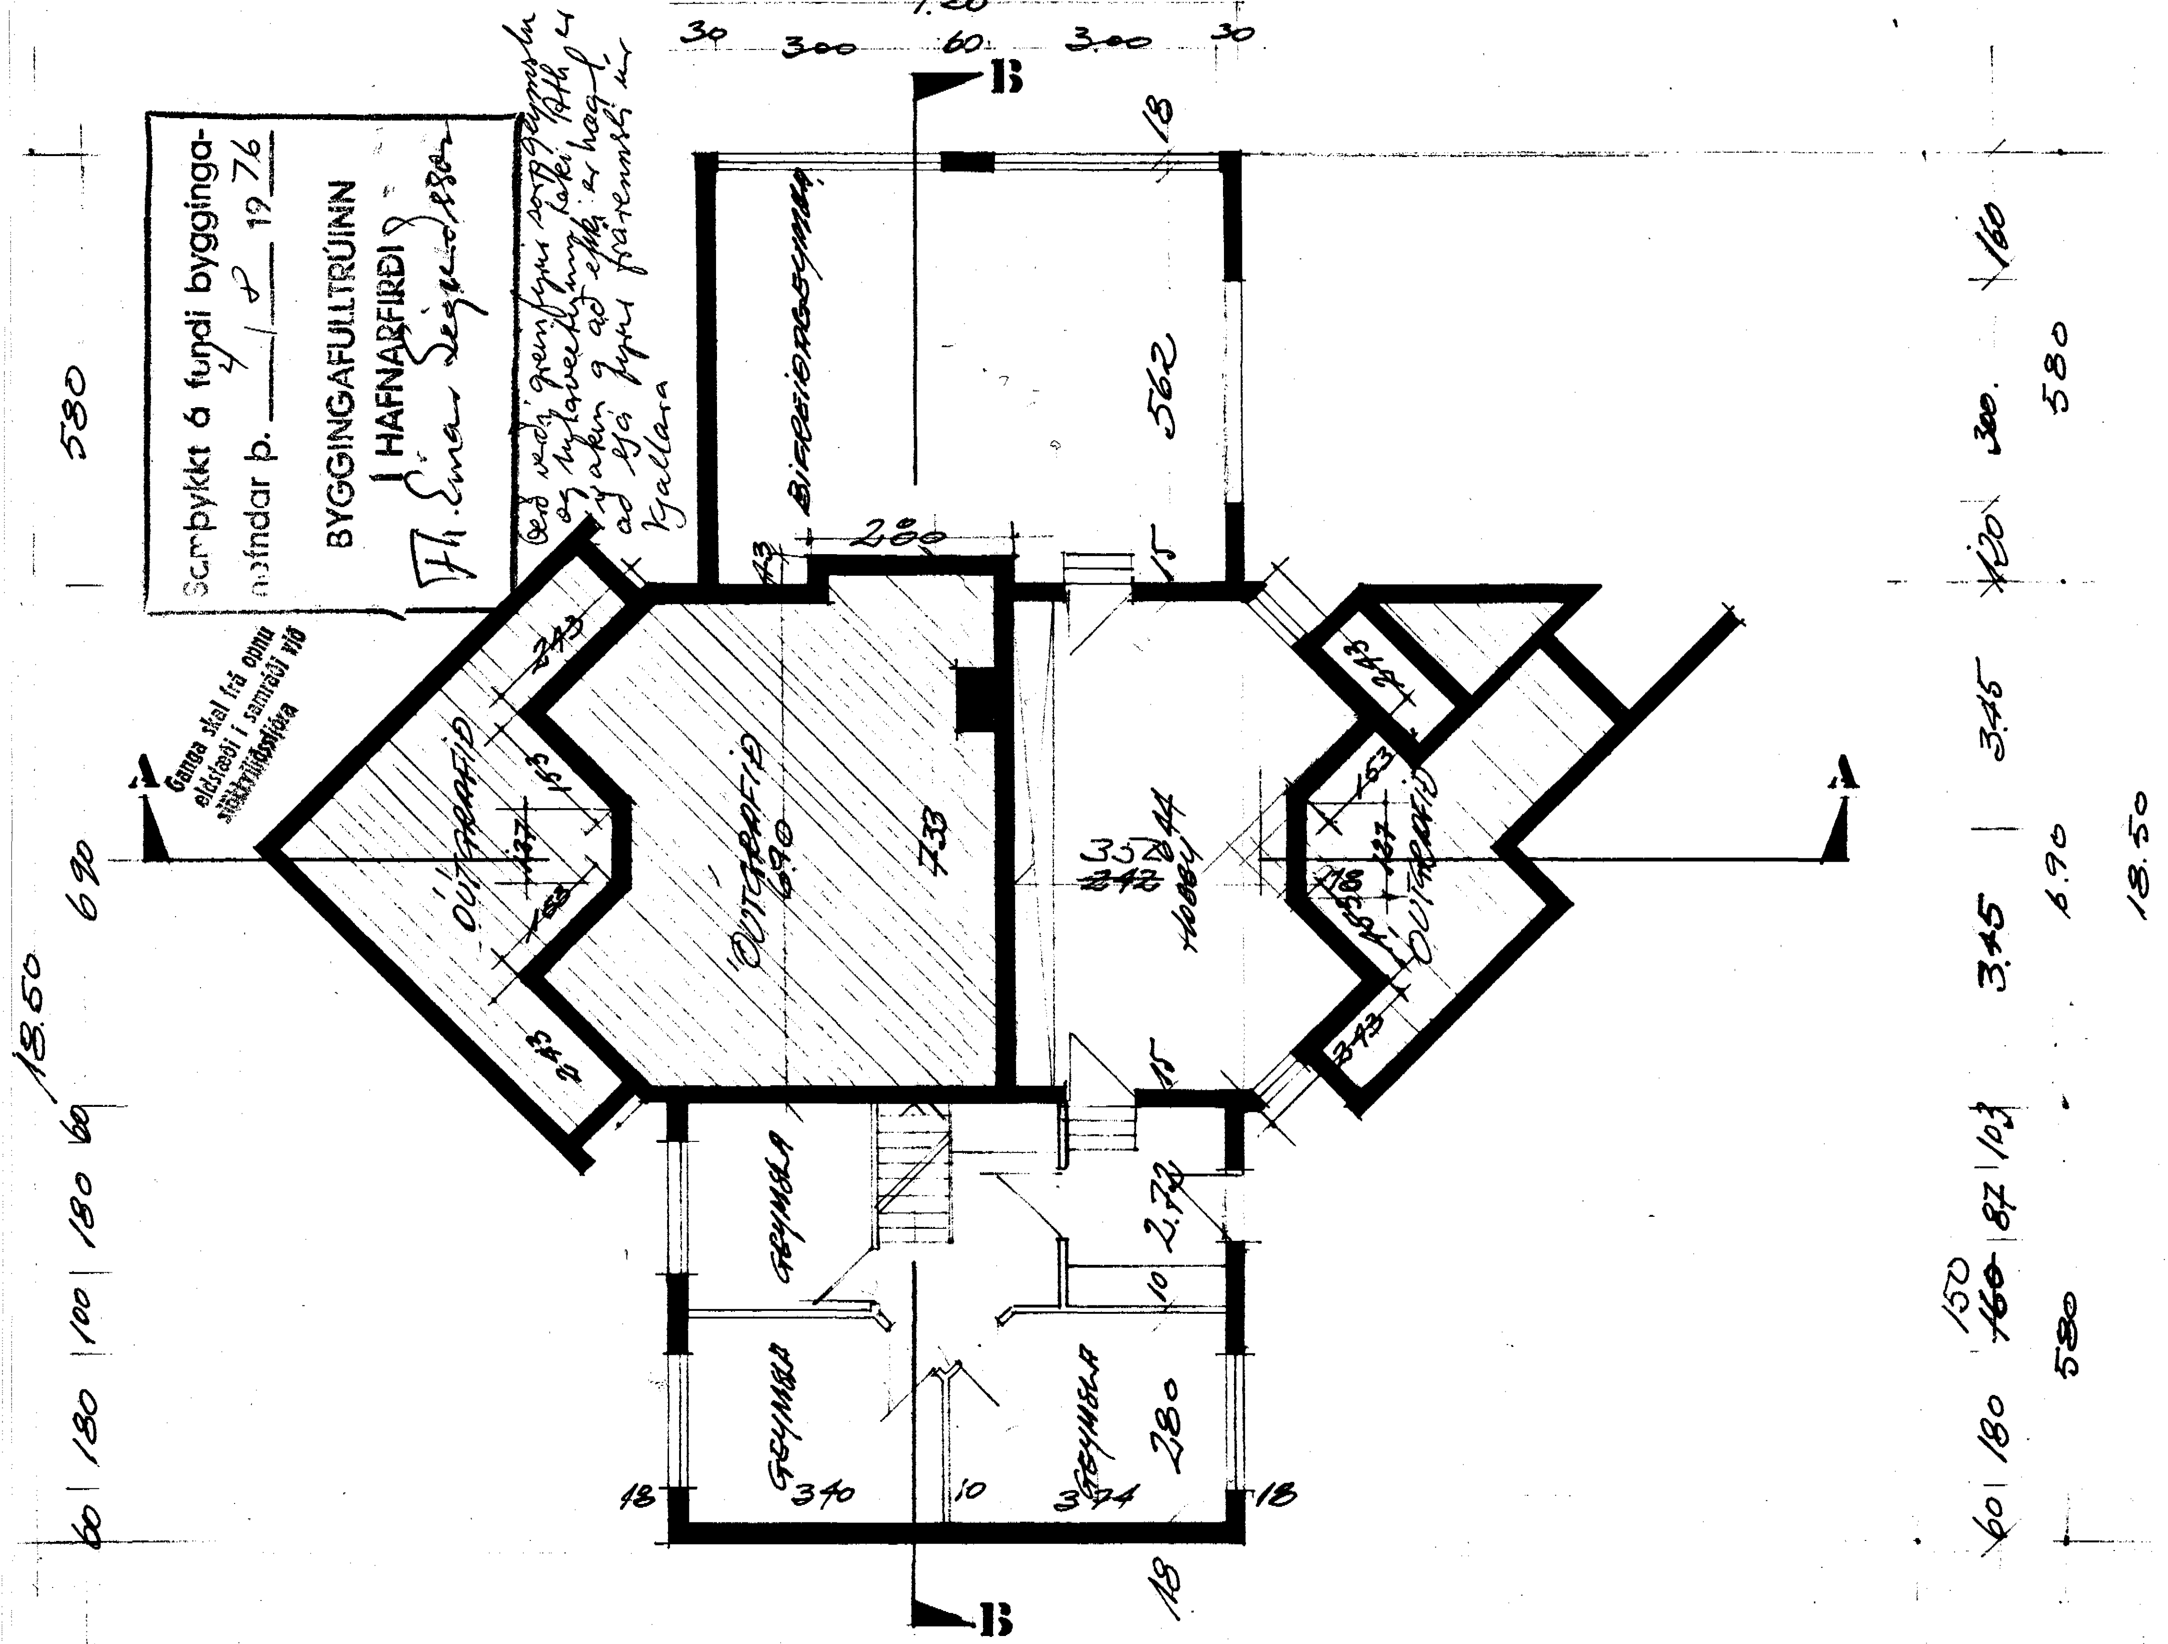

GRUNNMYND KJALLARA

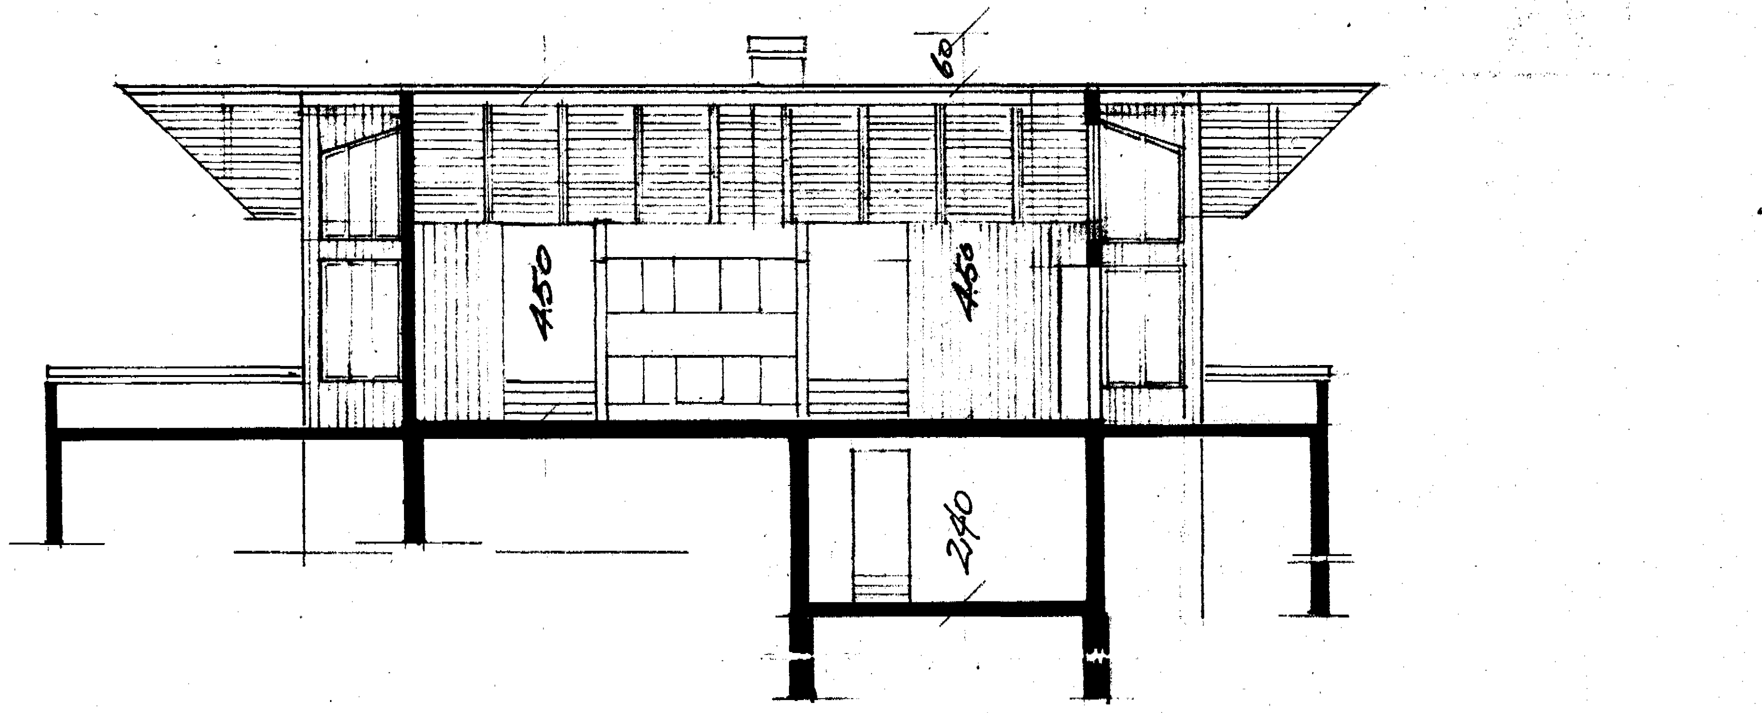

SNEIÐING A-A

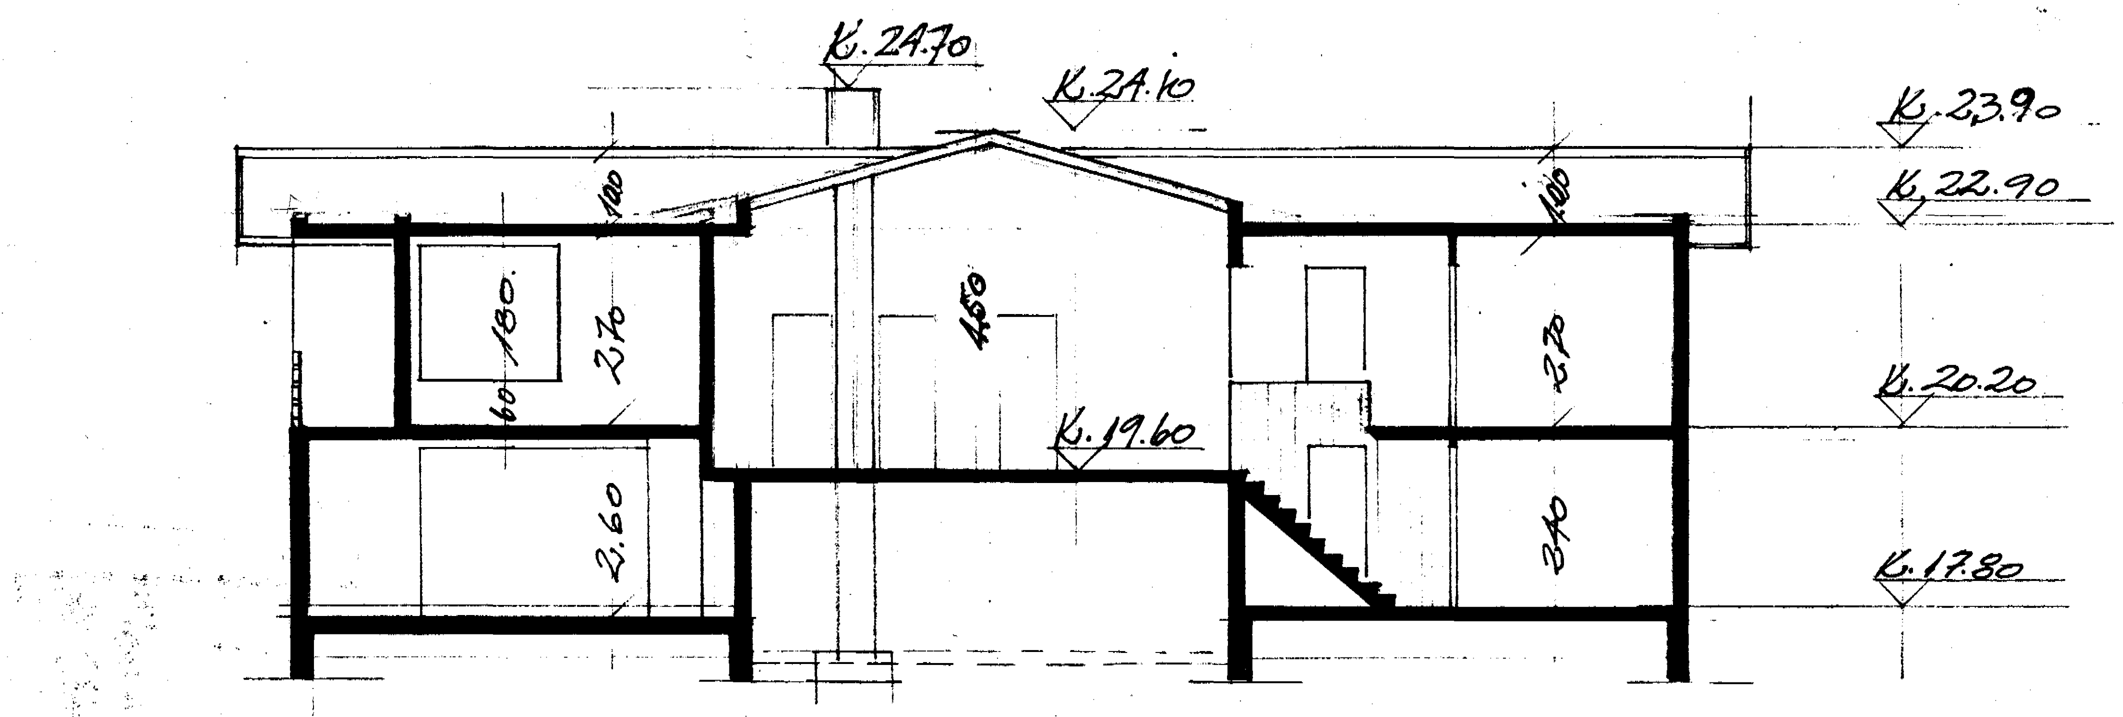

SNEIÐING B-B

FLATARMÁL BRÚTTO:
KJALLARI 66.37 m²
BIFR.GEYMSLA 40.55 m²

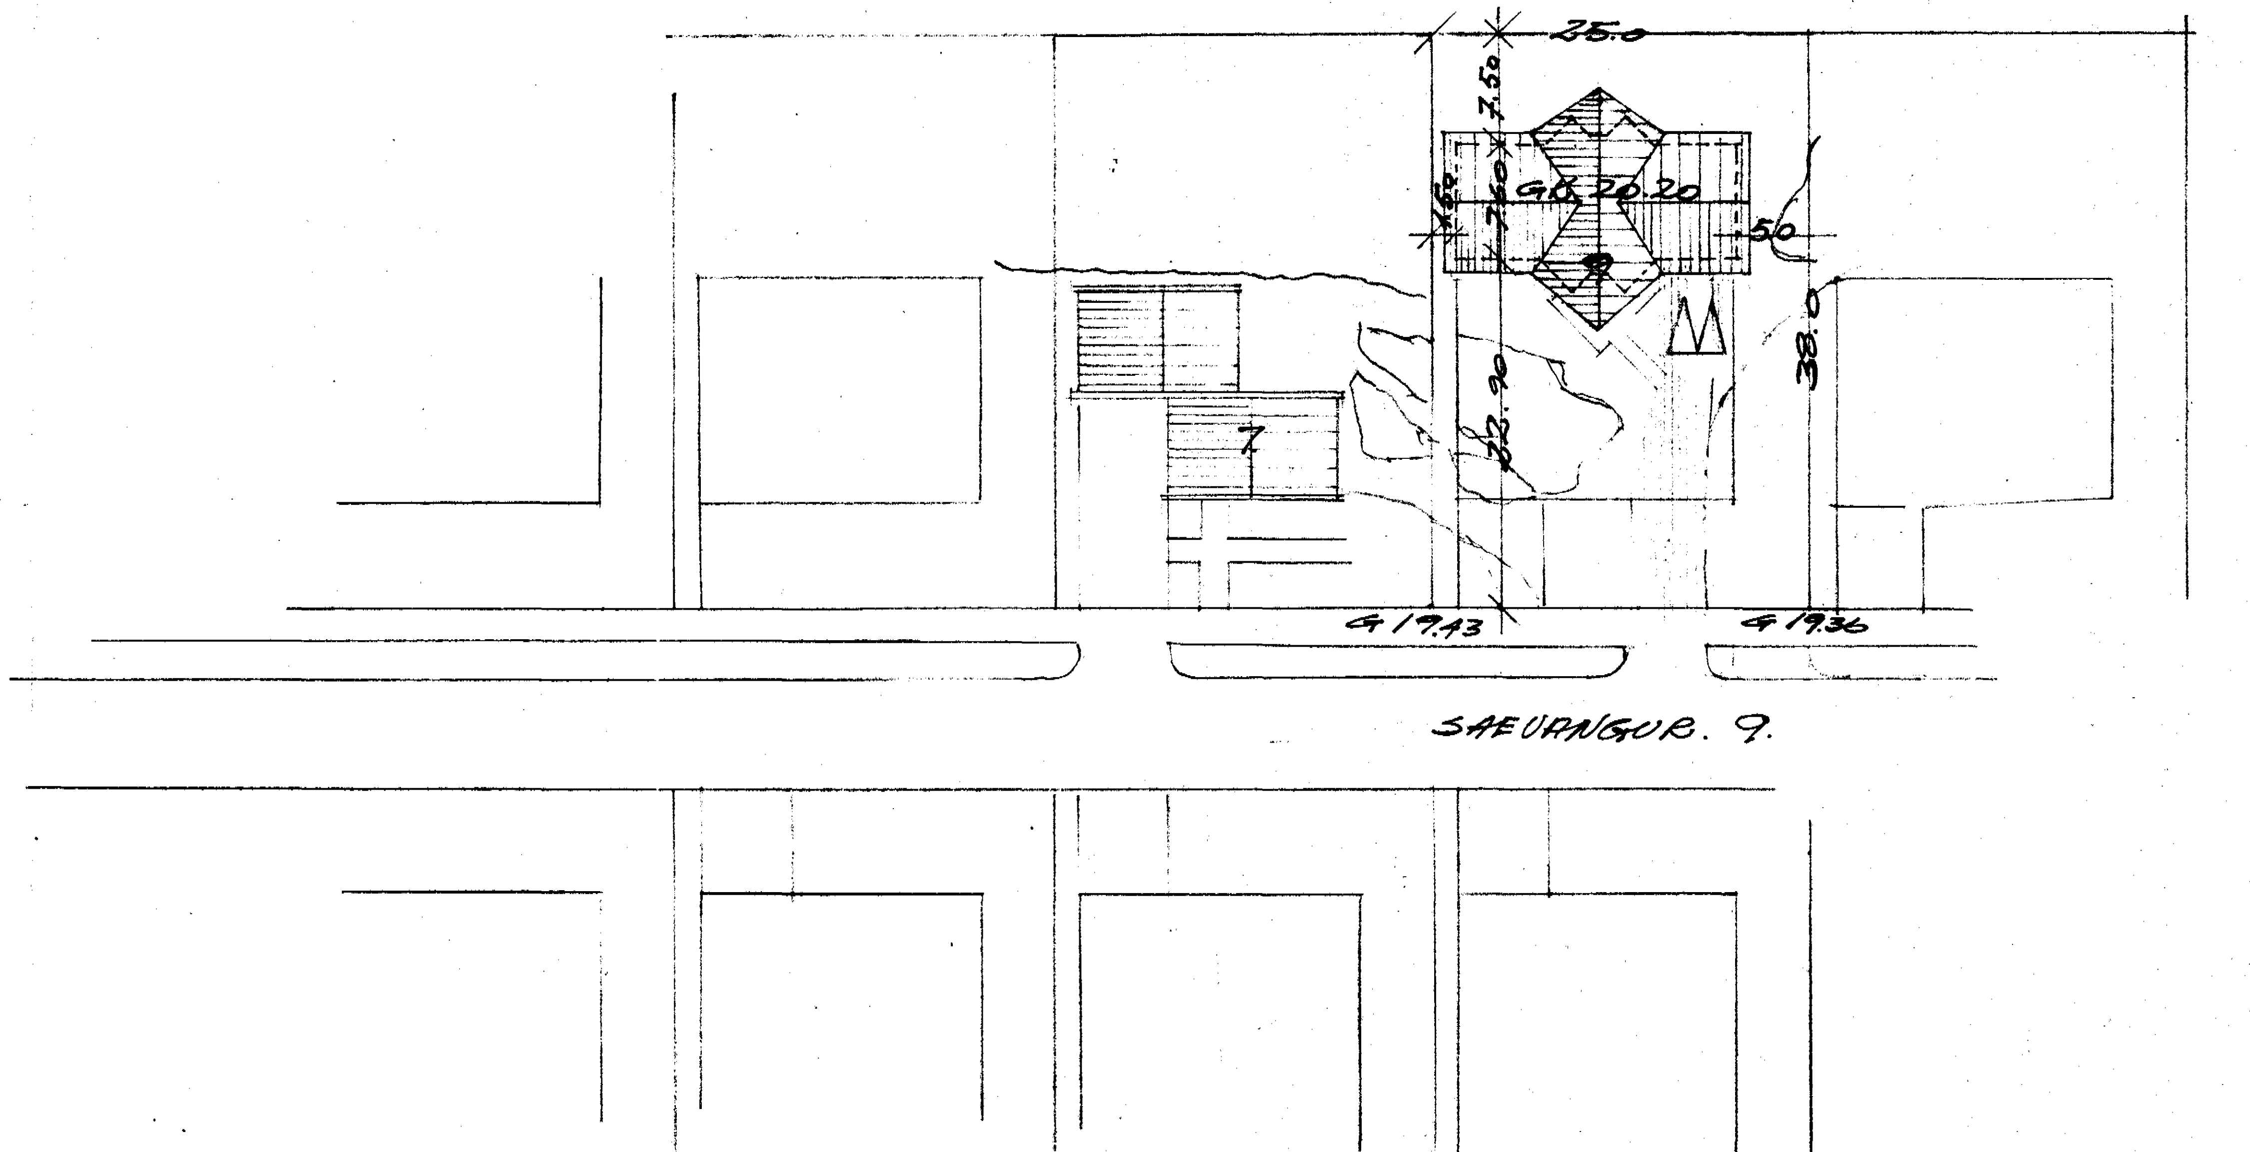

AFSTAÐA

LITLA TEIKNISTOFAN AUSTURGÖTU 12 HAFNARFIRÐI S. 53770 LOVÍSA CHRISTIANSEN INNANH. ARK. ÓLI ÞÓRÐARSON ARK. FAÍ AFSTÖÐUMYND, SNEIÐINGAR & KJALLARI JÚLÍ 1975 Óli Þórðarson SÆVANGUR 9 HAFNARFIRÐI EIG.: KARL HARRÝ SVEINSSON