


Gagna skal frá önnur
skráðandi í samráði við
skráðgjafa


Samþykkt á fundi bygginga-
ráðs þ. 4/8 1976

BYGGINGAFULLTRÚINN
Í HAFNARFIRÐI
Þó. Einar Sigurðsson



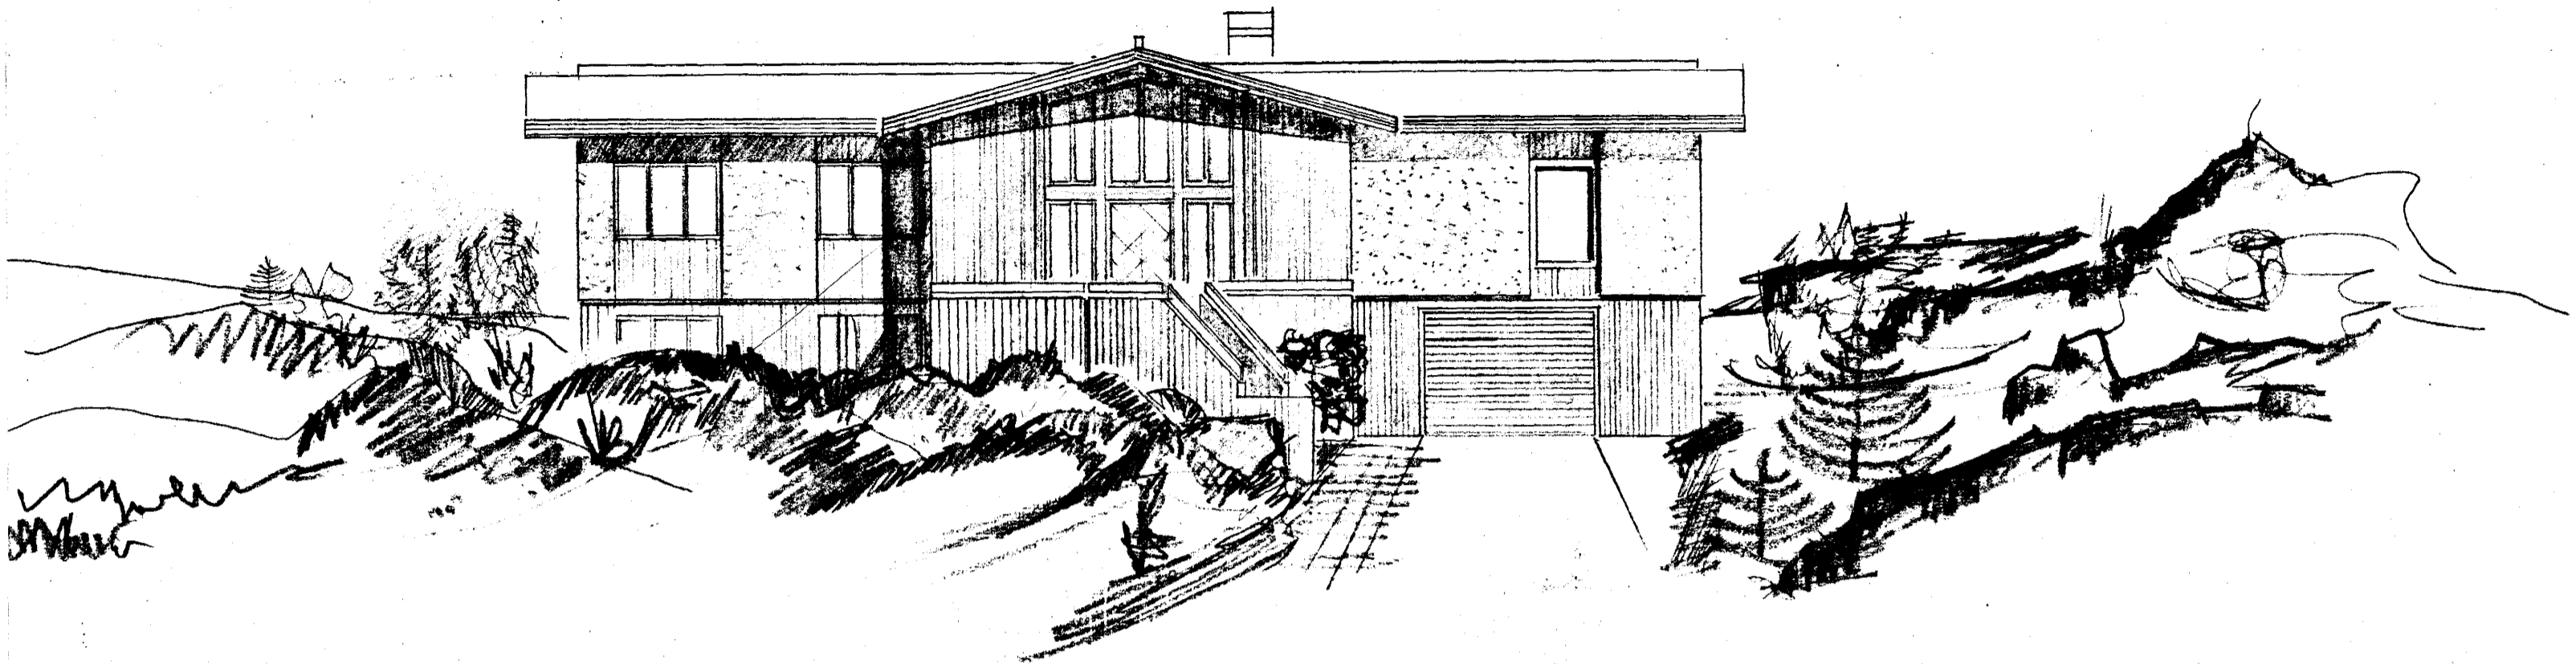


FRAMHLIÐ - NORÐVESTUR

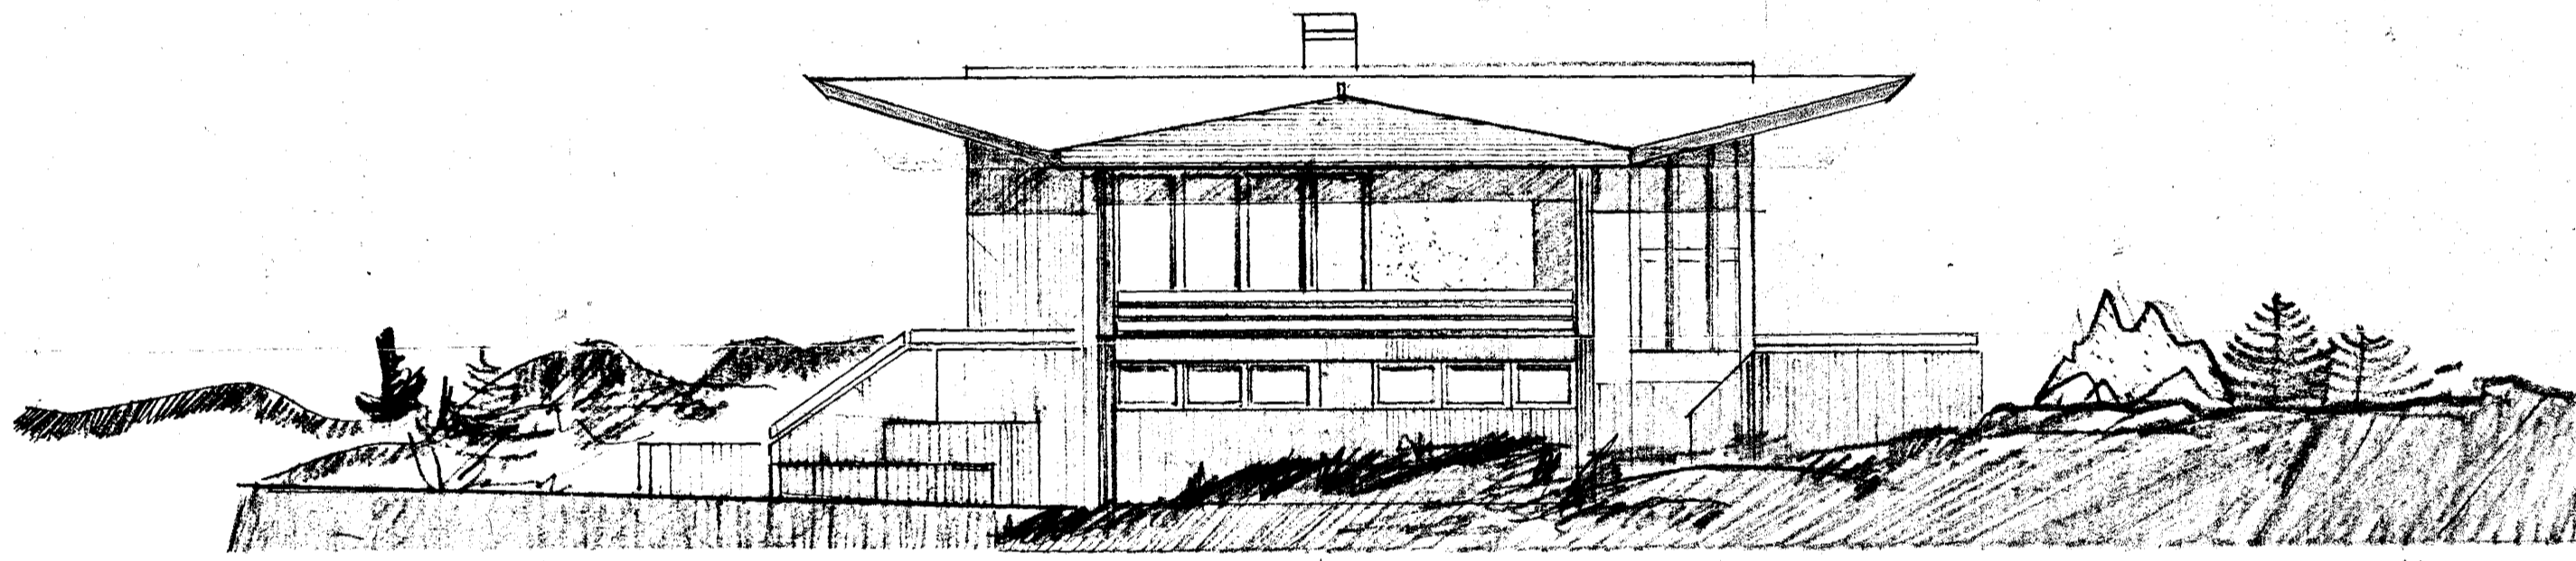

SUBVESTUR

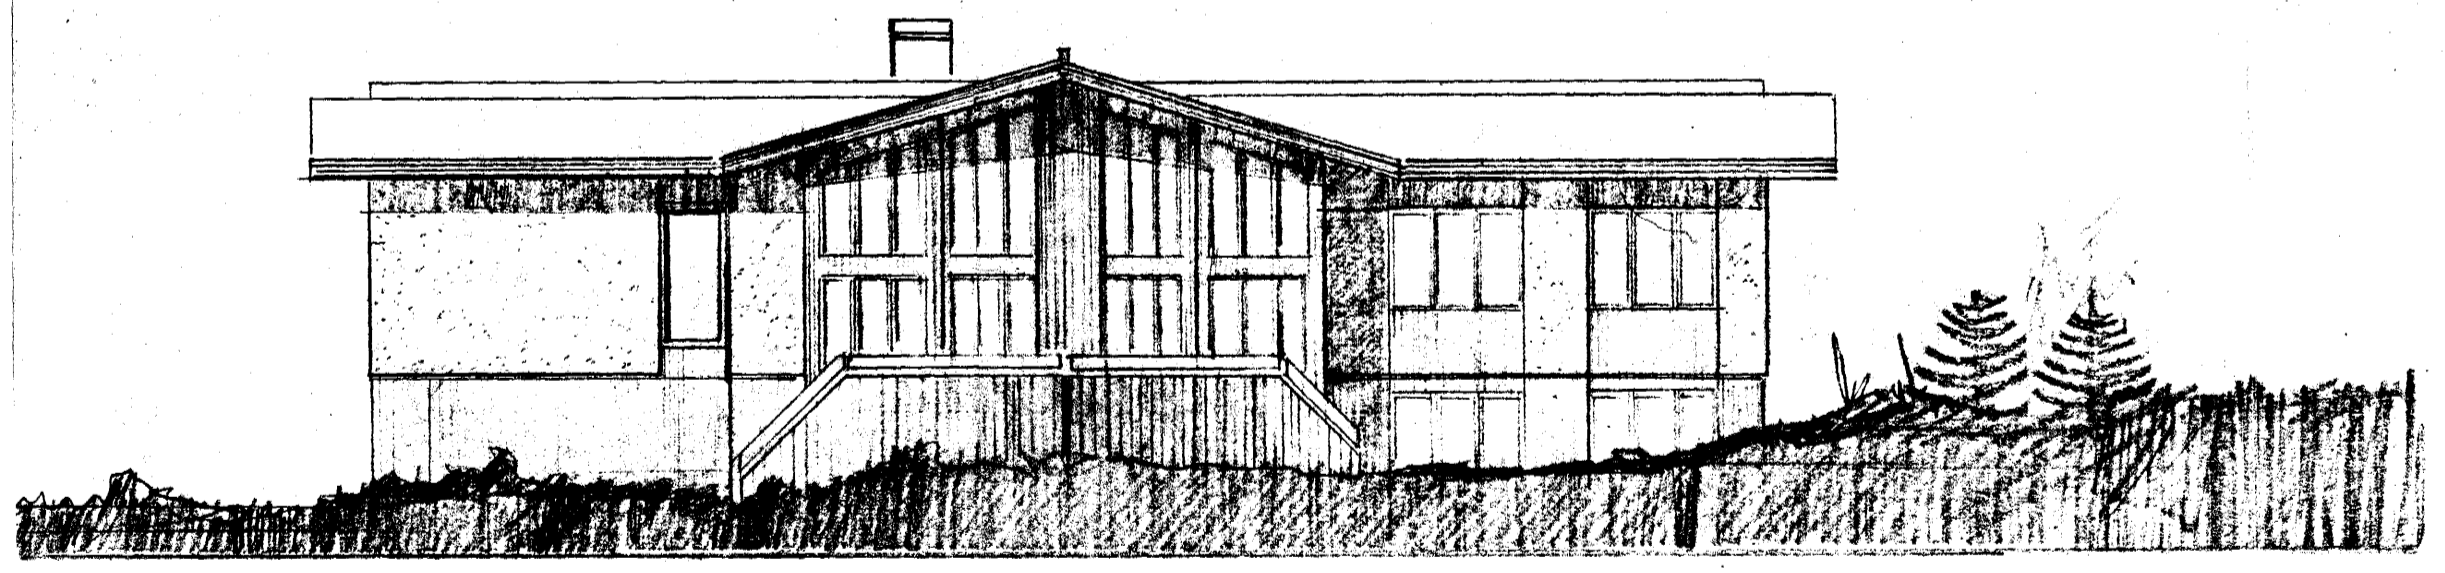

SUDAUSTUR

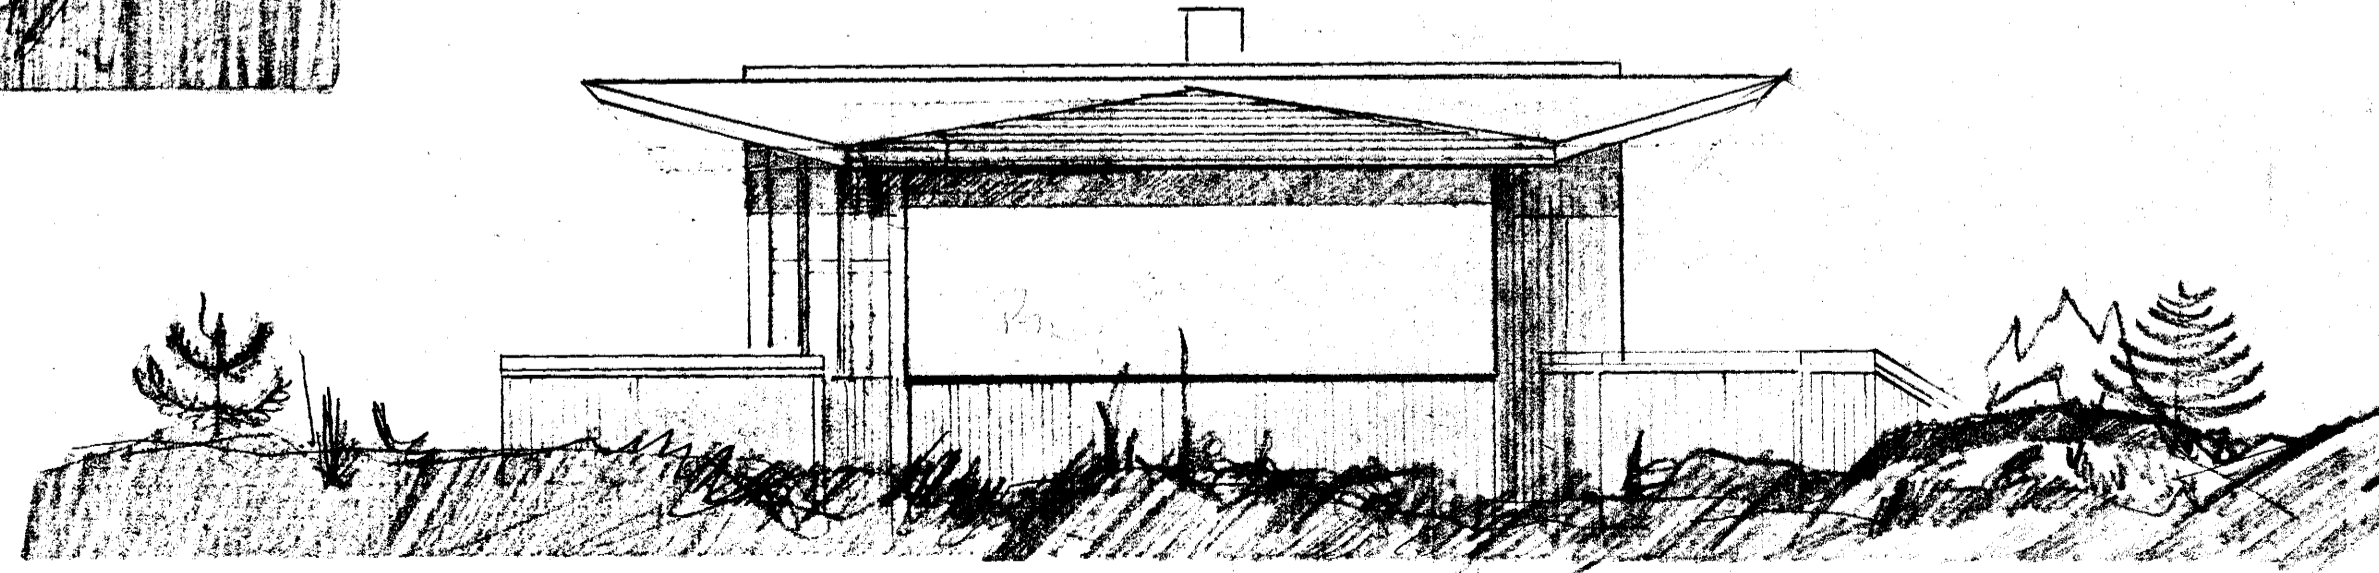

NORÐAUSTUR