Samþykkt á fundi byggingarnefndar þ. 4/8 1976

BYGGINGAFULLTRÚINN
Í HAFNARFIRÐI
Th. Einar Sigurðsson

Ganga skal frá opnu eldstæði í samráði við slökkviliðsstjóra

Gerð verði grein fyrir sorpgeymslu og hitaveitumiðaki. Ath. er vakin á að ekki er hægt að sjá fyrir frárennsli úr kjallara

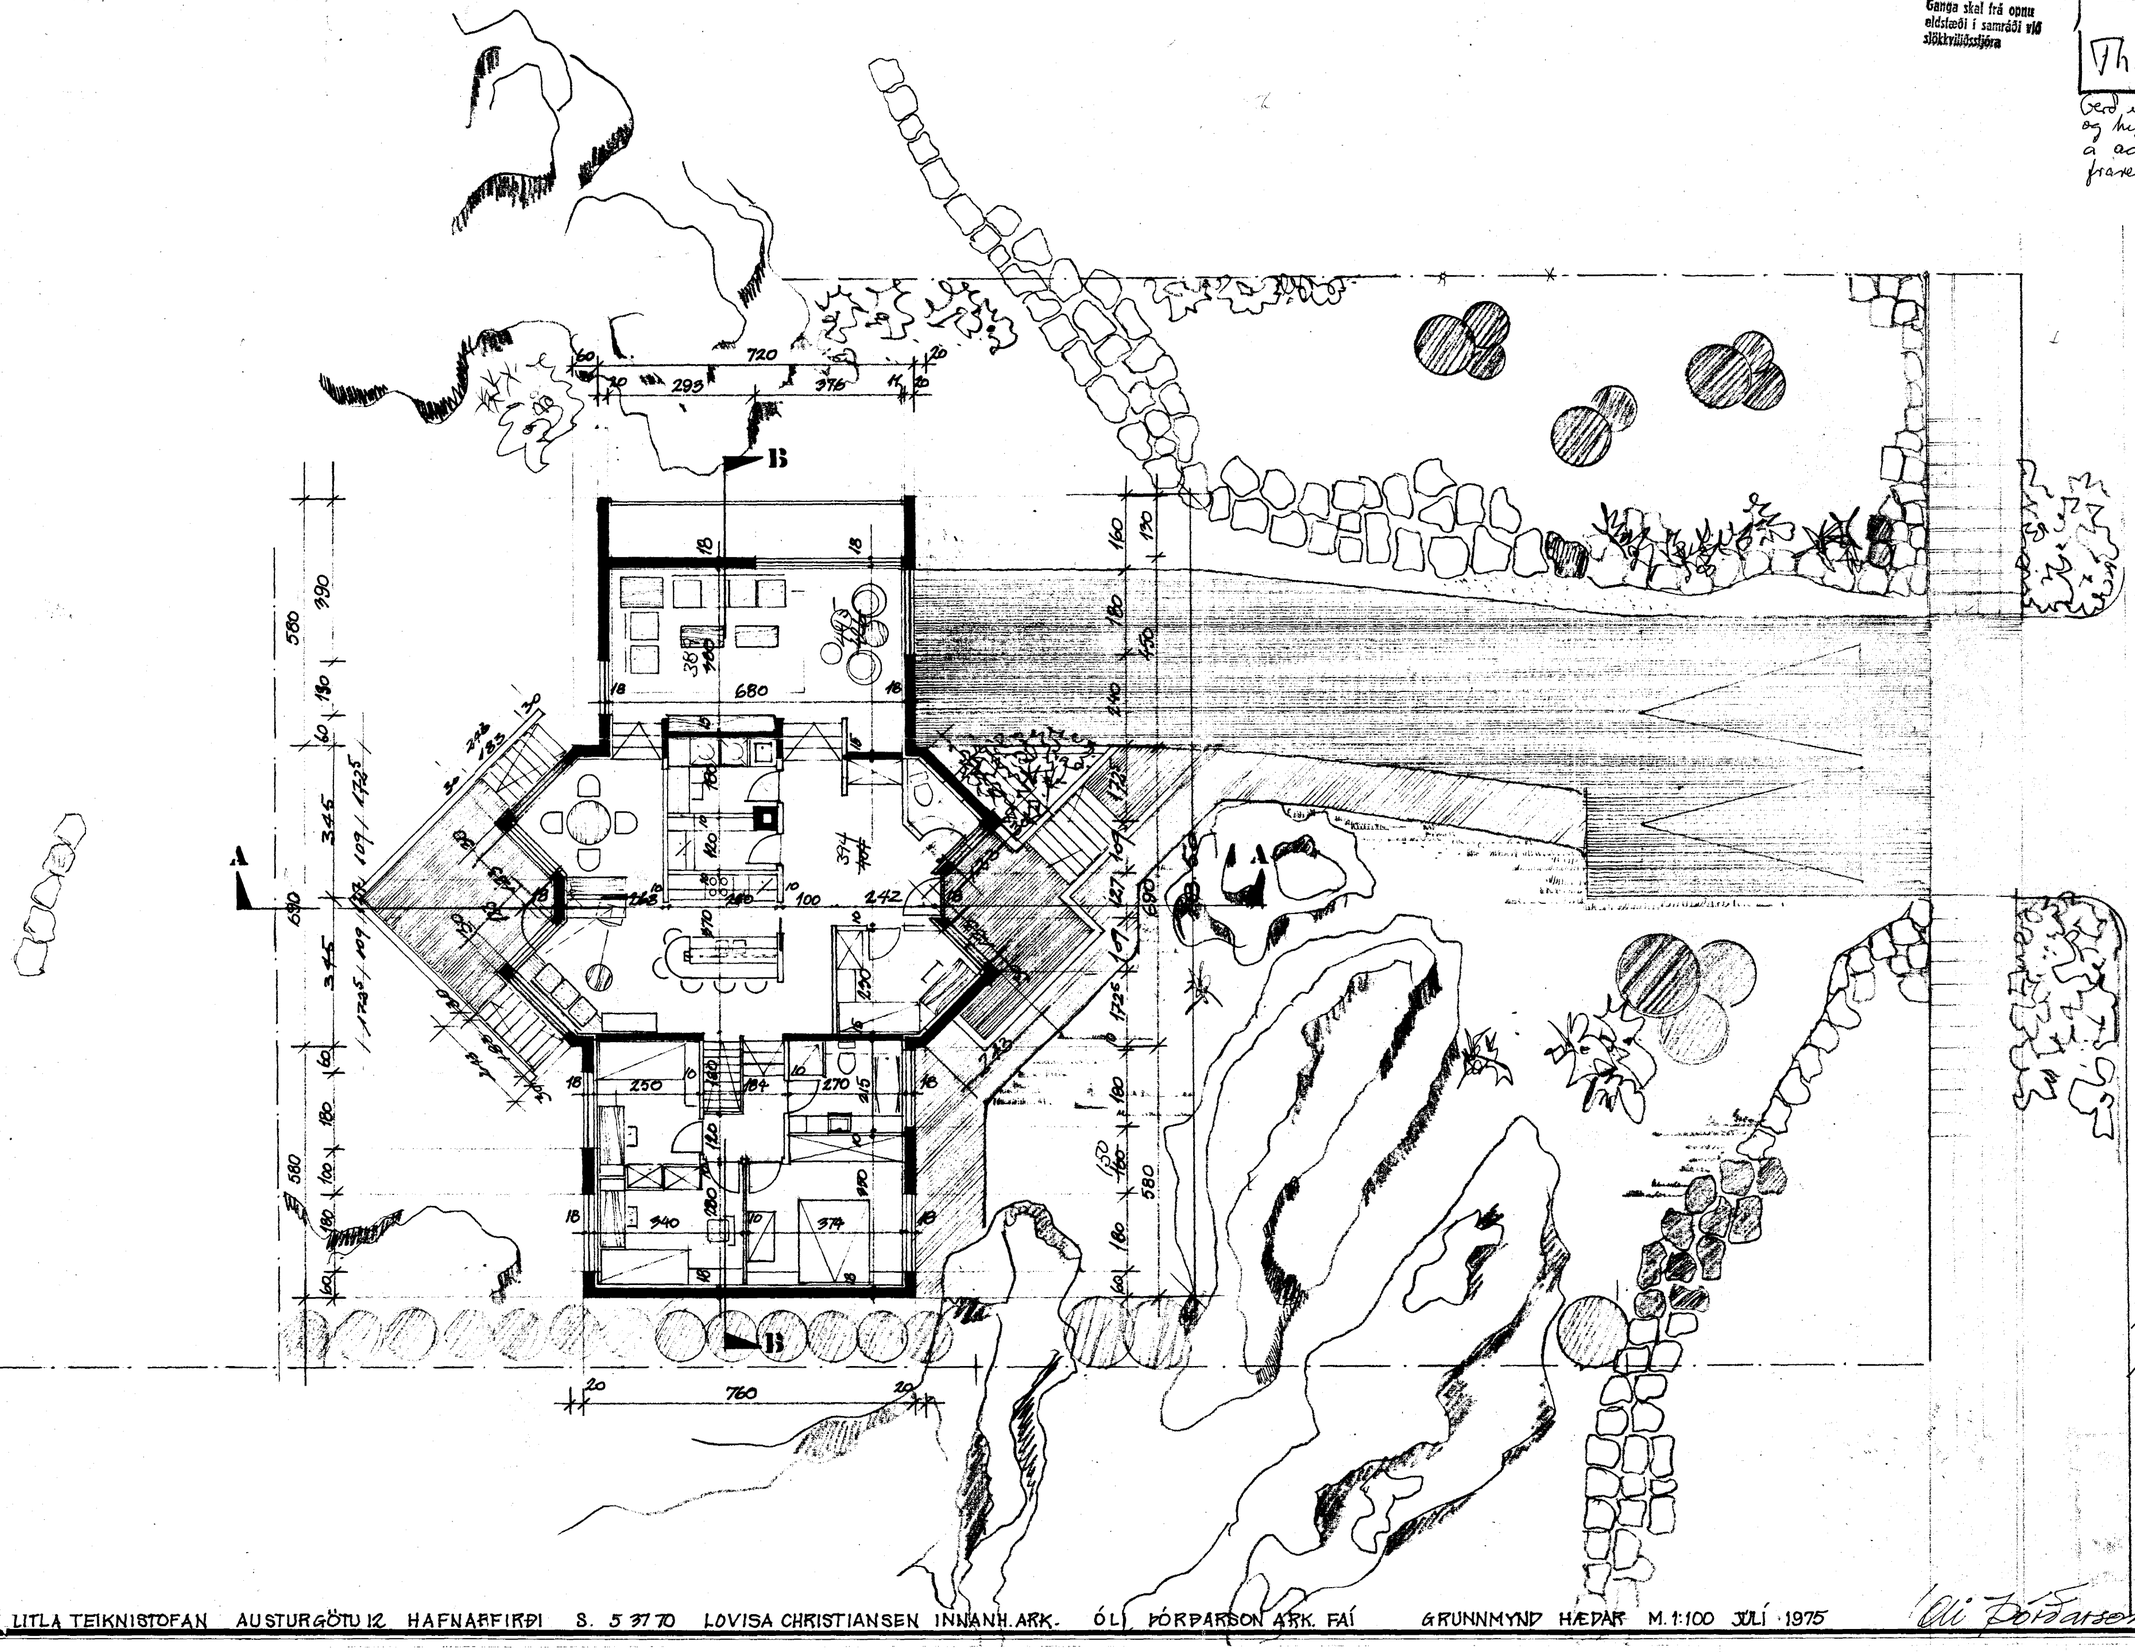

FLATARMÁL HÆÐAR
BRUTTO: 142.78 m²
Netto húsnæðismálastj.:
126.29.

LITLA TEIKNISTOFAN AUSTURGÖTU 12 HAFNARFIRÐI S. 5 37 70 LOVISA CHRISTIANSEN INNANH. ARK. ÓLI ÞÓRÐARSON ARK. FAÍ GRUNNMYND HÆÐAR M. 1:100 JÚLÍ 1975

Óli Þórðarson

SÆVANGUR 9 HAFNARFIRÐI
EIG: KARL HARRÝ SVEINSSON