

**SÆVANGUR 9, HAFNARFIRÐI
EIG.: KARL HARRÝ SVEINSSON**


Ganga skal frá önnur
skrifstofu í samráði við
Lokavillissjöfara

Samþykkt á fundi bygginga-
ráðs p. 18 1976

BYGGINGAFULLTRÚINN
Í HAFNARFIRÐI

H. Einar Sveinsson

*Gerð með gúmmí, sæppaglymsku
og litmálningum í tál.
Athugið er valið á, að ekki er
lagt áherslu á fyrir fráséminni
áir kjallara*

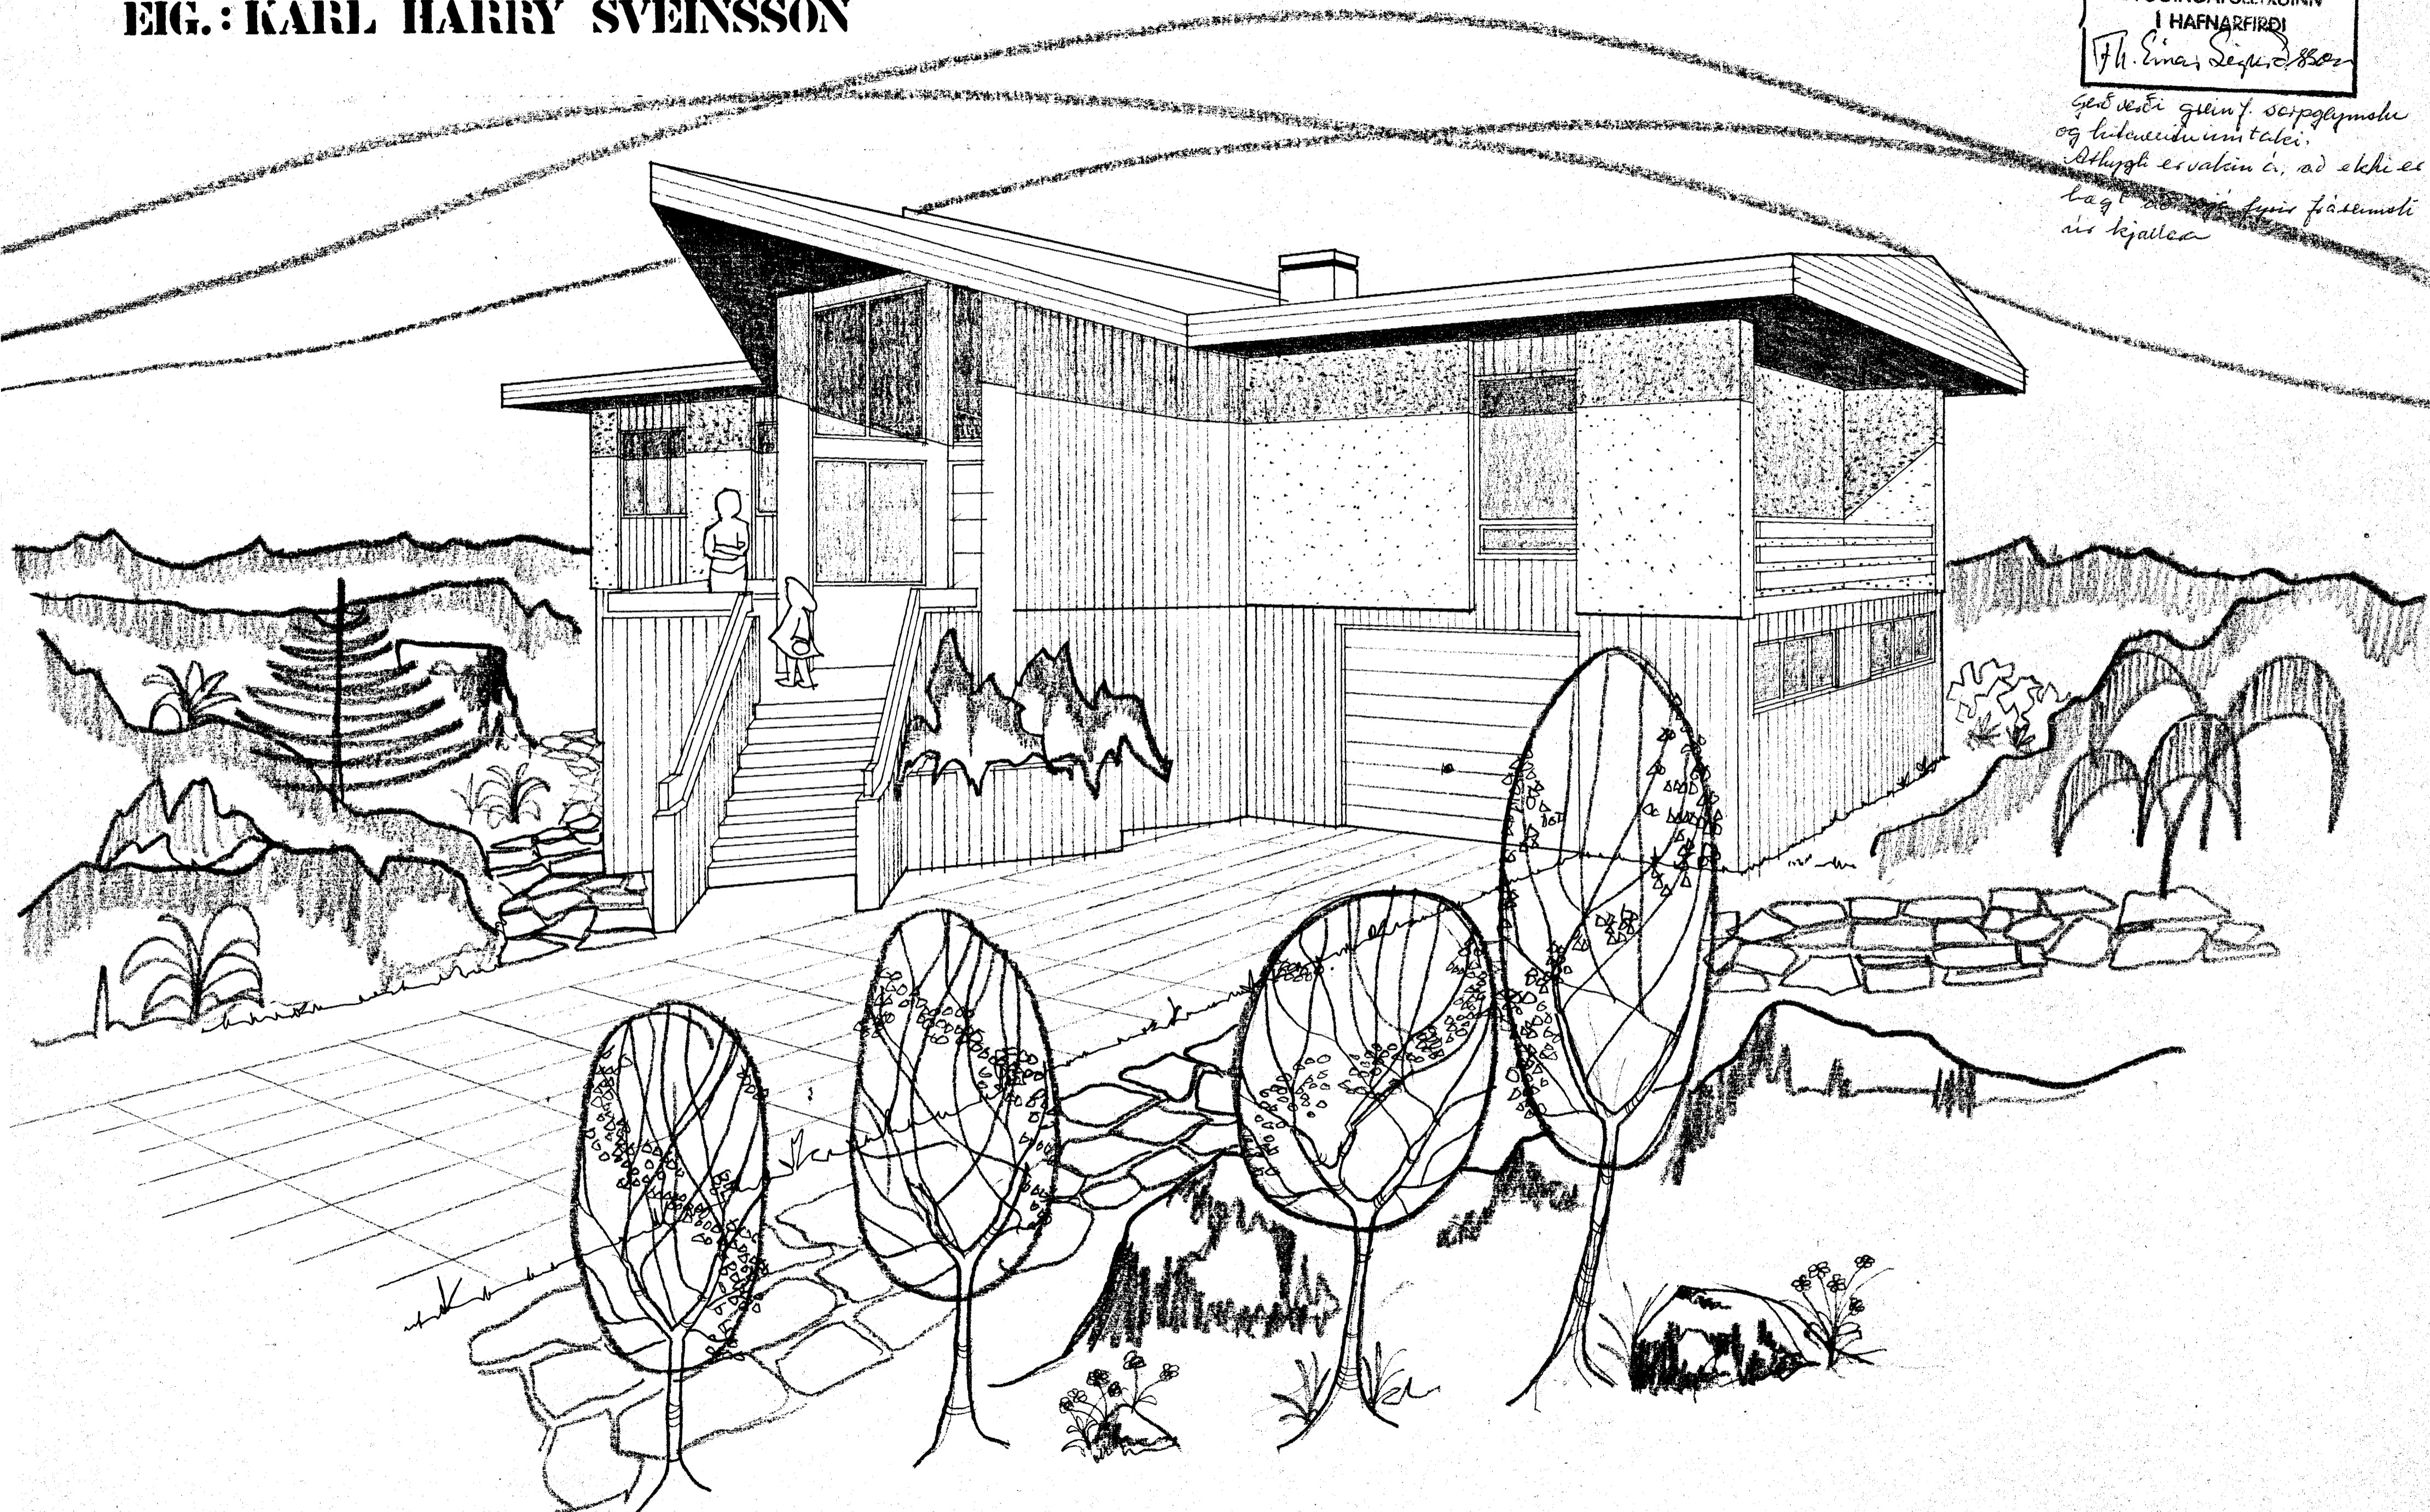

*Tekna: Þ. Björnsson, 15. júlí 1976
Úlfloorsalson*