
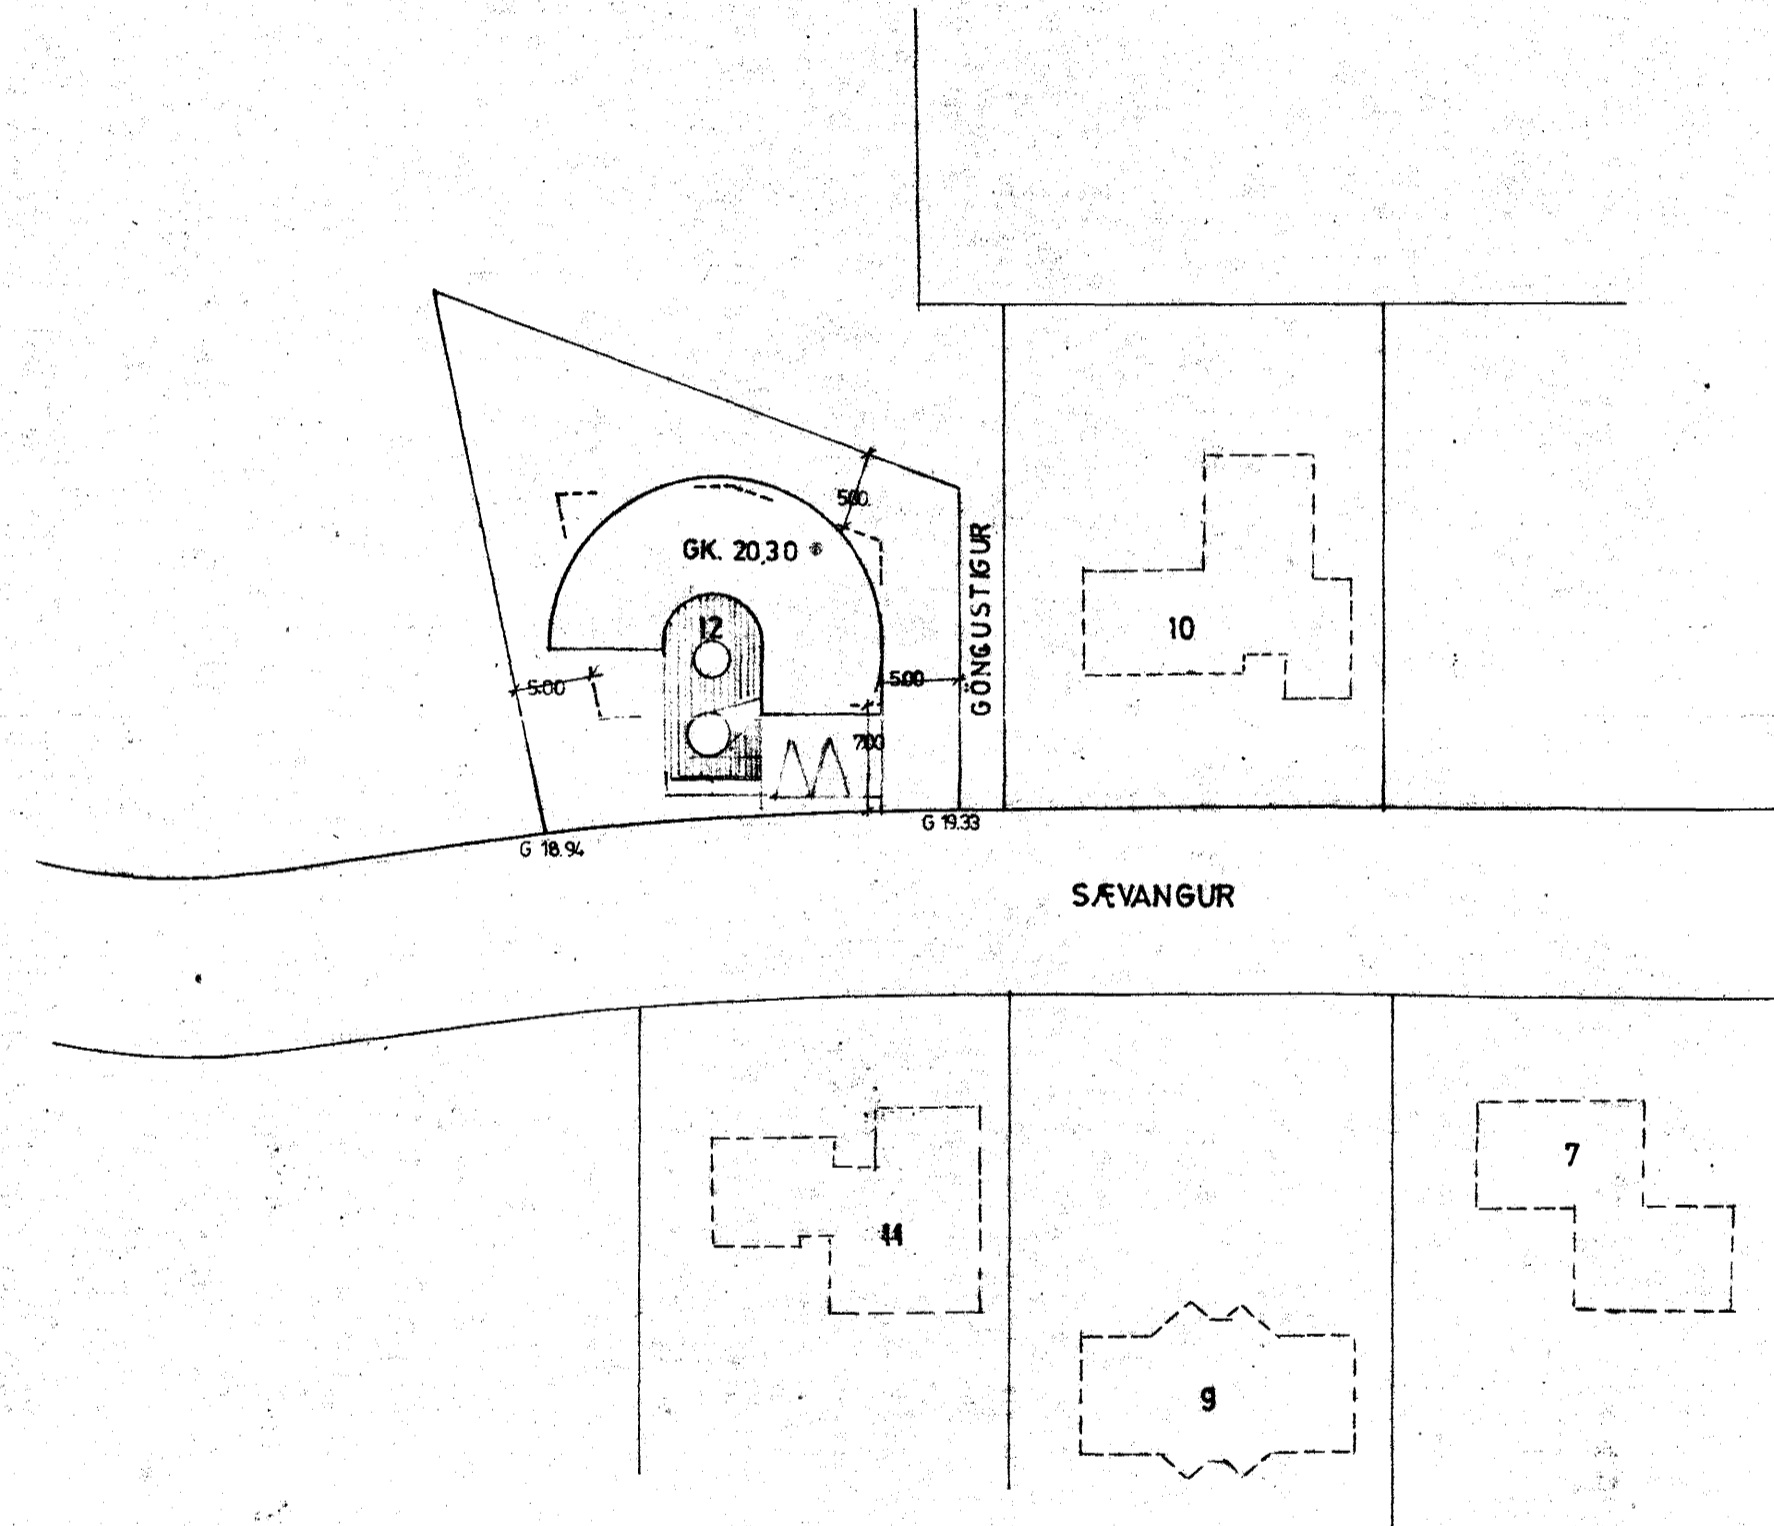


Samþykkt á fundi bygginga-
nefndar þ. 22/5 1978
BYGGINGAFULLTRÚGIN
Í HAFNARFIRÐI
S. Jónsson

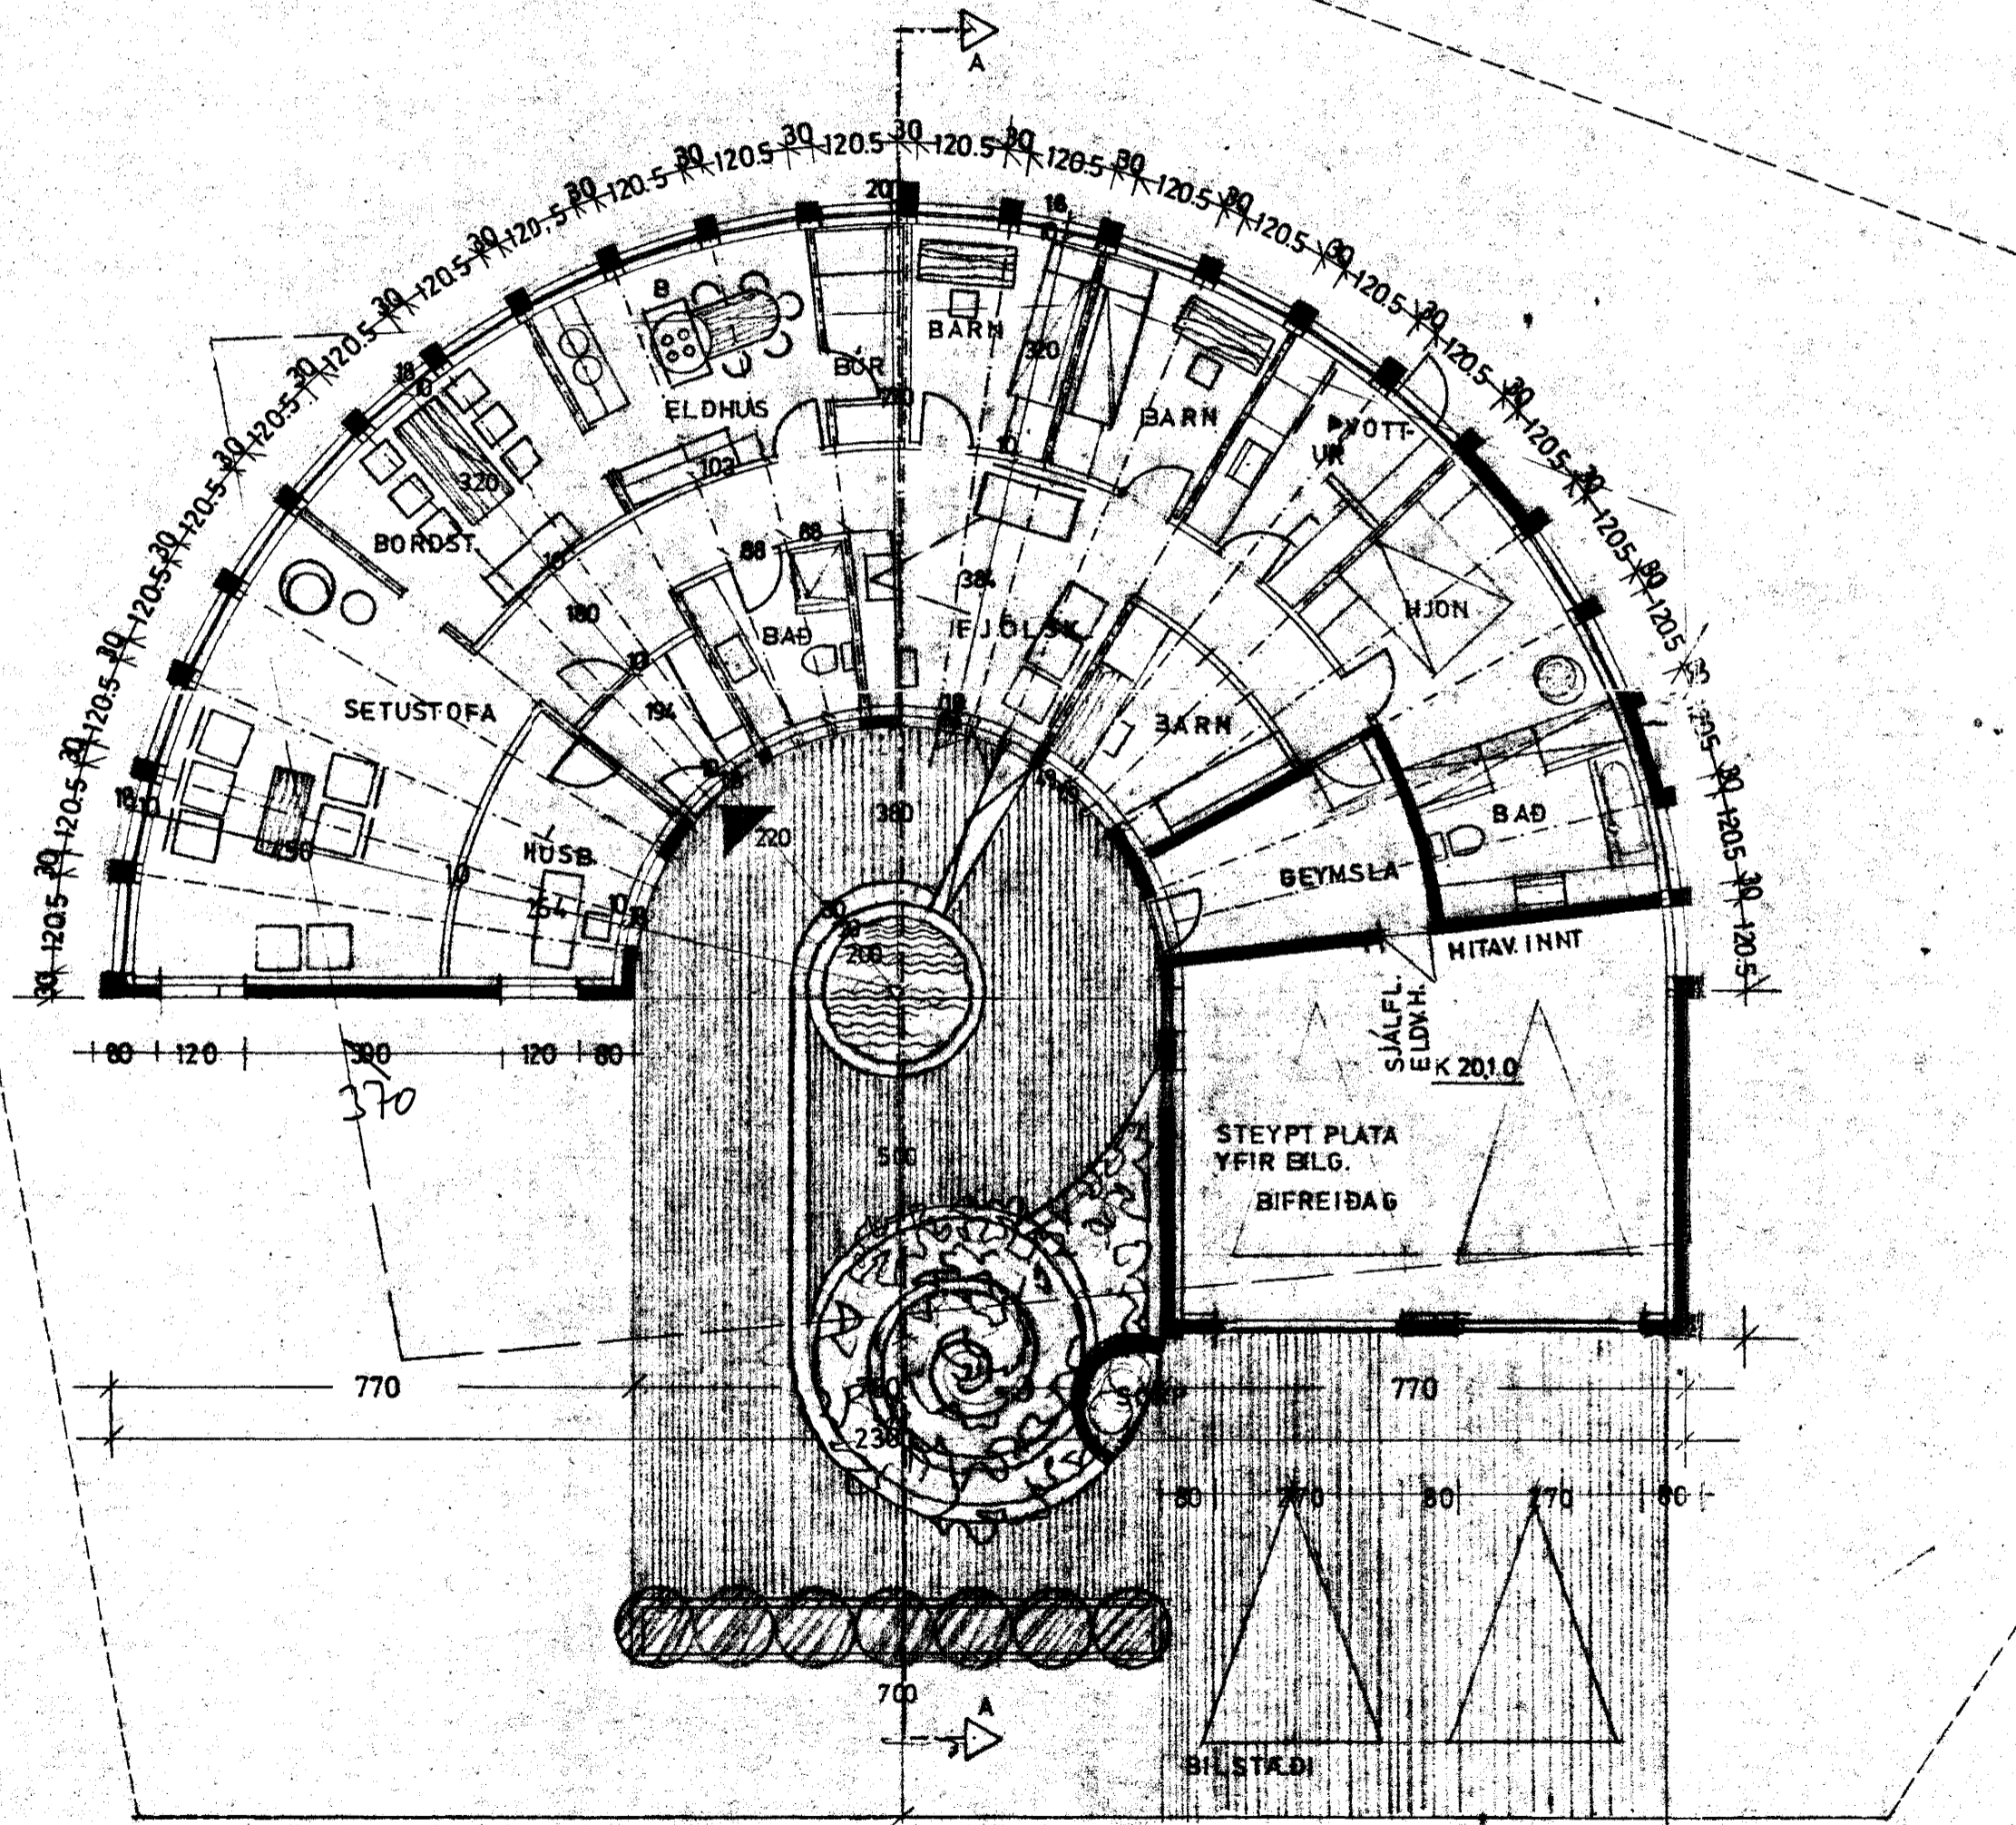

Óli Þórdarson