

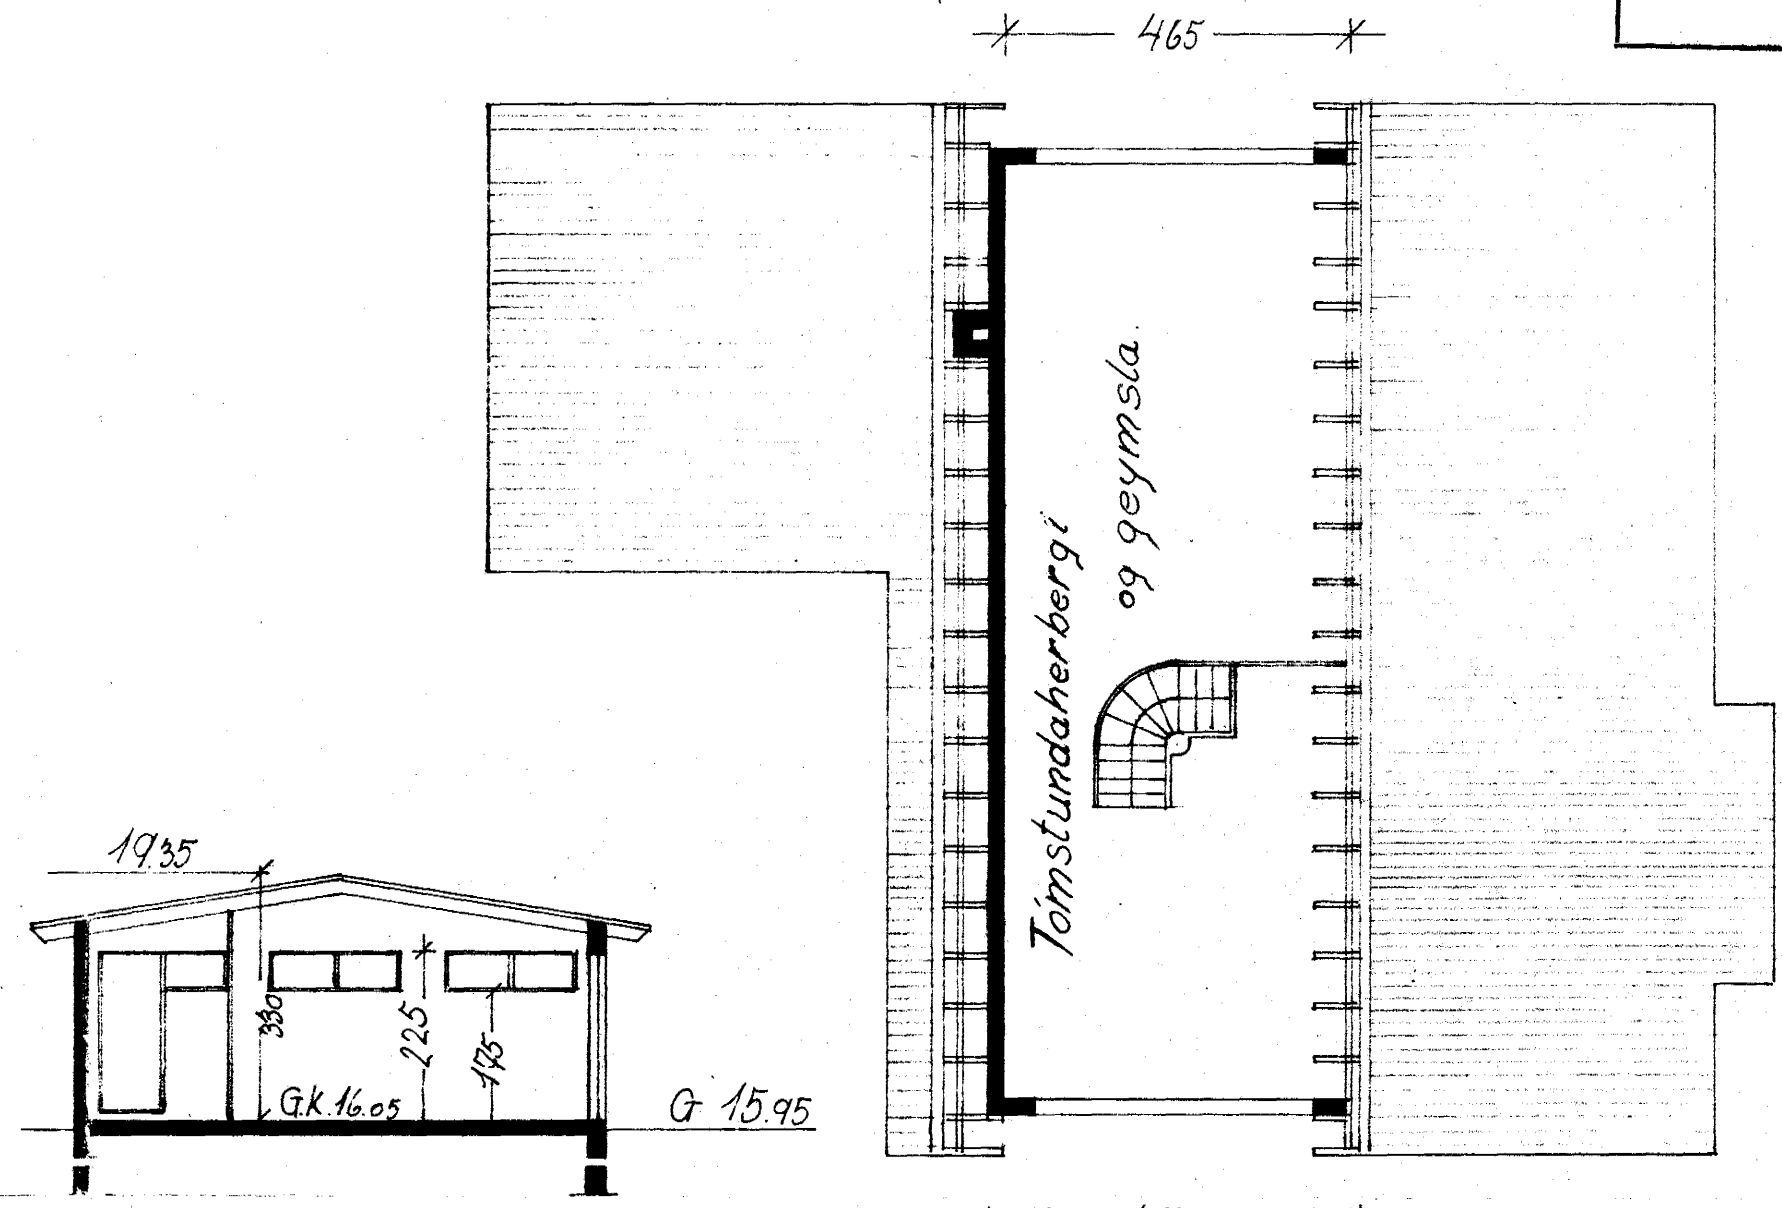
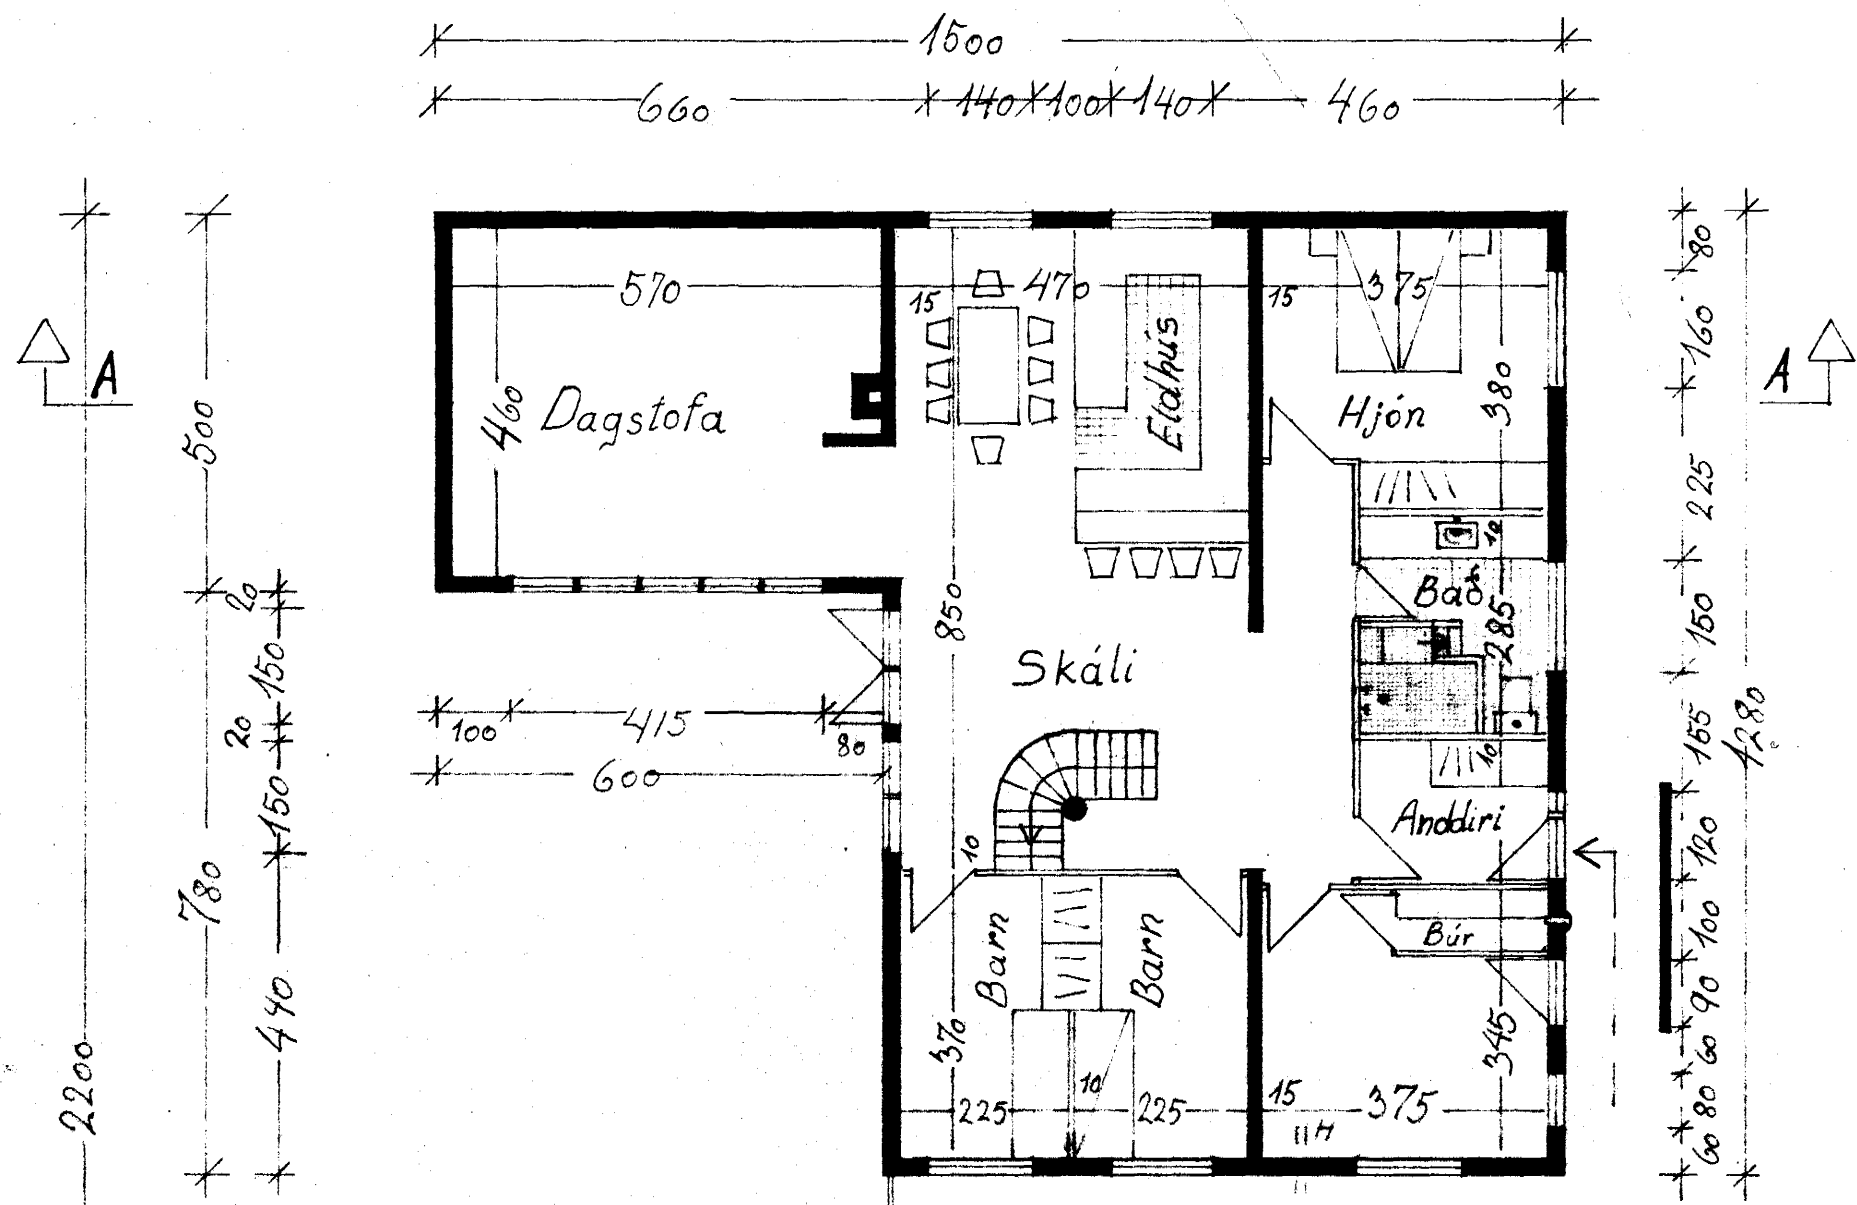
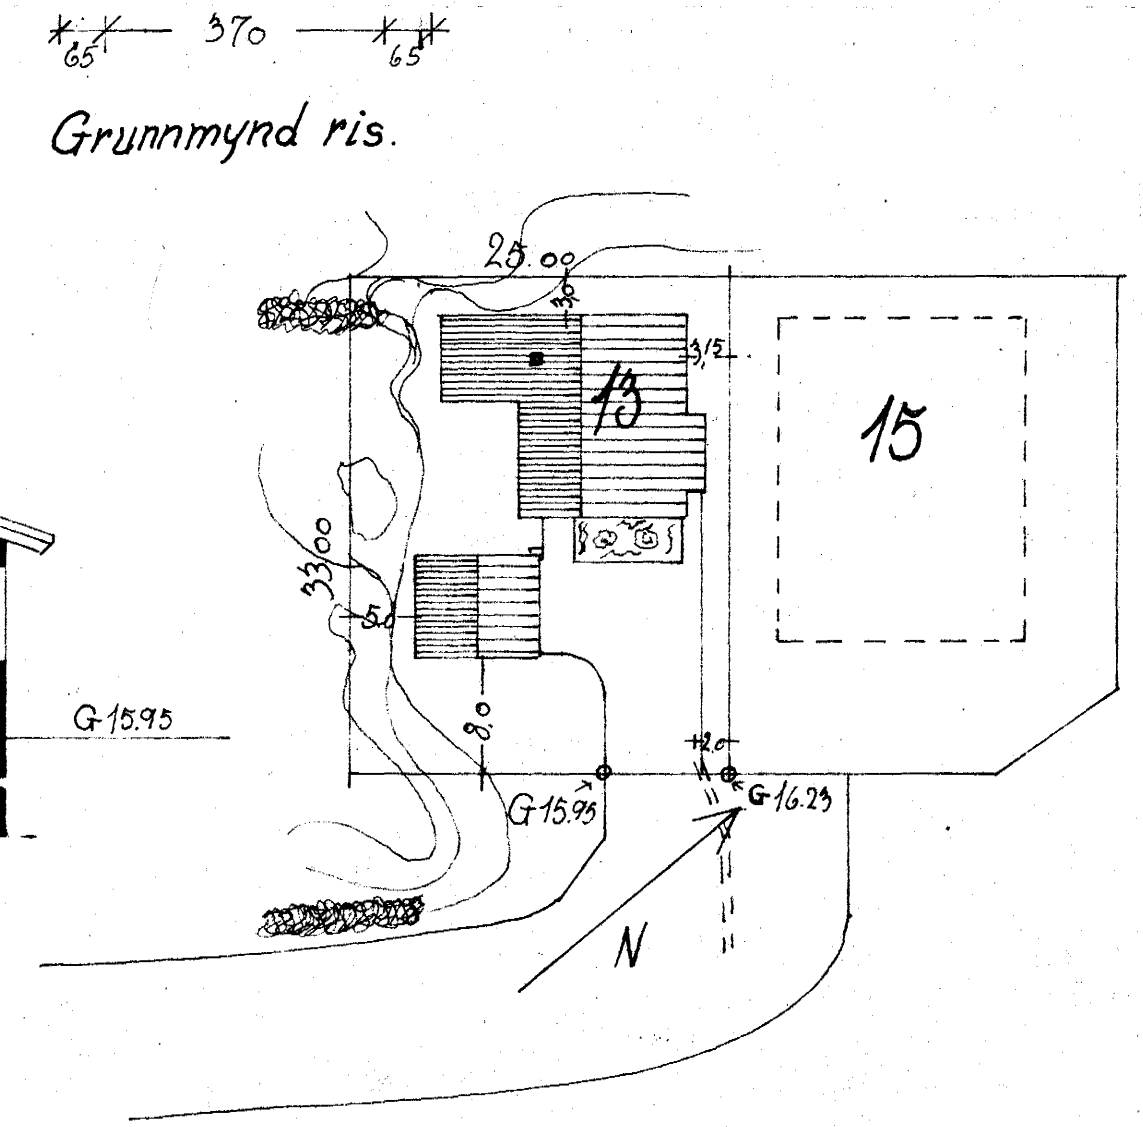


Sævangur n.r. 13 Hafnarfirði.

Samþykkt á fundi bygginga-
nefndar þ. 17. 5. 1978
BYGGINGAFULLTRÚIN
Í HAFNARFIRÐI
[Signature]

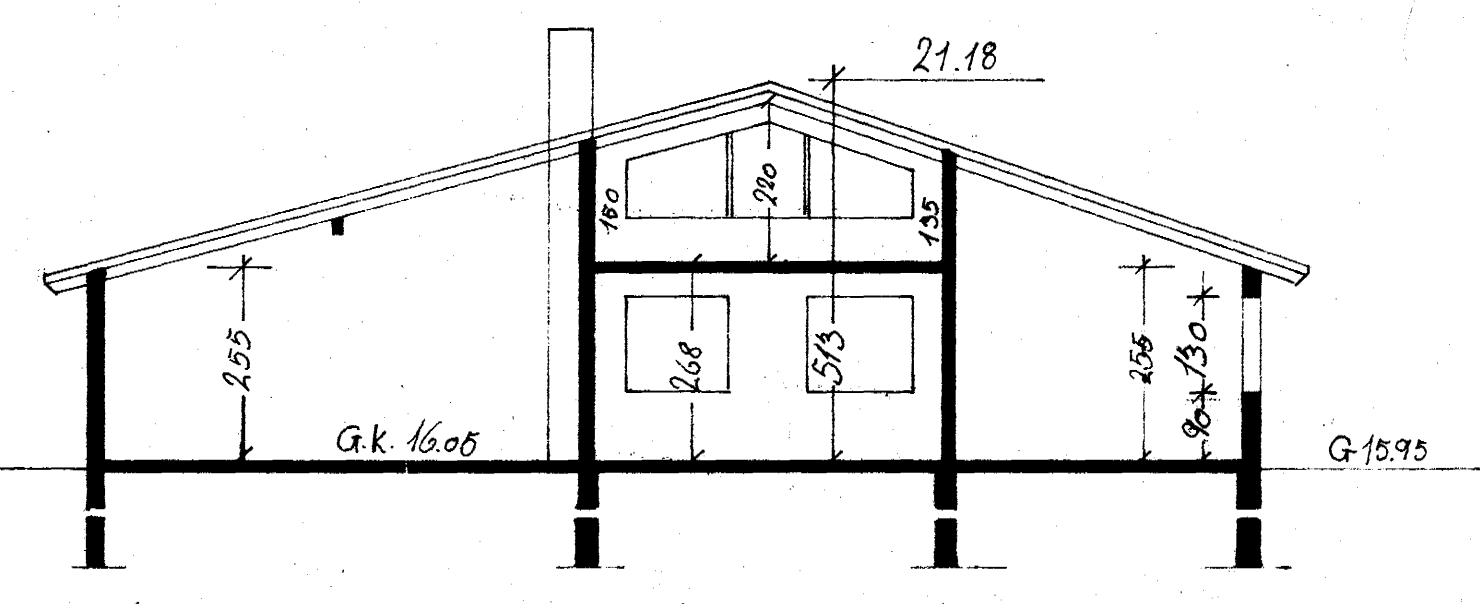

Ganga skal frá omm
eldstofu í samráði við
slökkviliðstjóra

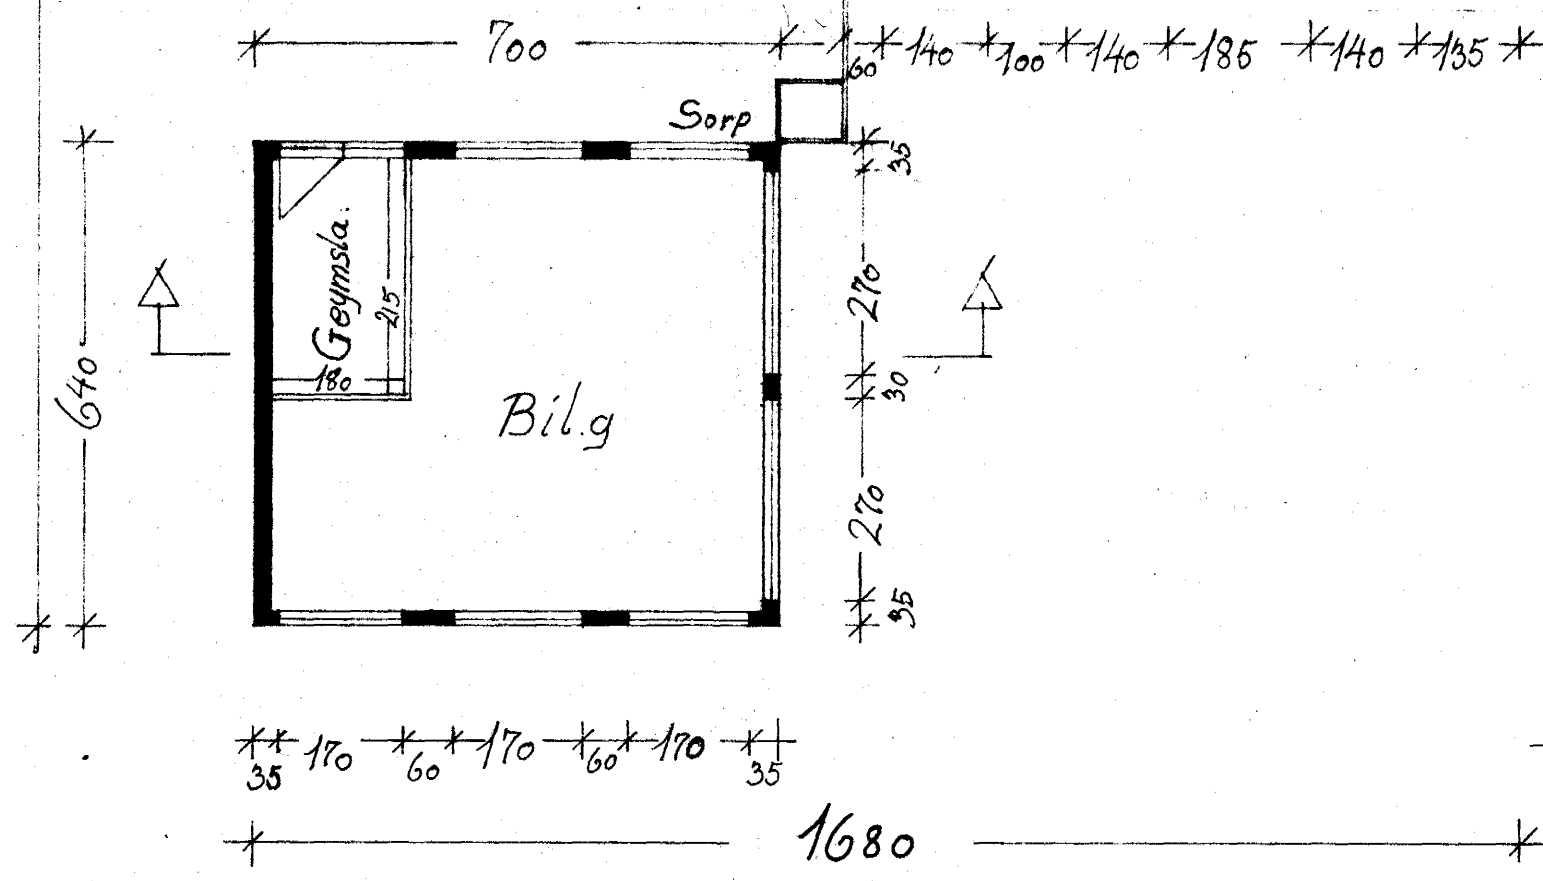

Grunnmynd.

Skurður: A-A

Flatarmál húss: 145,20 m²
Flatarmál bilskúrs: 44,80 m²

GRUNNMYNIR & SNIB MK 1:100. AFS.M. MK 1:500

TEIKNAD: *Reinart Sigurdsson*

REYKJAVÍK Í APRÍL 1978.

Ólafur Þ. Kristjánsson E.T.F.E.L.