



Samþykkt á fundi bygginga-  
nefndar þ. 13/12 1978  
BYGGINGAFULLTRÚIN  
Í HAFNARFIRÐI  
F. Sigurðsson

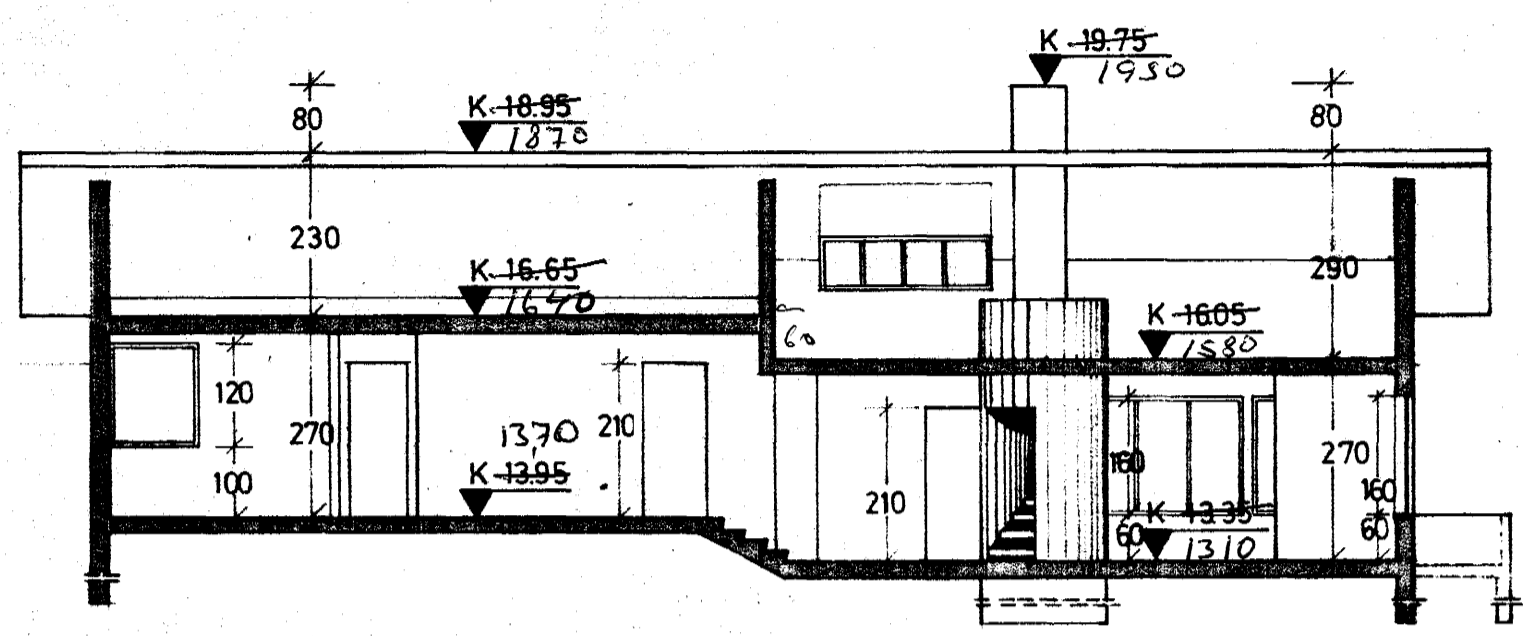


SNID A-A M 1:100

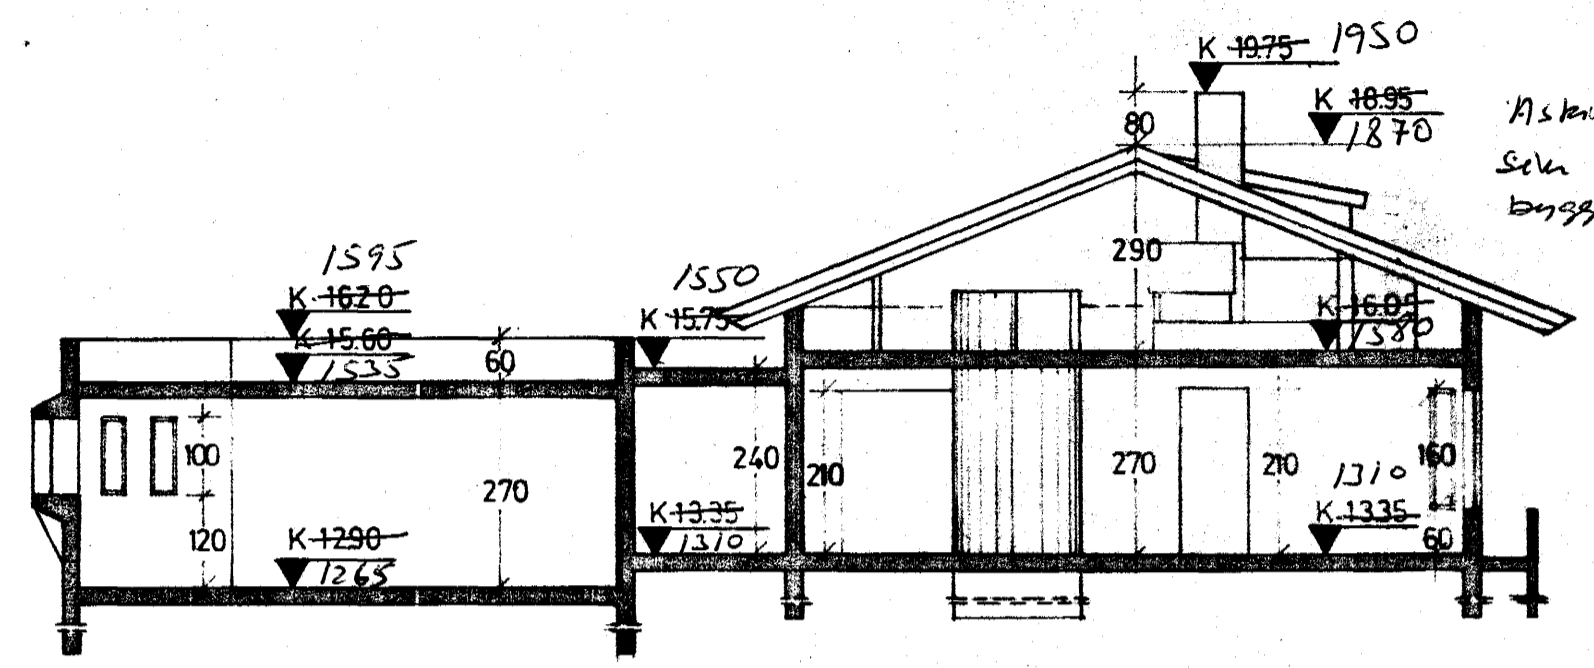


SNID B-B M 1:100

Ganga skal frá önnur  
eldstæði í samráði við  
stökkvillissjófa  
byggingarstærðir  
F. Sigurðsson

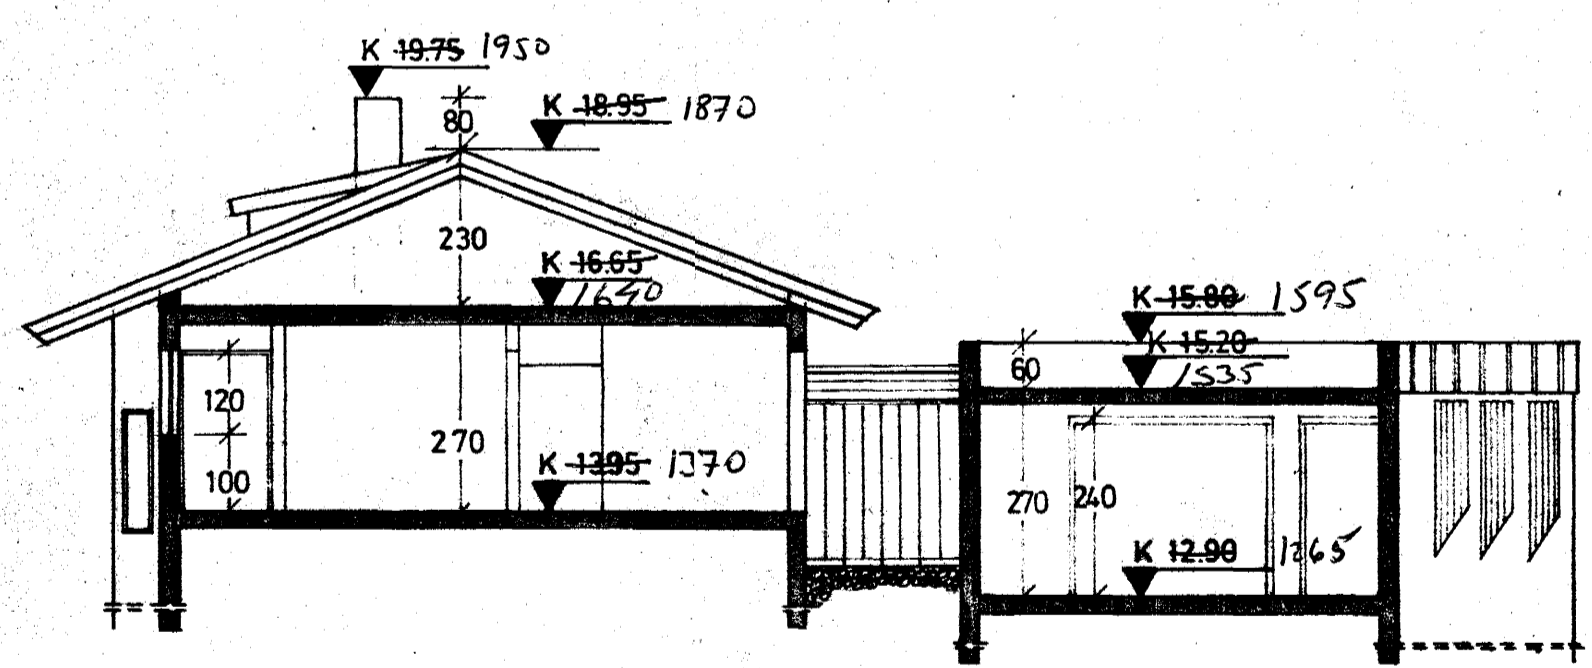

SNID C-C M 1:100

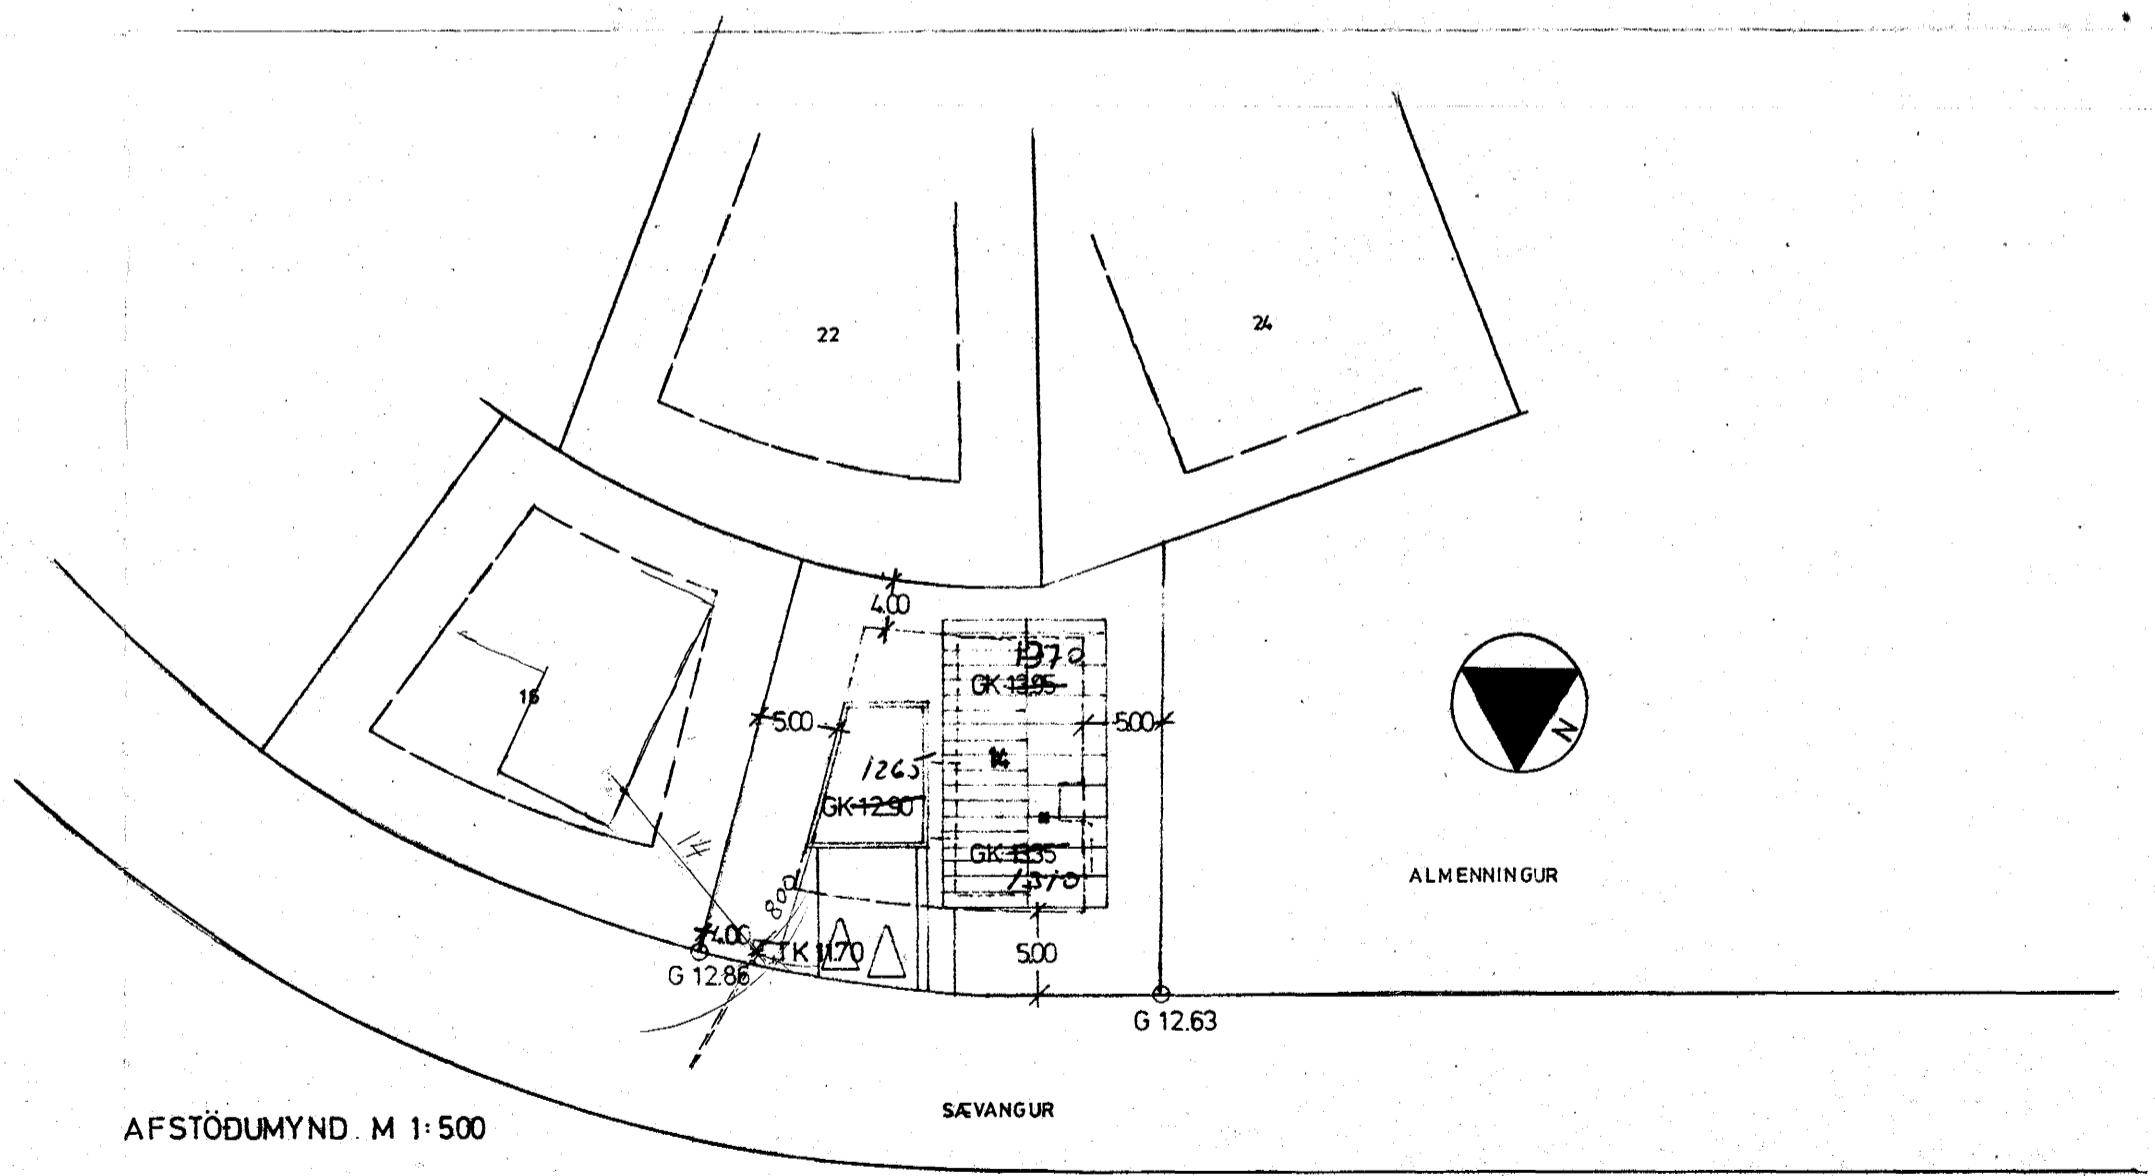

AFSTÖÐUMYND M 1:500