Samþykkt á fundi bygginga-
nefndar þ. 13/12 1978
BYGGINGAFULLTRÚINN
Í HAFNARFIRÐI

Ganga skal frá opnu eldstæði í samráði við slökkviliðsstjóra

Áskilit er at gólfkótar sén í samrami vit byggingarskilmále
F. Sig.

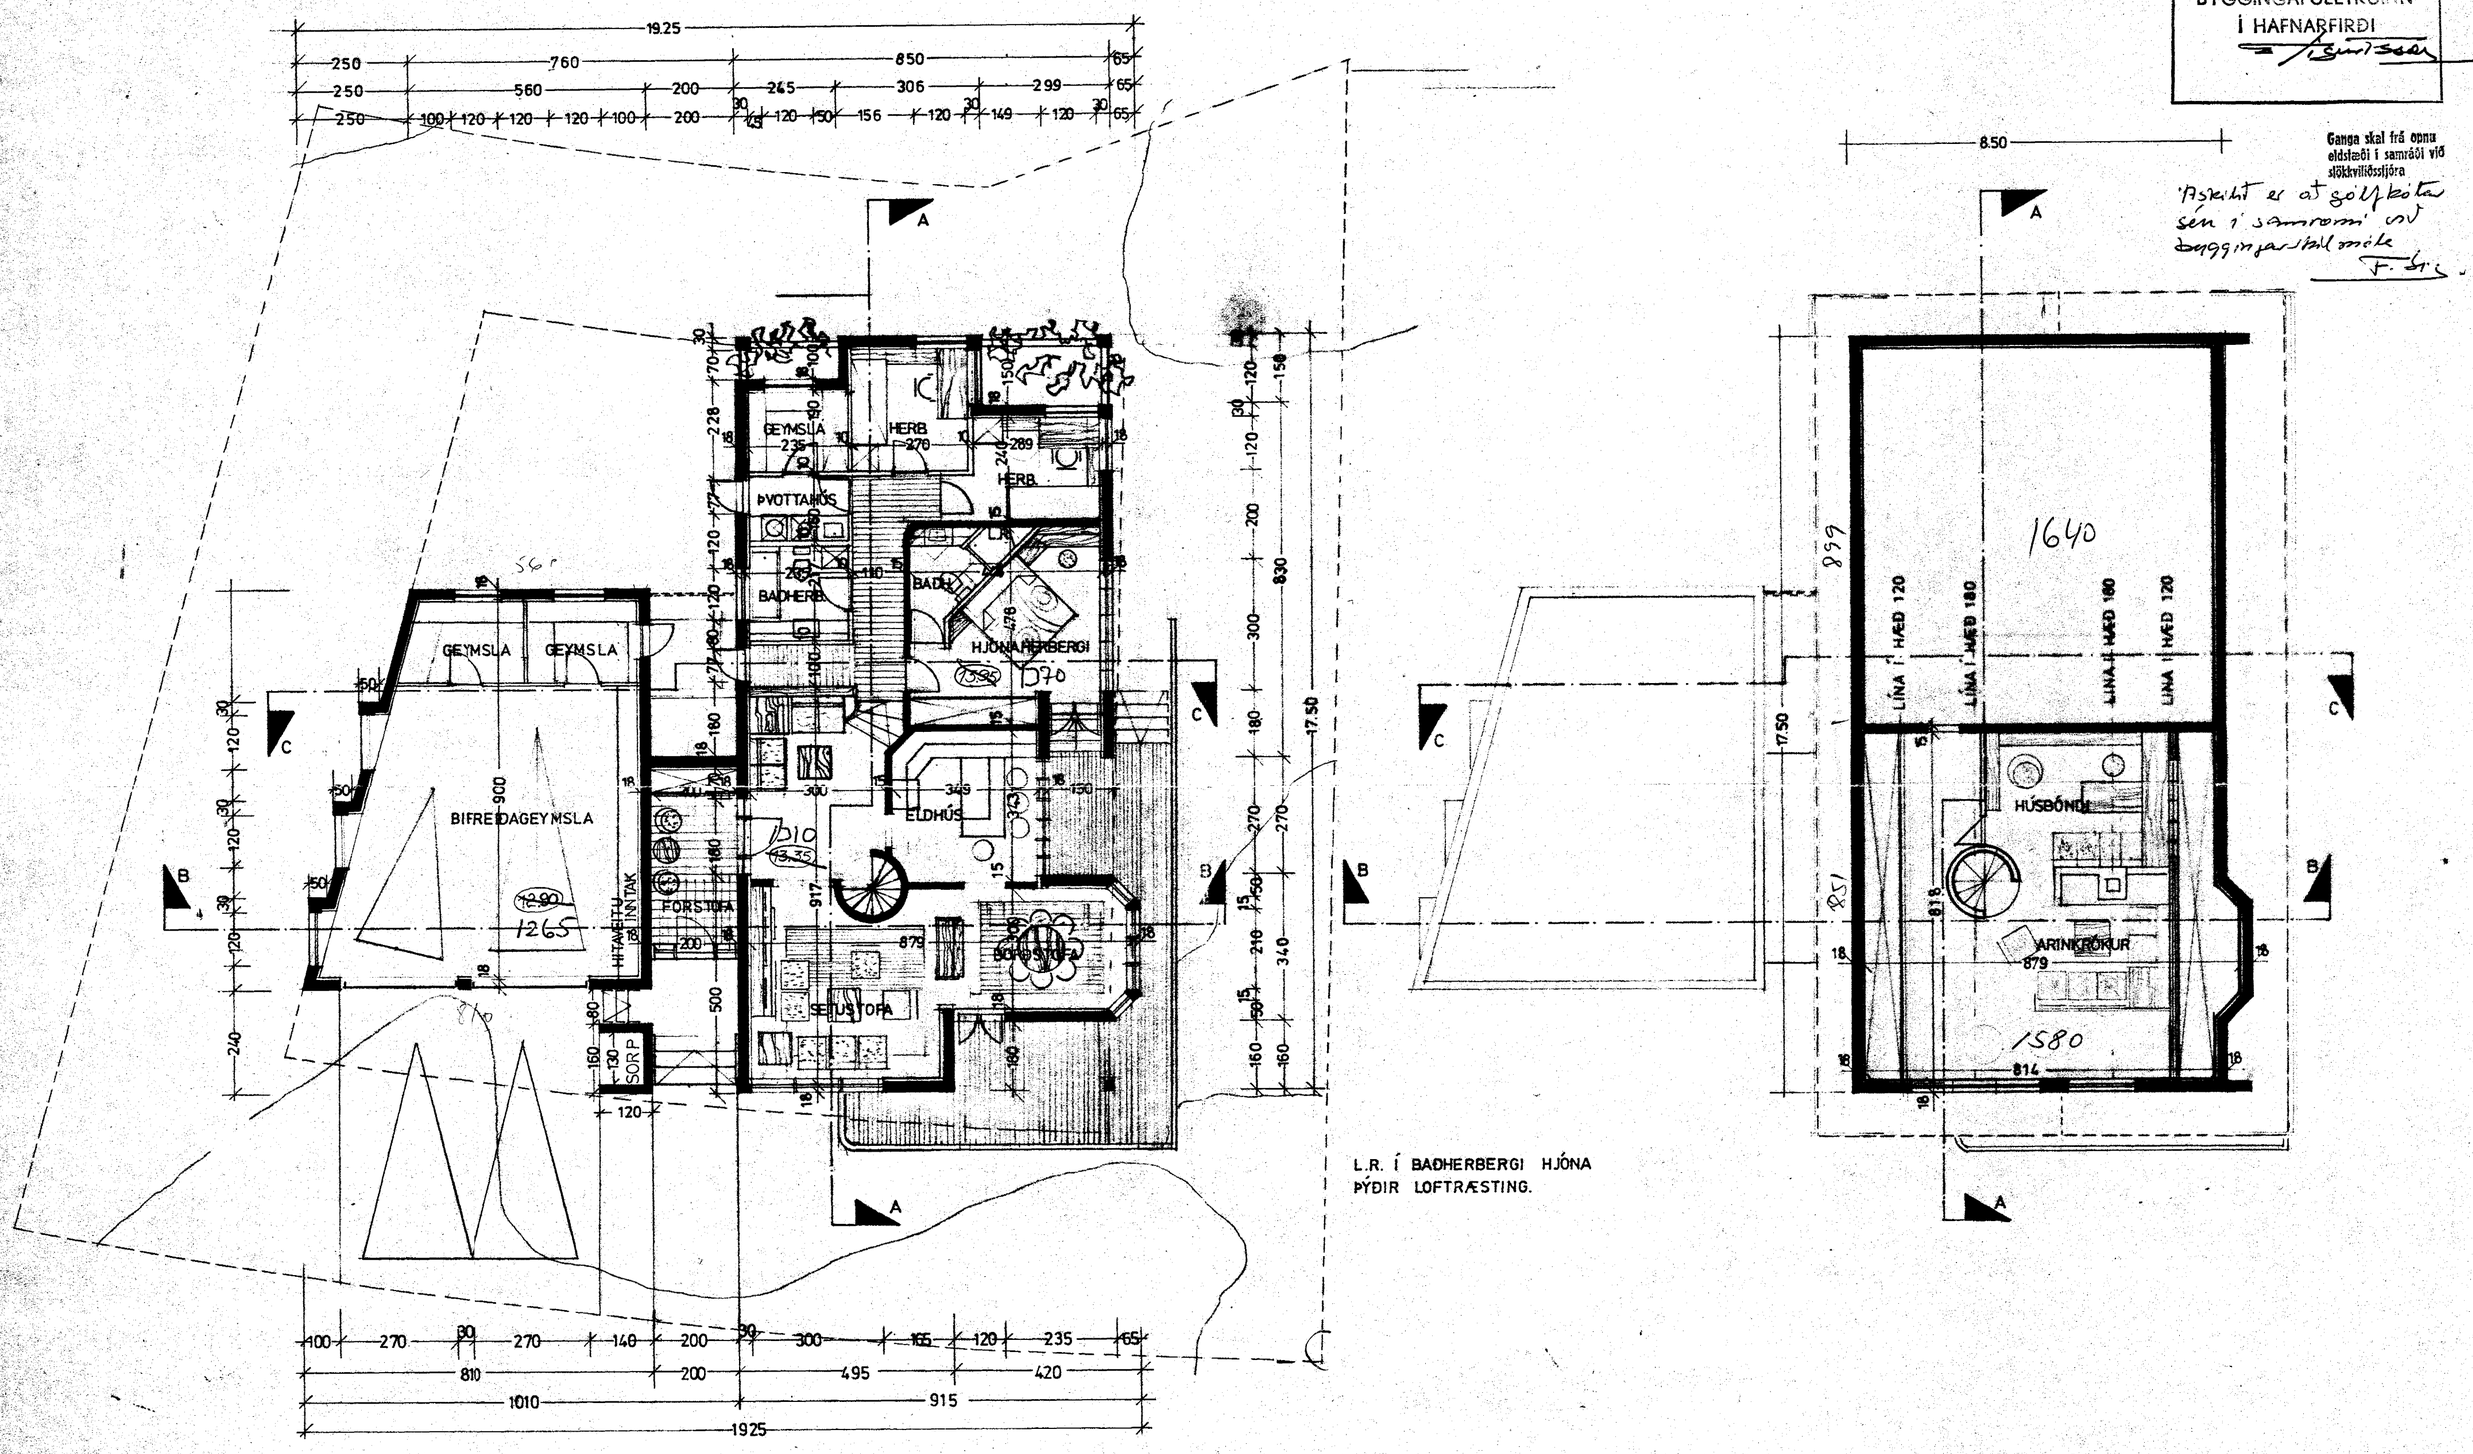

L.R. Í BAÐHERBERGI HJÓNA
ÞÝÐIR LOFTRÆSTING.

Óli Þórðarson arktai

LITLA TEIKNISTOFAN AUSTURGÖTU 12 HAFNARFIRÐI SÍMI 53770 · ÓLI ÞÓRÐARSON ARK. F.A.Í. · LOVÍSA CHRISTIANSEN INNANH.ARK. · TEIKN ÓÞ. NÓV. 1978 · GRUNNMYND M 1:100 · SÆVANGUR 14. HAFNARFIRÐI.