



Samþykkt á fundi bygginga-
nefndar þ. 13/12 1978
BYGGINGAFULLTRÚFIN
Í HAFNARFIRÐI
E. Jónsson


Ganga skal frá opna
eldstæði í samráði við
sökkvildastjórn
'Askilið að gólfkotar séu
í samræmi við byggingar-
Skilmála. *F.S.*

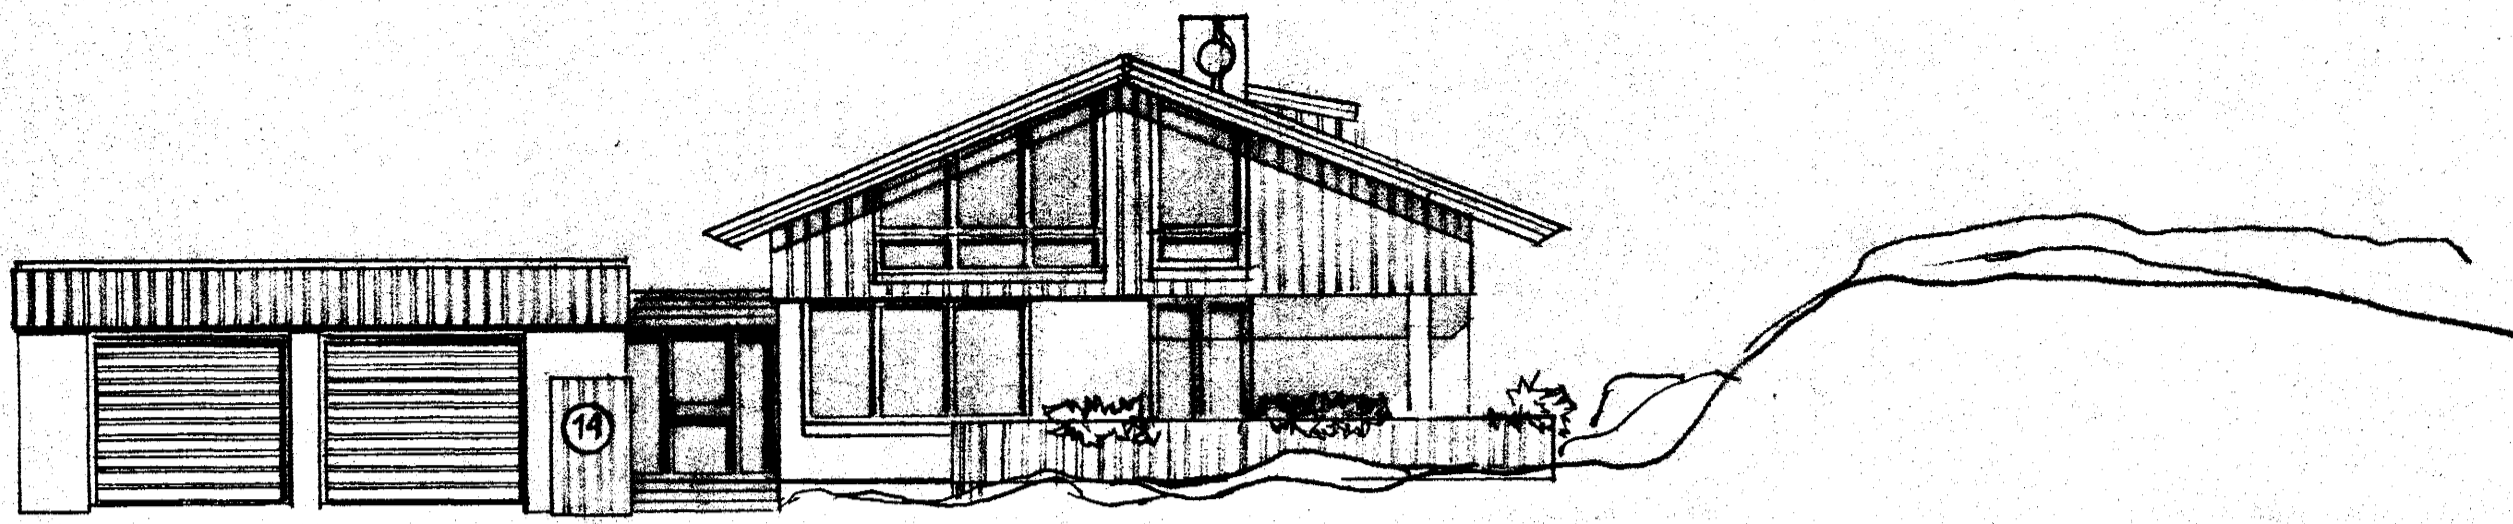


VESTUR

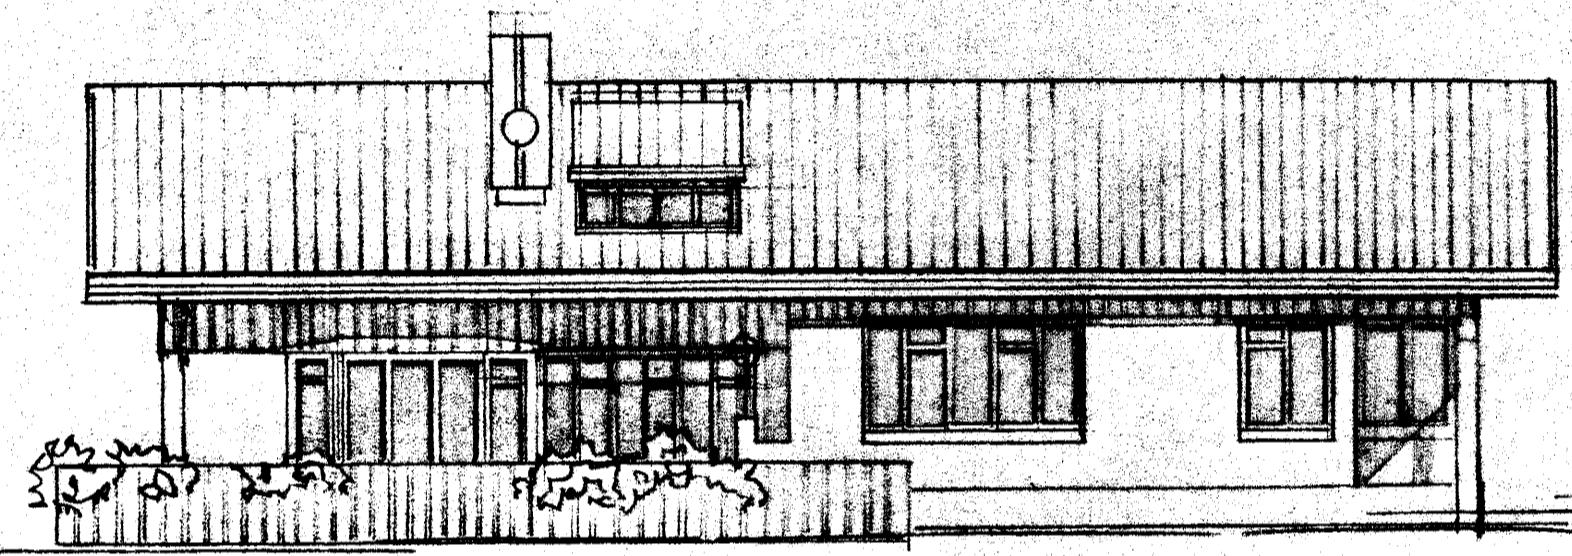

SUÐUR

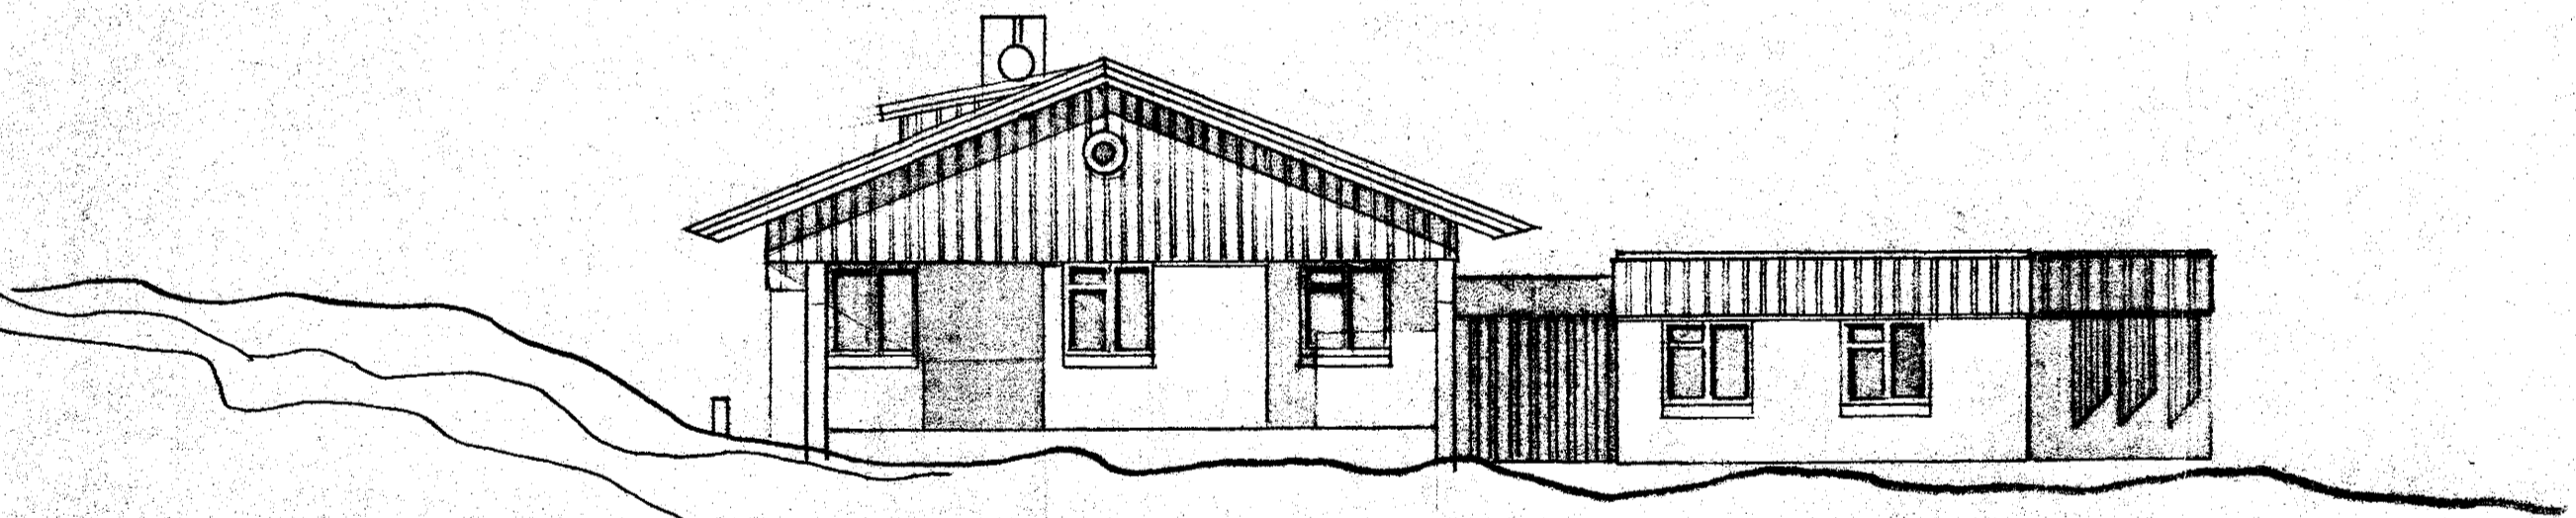

AUSTUR

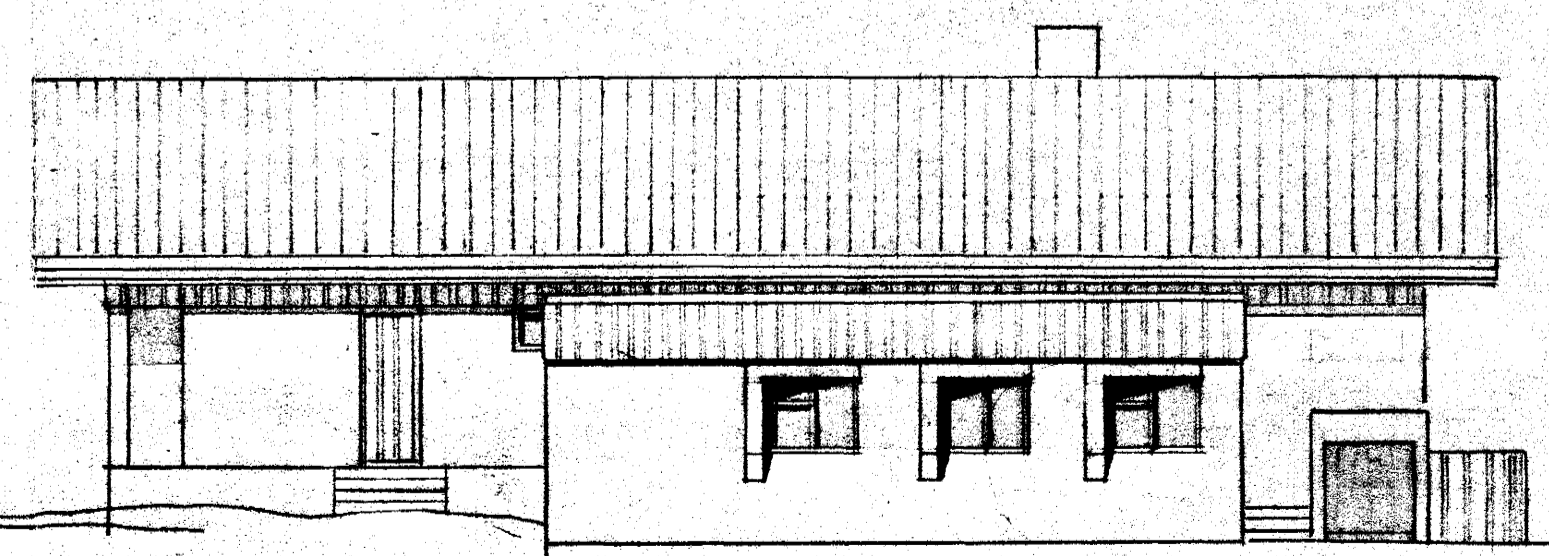

NORDUR

Ólafur Þorsteinsson arkitekt
ÚTLIT. 1:100.
SÆVANGUR 14. HAFNARFIRÐI.