Samþykkt á fundi byggingarnefndar 4-7-1979
BYGGINGAFULLTRÚINN
Í HAFNARFIRÐI

Ganga skal frá opnu eldstæði í samráði við slökkviliðsstjóra

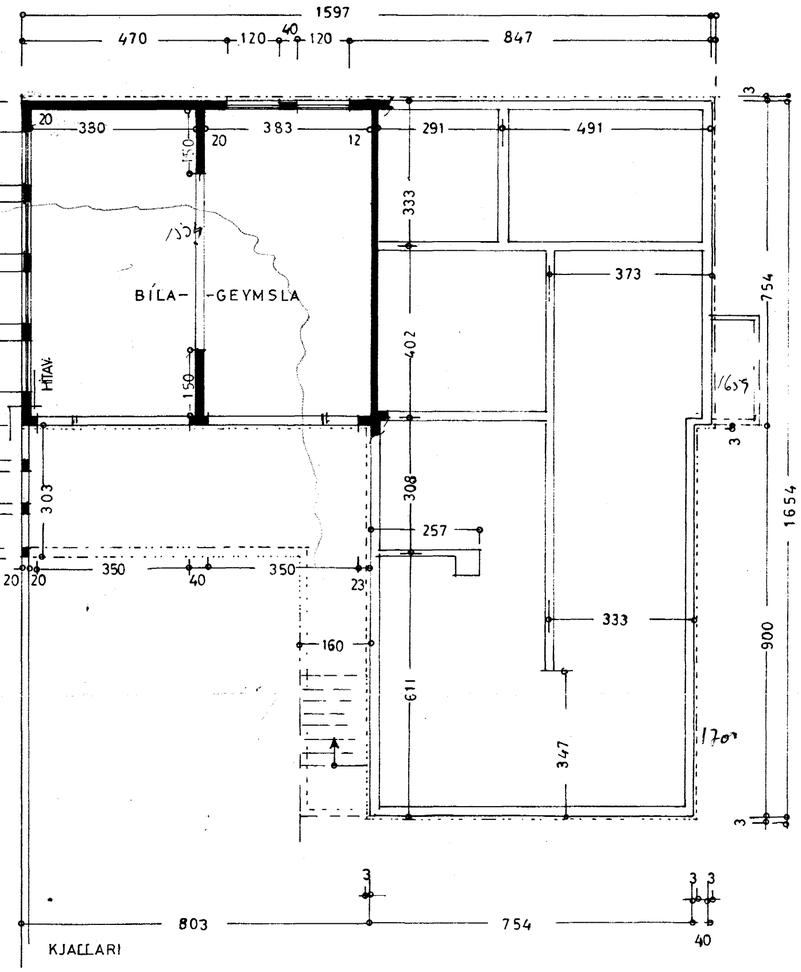

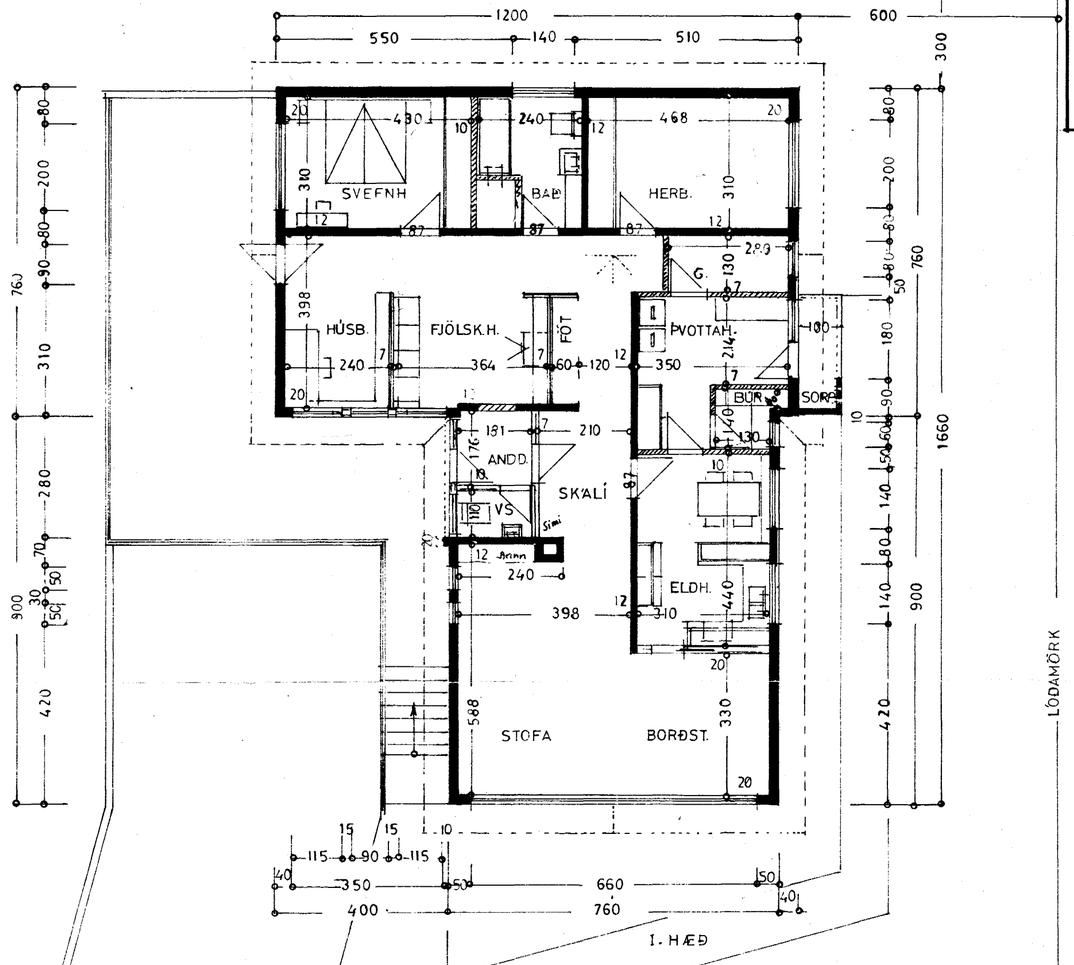

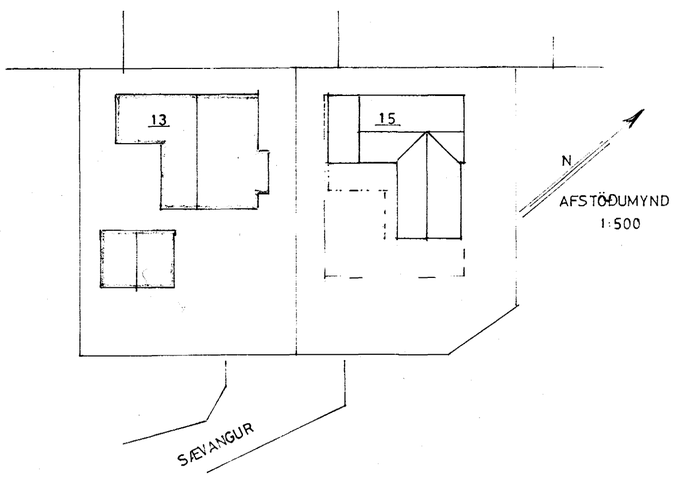

Kjall: 61.5m², 153.6m³
1.hæð 159.6m², 430.9m³
ris 146.5m³
731.0m³

SÆVANGUR NR 15

BLAÐ 2

GRUNNMYNDIR 1:100

AFSTÖÐUMYND 1:500

Hafnarfirði í júní 1979