



Samþykkt á fundi bygginga-  
nefndar þ. 21. 7. 1979  
BYGGINGAFULLTRÚINN  
Í HAFNARFIRÐI


Ganga skal frá opnu  
eldstæði í samráði við  
stökkvillósstjóra

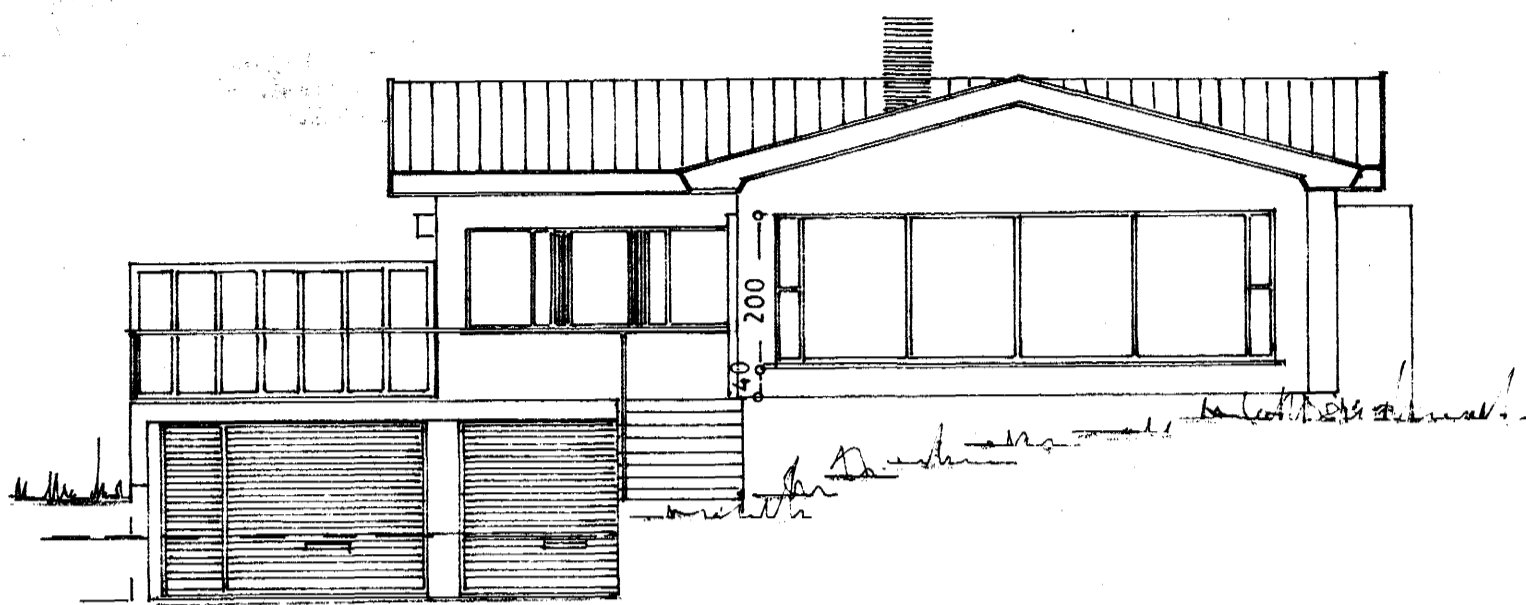


SUDAUSTUR

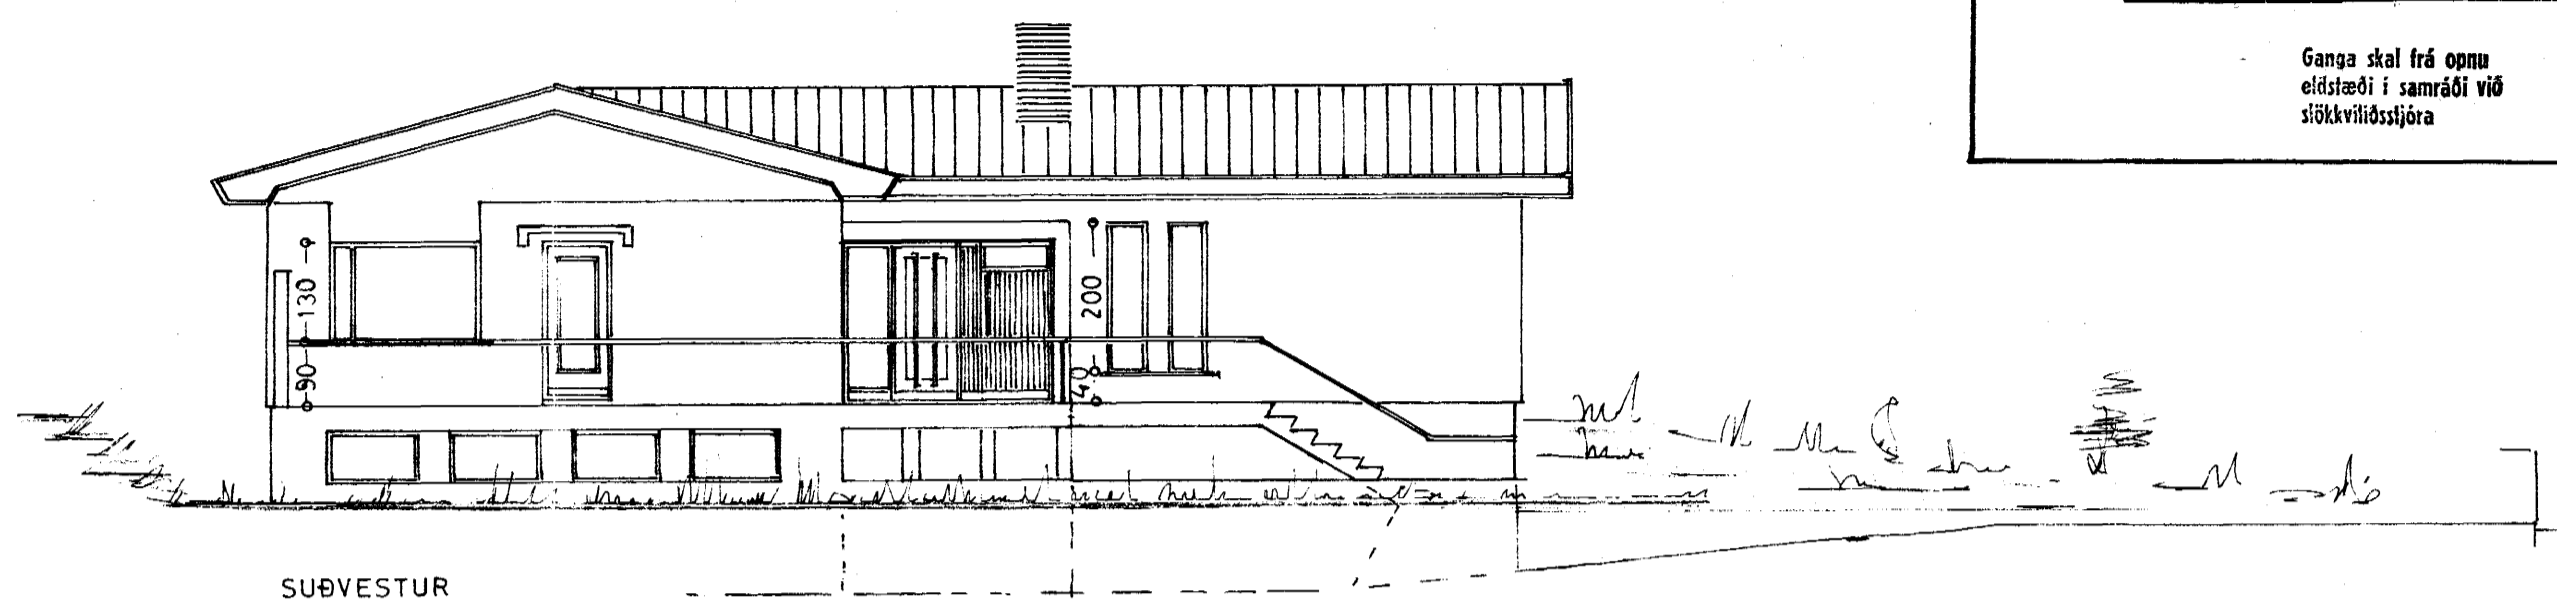


SUÐVESTUR

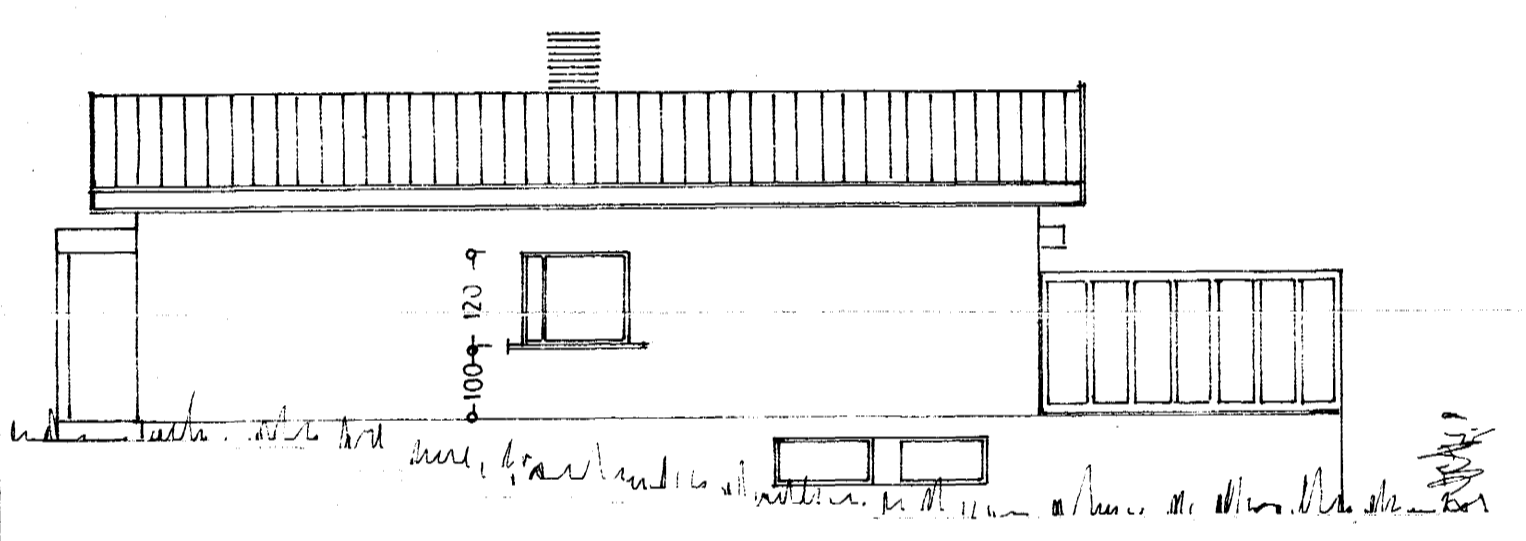

NORÐVESTUR

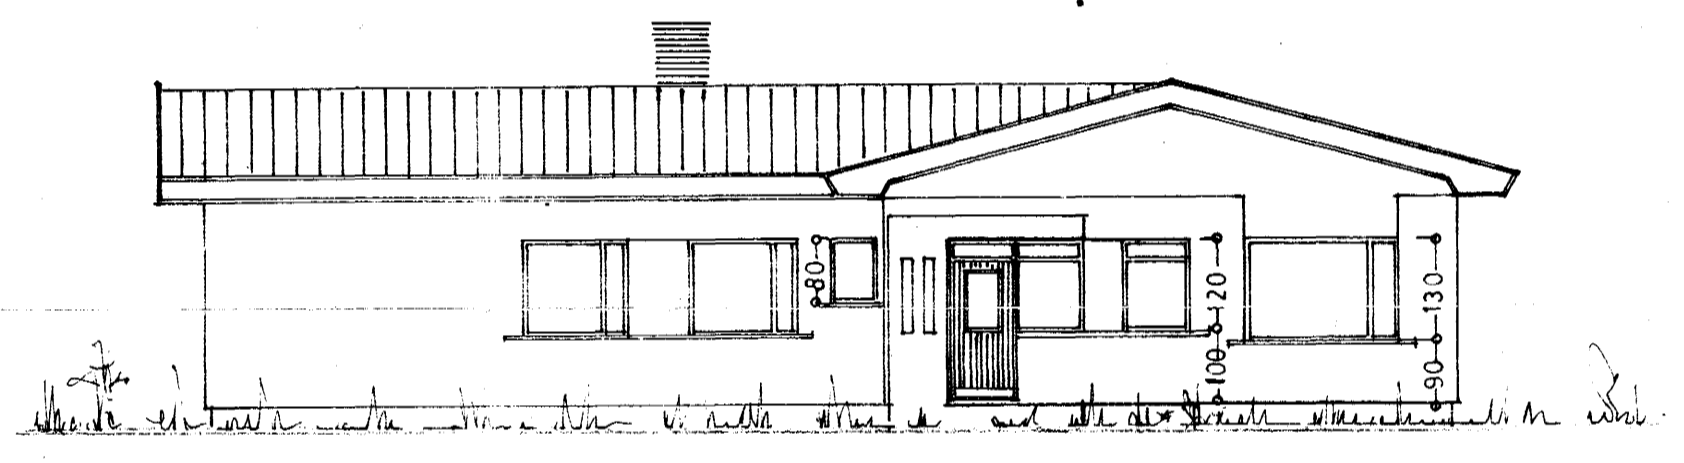

NORÐAUSTUR

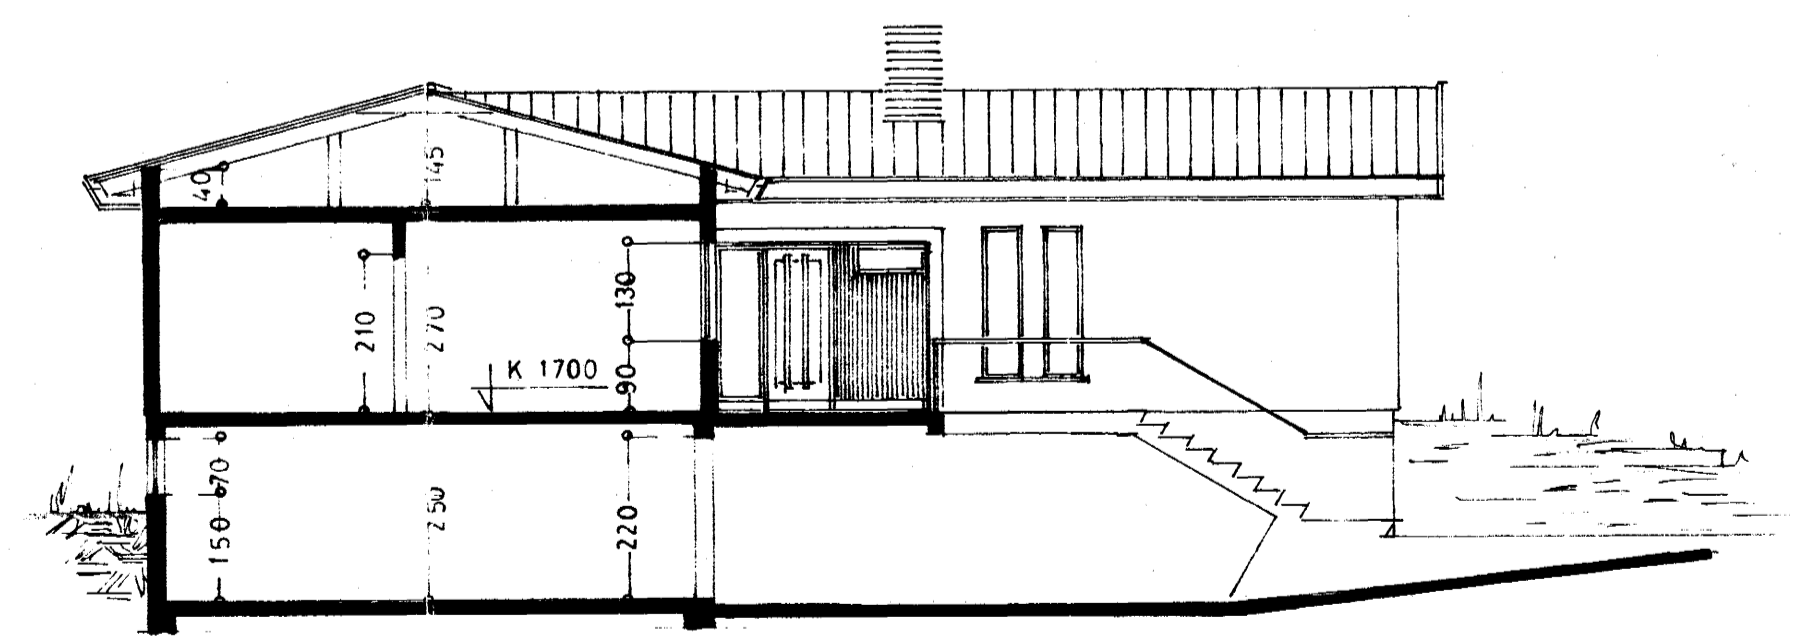

SNID

SÆVANGUR NR 15

BLAÐ 1

ÚTLIT } 1:100  
SNID } 1:100

Hafnarfirði í júlí 1979  
S. Jónsson