


Sampykkt á fundi bygginga-  
nefndar þ. 28. 6. 1978  
BYGGINGAFULLTRÚINN  
í HAFNARFIRDI  
*E. S.*

Ganga skal frá önnu  
eldsæði í samráði við  
slökkviliðsfjóra

G.16,62


G.15,08

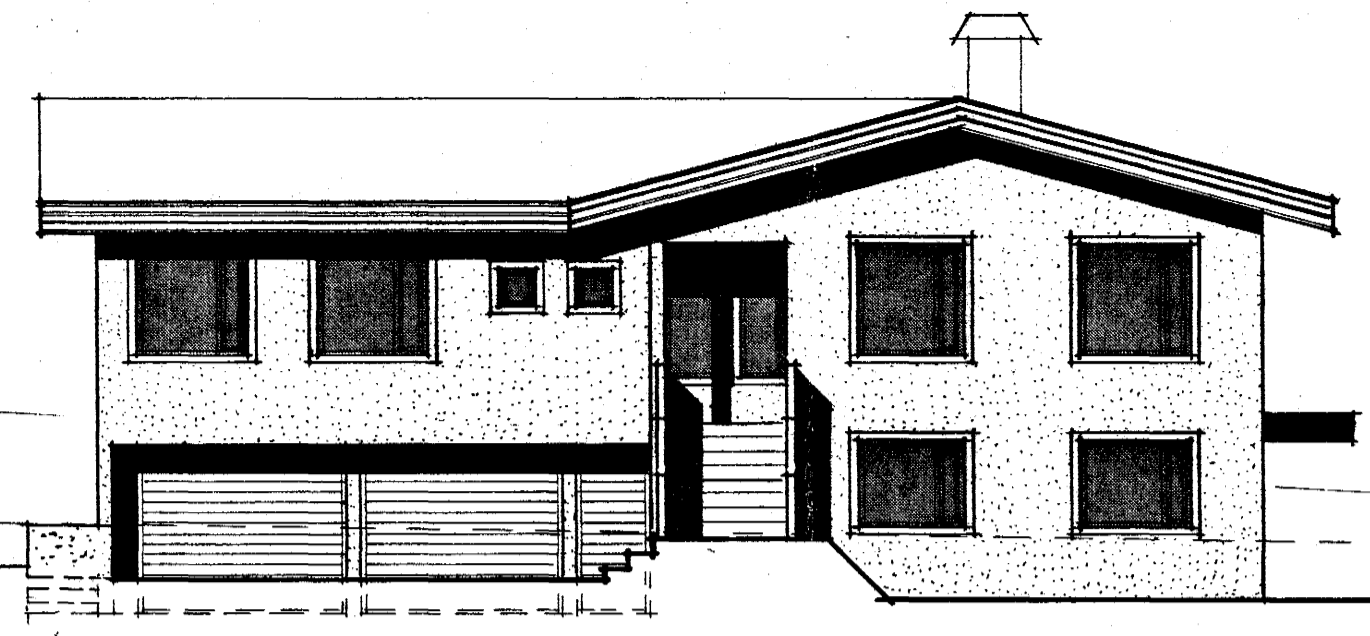

G.14,68

G.14,95  
G.14,62


AUSTUR

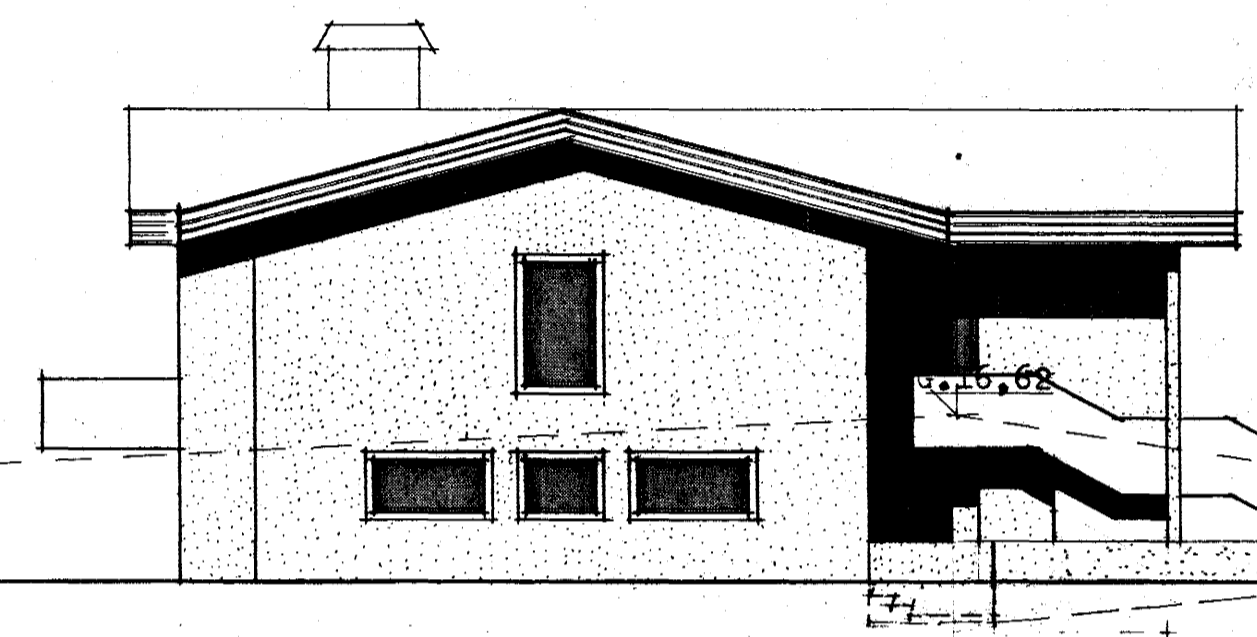

G.16,62

G.15,08

NORÐUR

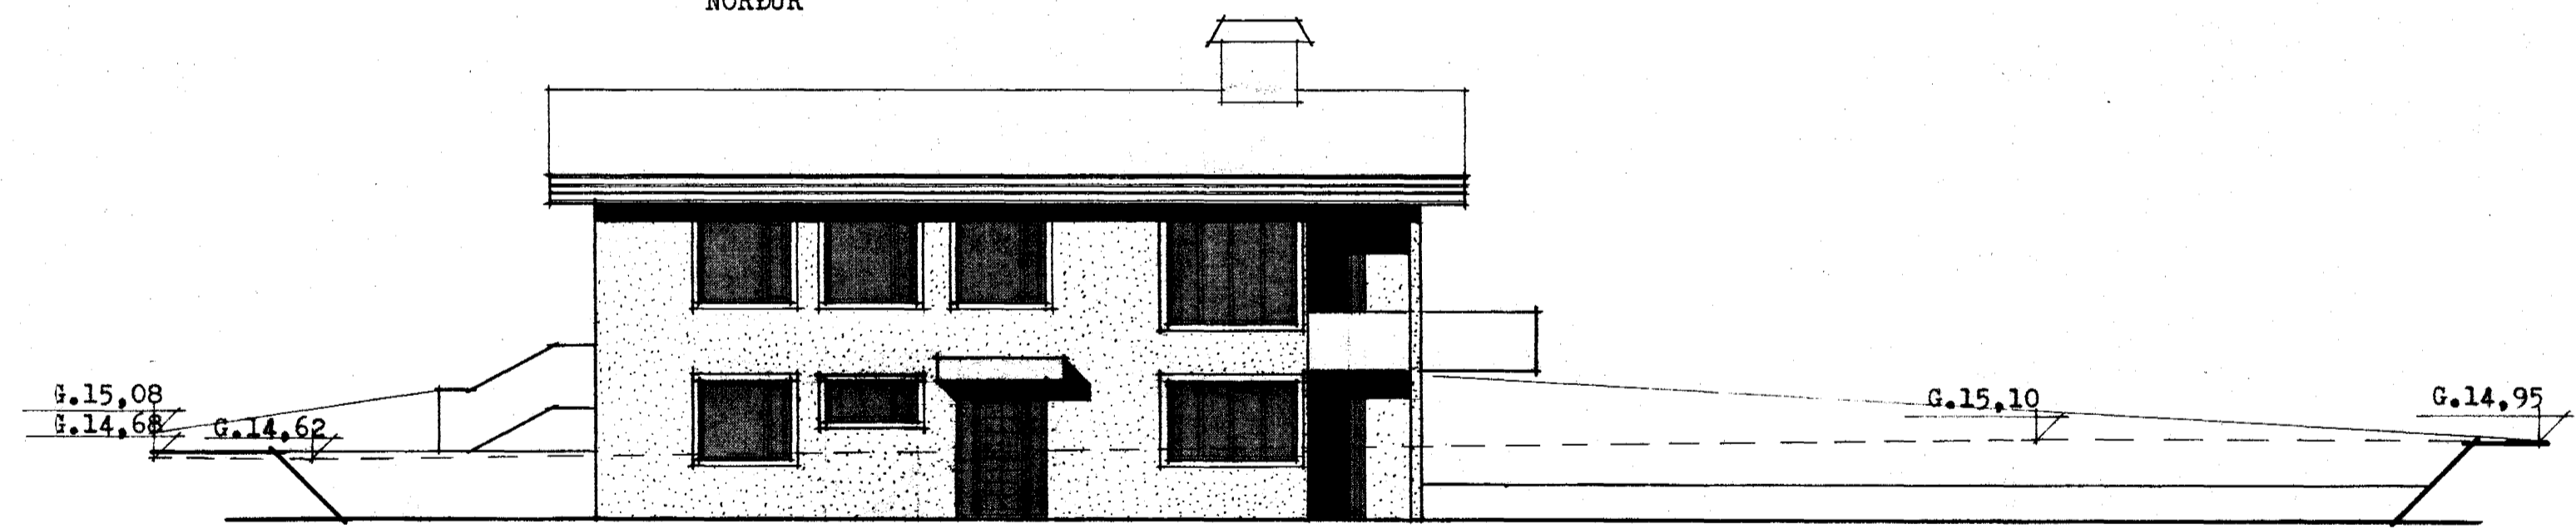


G.15,08  
G.14,68

G.14,62

G.15,10

G.14,95

SUÐUR

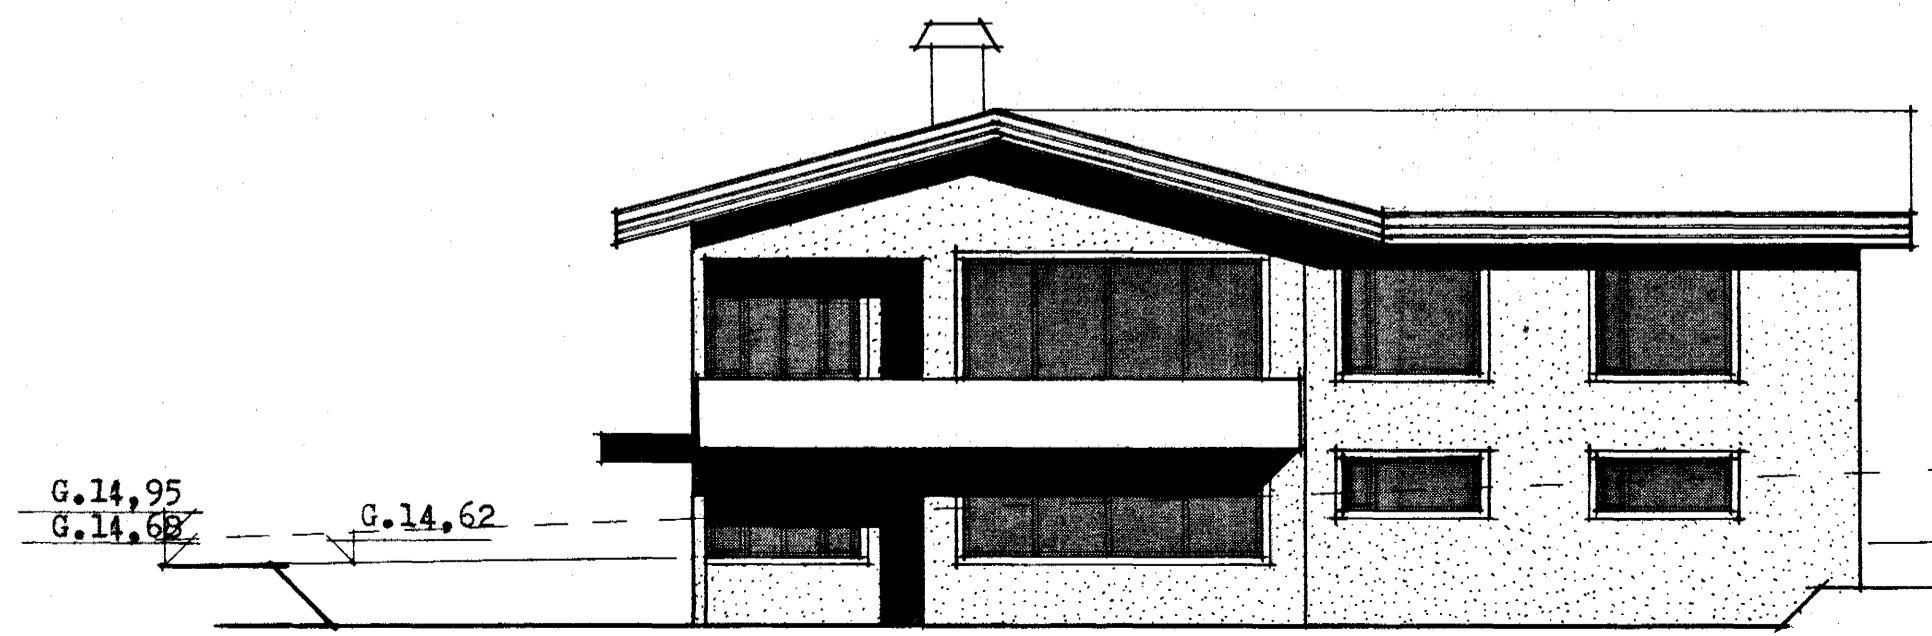

G.14,95  
G.14,62

G.14,62

G.15,08

G.16,62

VESTUR

*Sigurður Kjartansson*