



Samþykkt á fundi bygginga-
nefndar þ. 28. 6. 1978
BYGGINGAFULLTRÚINN
Í HAFNARFIRÐI
[Signature]


Gæna skal frá opna
eldstæði í samráði við
slökkviliðsþjóra

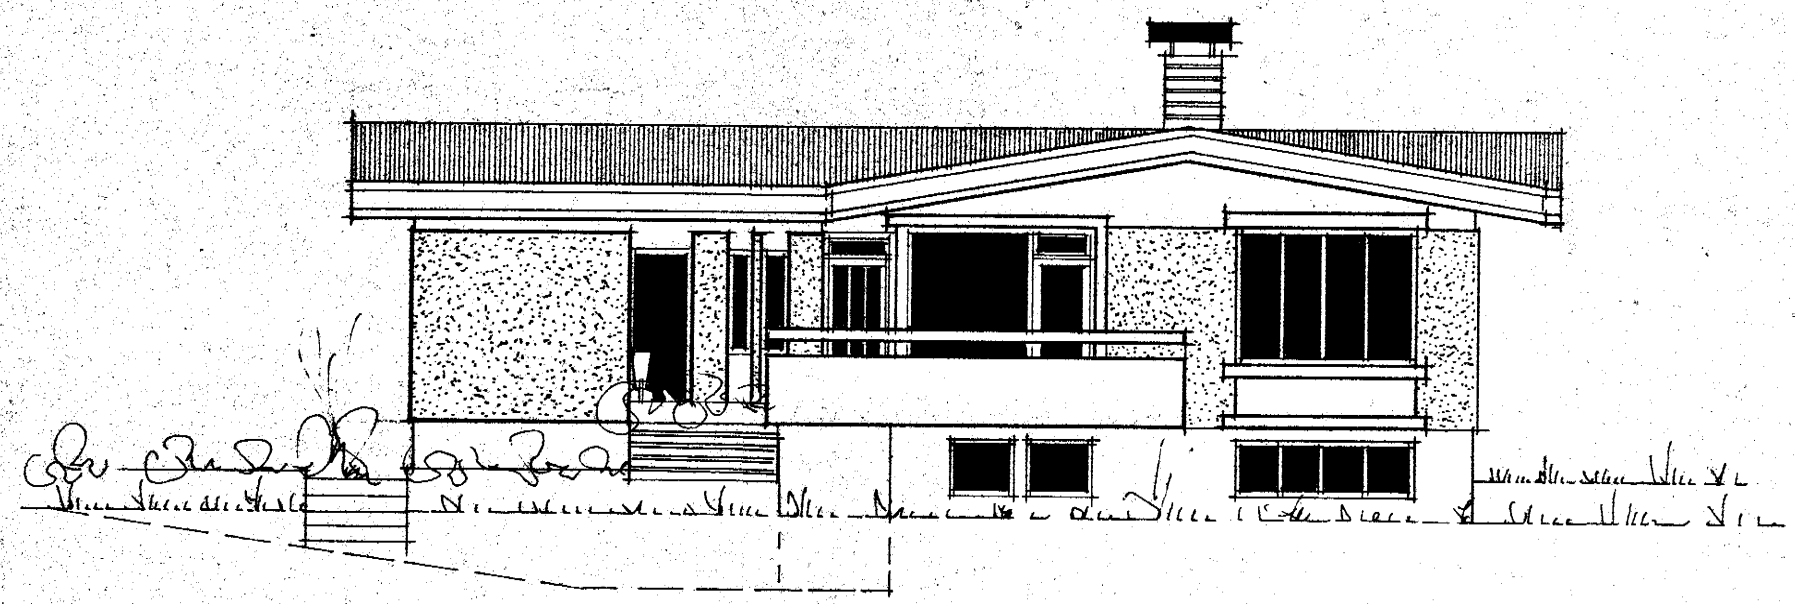


SUÐUR

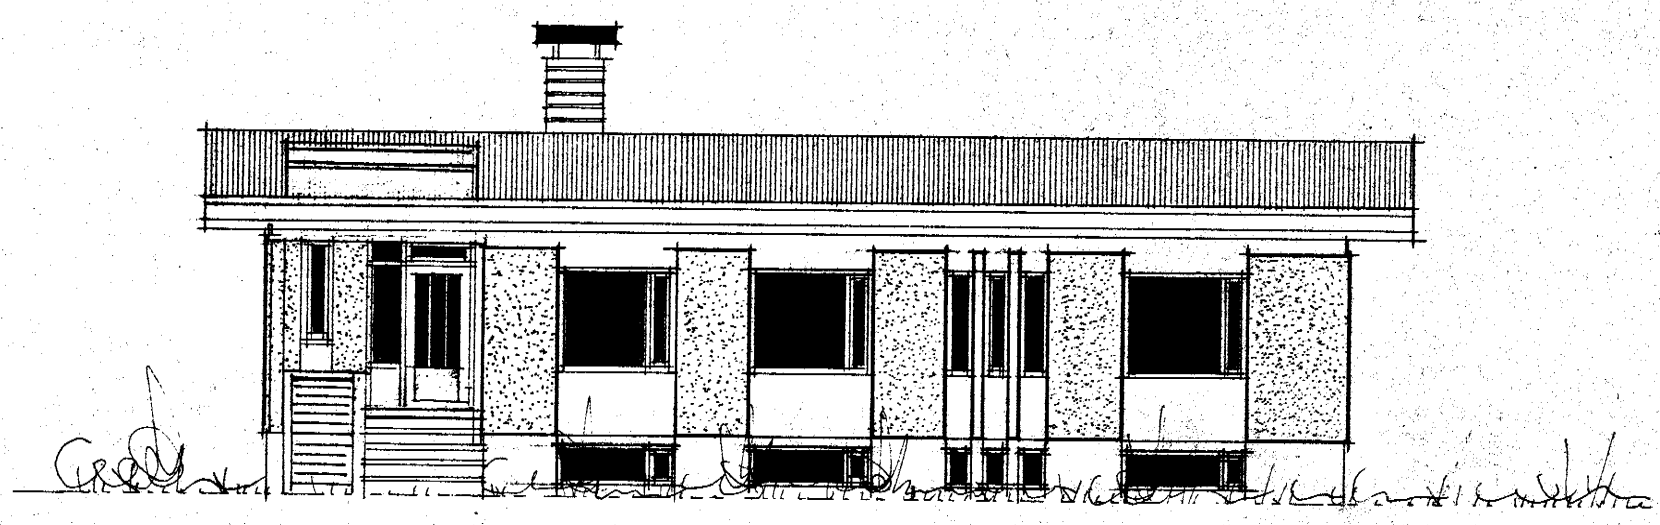

NORÐUR

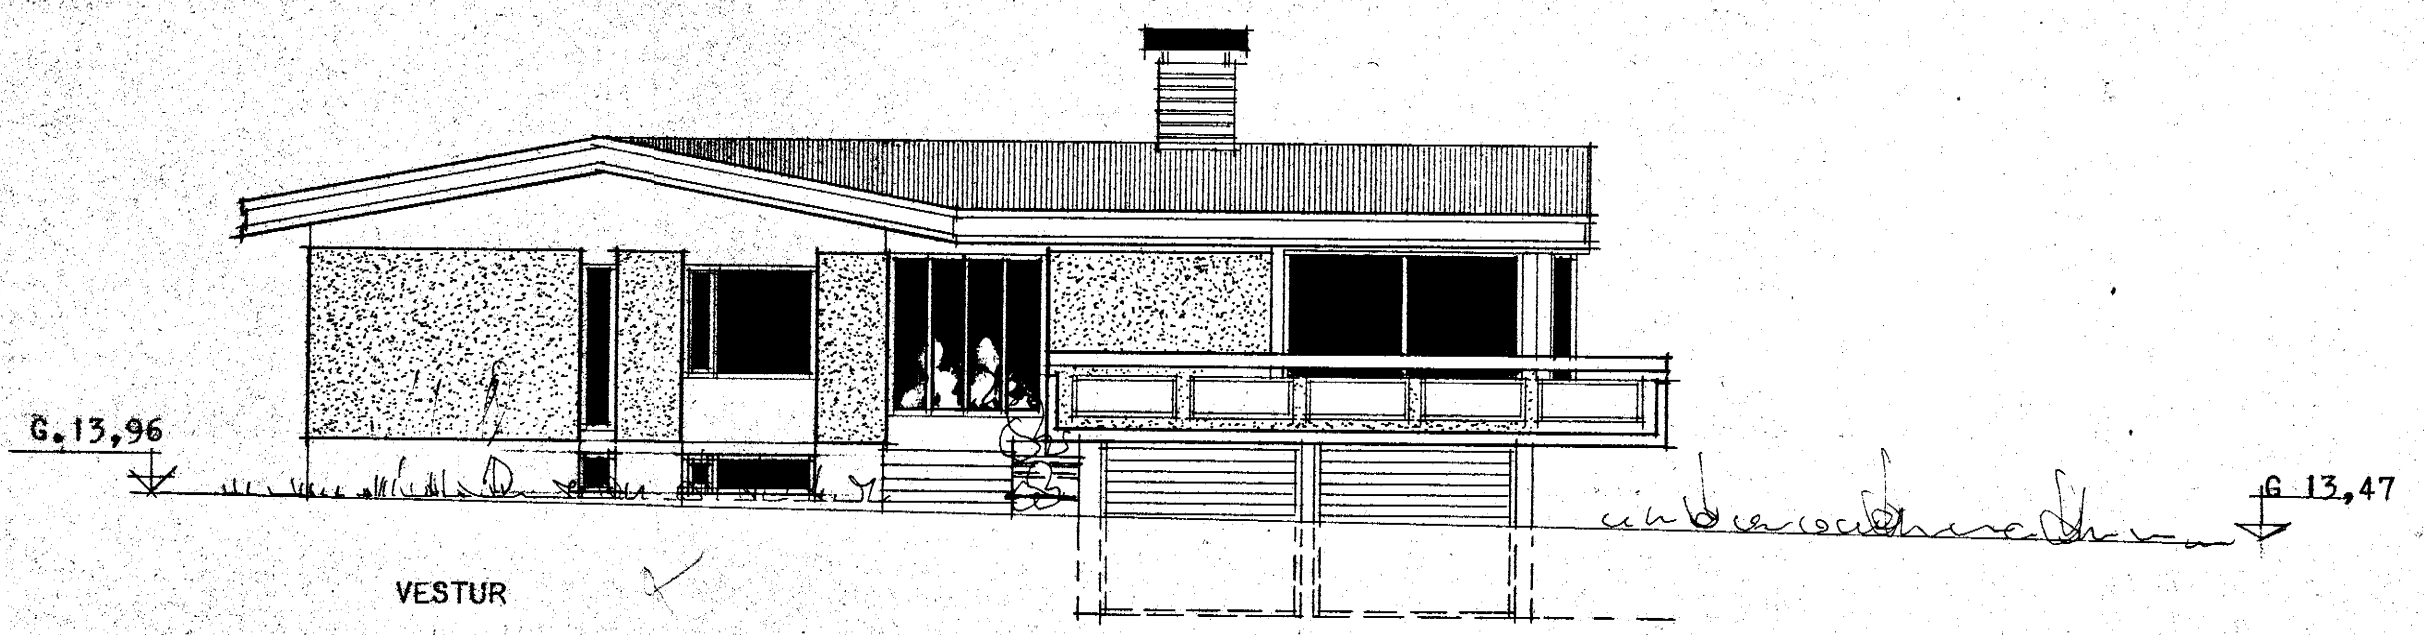

VESTUR

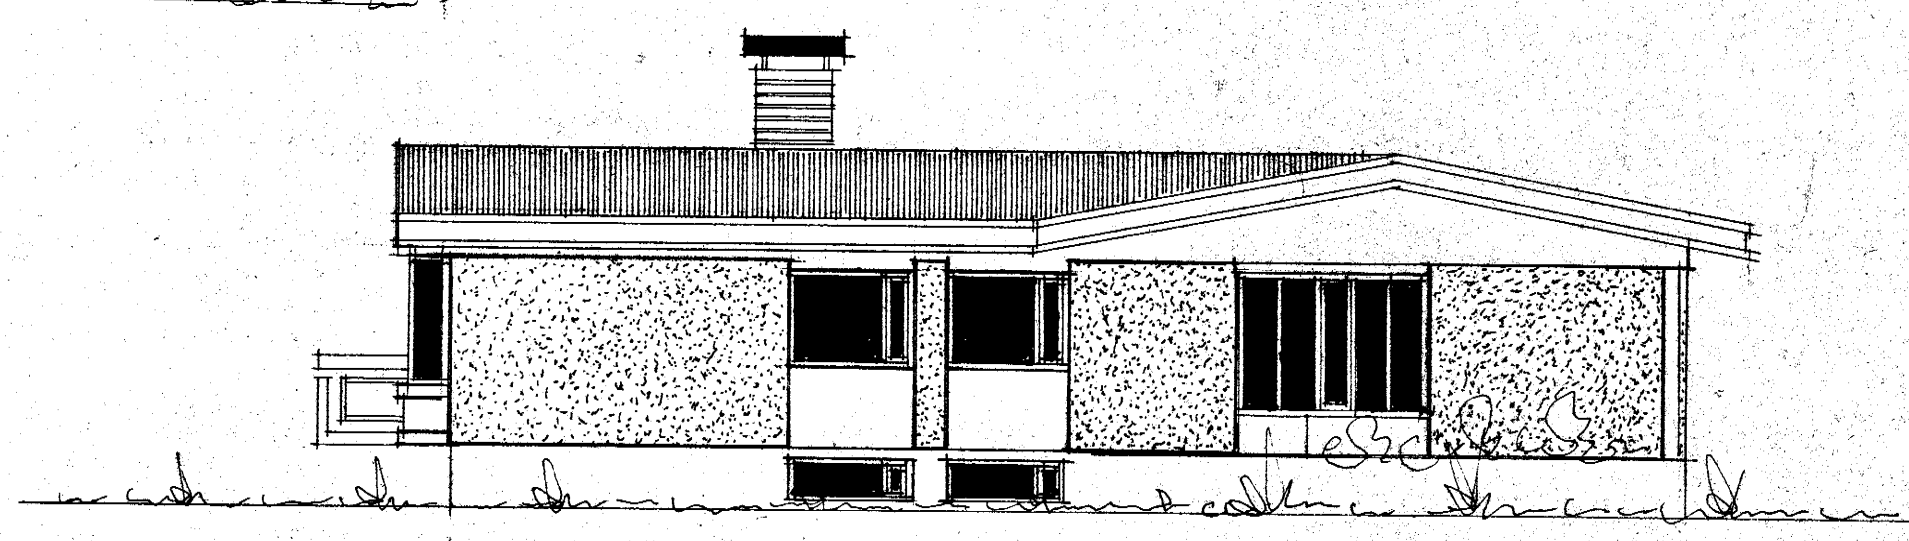

AUSTUR

BREYTT Í JÚNÍ 1978

REYKJAVÍK Í MARS 1978

[Signature]