



Samþykkt á fundi bygginga-
nefndar þ. 14.1.6 1978
BYGGINGAFULLTRÚÐIN
Í HAFNARFIRÐI
F. Jónsson

Ganga skal frá opnu
eldstæði í samráði við
slökkviliðsstjóra


2/1178 Samþykkt af fundi nefndar
Stjórn.

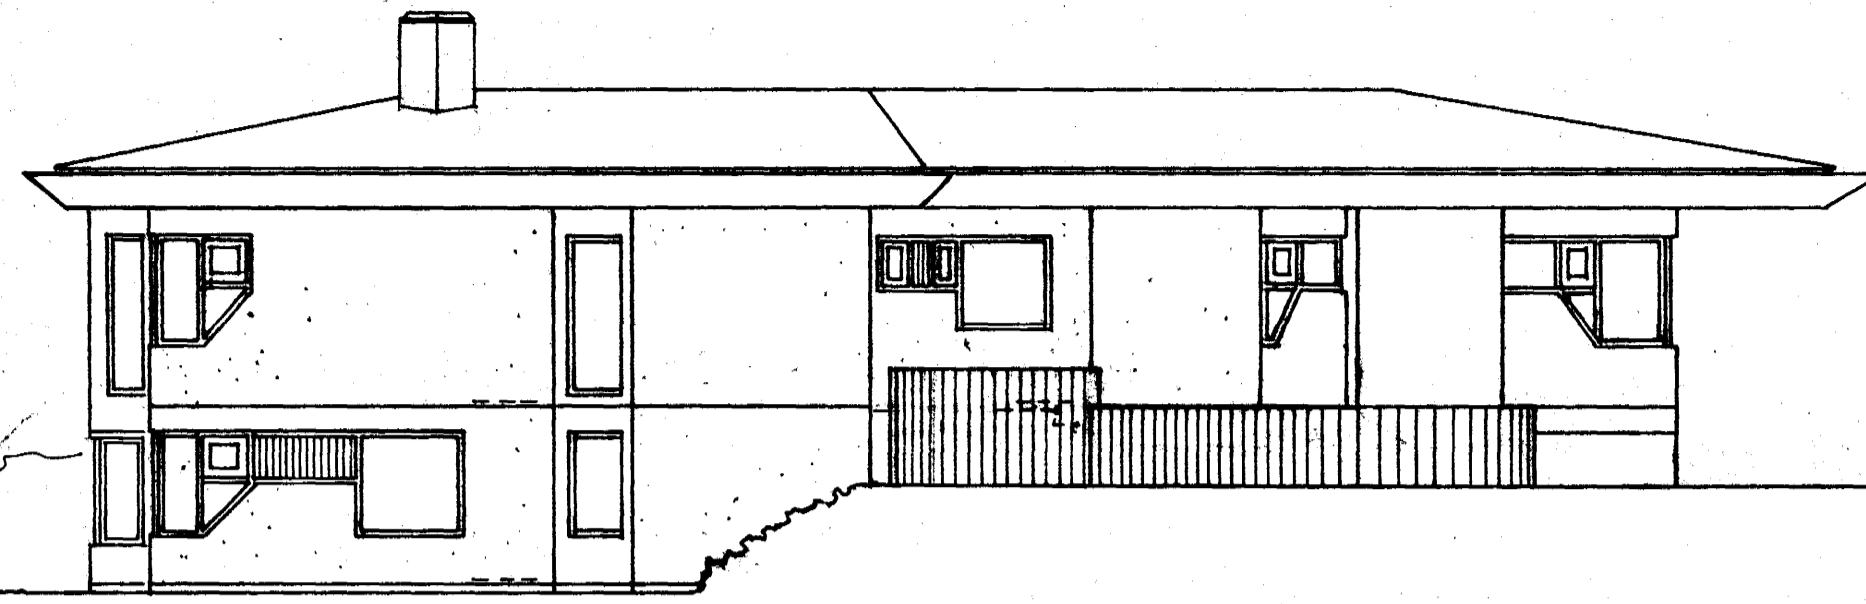

AUSTURHLIÐ

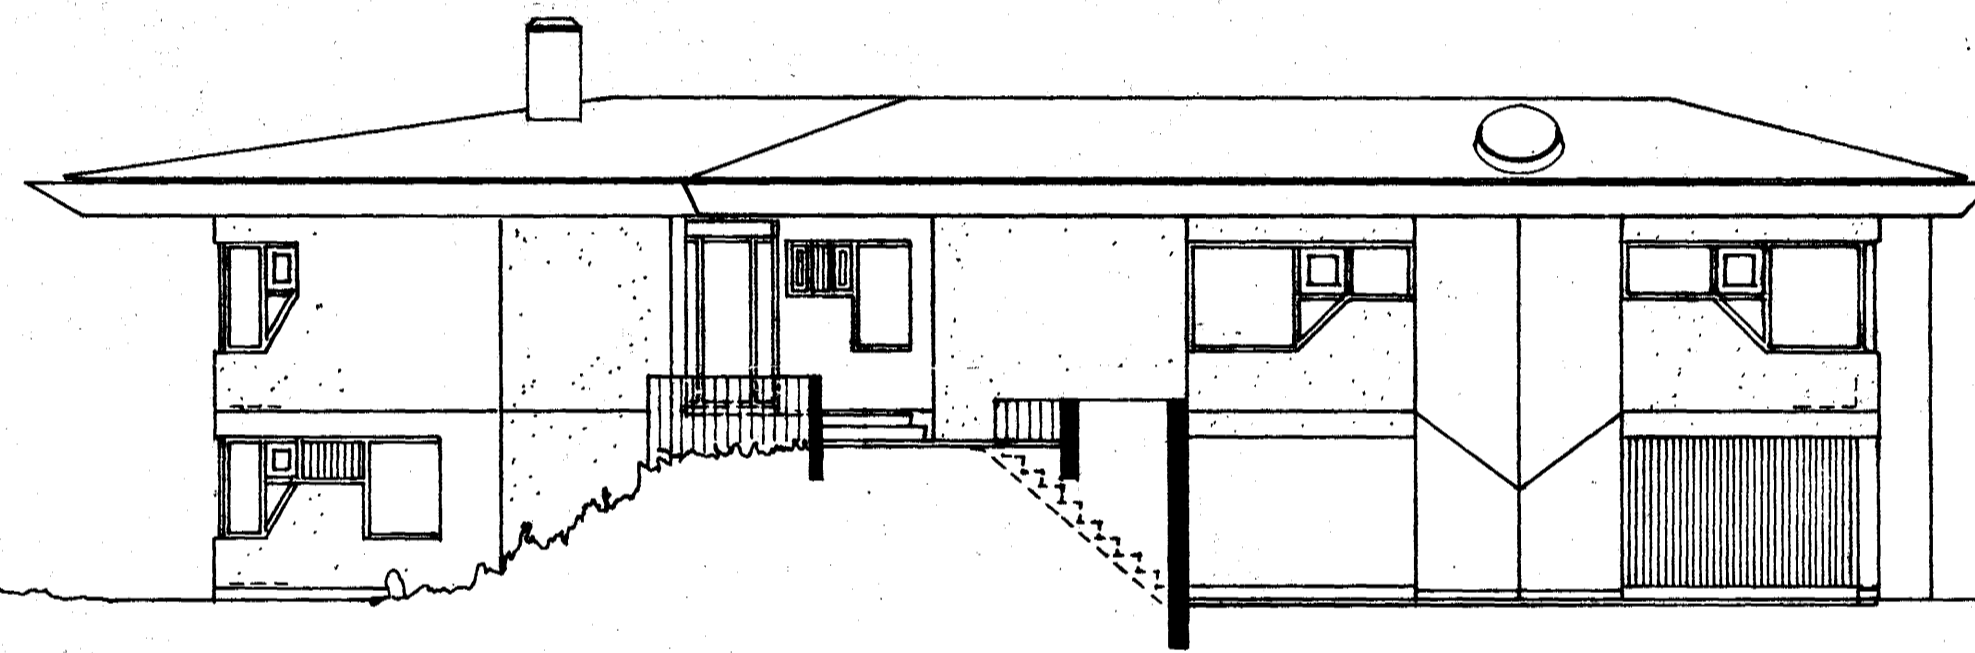

NORÐURHLIÐ

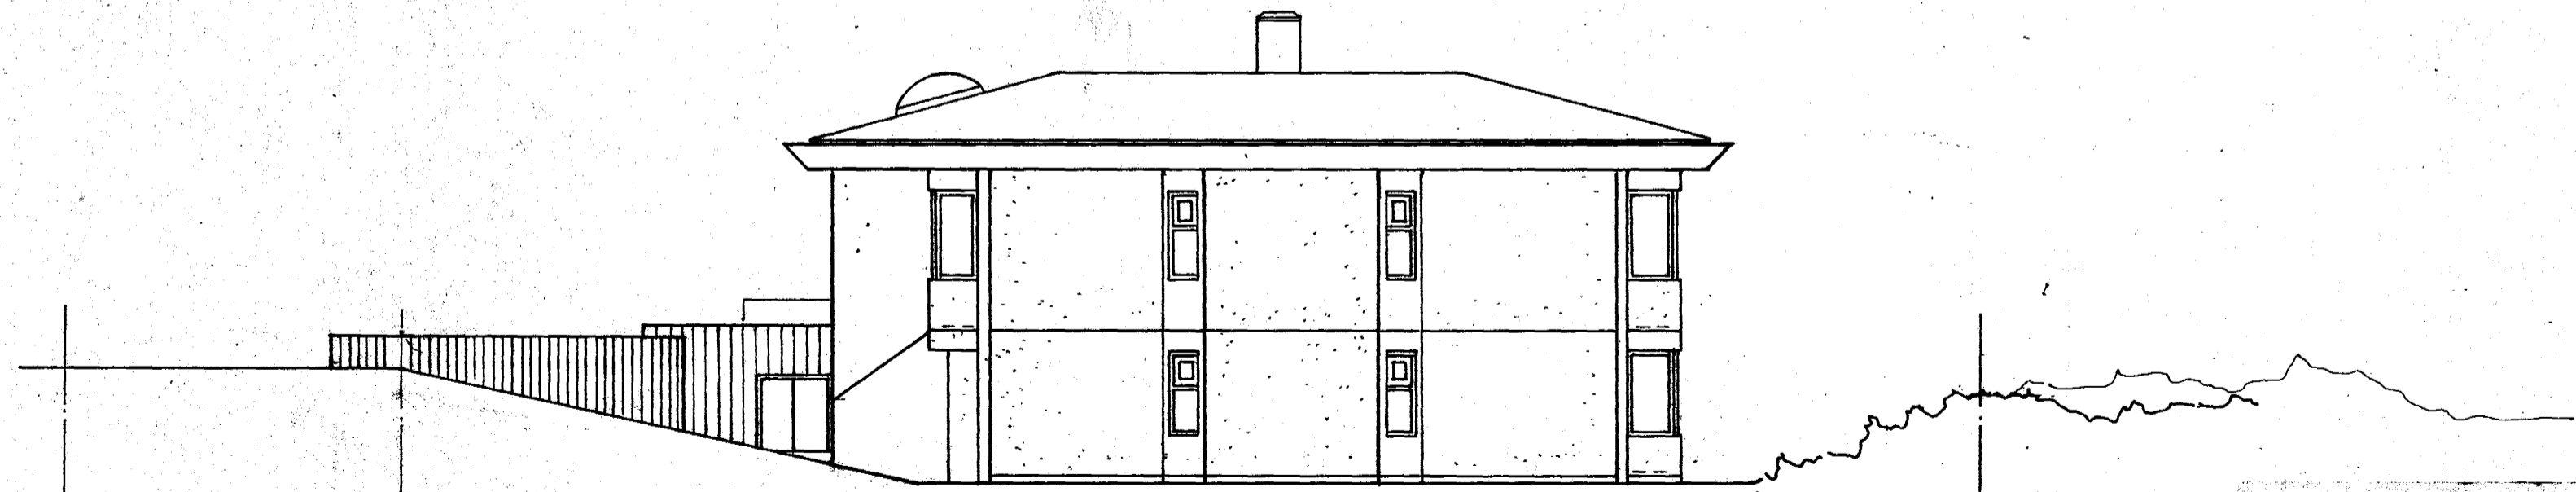

VESTURHLIÐ

Ing. H. Magnússon

VINNUSTOFAN KLÖPP HF
ARKITEKTAR VERKFRÆÐINGAR
KLAPPARSTÍG 40 REYKJAVÍK
POSTHÓLF 766 SÍMI 27502

VERK NR. 78-301
TEKNI N. A 04
KVARD. 1:100
TEKNAÐ. HVS. HFE
DAGS. 78.05.29
BREYTT. 78.06.15

EINBYLIÐS SEVANGUR 19 HF
ÓTLIT