
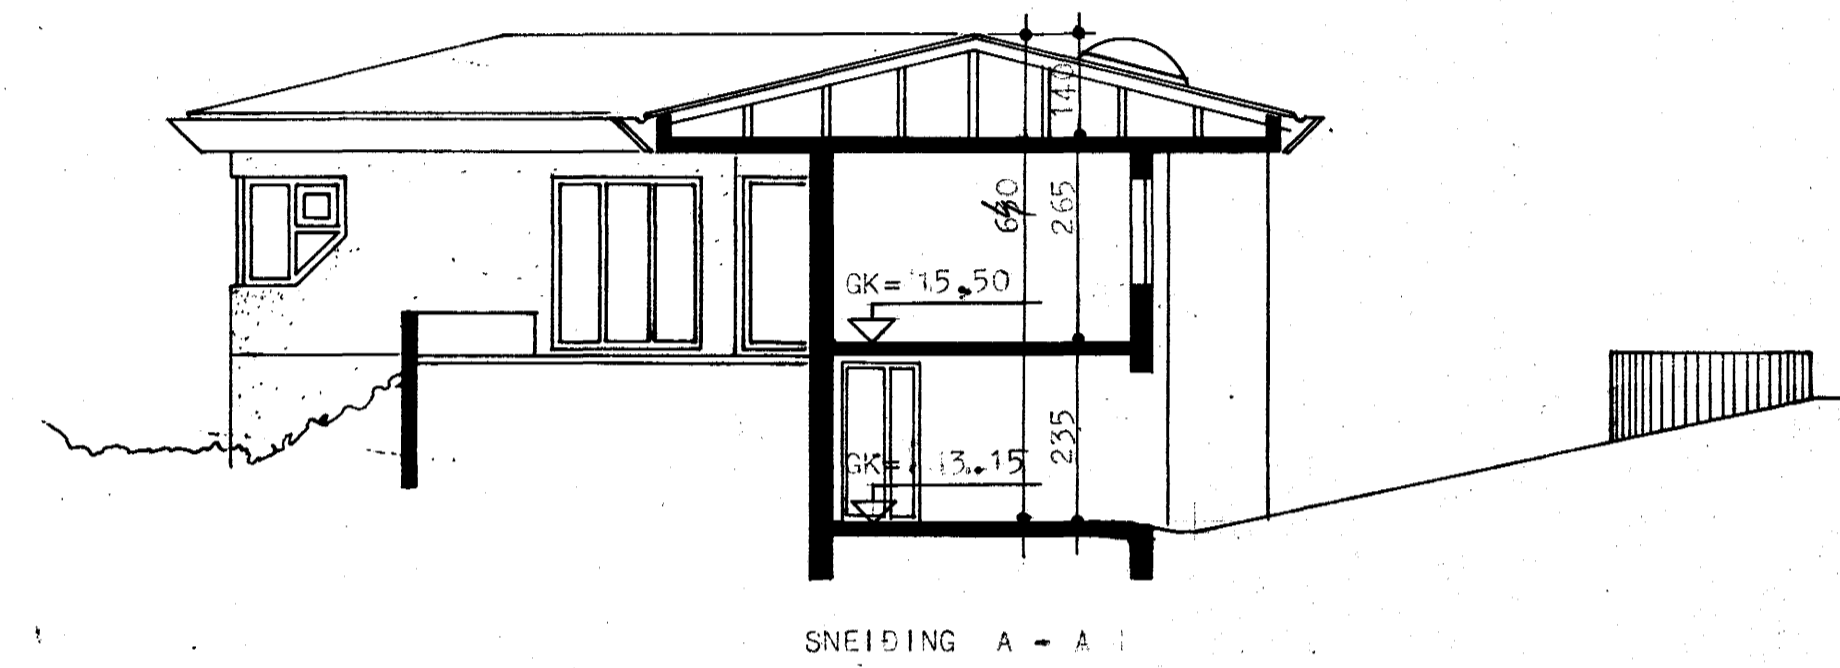


Samþykkt á fundi bygginga-
nefndar þ. 14.16 1978
BYGGINGAFULLTRÚINN
Í HAFNARFIRDI

Ganga skal frá opnu
eldstæði í samráði við
stökkvildisgjafa

1/1178 samþykkt rými mynd
Sveinn S. Pálsson 2/25

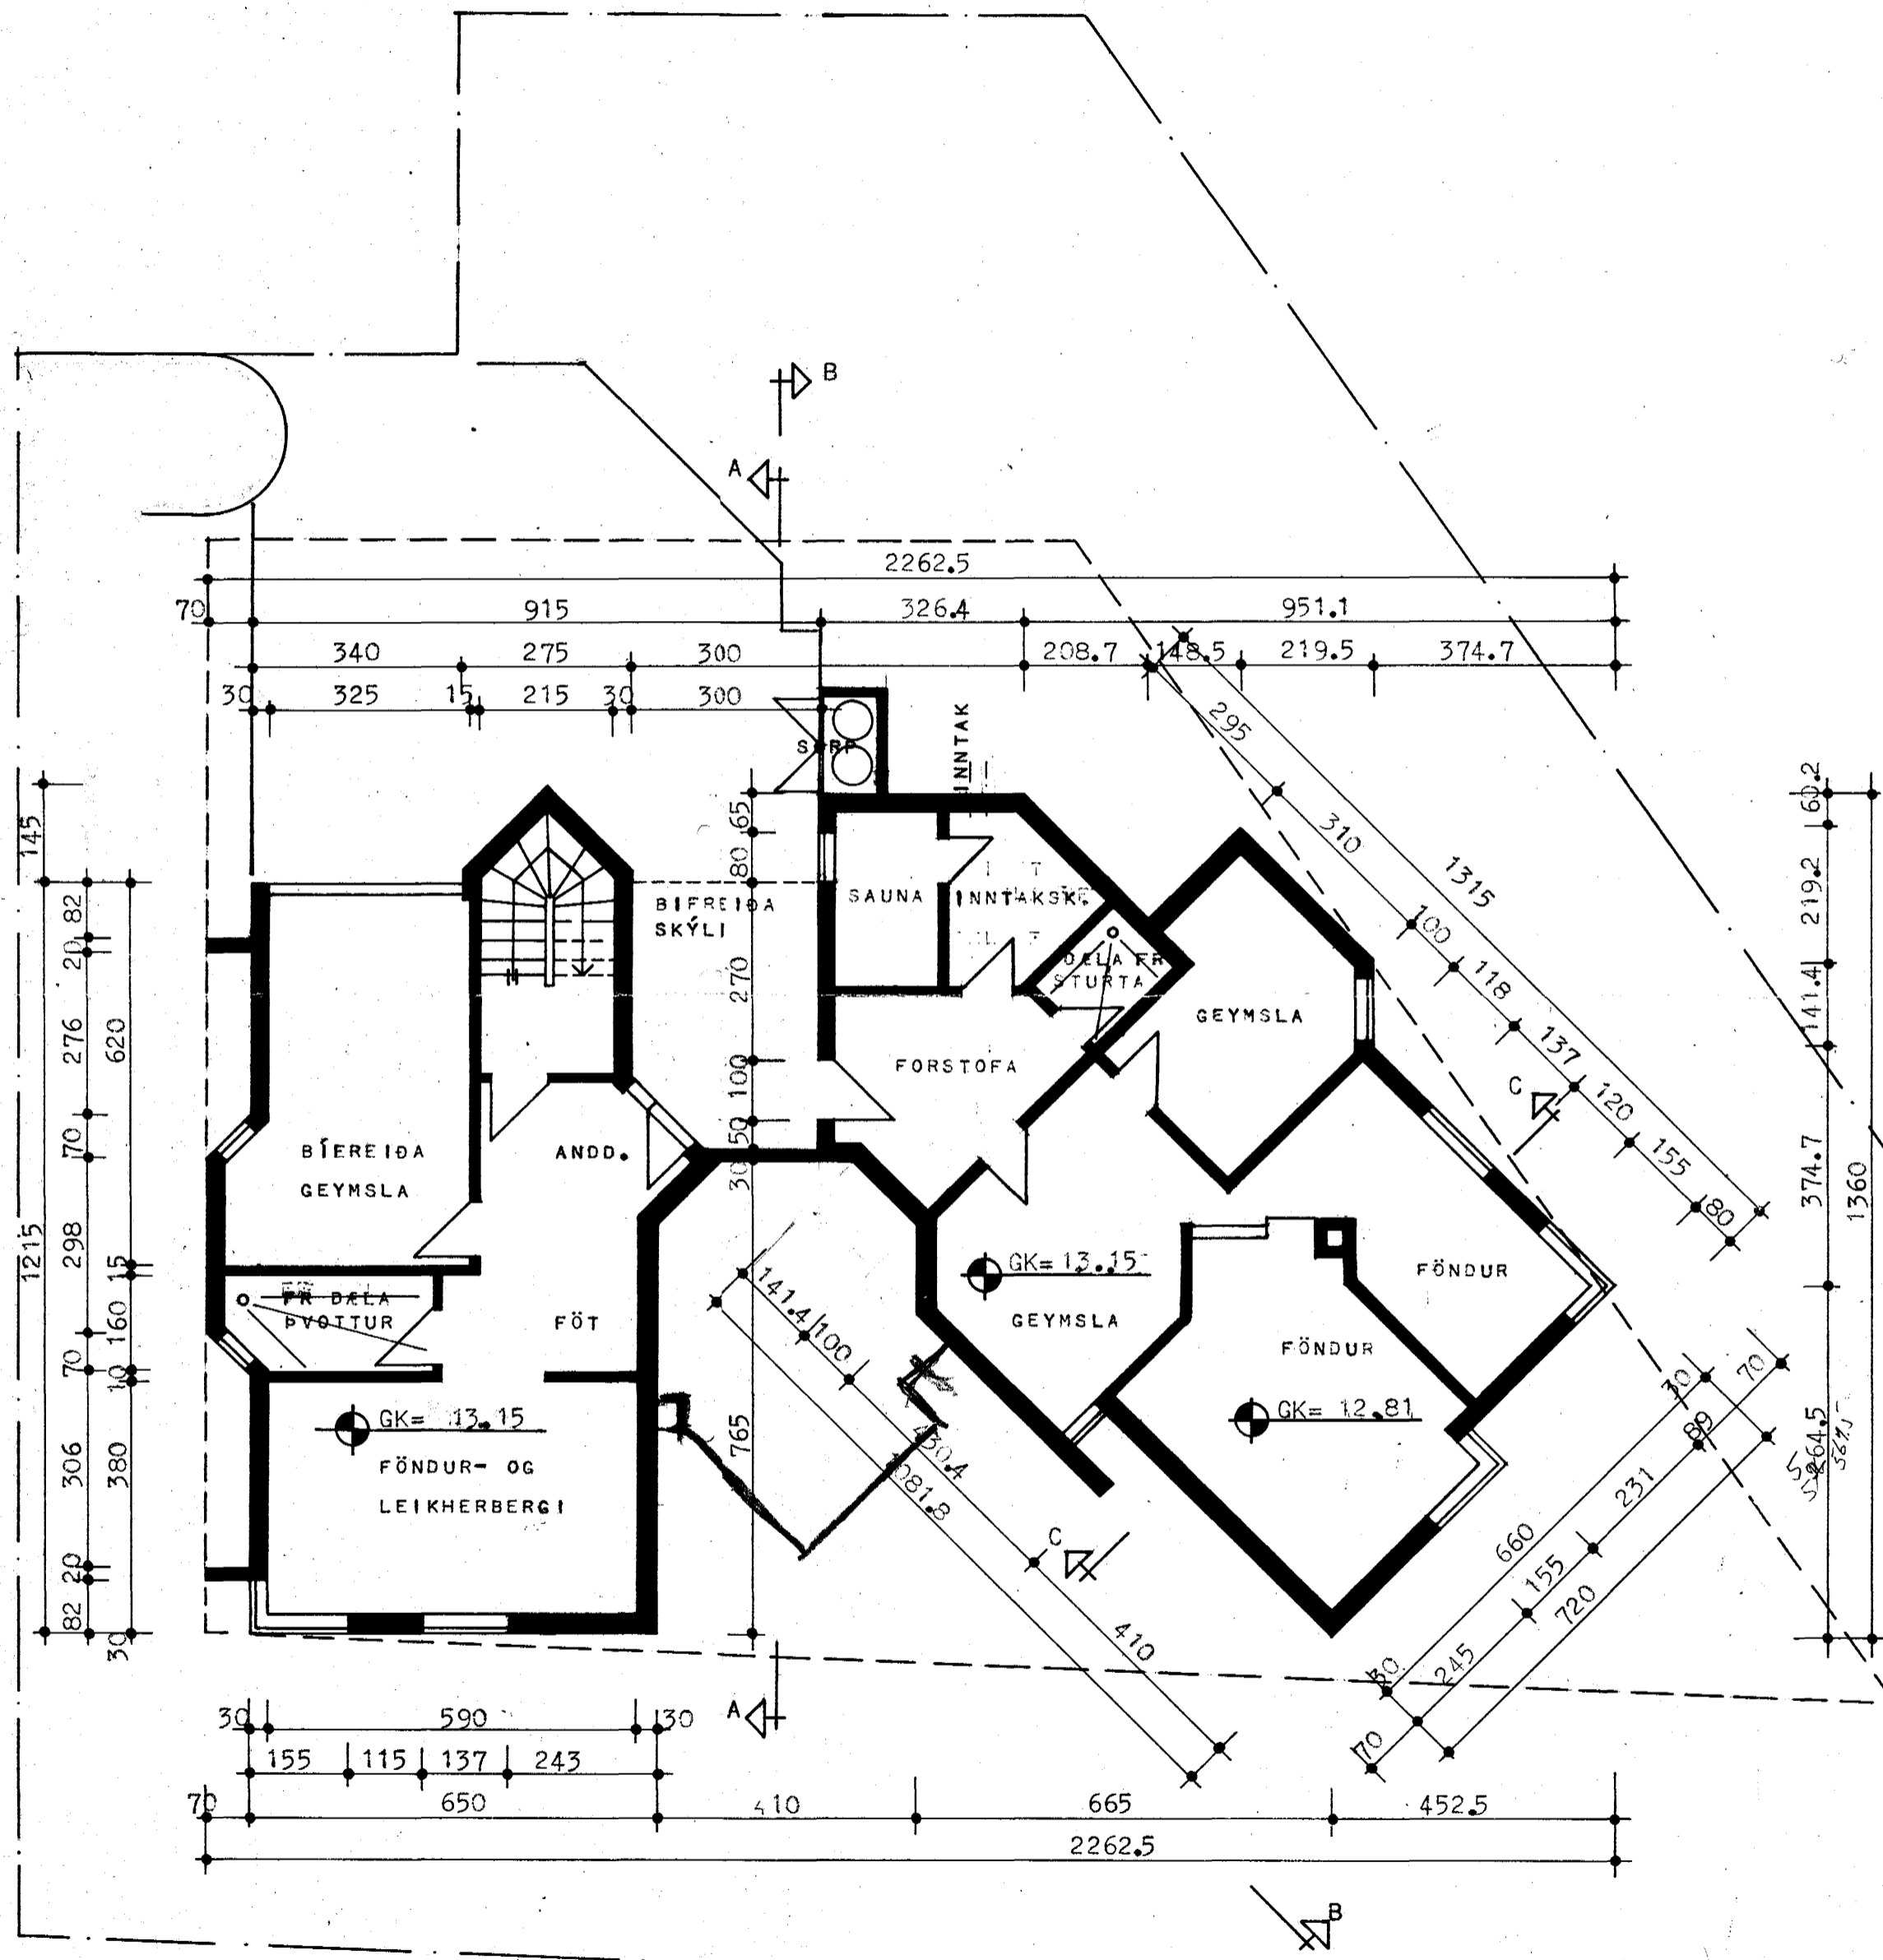

Ing. H. Ingimundsson

VINNUSTOFAN KLÖPP HF
ARKITEKTAR-VERKFRÆÐINGAR
KLAPPARSTIG 40 REYKJAVÍK
POSTHÓLF 766 SÍMI 27502

EINBYLISHÖS SEVANGUR 19 HF
GRUNNMYND KJALLARA, SNEIÐING A - A

VERK NR.	78-301
TEKNI NR.	A-02
KVARDI	1:100
TEKNI D.	HYS III
DAGS.	78.05.29
BREYTT	78.06.15