




Samþykkt á fundi bygginga-
nefndar þ. 12/4 1978
BYGGINGAFULLTRÚIN
Í HAFNARFIRÐI

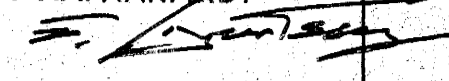


Ganga skal frá önnu
eldstæði í samráði við
stökkvillðsstjóra

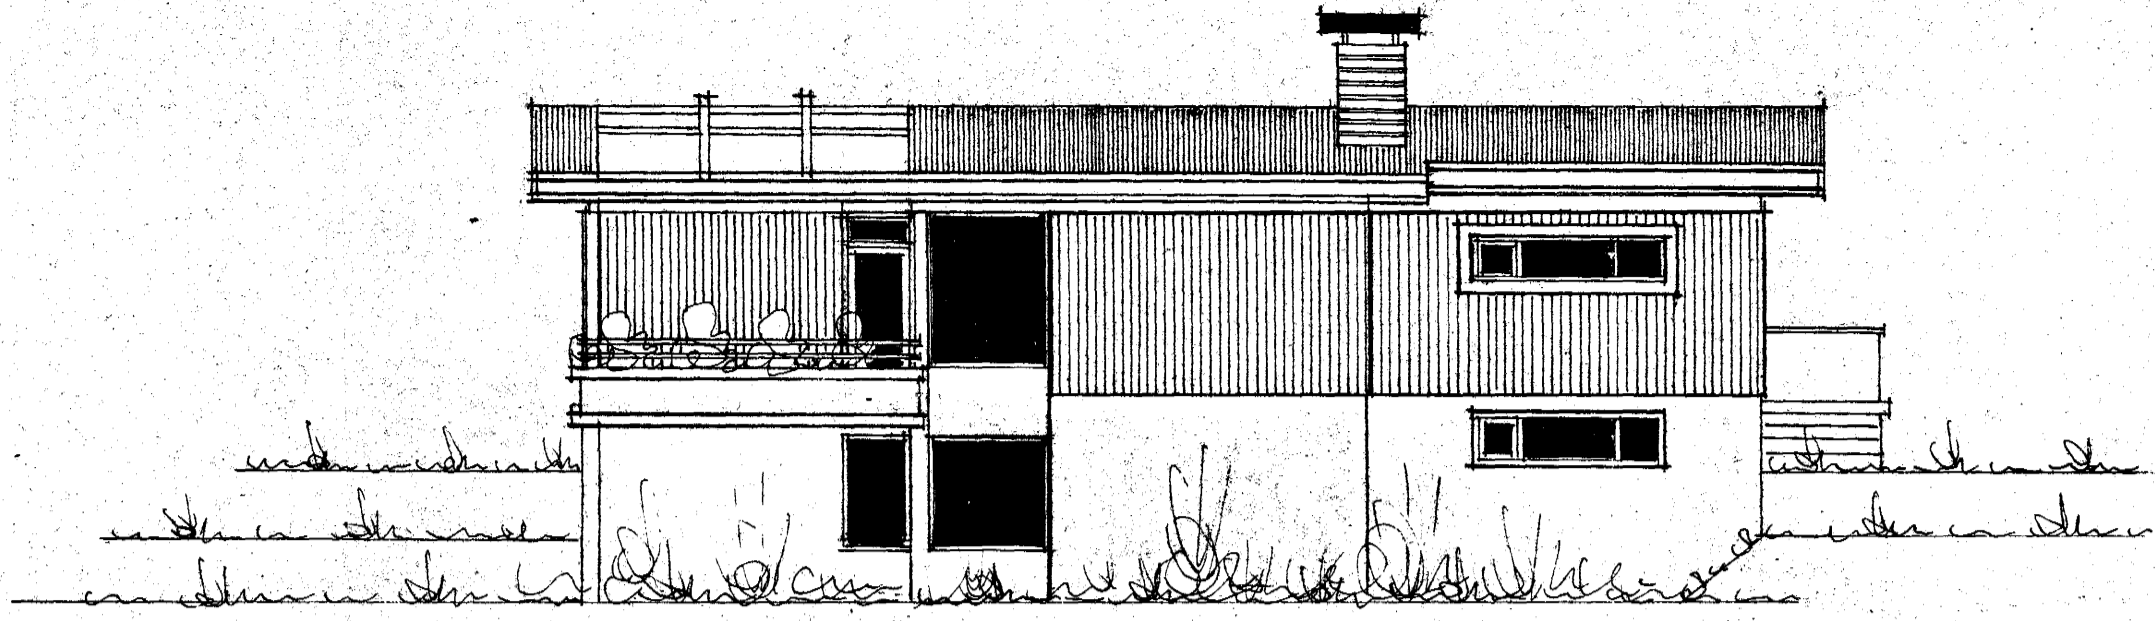


SÚÐ - AUSTUR

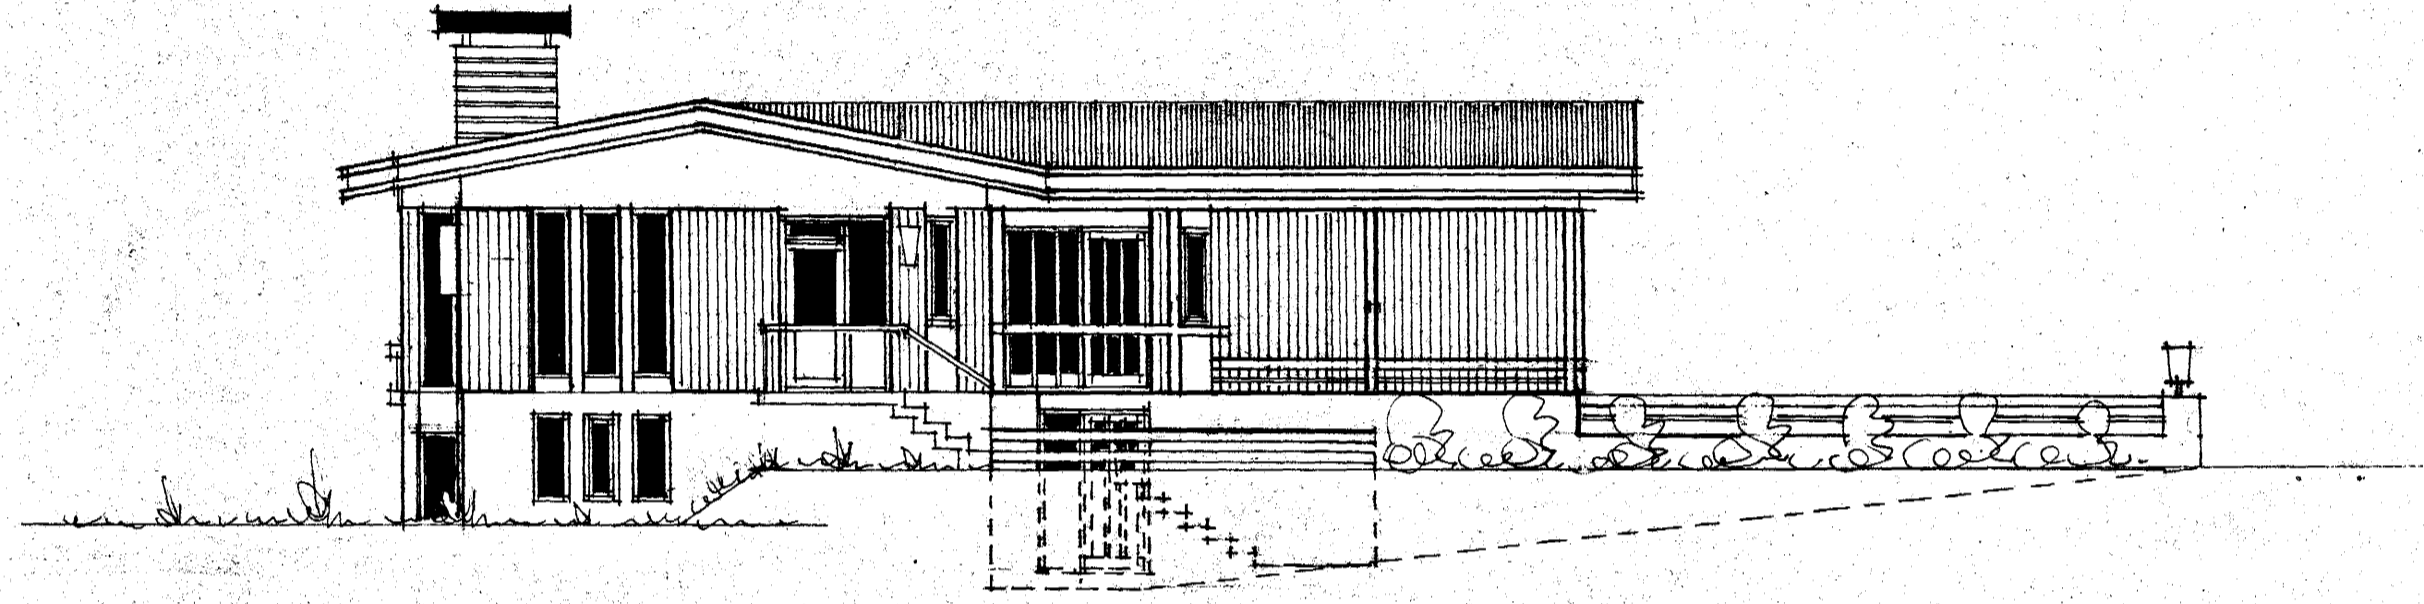

NORÐ - AUSTUR

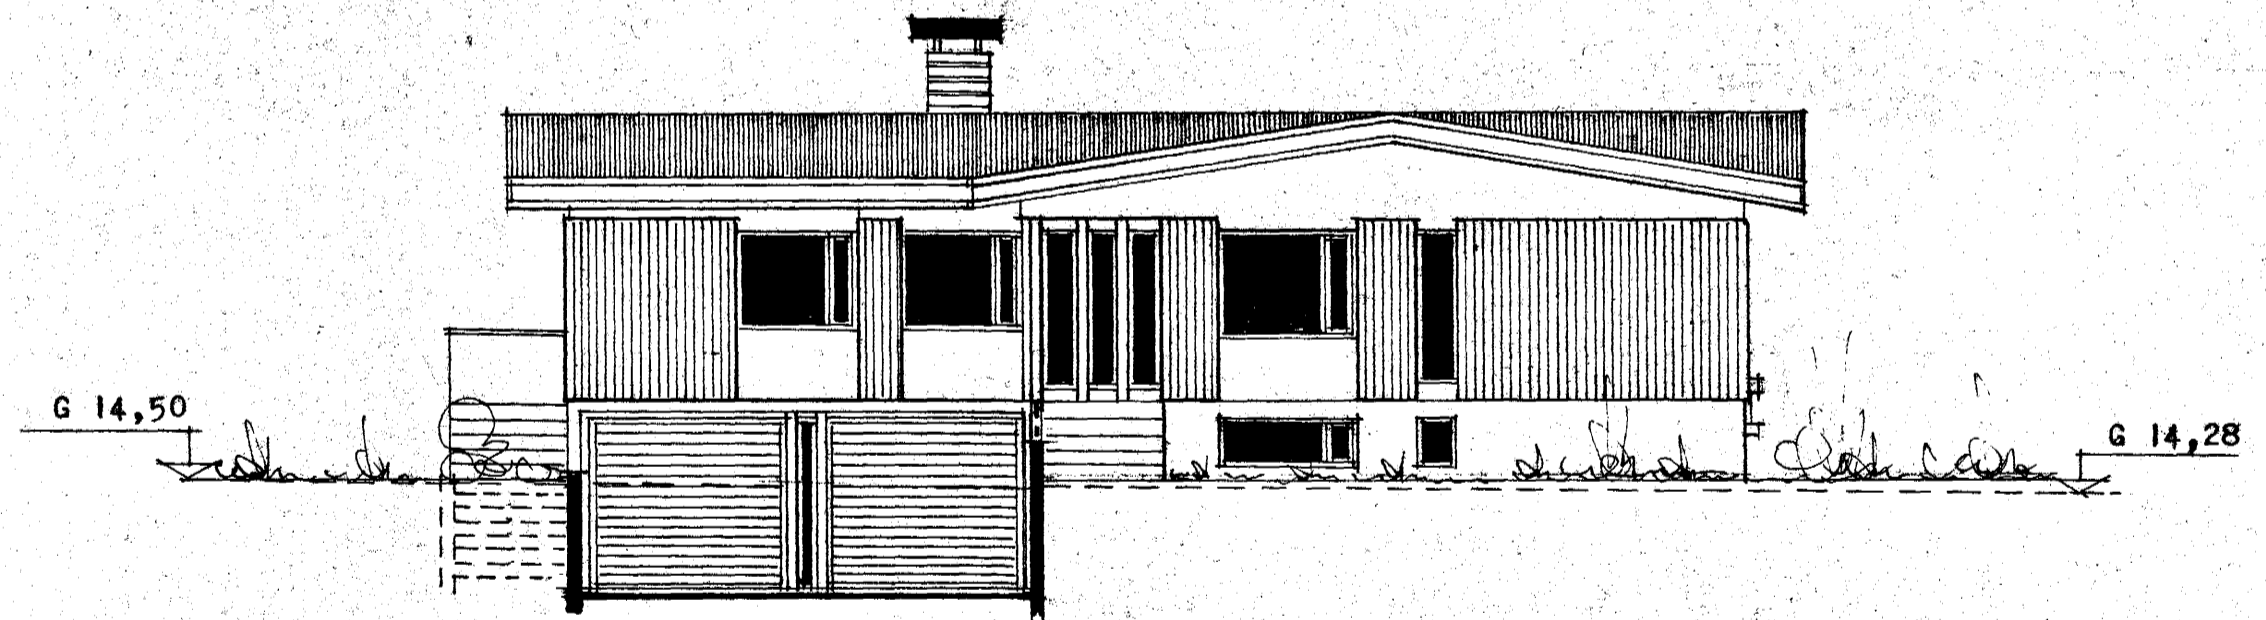

NORÐ - VESTUR

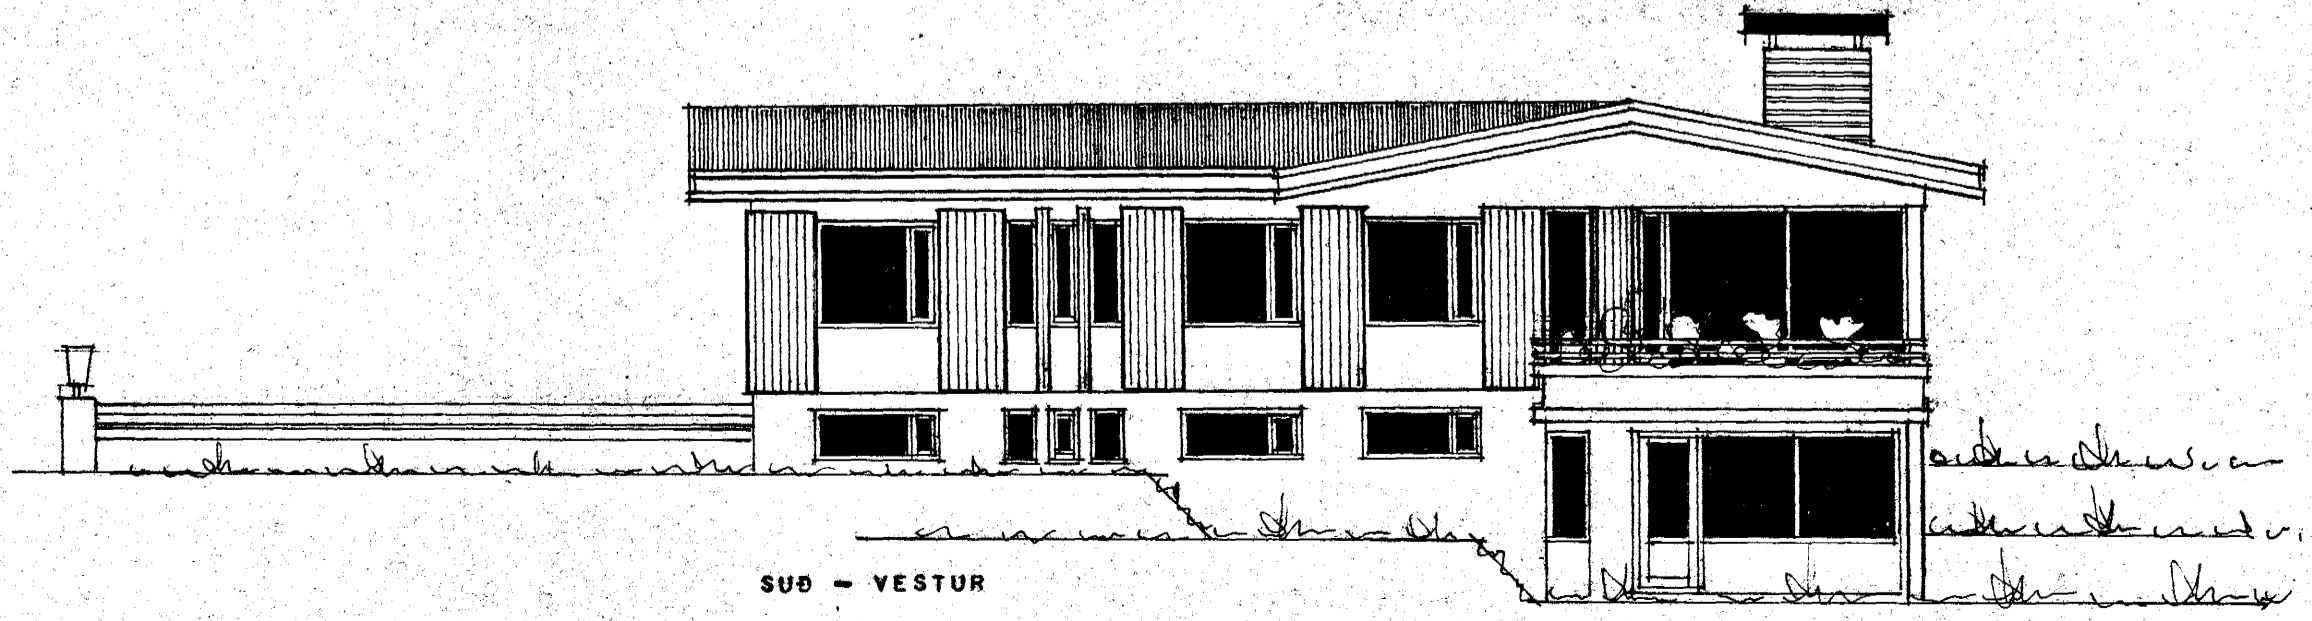

SÚÐ - VESTUR

REYKJAVÍK 1 APRÍL 1978

J. Hjartan Sveinsson