




Samþykkt á fundi bygginga-  
nefndar þ. 14/6 1978  
BYGGINGAFULLTRÚINN  
Í HAFNARFIRÐI  
*S. Björnsson*

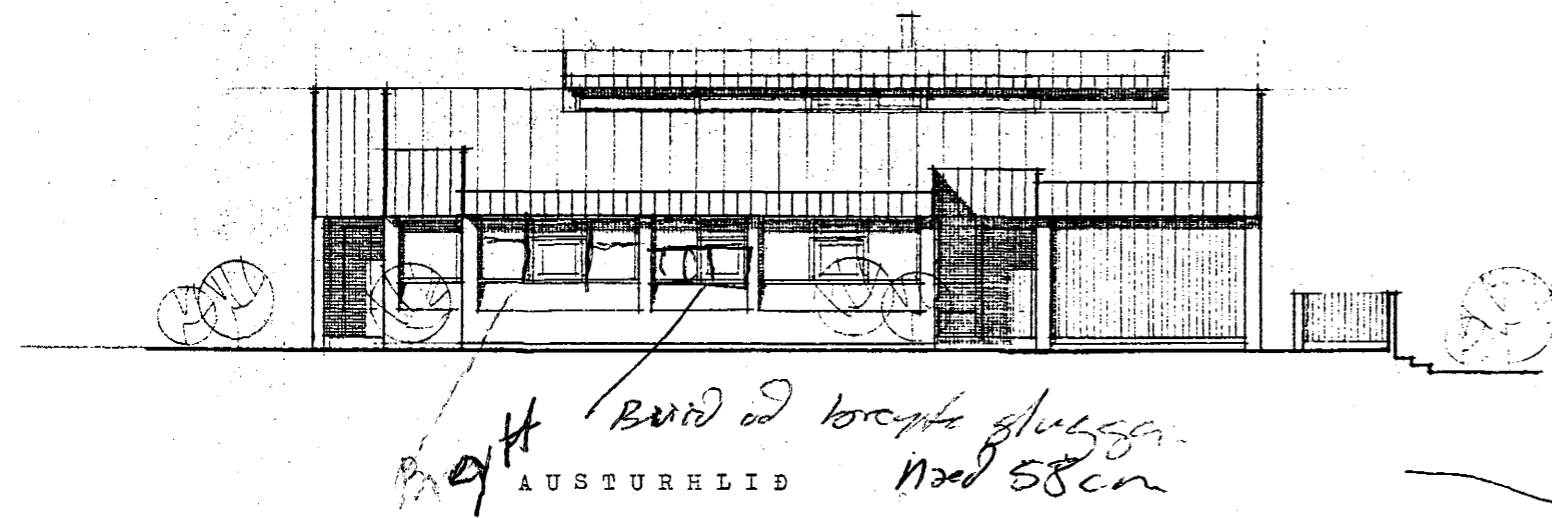


*Þeytt* Búid að löngu glugga  
AUSTURHLIÐ hæð 58cm

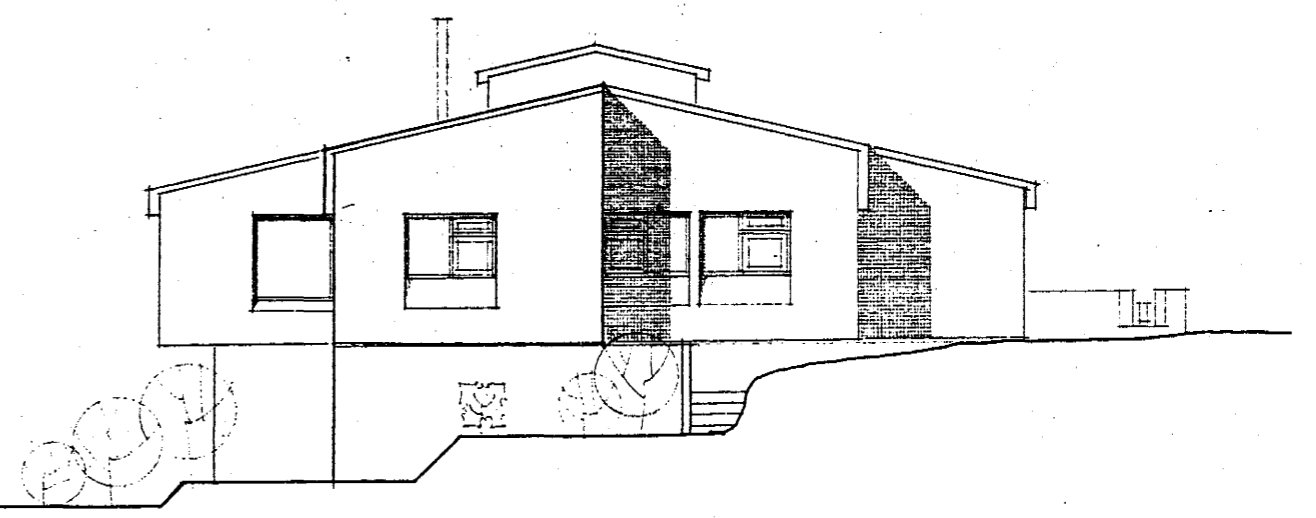


SUÐURGAFL

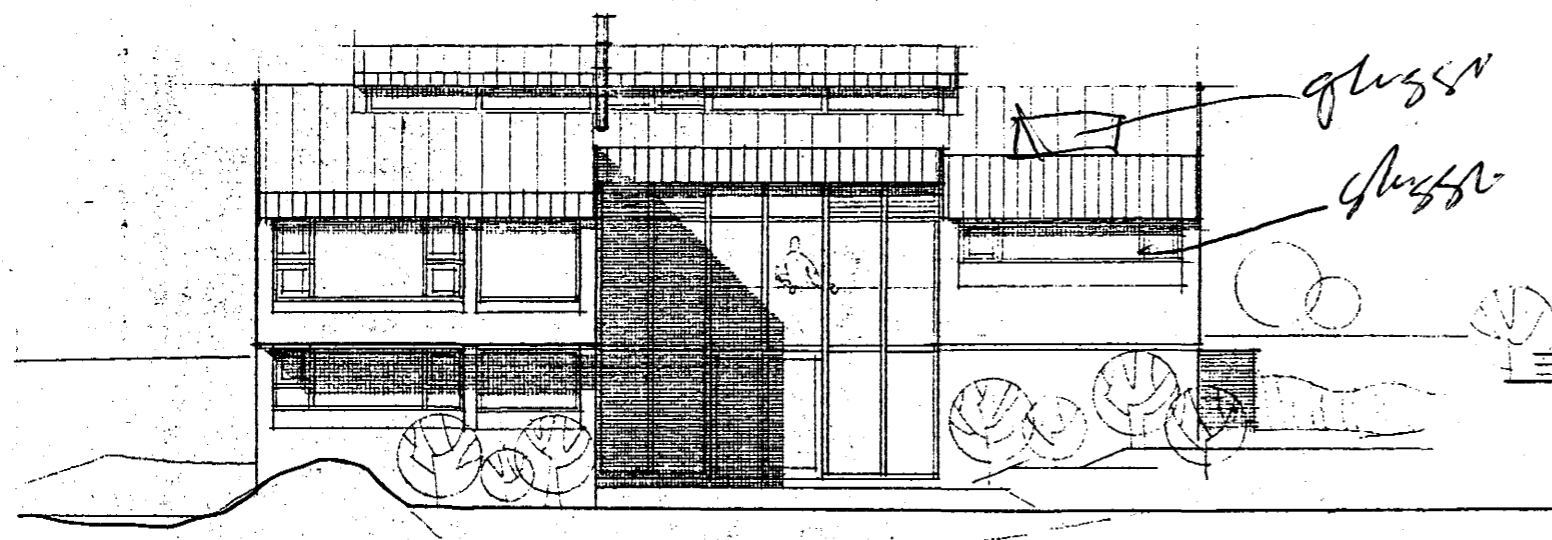

VESTURHLIÐ

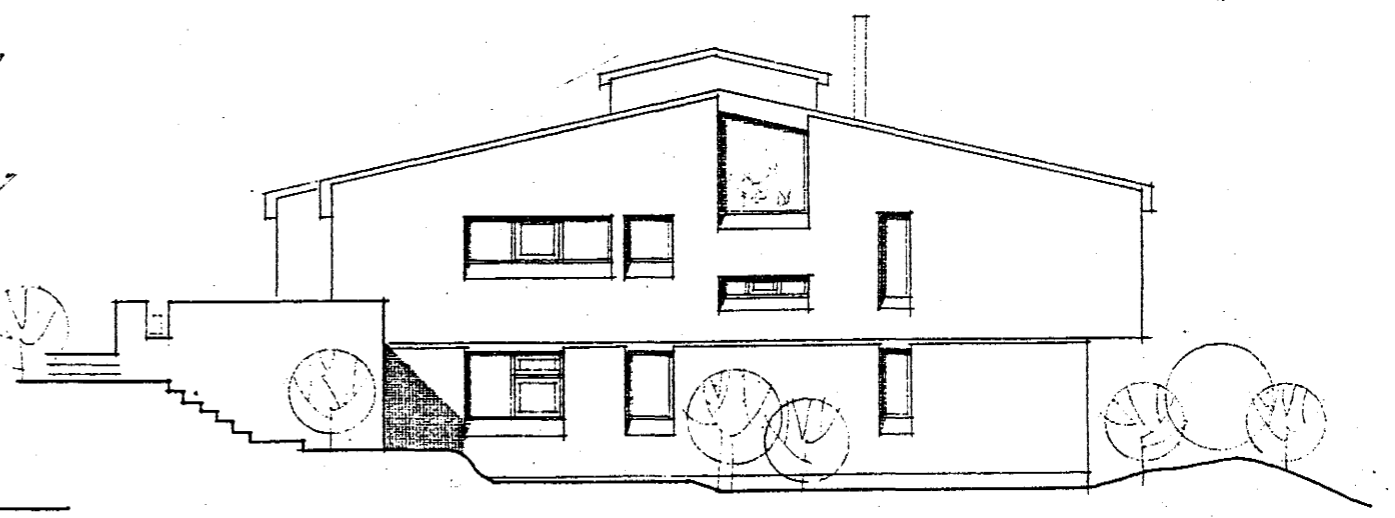

NORÐURGAFL

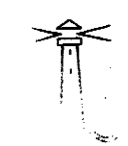

Sigurbjartur Halldórsson  
ost. m. bygging. fltr.

*Yfirlit - 1/4 1978*

SEVANGUR 22, HAFNARFIRÐI  
m.kv. 1:100 ÚTLIT  
dags. júní '78

**03**

*Sigurbjartur Halldórsson*  
**db** ÞÓRARINN ÞÓRARINSSON ARKITEKT FAI