



Samþykkt á fundi bygginga-
nefndar þ. 14.16.1978
BYGGINGAFULLTRÚINN
Í HAFNARFIRÐI
S. Sigurðsson

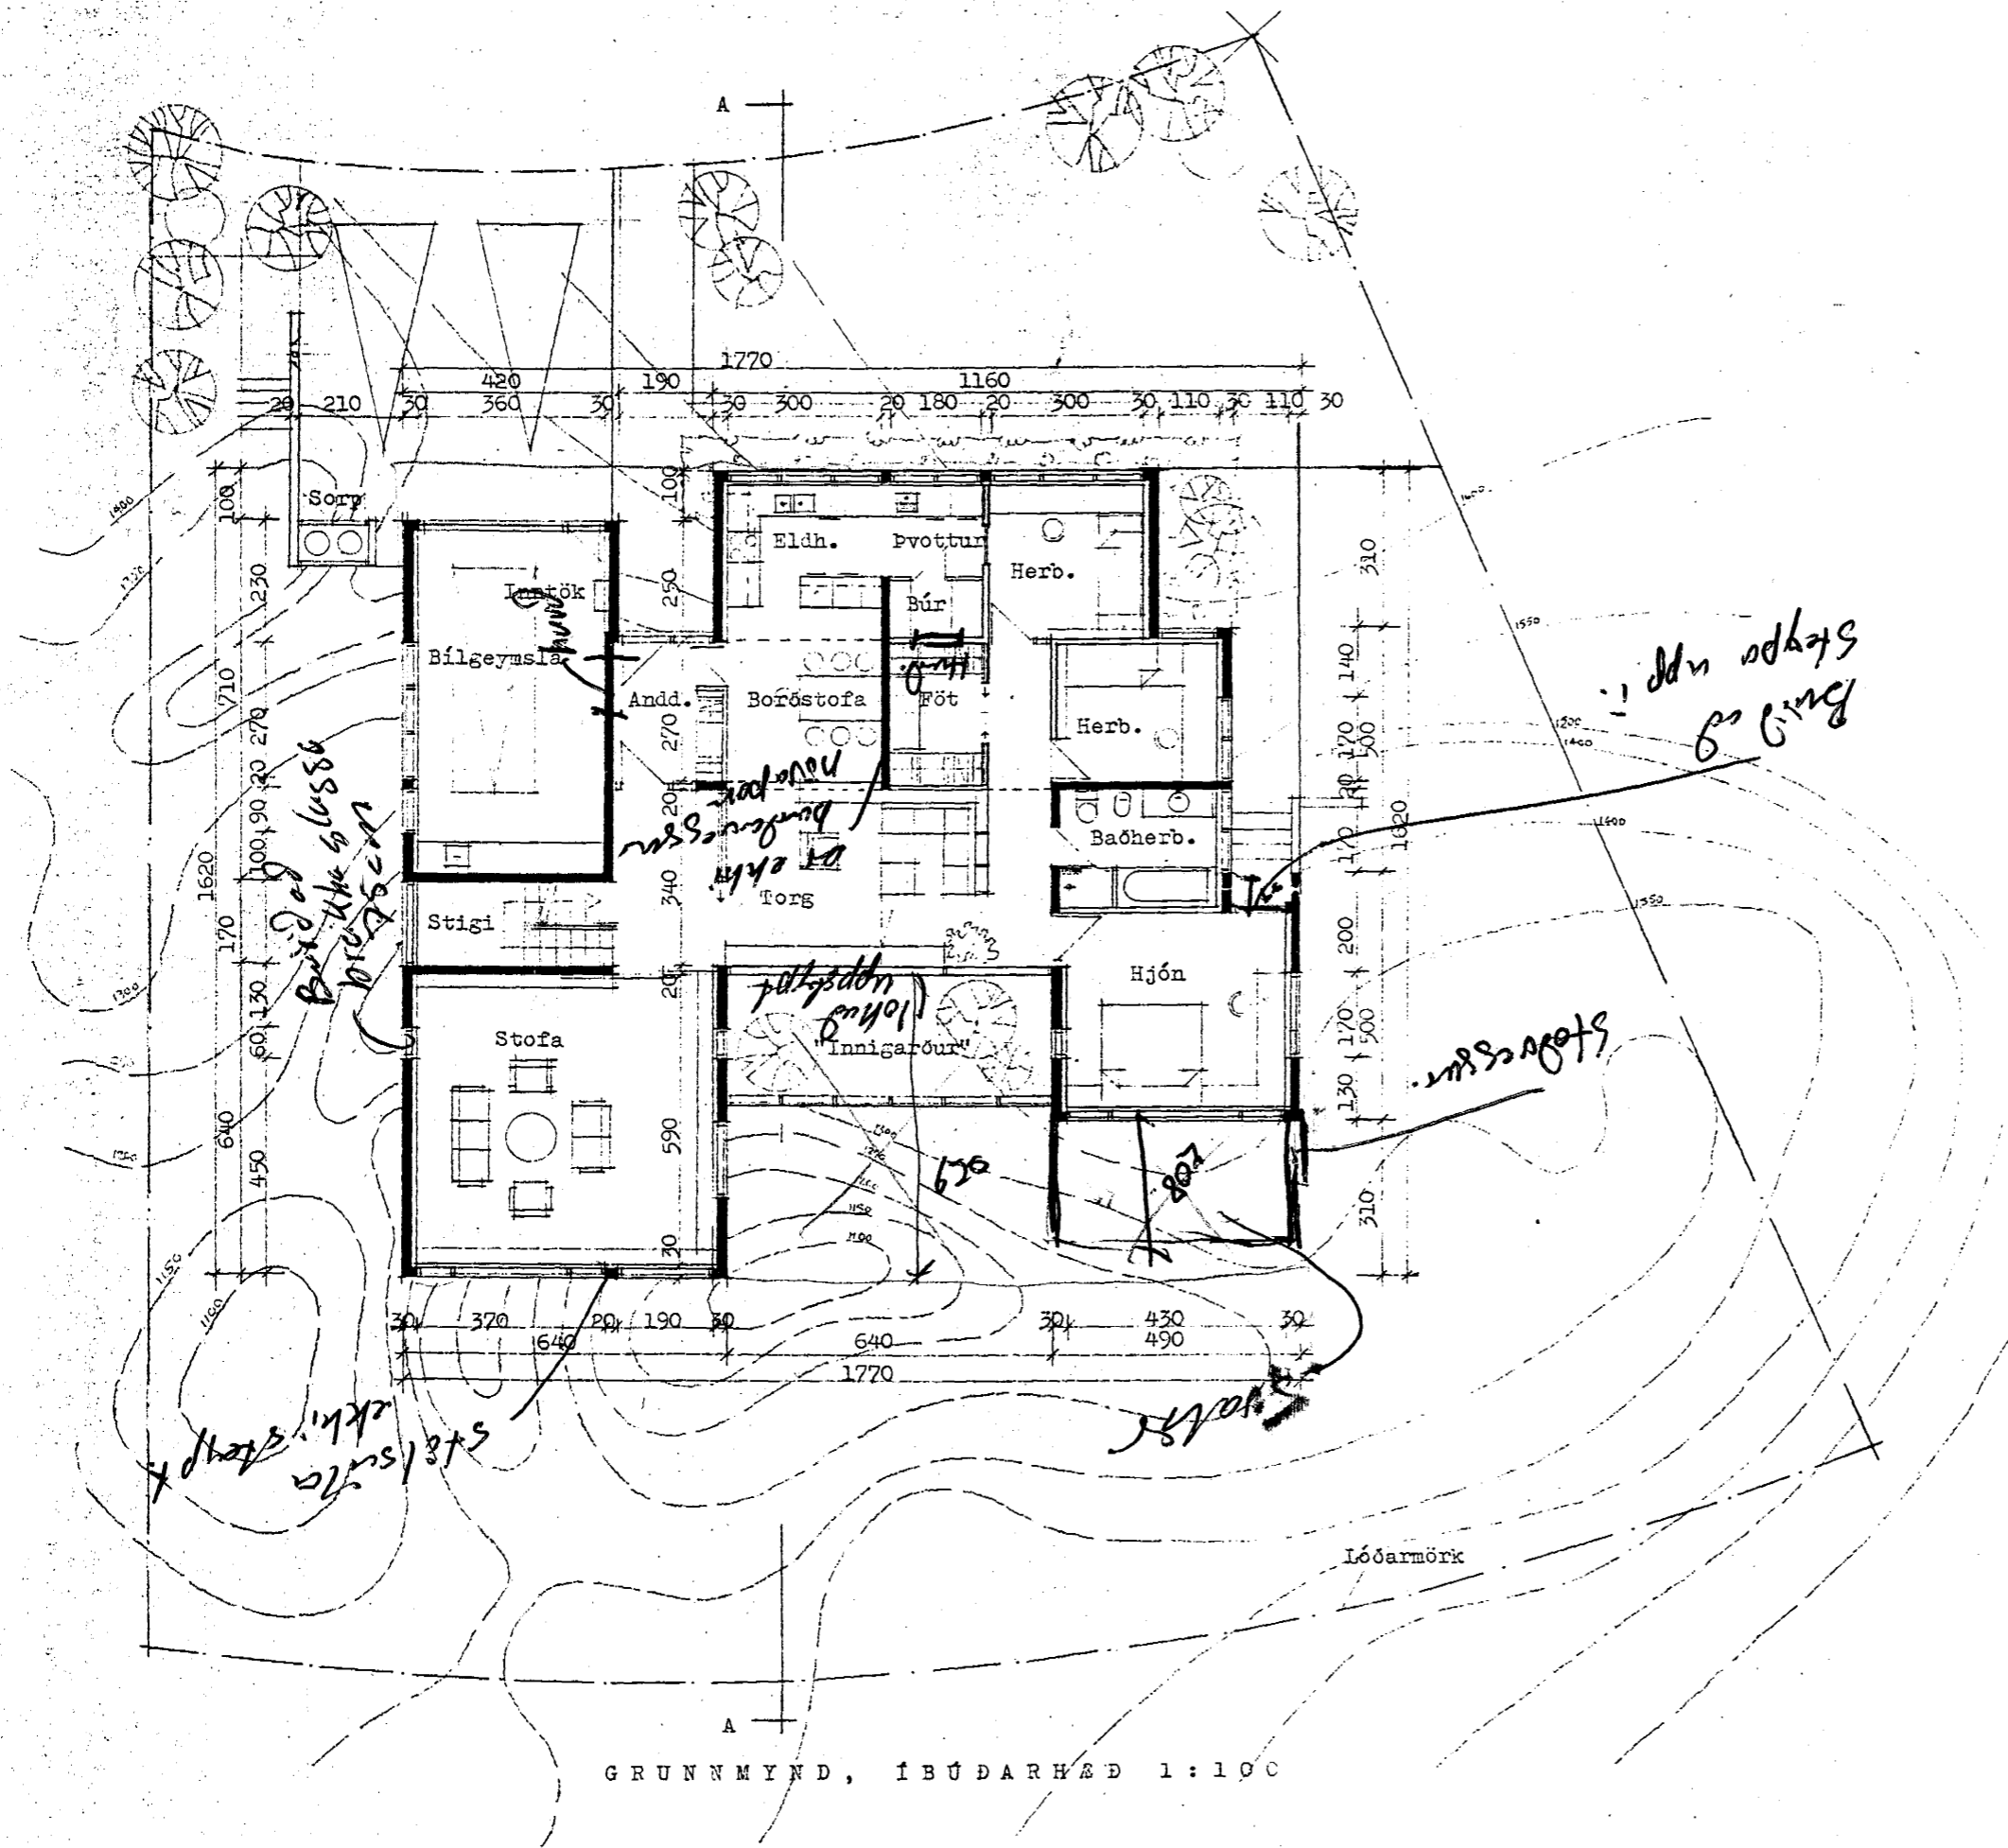

GRUNNMYND, ÍBÚÐARHÆÐ 1:100

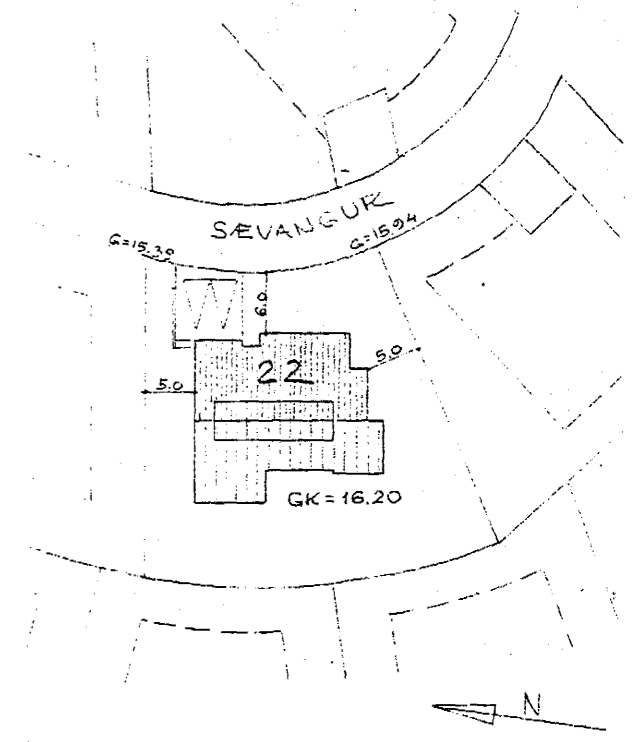

AFSTÖÐUMYND 1:500

Lóð er 863,4 m²
Íbúðarrými með geymslum . . 275,0 -
Bílgeymsla 29,0 -



Sigurbjartur Halldórsson
aðst.m. bygging. fltr.

Yfarke. 19/6. 1997.

SEVANGUR 22, HAFNARFIRÐI	
mkv. 1:100	GRUNNMYND, ÍBÚÐARHÆÐ
1:500	
dags. júní '78	AFSTÖÐUMYND
01	

db ÞÓRARINN ÞÓRARINSSON ARKITEKT. FAI