


Samþykkt á fundi bygginga-
nefndar þ. 14.6 1978
BYGGINGAFULLTRÚINN
Í HAFNARFIRDI
S. Þorsteinsson



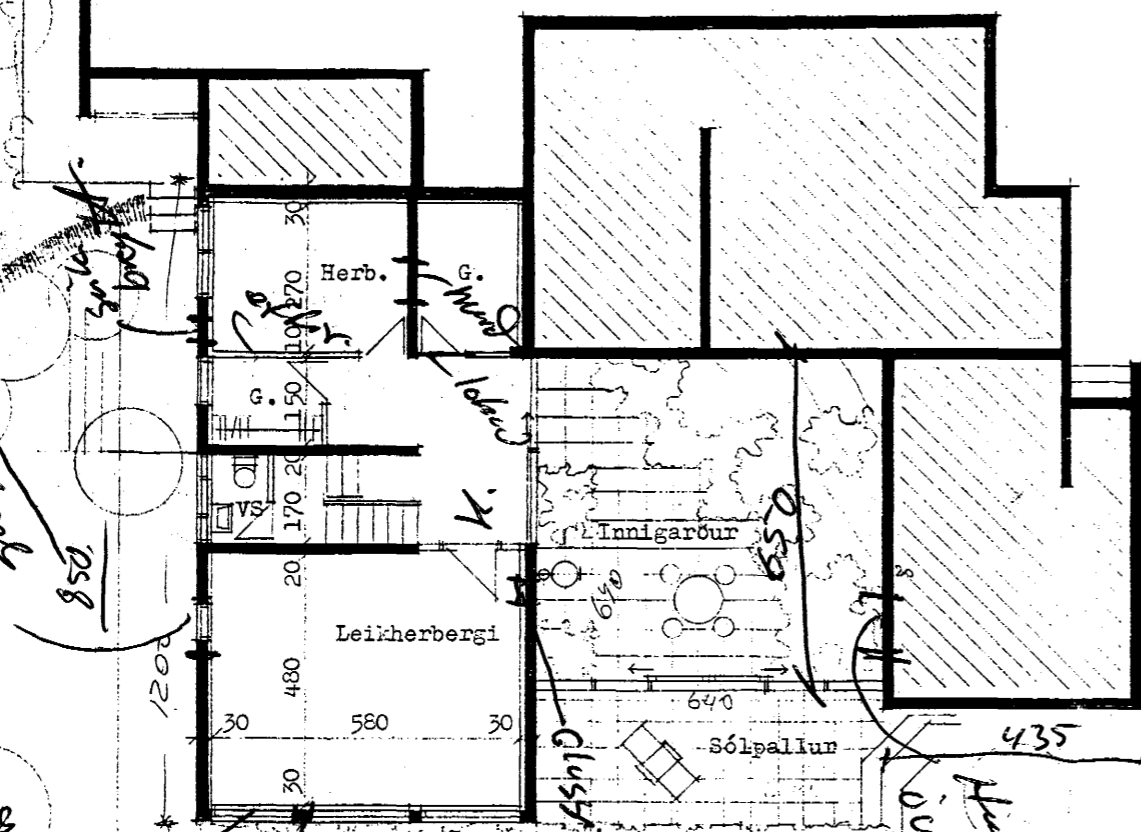

392 m²




578,97 m²


411,6

GRUNNMYND, KJALLARI 1:100


118,4

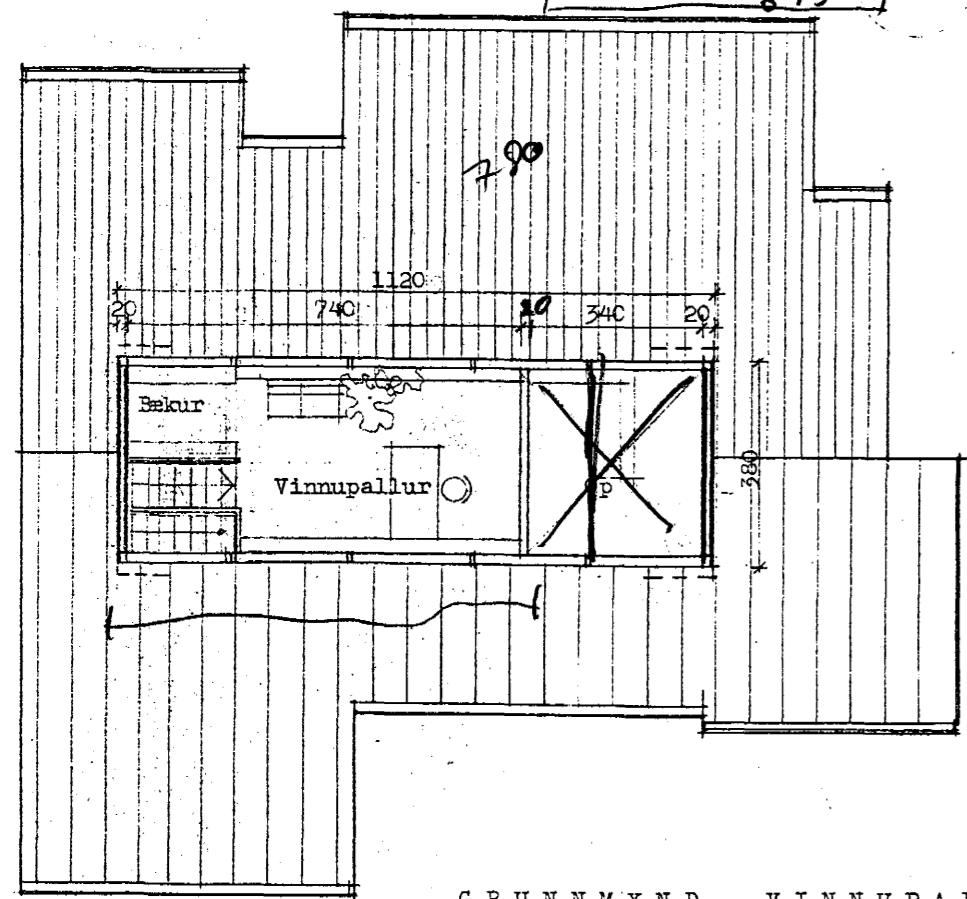

GRUNNMYND, VINNUPALLUR 1:100

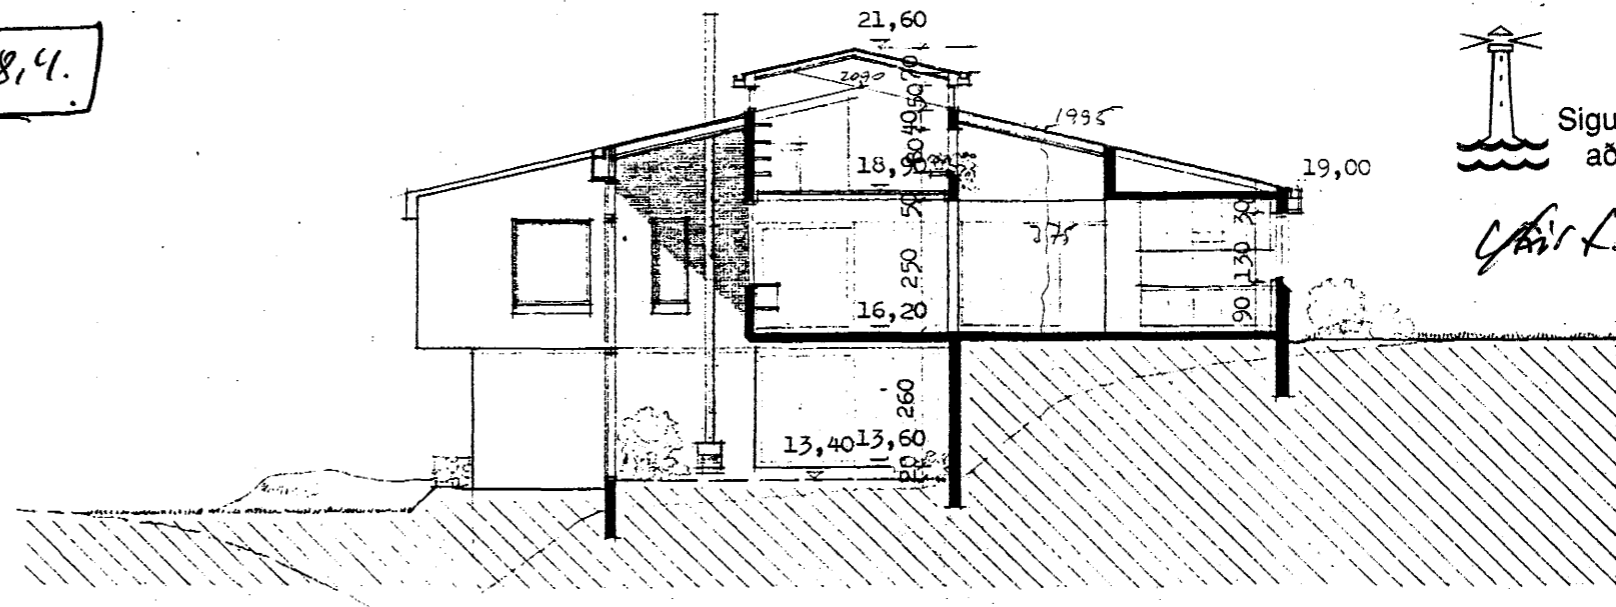

SNID A-A 1:100

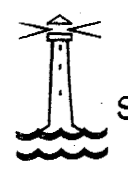

Sigurbjartur Halldórsson
aðst.m. bygging. fltr.

Árit. 10/4 1997

SEVANGUR 22, HAFNARFIRDI
mkv. 1:100 GRUNNMYND AF KJALLARA
OG VINNUPALLI. SNID **02**
dags. júní '78

Þorsteinsson
ÞÓRARINN ÞÓRARINSSON ARKITEKT FAI